


## FÖRKLARINGAR

ALLA MÅTT ANGES I MM. PLUSHÖJDER ANGES I M.  
MÖBLERING VISAS ENBART I ILLUSTRATIVT SYFTE

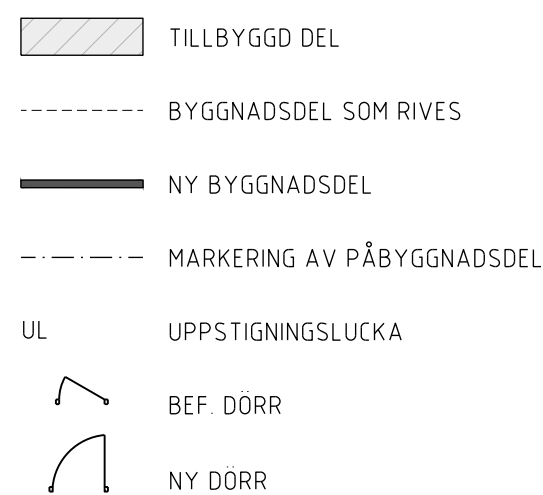

FÖRESKRIFTER

HÄNVISNINGAR

ORIGINAL SKALA A1  
0

SKALA 1:150  
15 m

HÖJDSYSTEM RH00

A	REV FASADANSLUTNING	2019-09-06	AL
BET	ANDRING AVSYR	DATUM	Sign
BYGGLOVSHANDLING			
KV KLAMPAREN 10			
SCHEELEGATAN			
FLEMMINGATAN			LEMMANS TRAPPGATAN