



VINDSPÄN  
BOAREA (BOA) 2\*26,6 m²  
(GOLVYTA 2\*41,4 m²)

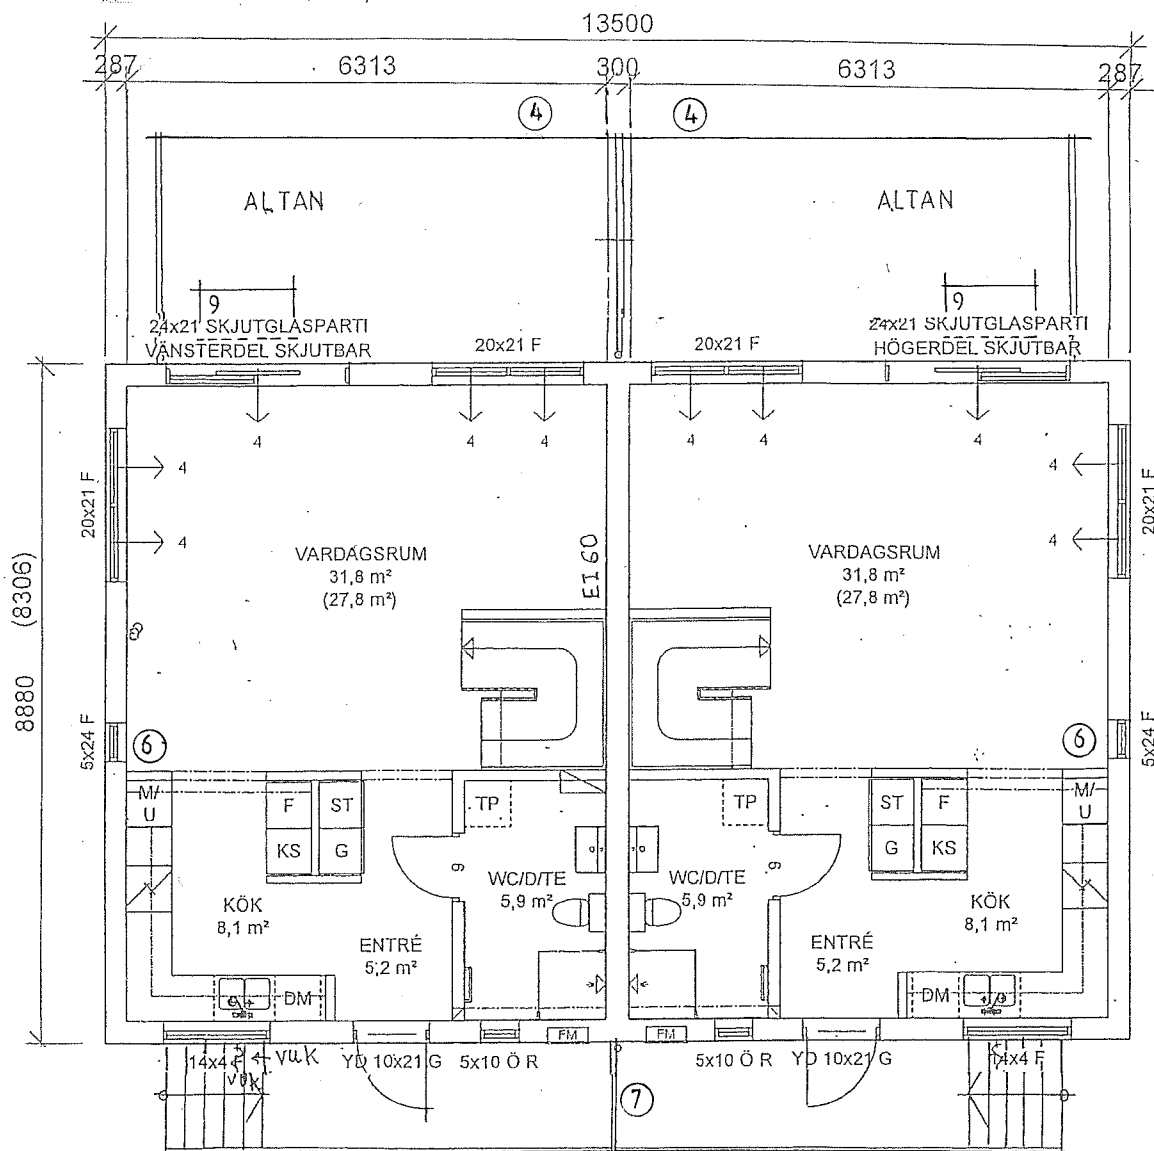


ENTRÉPLAN

BOAREA (BOA) 2\*52,4 m²  
BYGGYTA (BYA) 119,9 m²

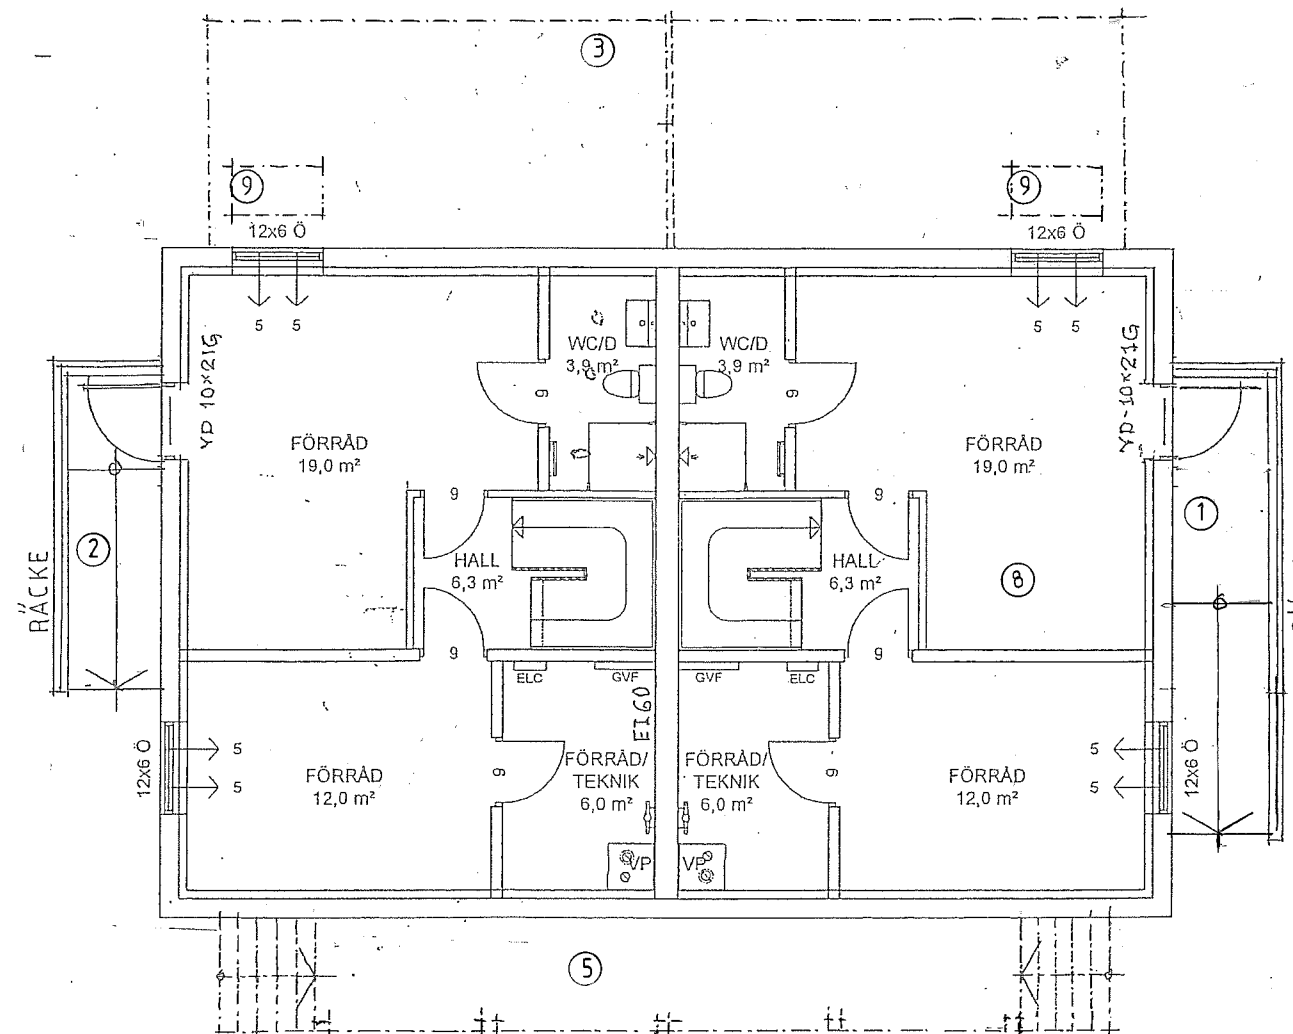

KÄLLARPLAN  
(GOLVYTA 2\*49,8 m²)

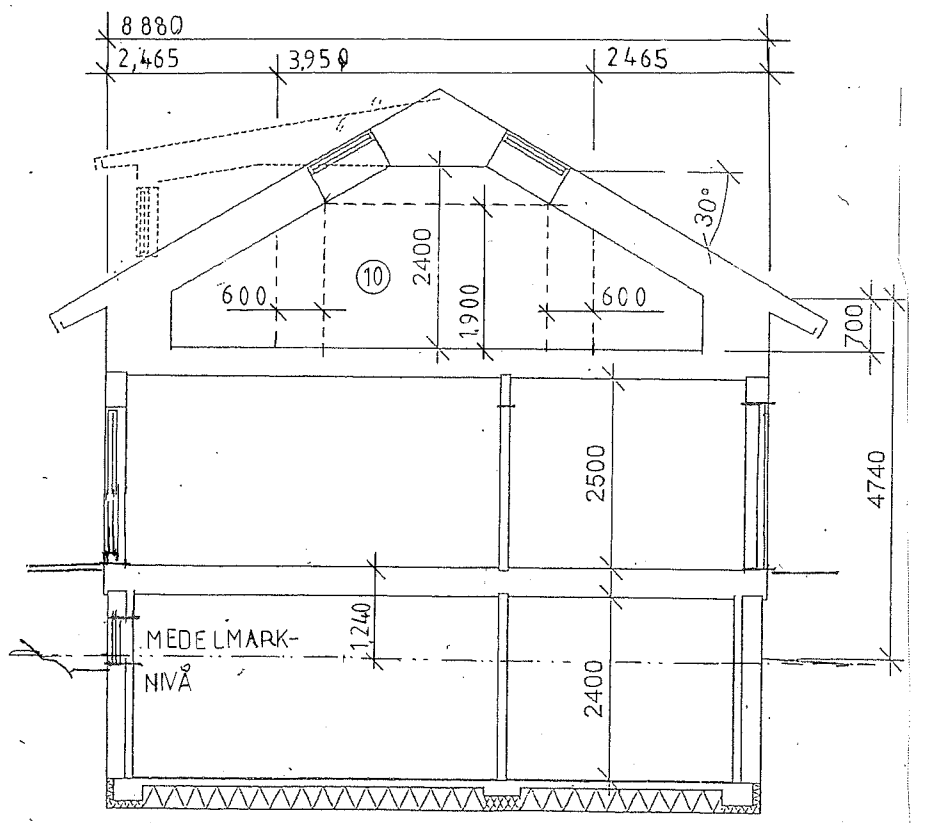

SEKTION



FÖRKLÄNINGAR  
R= RÄGLAS FÖNSTER  
F= FASTA FÖNSTER  
Ö= ÖPPNINGSBART FÖNSTER  
FRESH 90  
S= SPALTVENTIL  
V= VATTENMÄTARE  
H= HANDUKSTÖRK  
FM= FASADMÄTARSKÅP  
VUK= VÄGGVATTENUTKASTARE  
GVF= GOLVVÄRMEDÄLARE  
ELC= GRUPPCENTRAL FÖR EL  
VL= VINDSLUCKA  
SYNLIG BALK  
MIN. 2,2m FRÅN F.G. VID 2,5m.  
MIN. 2,1m FRÅN F.G. VID 2,4m.  
DOLD BALK  
SYNLIG UNDERARM  
LEVERANSOMÄTTNING ENLIGT AVTAL

ÄNDRINGSLOV  
ÄNDRINGAR AV TIDIGARE BEVILJAT  
BYGGLOV. RITN. 2017-07-12.  
SENASTE REVIDERING 2018-04-19  
DNR: 2017-10747-575  
1. GARAGENEREAT MED MUR ERSATT  
AV UTV. KÄLLARTRAPPA LÄNGS  
FASAD  
2. UTVÄNDIG KÄLLARTRAPPA  
RAKT UT NU UTV. TRAPPA  
LÄNGS FASAD  
3. MARKNIVÅ ÄNDRAD. NÅR NU  
UPP TILL ALTANDECK  
4. TRAPPOR FRÅN ALTANDECK  
BORT  
5. NU ÖPPET UTRYMME UNDER  
ENTRÉALTAN  
6. ÄNDRAD HÖJD PÅ FÖNSTER  
7. NY SKÄRMVÄGG MELLAN  
ENTRÉER  
8. GARAGE I KÄLLAREN ERSATT  
AV FÖRRÅD. M.M. SOM I ANDRA  
HALVAN  
9. LÖSGENOMSLÄPP I ALTAN  
10. INREDNING AV VINDSPÄN  
MED REDOVISADE RUMSHÖJDER

REV	ANT	REVIDERINGEN AVSER	SIGN	DATUM
STORESUND ARKITEKTER AB				
<b>Borohus</b>				
512 65 MJÖBÄCK Tel. 0325 18620				
HANDLÄGGARE Martin Simonsson			Tel 0703-209571	
RITAD AV MS		GRANSKAD AV	DATUM 2019-09-25	
"ÄNDRINGSLOVSRITNING PREBENDET 17 (HUS 4) PARHUS STOCKHOLM STAD SVANBERG & SJÖGREN BYGG AB PLAN & SEKTION				
AVTALSNUMMER 3315		SKALA A3=1:100	RITINGSNUMMER	REV