


Inkommit Stockholm stadsbyggnadskontor - 2019-10-03, Dnr 2019-13987

U:\s-1-u\Storkyrkans fasader\_ASch\02 Design\02 AutoCAD\Rit\_def\A-40-3-104 BL.dwg  
Plottad av: Anna Rizzon  
2019-08-30 10:22:15  
Använd penninställning S-V\_STORKYRKAN plot.ctb

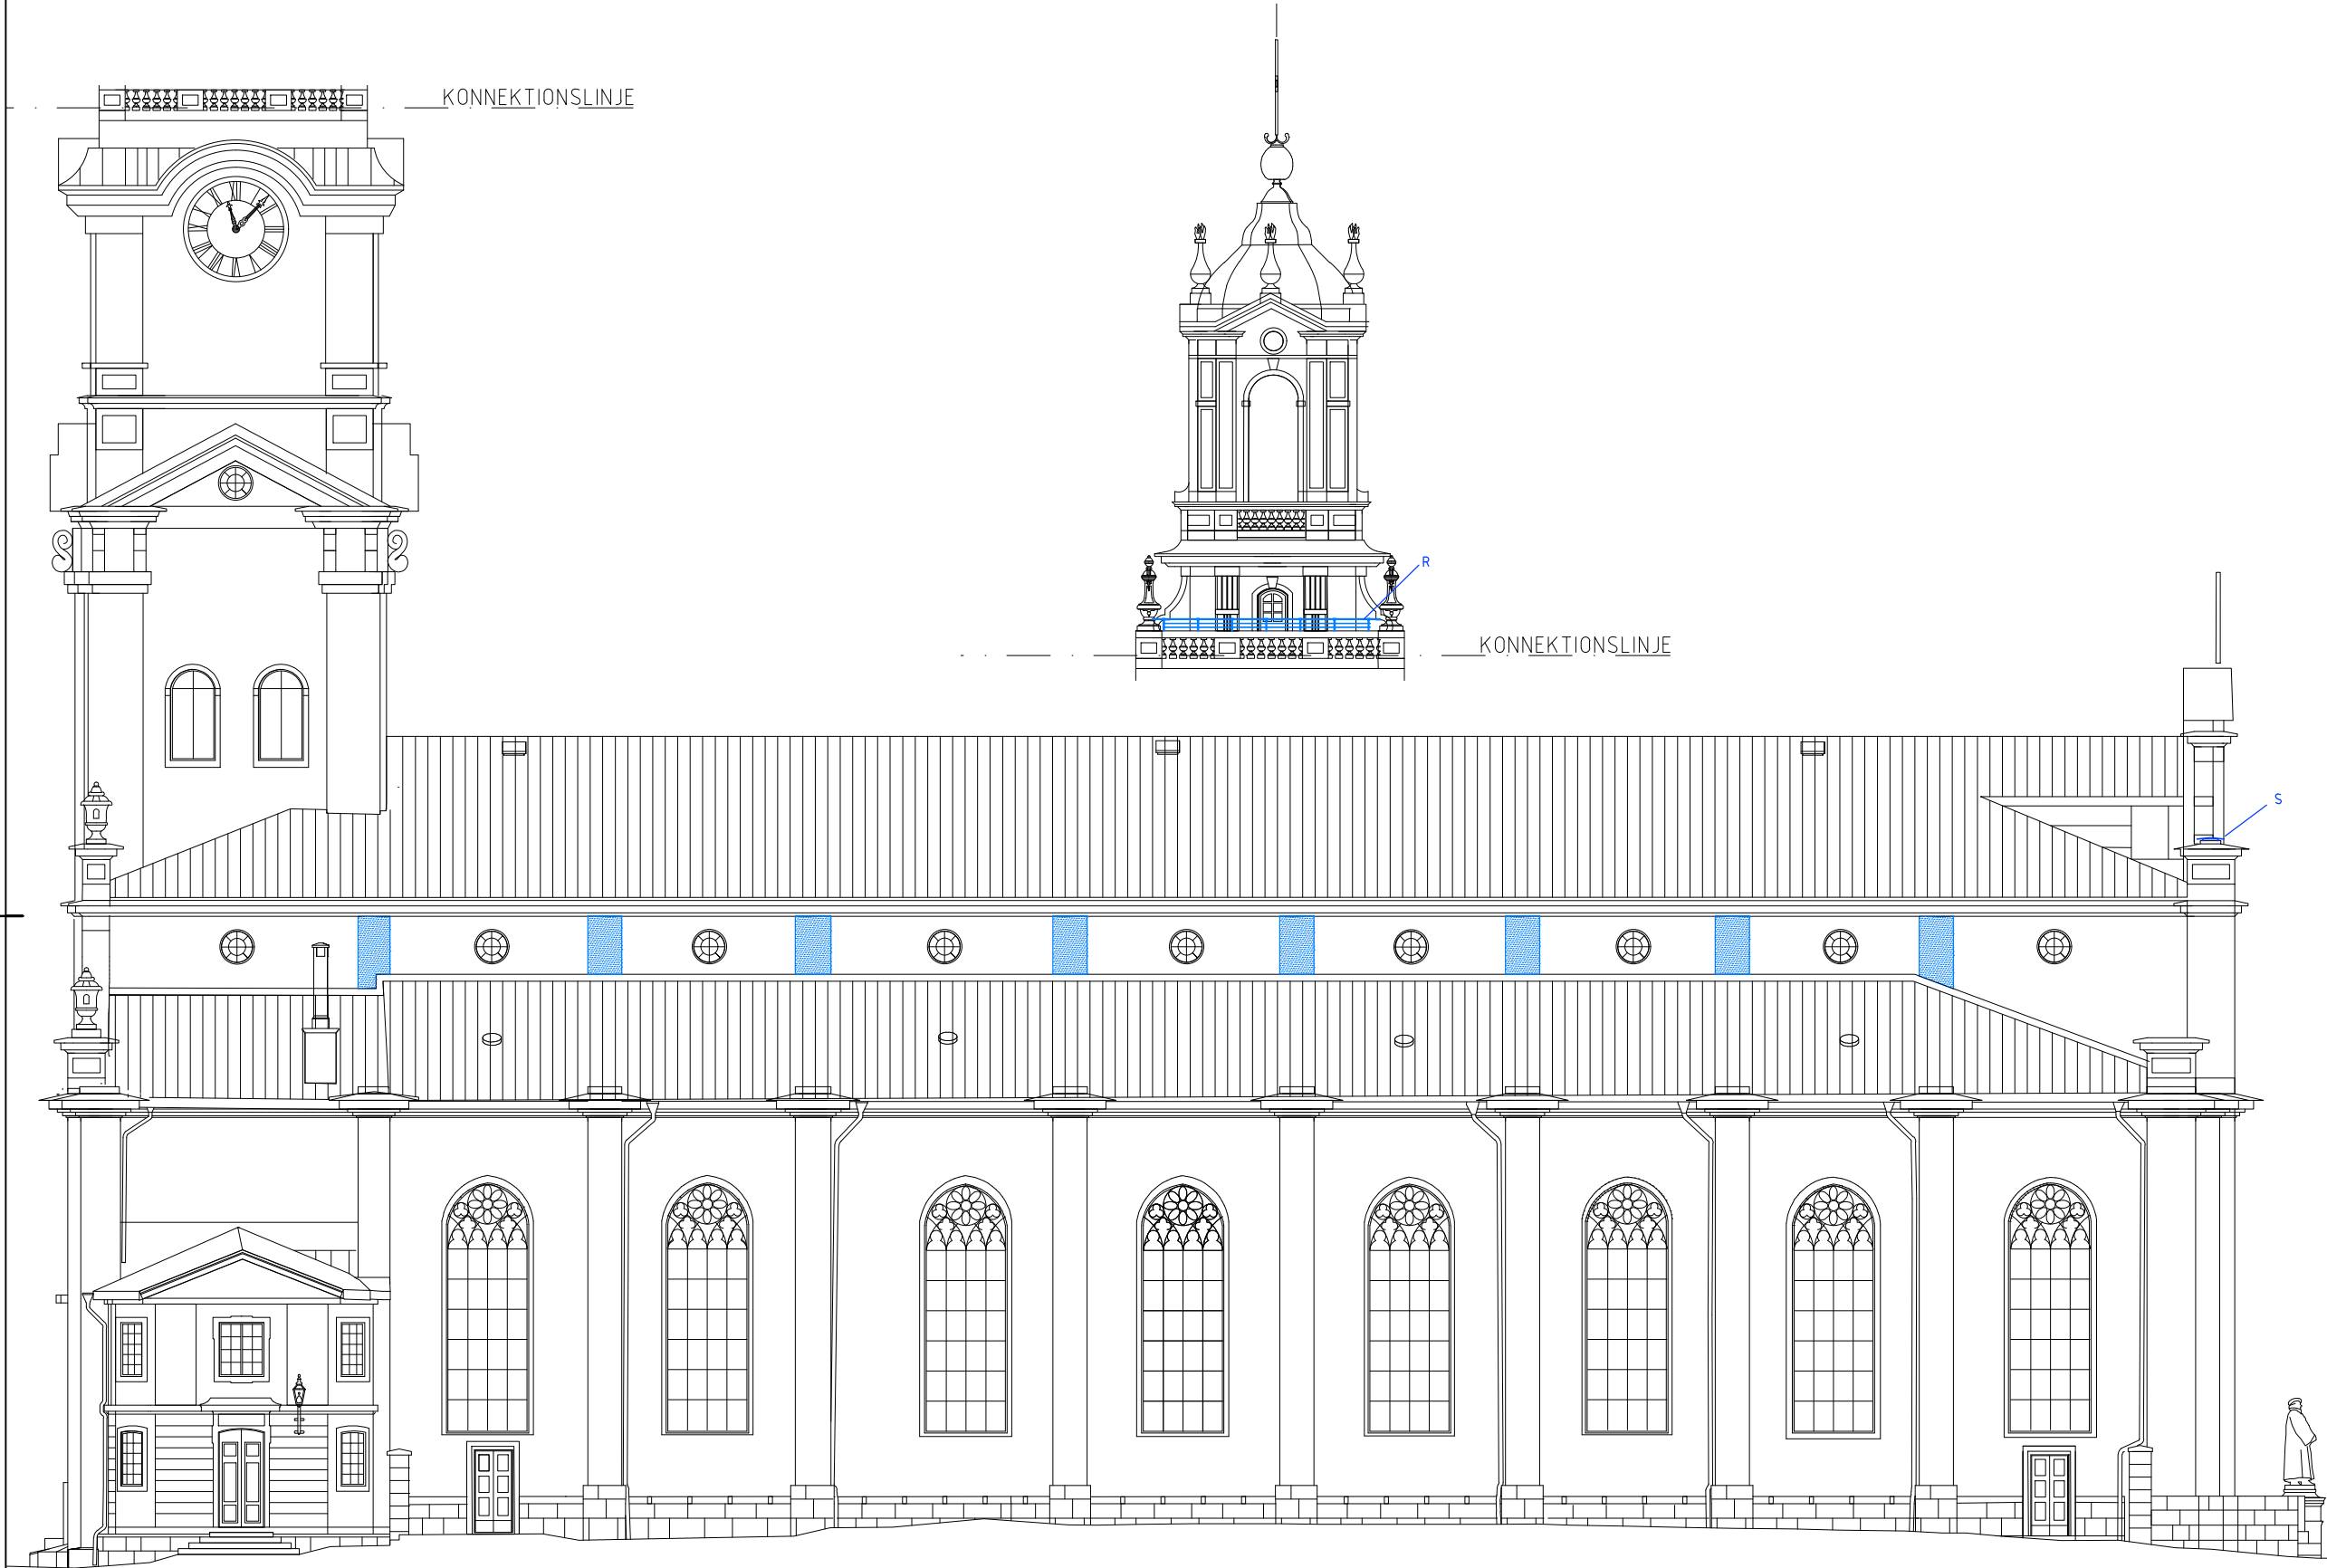

## FÖRKLARINGAR


Ritningarna är upprättade efter äldre uppmätningar och justerade mot senare punktmoln och foton, men är främst att betrakta som en orienterande handling. Ev mått i mm, men ritningen är ej exakt måtttriktig.

- Föreslaget tillägg
- SK Återställd skulptur
- R Räcke kompletteras
- S Ny skorstenshuv

## FÖRESKRIFTER

## HÄNVISNINGAR

Situationsplan A-01.1-001  
Fasader A-40.3-101 f o m 105

| BET  | ANT               | ÄNDRINGEN AVSER | DATUM  | SIGN |
|--|-------------------|-----------------|--|------|
| BYGGLOVHANDLING  |                   |                 |  |      |
| Svenska kyrkan  |                   |                 |  |      |
| STOCKHOLMS<br>DOMKYRKOFÖRSÄMLING   |                   |                 |  |      |
| (A)  | AIX Arkitekter AB |                 | Hudiksvälgatan 8, 113 30 STOCKHOLM<br>tel: 08-699 29 00 <a href="http://www.aix.se">www.aix.se</a> |      |
|  |                   |                 |  |      |
|  |                   |                 |  |      |
