


Inkom till Stockholms stadsbyggnadskontor - 2019-10-03, Dnr 2019-13987

U:\s-1-u\Storkyrkans fasader\_ASch\02 Design\02 AutoCAD\Komp\_FIL\PLÖKFIL med omgivn.dwg  
U:\s-1-u\Storkyrkans fasader\_ASch\02 Design\02 AutoCAD\Modell\A40\_3\_M001.dwg  
U:\s-1-u\Storkyrkans fasader\_ASch\02 Design\02 AutoCAD\Modell\A40\_3\_M001.dwg  
U:\s-1-u\Storkyrkans fasader\_ASch\02 Design\02 AutoCAD\Modell\A40\_3\_M001.dwg

U:\s-1-u\Storkyrkans fasader\_ASch\02 Design\02 AutoCAD\Rit\_def\A-40-3-101 BL.dwg  
Plottad av: Anna Rizzon  
2019-08-30 10:20:45  
Använd penninställning S-V\_STORKYRKAN plot.ctb

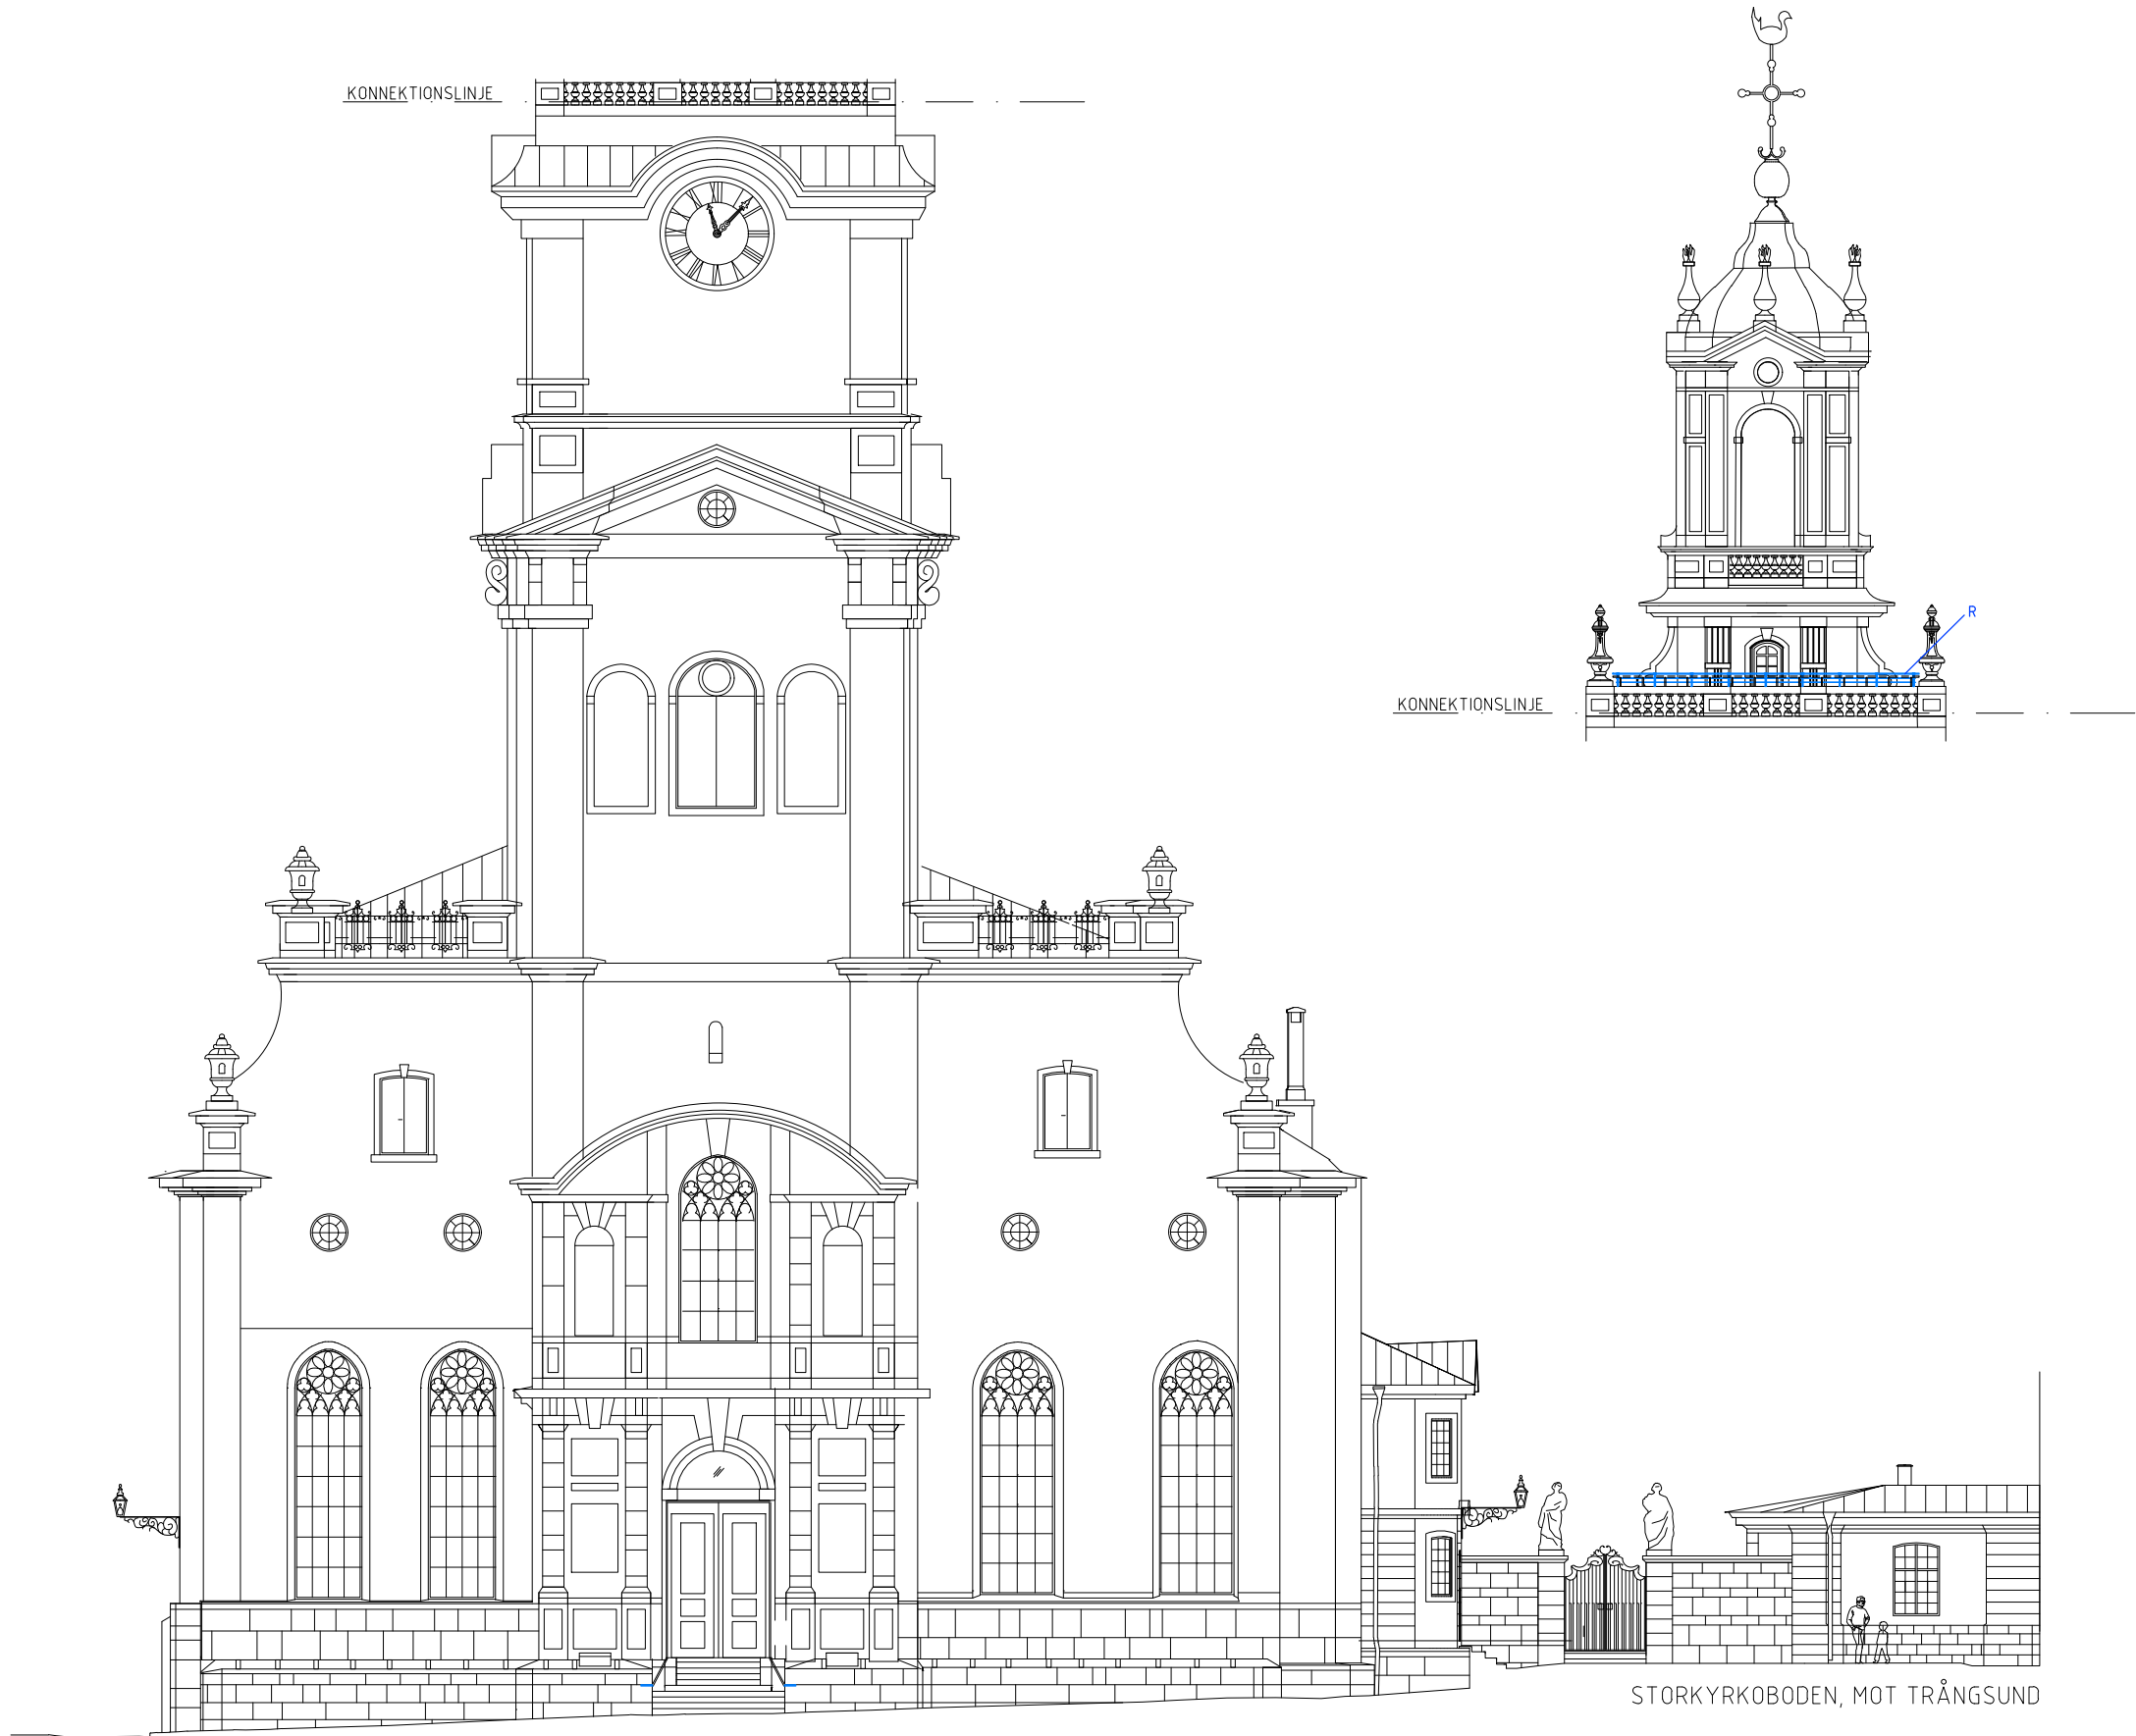

## FÖRKLARINGAR

Ritningarna är upprättade efter äldre uppmätningar och justerade mot senare punktmoln och foton, men är främst att betrakta som en orienterande handling. Ev mått i mm, men ritningen är ej exakt måtttriktig.

Föreslaget tillägg

Återställd skulptur

Räcke kompletteras

Ny skorstenshuv

## FÖRESKRIFTER

## HÄNVISNINGAR

Situationsplan A-01.1-001  
Fasader A-40.3-101 t o m 105

BET	ANT	ÄNDRINGEN AVSER	DATUM	SIGN
BYGGLOVHANDLING				
Svenska kyrkan				
STOCKHOLMS DOMKYRKOFÖRSAMLING				
A	AIX Arkitekter AB	Hudsvälgatan 8, 113 30 STOCKHOLM tel: 08-690 29 00 <a href="http://www.aix.se">www.aix.se</a>		
OBJEKTSNUMMER		PROJEKTNUMMER		
UPPDRAG NR		FSTN		HANDLÄGGARE
KR1879-01-01		RITAD/KONSTR AV		
DATUM		ANSVARIG		
2019-08-15		Anders Scherman		Rådstugan 2
S:T NICOLAI K:Å, STORKYRKAN				
UTVÄNDIG RESTAURERING				
FASAD MOT VÄSTER				
(ENTRÉSIDA, MOT TRÅNGSUND)				
SKALA (läser A1-format)		NUMMER		BET
1:100		A-40-3-101		