


EN

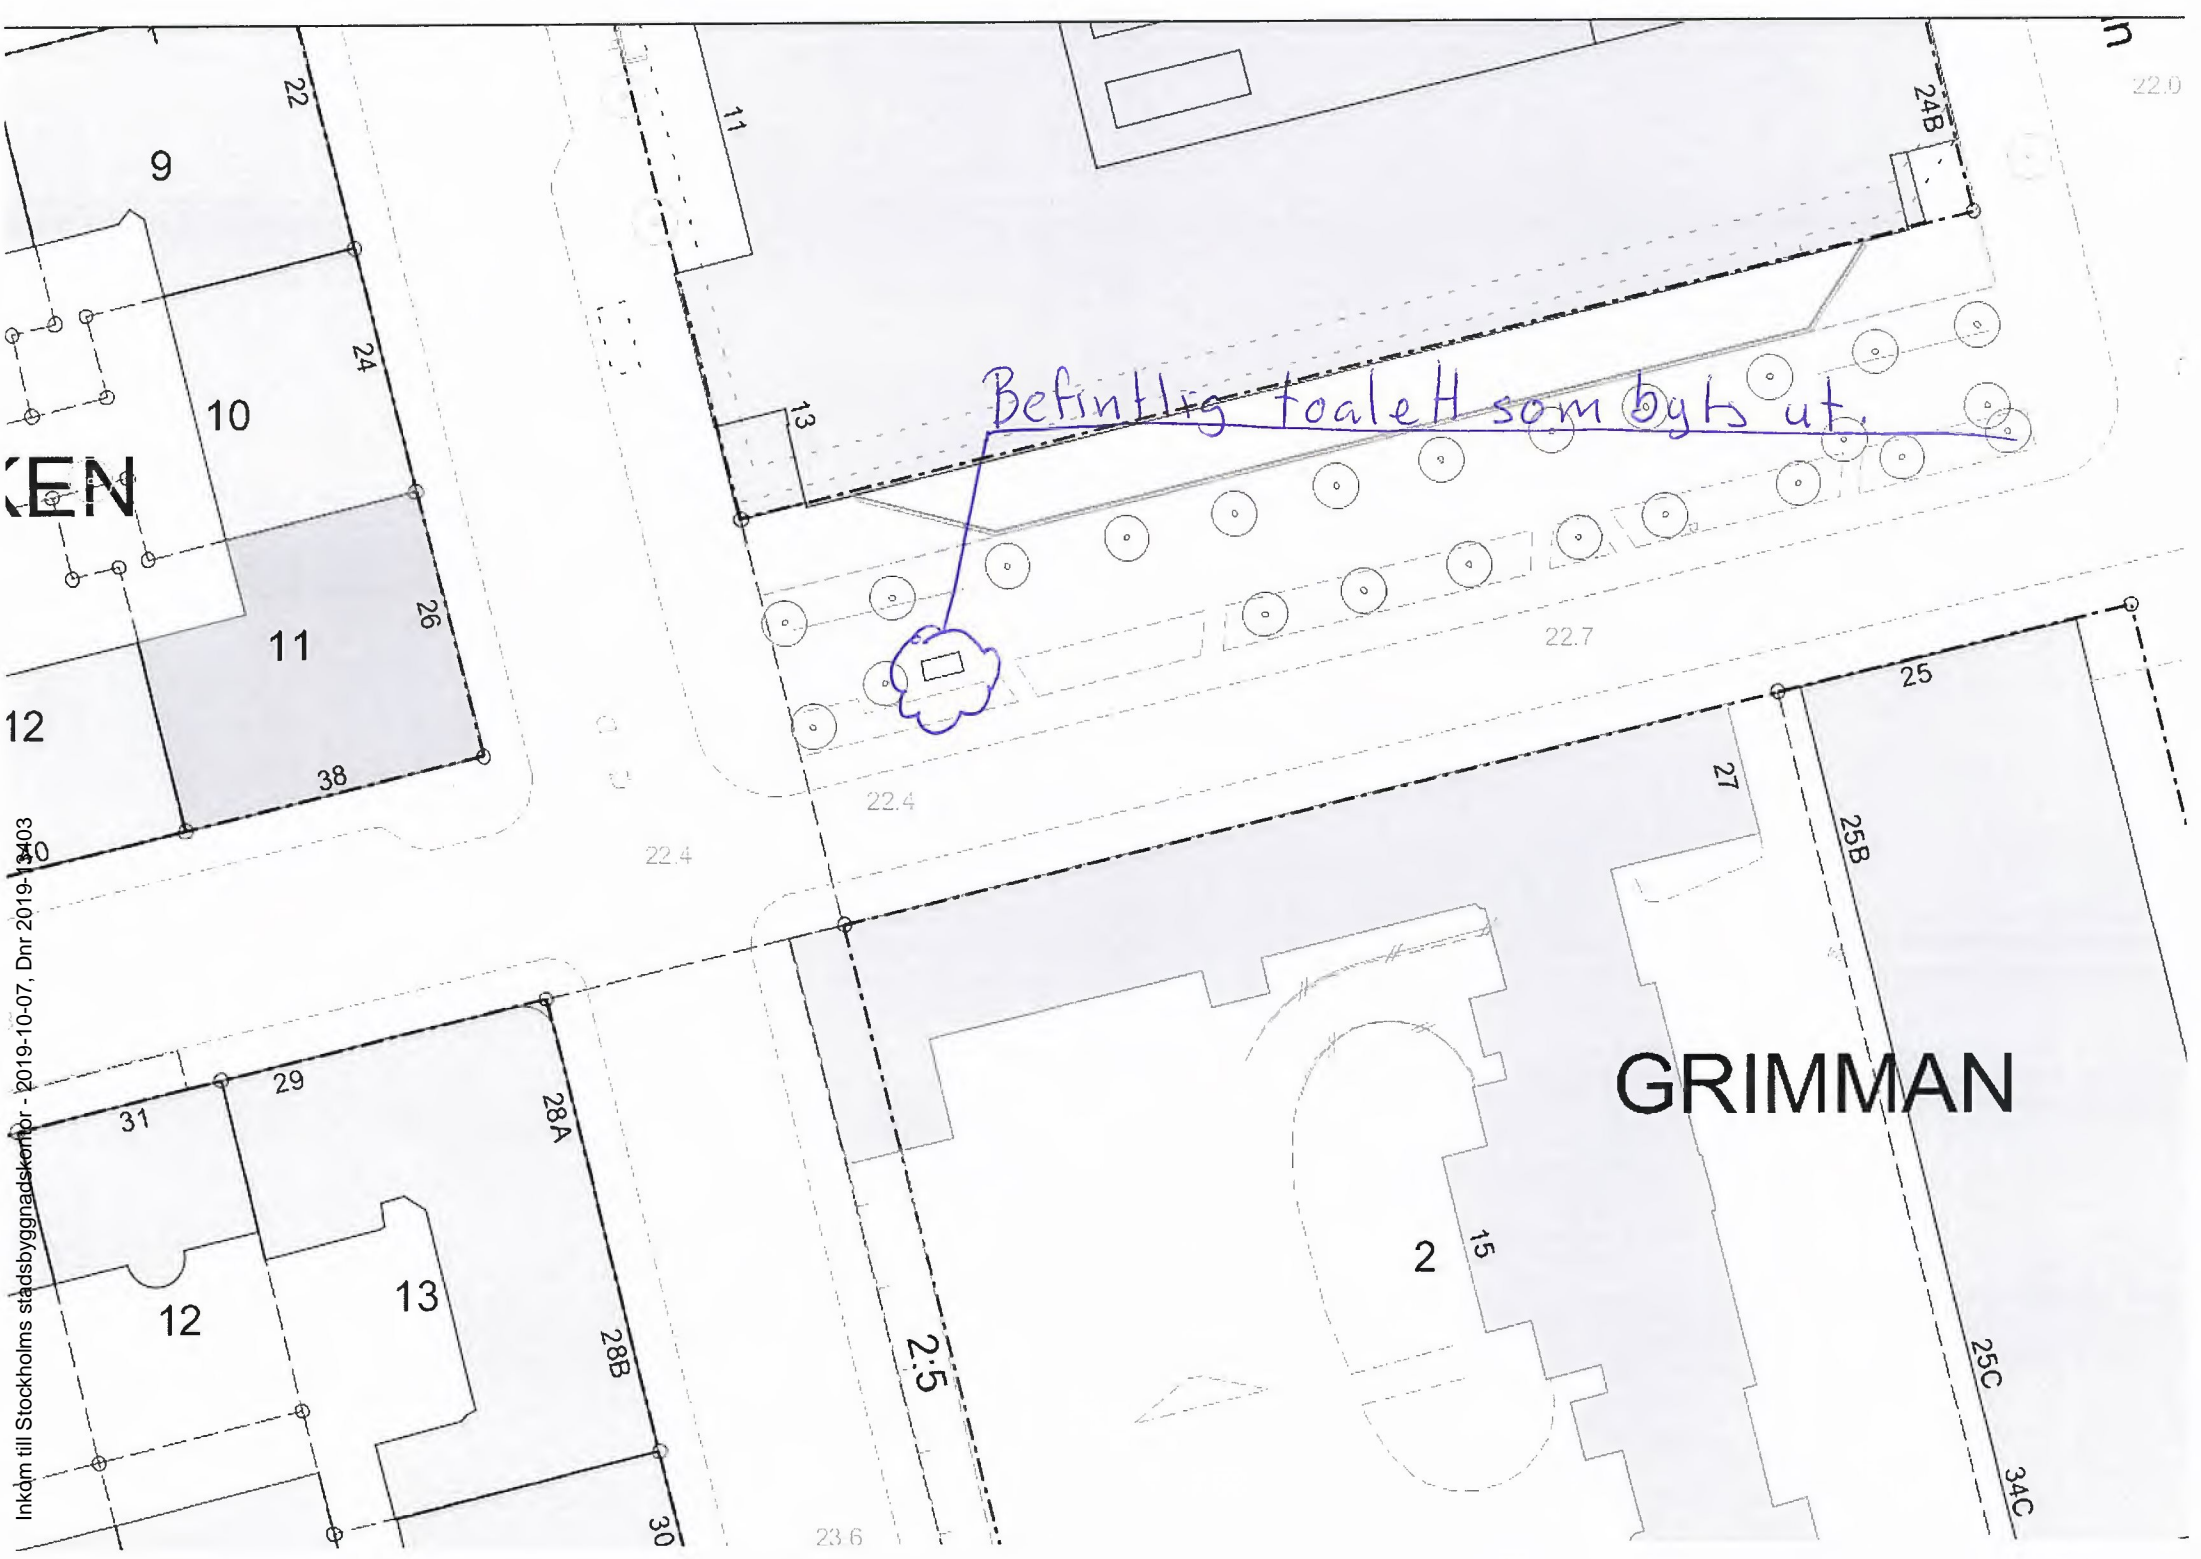

GRIMMAN