

FÖRESKRIFTER

Alla mått kontrollmäts på plats och eventuella avvikelser rapporteras skyndsamt till arkitekt för vidare hantering. Entreprenör ansvarar för att stora byggnadsdelar kan transporteras till slutgiltigt läge. Tillverkare skall stämma av konstruktion med arkitekt. Förändringar i utförande i förhållande till ritningar får ej göras utan medgivande från Konzept. Alla arbeten skall utföras i enlighet med god hantverkssed, branchstandard och tillverkarens anvisningar i ovan nämnd ordning.



FÖRKLARINGAR

Alla mått i mm om ej annat anges.

För denna handling har Nybyggnadskarta daterad 2019-05-10 använts som underlag.

BESKRIVNING

- Befintliga byggnader
- Innergård Bryggmästaren 7
- Hus I / Hus K:
Inbyggd av ventilationskanal

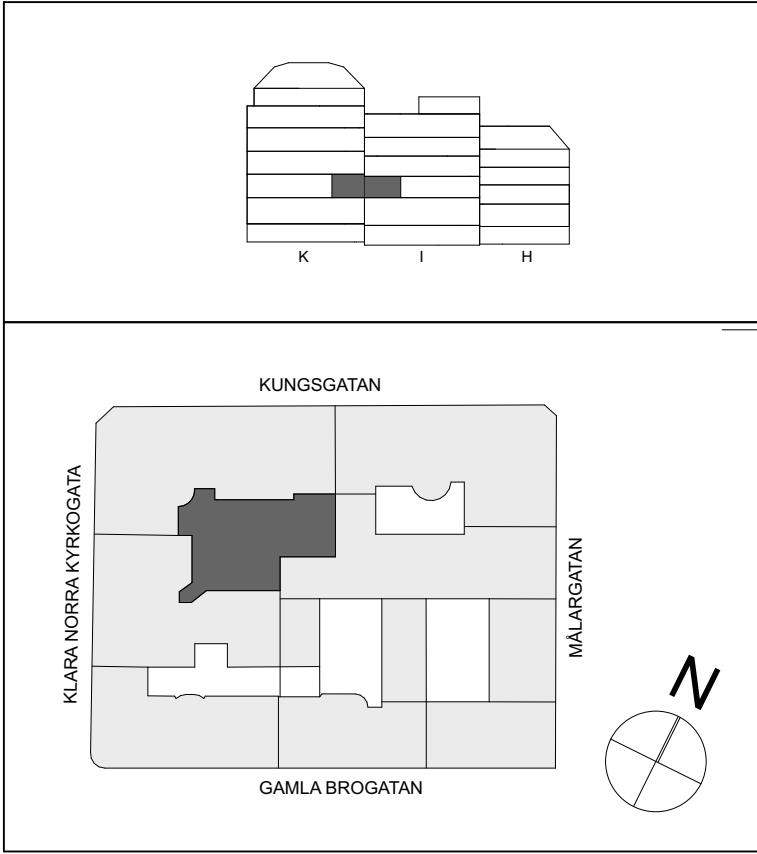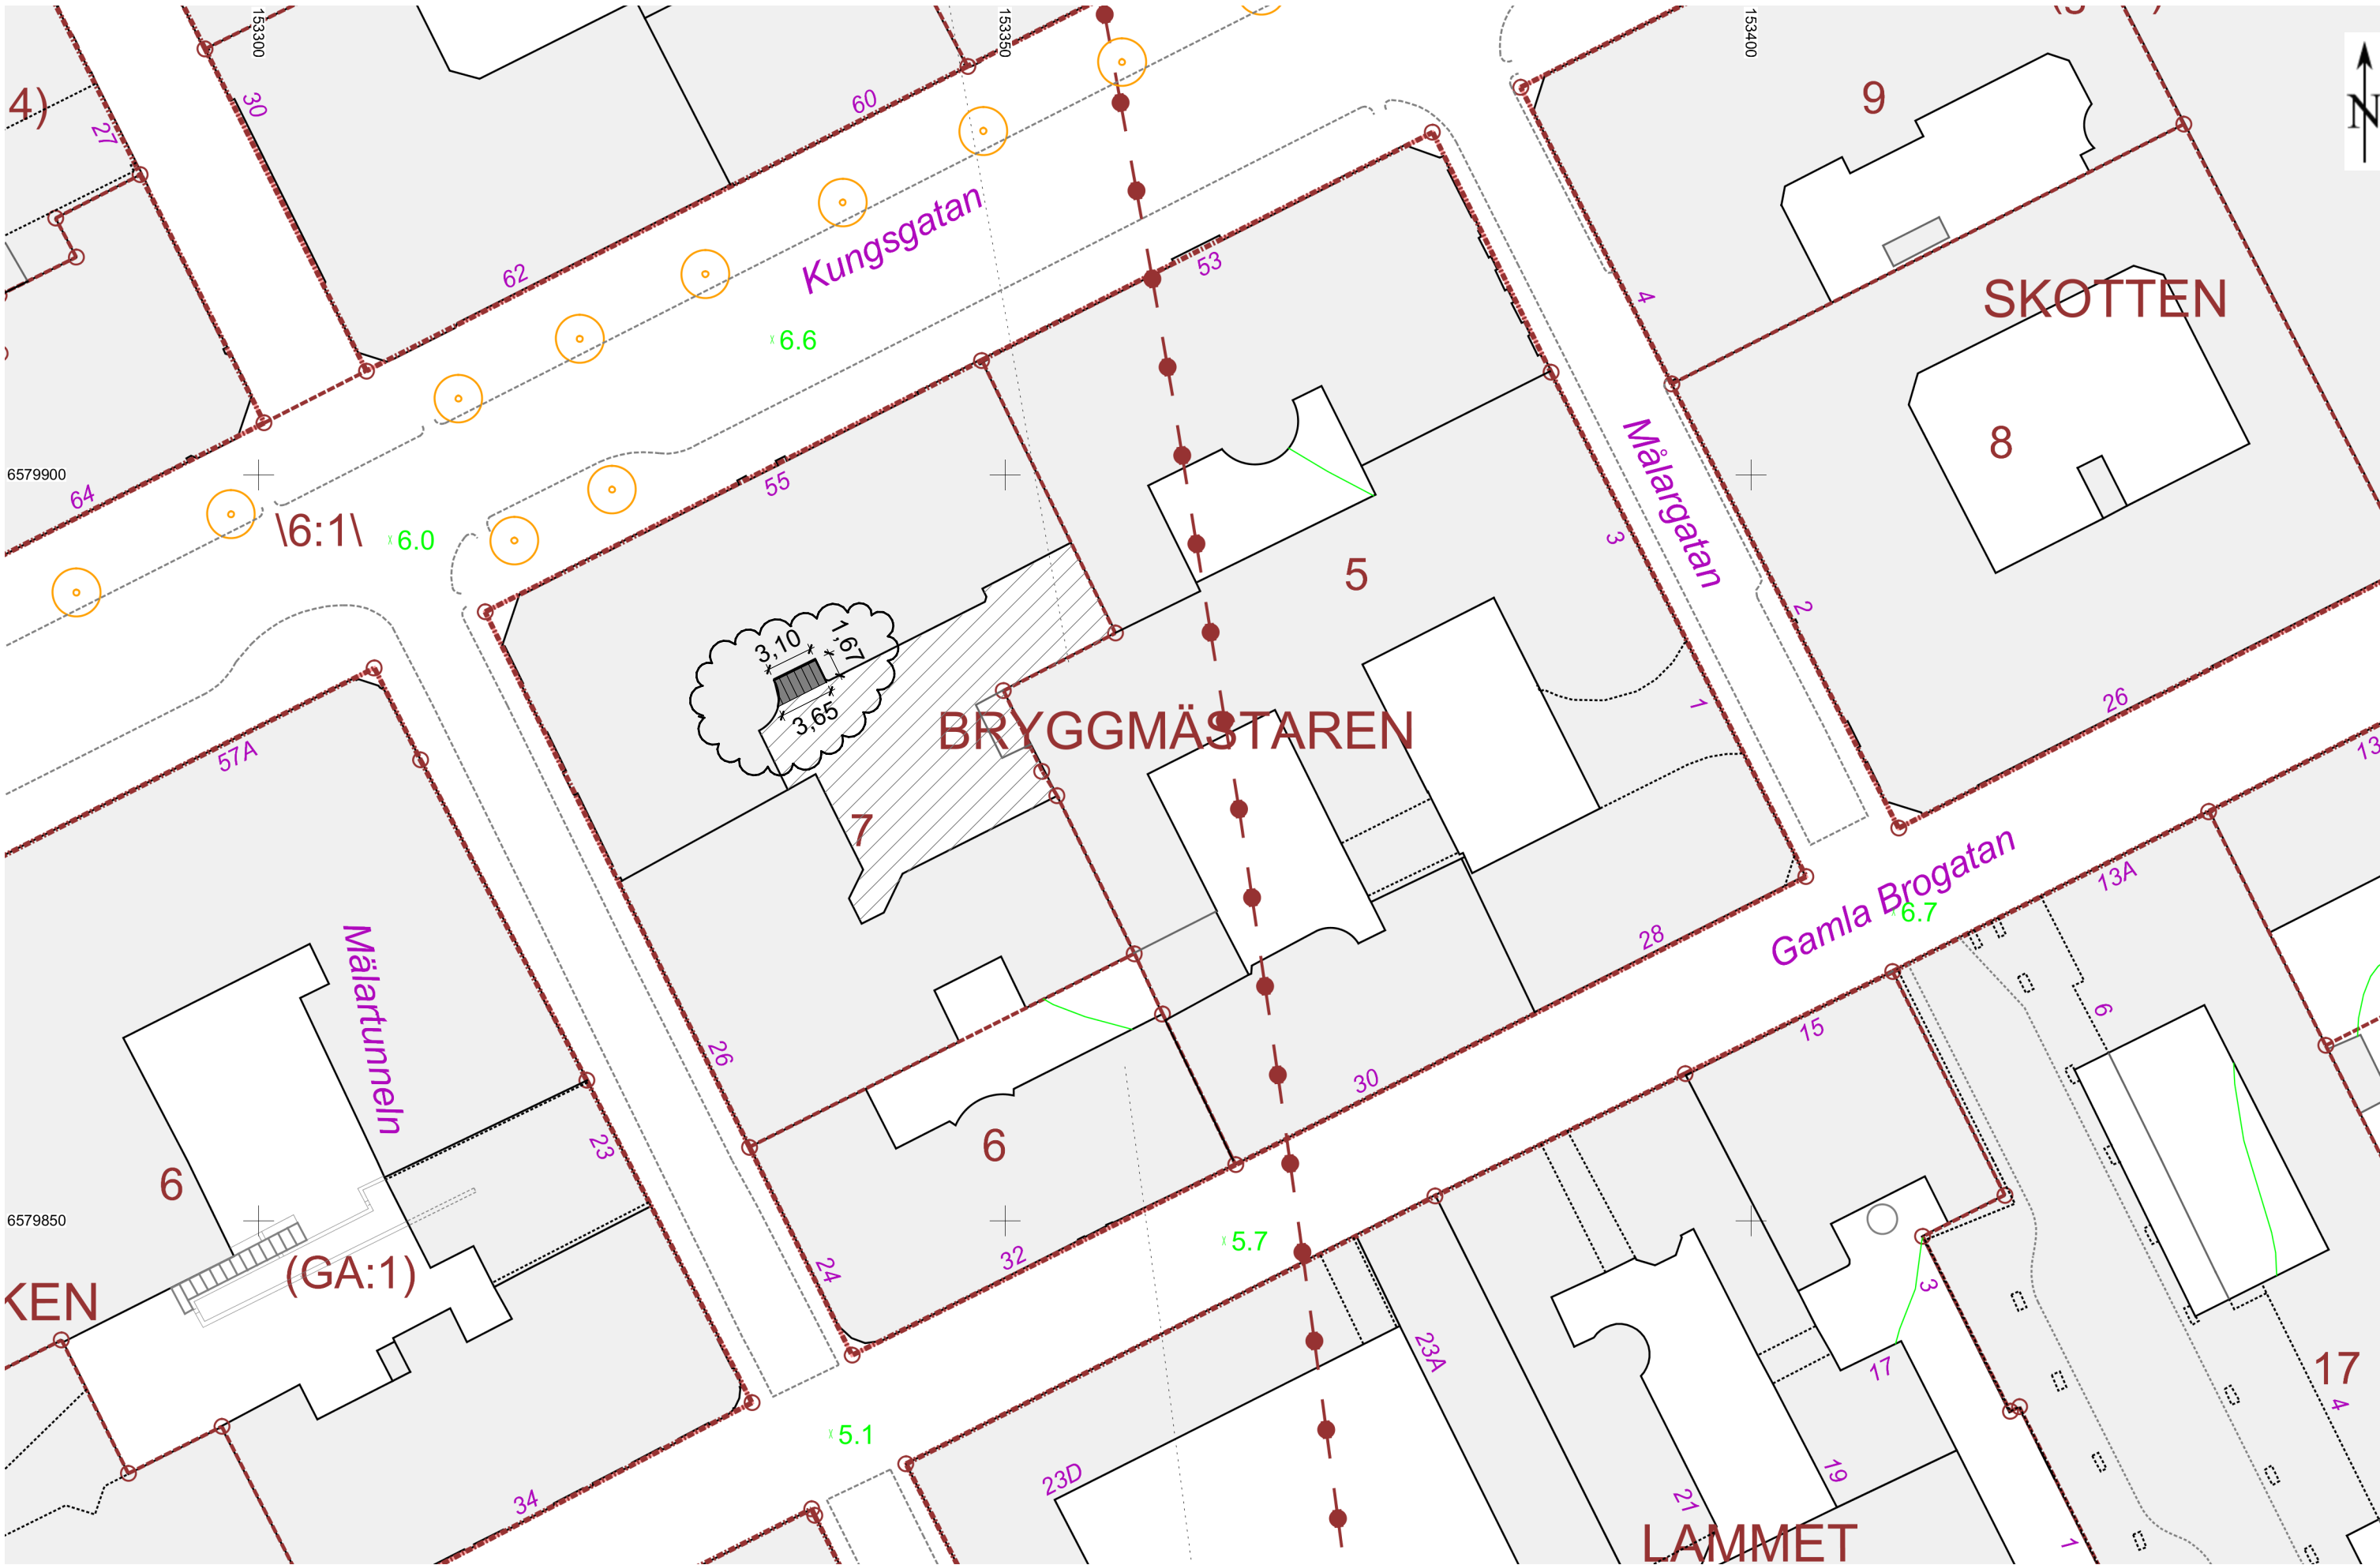

A	MÄTTSÄTTNING, BESKRIVNINGAR		191017	AU
REV	ANT	ÄNDRINGEN AVSER	DATUM	SIGN
BYGGLOVSHANDLING				
<div><div></div><div><div>AxFAST</div><div>UTVALDA LÄGEN</div></div></div>				
Bryggmästaren 7, Hus I				
	PL	Kreativ Byggkonsult, 08-647 00 90		
X	A	Koncept AB, 010-585 06 00		
	K			
	V			
	E			
	B	AxFast AB, 070-2745310		
ANSVARIG J. Söberg Grape		RITAD/KONSTR AV NIL	HANDLÄGGARE L. Leijonmark	
UPPDRAG NR AXKNK102		DATUM 190826	REV.DATUM 191017	
DEL		DISCIPLIN A	FORMAT A1 (A3=50%)	
SITUATIONSPLAN				
SKALA 1:400	PROJNR		NUMMER A-01-1-001	REV A

