


HÖJDSYSTEM RH 2000

MLA

Släggan 8

HG	ACC Glas och Fasadkonsult AB Mathias.almstedt@acc-glas.se, Hornsbruksgatan 19 A		
A	MLA ARKITEKTER AB T:070-999 86 23 marie-loulse@mla.se		
UPPDRAG NR 140		RITAD/KONSTR AV MLA	
DATUM 2019-08-19		ANSVARIG	
SITUATIONSPLAN			
SKALA 1:400 (A3)	NUMMER 140:6 (A3)		REV.




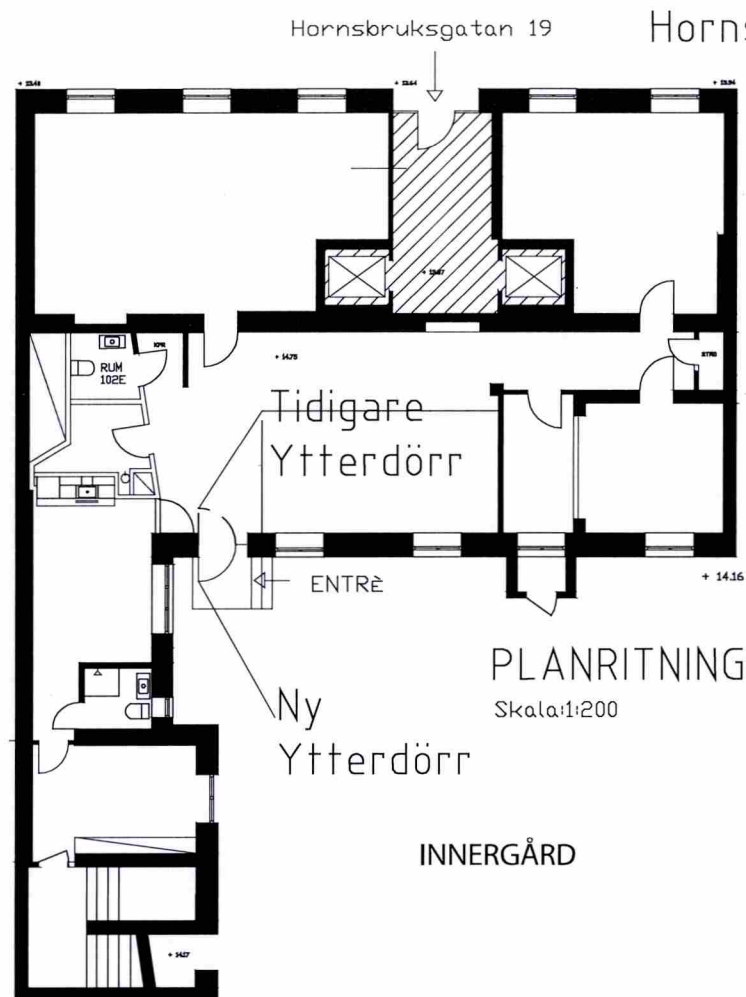

Ny ytterdörr



Lik tidigare ytterdörr med gallergrind.

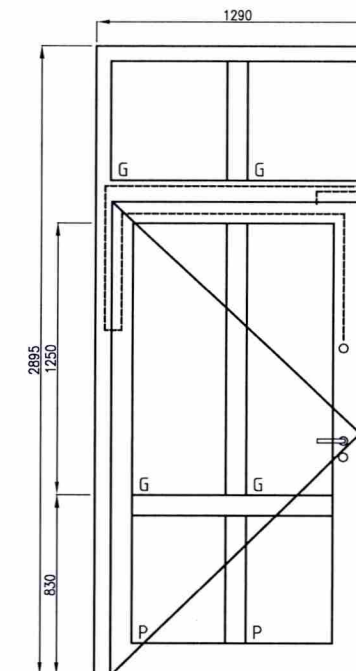

Gamla dörren var inåtgående med utvändigt skyddsgaller, nya dörren är utåtgående med integrerat skalskydd så att utvändigt galler utgår.



UTÅTGÅENDE VÄNSTERHÄNGD ALUMINIUMDÖRR  
UTSIDA PULVERLACK RAL 3009.  
INSIDA VIT PULVERLACK RAL 9016.  
FÄRGPROV SKA GODKÄNNAS AV BESTÄLLAREN FÖRE TILLVERKNING.

INBROTTSKLASS RC3


BANDGÅNGJÄRN ALTERNATIVT DOLDA GÅNGJÄRN

LÅSNING MED LÅS KLASS 3 ENLIGT SSF 3522  
DAGLÅS MED LÅSNING FRÅN UTSIDA OCH SPLIT SPINDLE FUNKTION EX ASSA 1520-50  
SLUTBLECK ASSA  
TRYCKE ASSA 1918 BRUNOXID  
NATTLÅS TYP HAKREGELLÅS MED MICROBRYTARE. LÅSNING FRÅN UT- OCH INSIDA. EX ASSA 411-50MICRO  
SLUTBLECK ASSA 1487  
CYLINDERBEHÖR LIKA BEFINTLIG DÖRR  
KÄRMÖVERFÖRING X 1  
DOLD MAGNETKONTAKT  
DÖRRSTÅNGARE TYP TS93G RF MED UPPSTÄLLNINGSFUNKTION RAL9016  
ISOLERAD ANSLAGSTRÖSKEL

GLAS: 3-GLAS LE KLASS P6B  
PLÅTFYLLNING I KLASS RC3

Ug<0,6  
Up<1,1  
Uf<1,4

HÖJDSYSTEM RH 2000

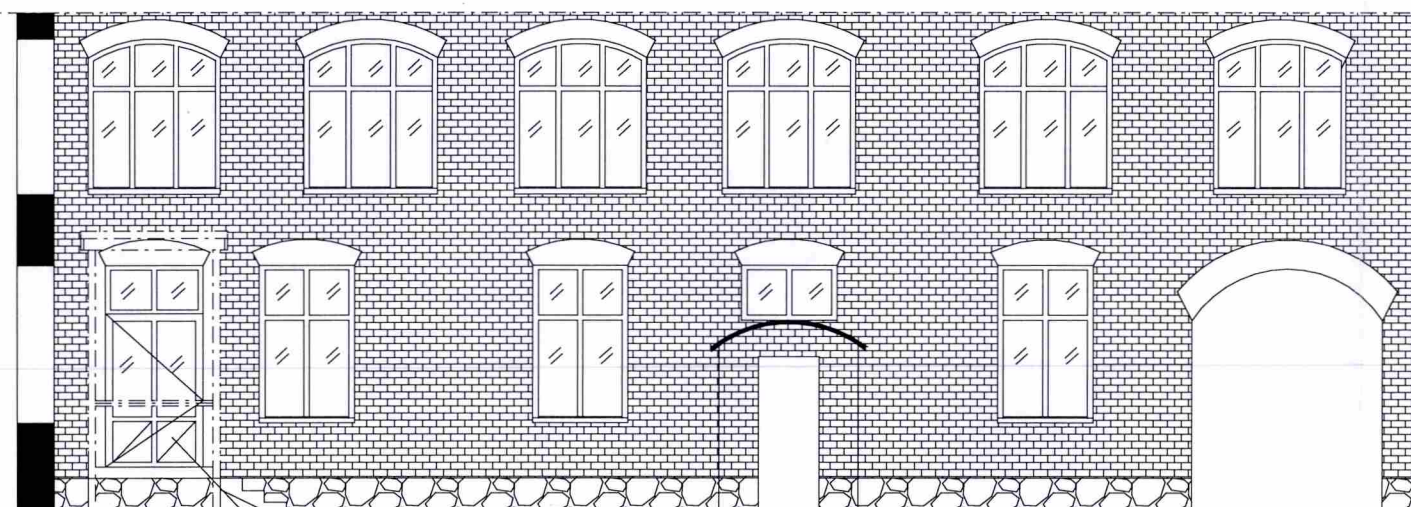

Ny Ytterdörr  
Underkant glas i dörren nu i linje med underkant fönster.

FASAD



Tidigare ytterdörr med gallergrind

FASAD



		
SLÄGGAN 8		
HG	ACC GLAS OCH FASADKONSULT AB, Mathias Almstedt Hornsbruksgatan 19A, Stockholm, mathias.almstedt@acc-glas.se	
	SEB Trygg liv genom Novi Real Estate, Ludwig Parke, 010-33 11 343, ludwig.parke@novire.se	
A	MLA ARKITEKTER AB T:070-999 86 23      marie-louise@mla.se	
UPPDRAG NR 140	RITAD/KONSTR AV MLA	
DATUM 2019-06-03	ANSVARIG	
PLANRITNING / FASAD		
SKALA 1:100 (A3)	NUMMER 140:5 (A3)	REV.