

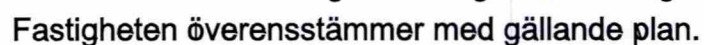


Datum för uttag ur databasen: 2016-10-26
 OBS Detaljprojektering bör ej ske efter nivåkurvör

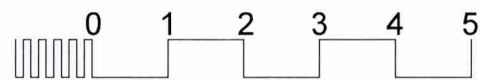

Granskad **STOCKHOLMS BYGGNADSNÄMND**
Tillhör nämndens beslut
2019 -10- 1 4

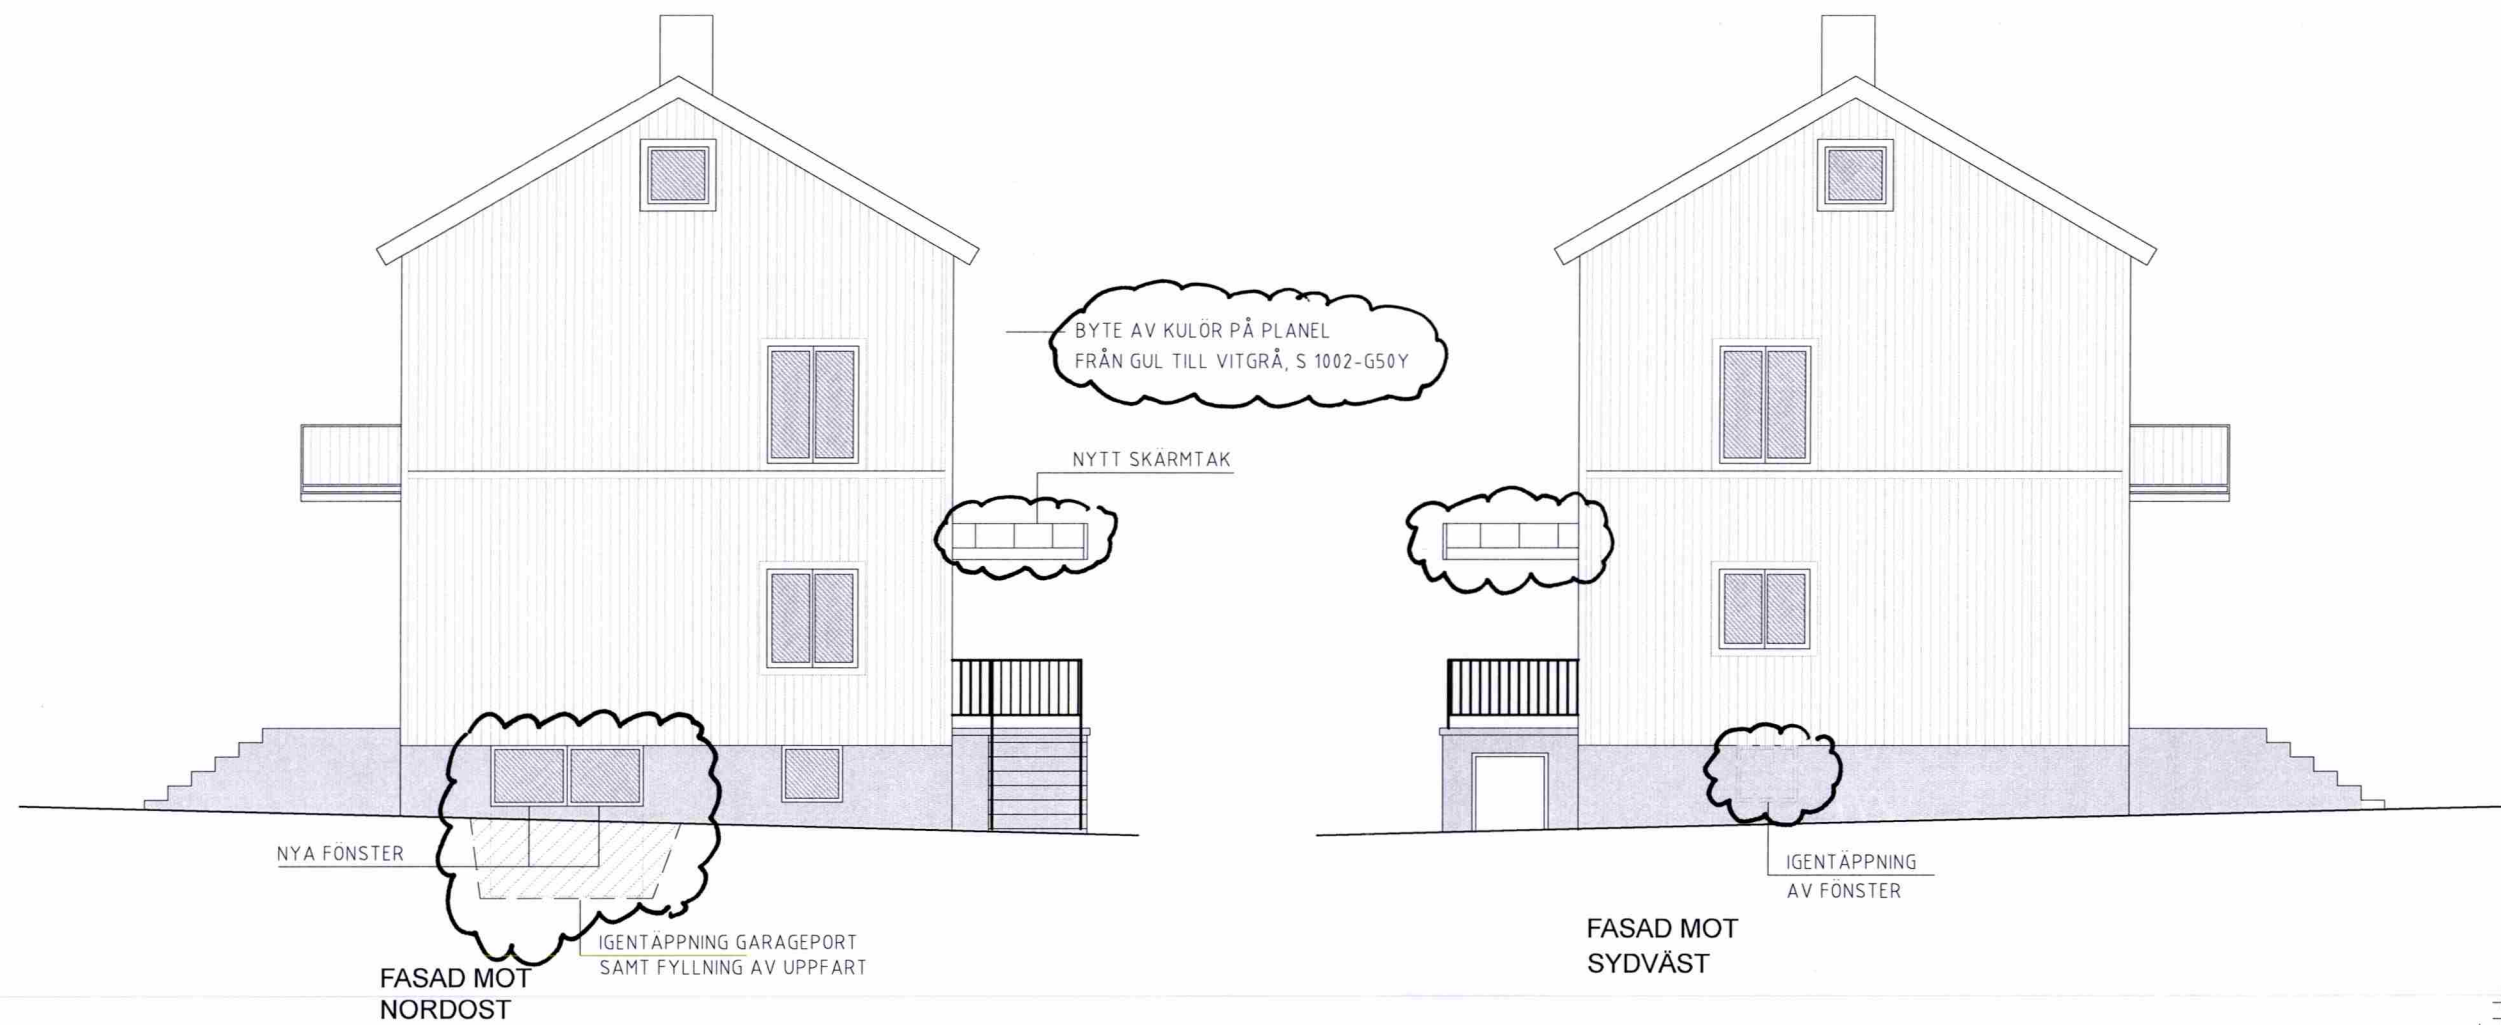

BYGGLOVETS OMFATTNING

Granskad STOCKHOLMS BYGGNADSNÄMND
Tillhör nämndens beslut
2019-10-14

C	ANDR. KULÖR M M	2019-07-19	KA
B	KULÖR	2018-11-27	KA
A	FÖNSTER, KULÖR, KUPOR	2018-03-22	KA
BET	ÄNDRING AVSER	DATUM	SIGN.

GRANSKNINGSHANDLING

assiadesign

Lugnets Allé 41
120 65 Stockholm

info@assiadesign.se
tel.nr: 0700 91 81 18



UPPDRAG NR	RITAD AV	HANDLÄGGARE
------------	----------	-------------

DATUM 2018 01 11	ANSVARIG K.A.
---------------------	------------------

LYCKO-PER 1, STOCKHOLM

FASADÄNDRING

FASADER		
SKALA 1:100 (A3)	RITNINGSNR A-40.3-003	BET C

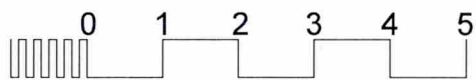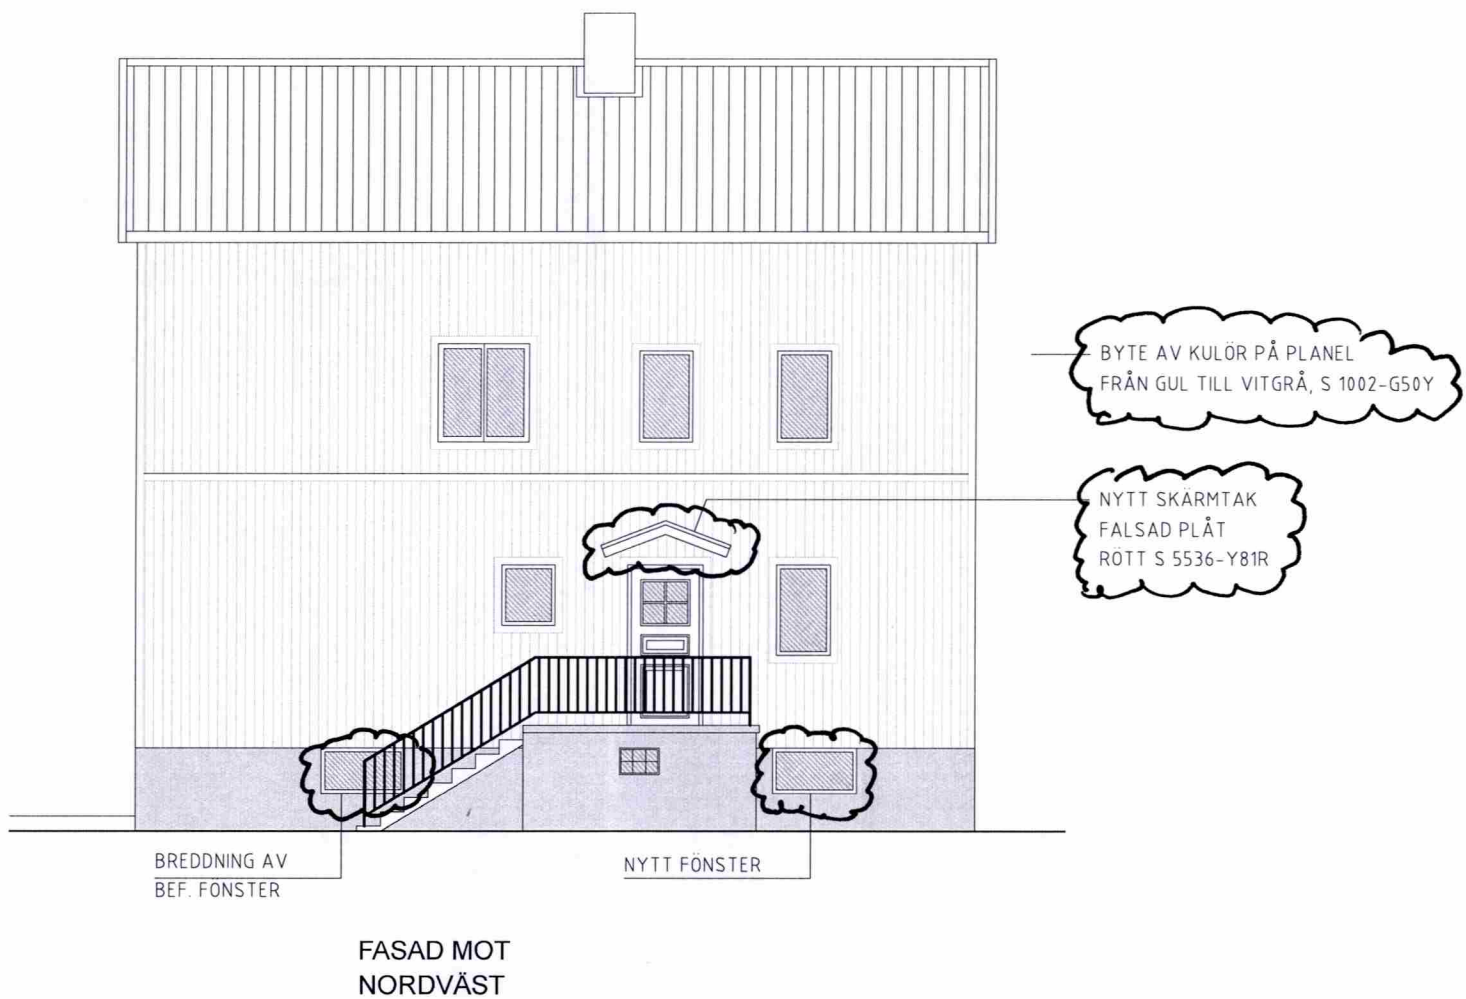

C	ANDR. KULÖR M M	2019-07-19	KA
B	KORR. KUPBREDD. KULÖR	2018-11-27	KA
A	FÖNSTER: KULÖR, KUPÖR	2018-03-22	KA
BET	ÄNDRING AVSER	DATUM	SIGN.

GRANSKNINGSHANDLING

assiadesign

Lugnets Alle 41
120 65 Stockholm

info@assiadesign.se
tel.nr: 0700 91 81 18



UPPDRAG NR	RITAD AV	HANDLÄGGARE
------------	----------	-------------

DATUM 2018 01 11	ANSVARIG K.A.
---------------------	------------------

LYCKO-PER 1, STOCKHOLM

FASADÄNDRING

FASADER	SKALA 1:100 (A3)	RITNINGSNR A-4.0.3-002	BET C
---------	---------------------	---------------------------	----------

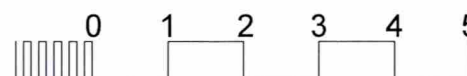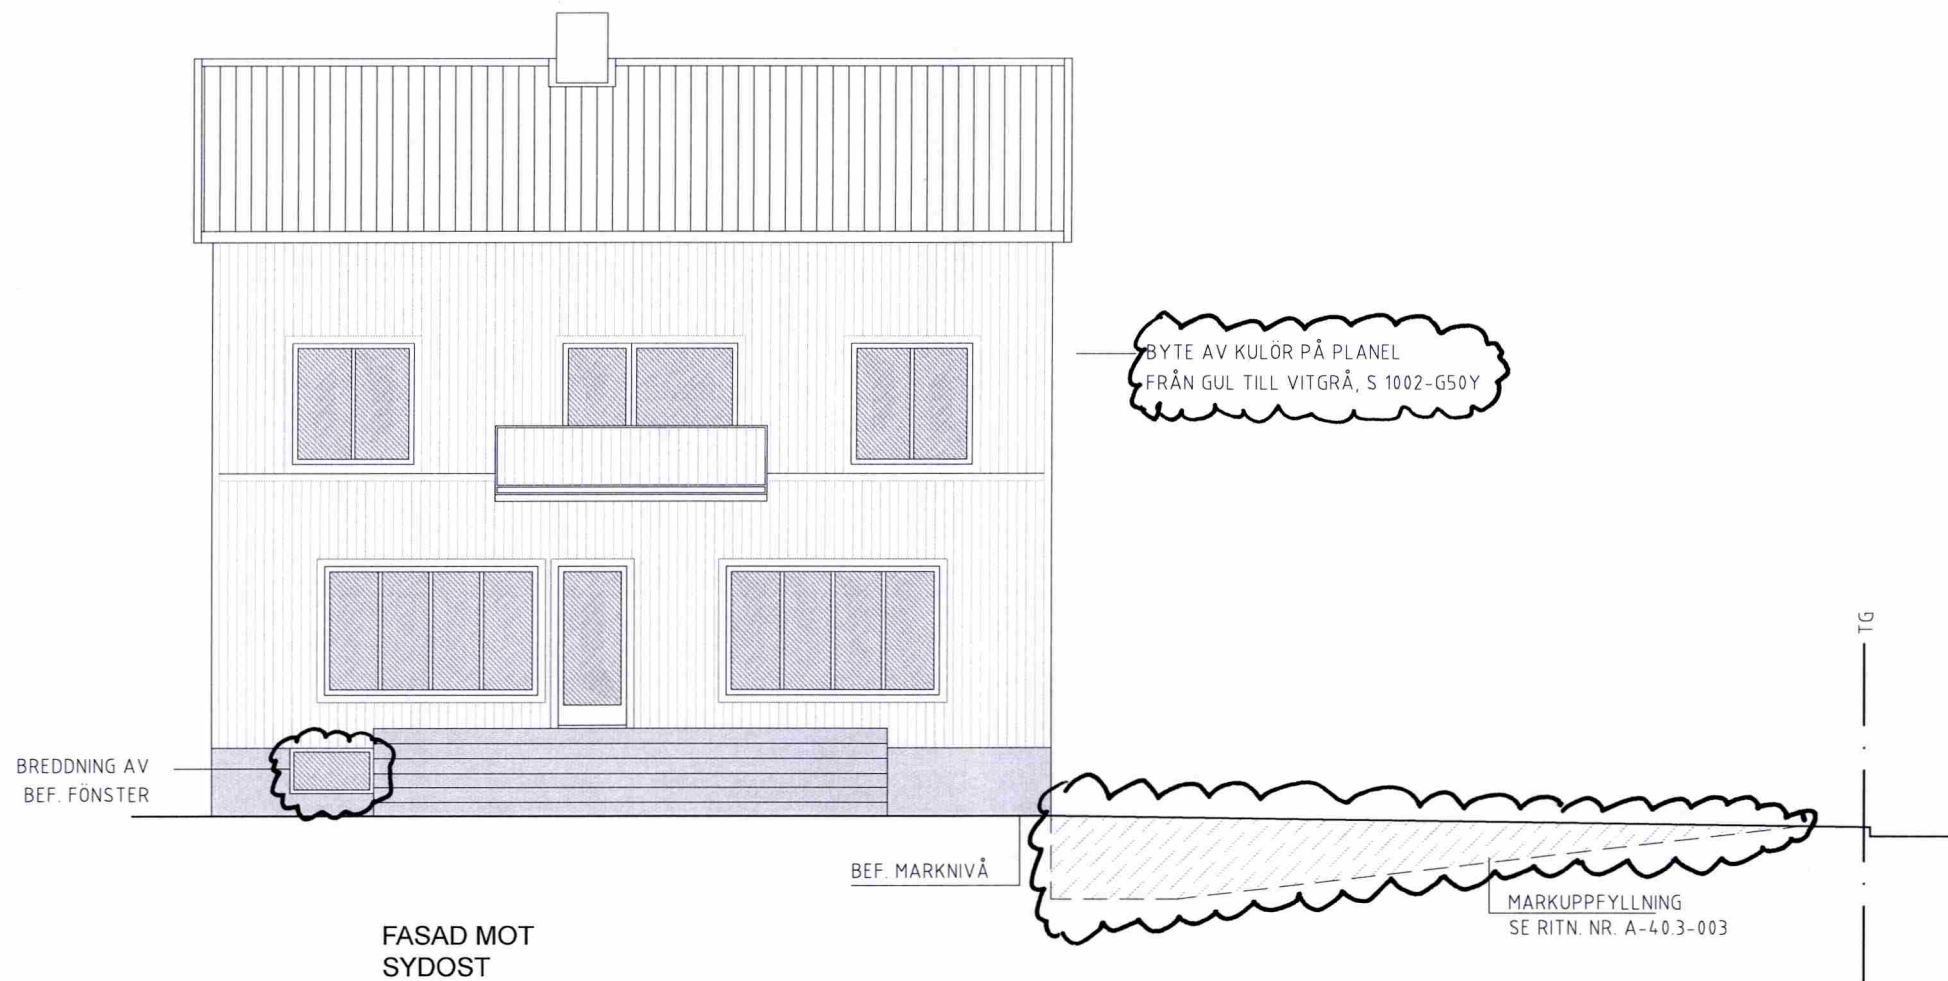

C	ANDR. KULÖR M M	2019-07-19	KA
B	KORR KUPBREDD, KULÖR M M	2018-11-27	KA
A	FÖNSTER, KULÖR, KUPÖR	2018-03-22	KA
BET	ÄNDRING AVSER	DATUM	SIGN.

GRANSKNINGSHANDLING

assiadesign

Lugnets Allé 41
120 65 Stockholm

info@assiadesign.se
tel.nr: 0700 91 81 18

UPPDRAG NR	RITAD AV	HANDLÄGGARE
------------	----------	-------------

DATUM 2018.01.11	ANSVARIG K.A.
---------------------	------------------

LYCKÖ-PER 1, STOCKHOLM

FASADÄNDRING

FASADER		
SKALA 1:100 (A3)	RITNINGSNR A-40.3-001	BET C