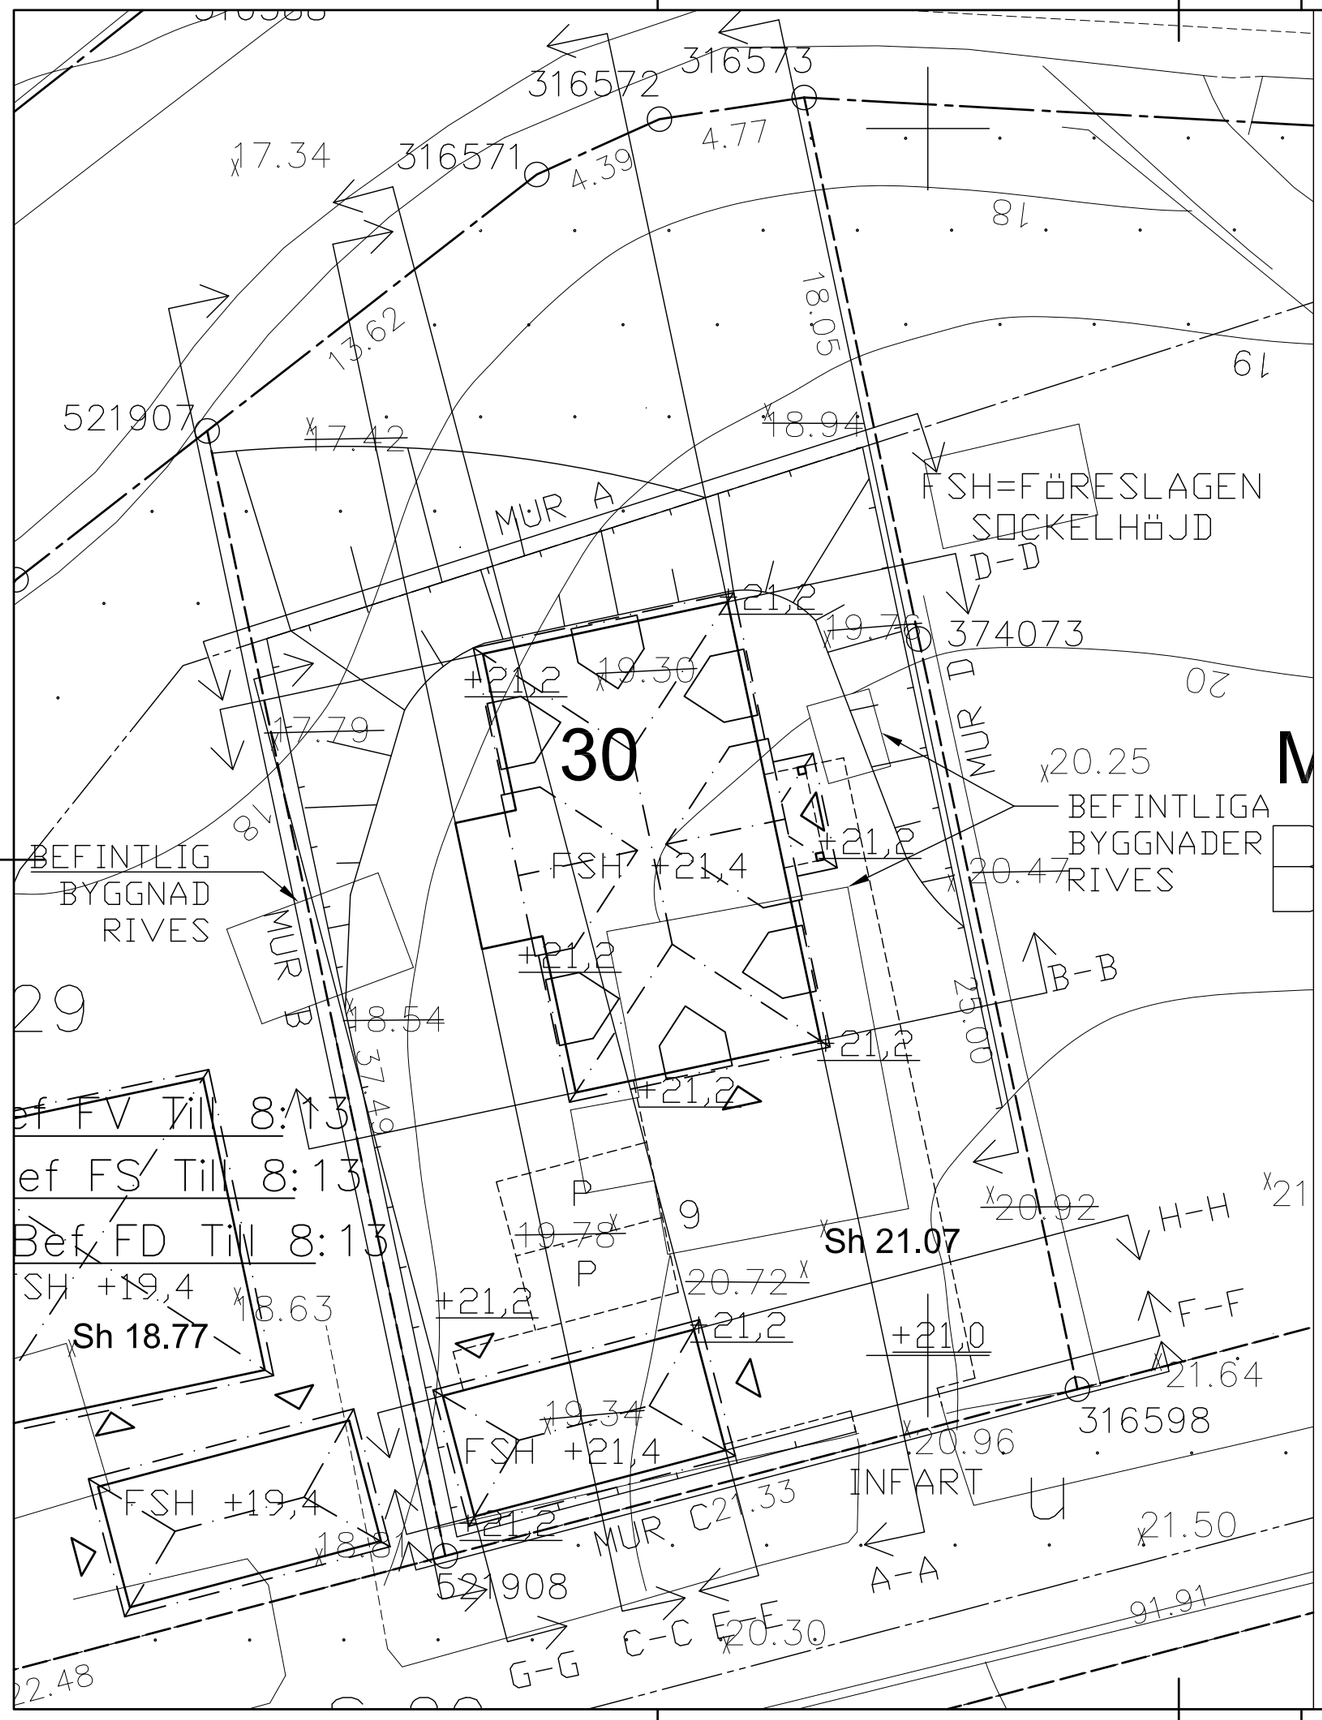

0 1 2 3 4 5m

1:200

© Copyright: Fiskarhedenvillan AB

C		MURAR, SLÄNT	JEH	2019-11-04
B		YTTERTAK GARAGE	EGU	2019-08-23
A		MUR F, SLÄNT	EGU	2019-08-15
BET	ANT	ÄNDRINGEN AVSER	SIGN	DATUM

Fiskarhedenvillan®

Fiskarhedenvillan AB
Box 882
781 29 Borlänge

Tel: 0243-79 42 42
Fax: 0243-87791
www.fiskarhedenvillan.se
info@fiskarhedenvillan.se

MARKPLANERINGSRITNING

MARIA 30
STOCKHOLMS STAD

RITAD AV	GRANSKAD AV	BYGGHERRE	SKALA
Elina Gustafsson		Michael Abdi C/O Razzouk Abdi	1:200 (A3)
DATUM	HUSTYP	AVTALSNR	RITN NR	REV
2019-08-09	SPECIAL	120-11405	A31	C

Inkom till Stockholms stadsbyggnadskontor - 2019-11-06, Dnr 2019-03813