
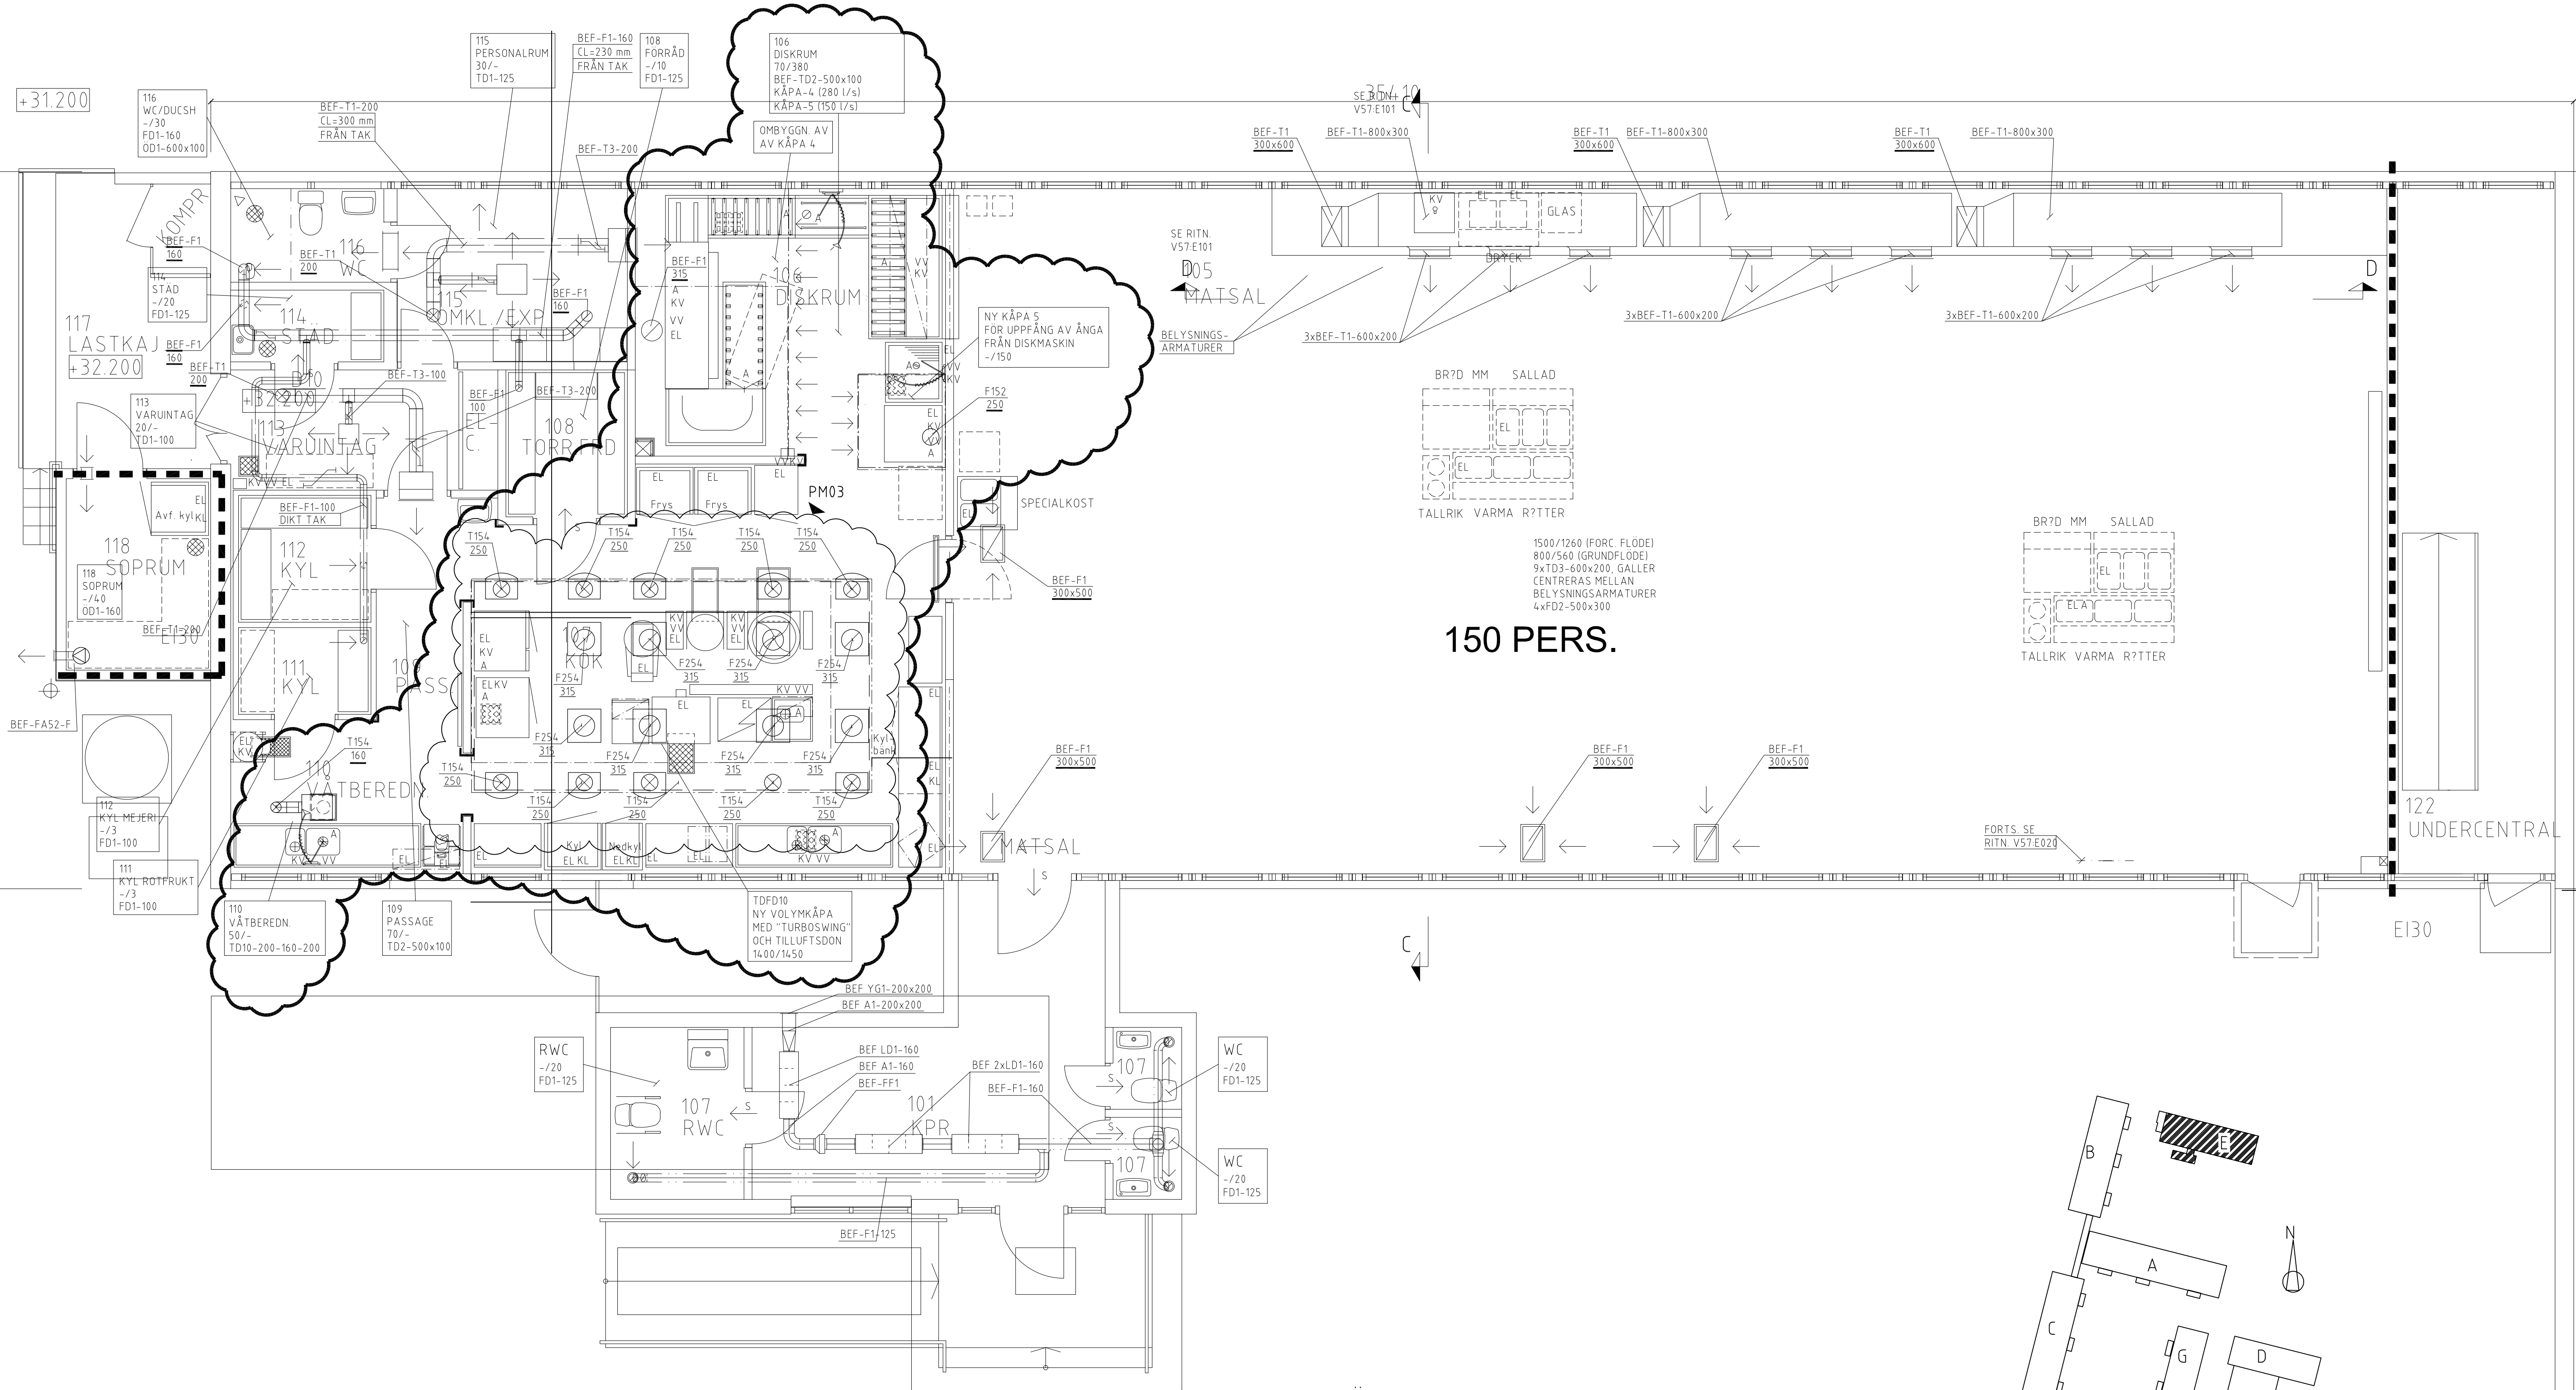


0020\VS7-E011

XREF: A30ME011, V57ME011

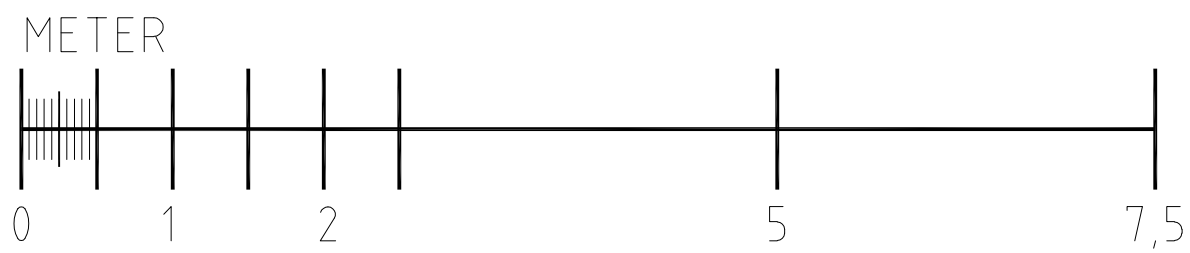

FÖRKLARINGAR

OMBYGGNATIONEN I HUVUDSAK INOM
INMÖBLAT OMRÅDE

BEF = BEFINTLIGT

BEFINTLIGA INSTALLATIONER ÄR INRITAD
MED TUNNA LINJER

LUFTFLÖDEN ANGES I l/s

BETECKNINGAR

T154-1000x400/B11

ISOLERING

DIMENSION

AGGREGAT

MATERIAL

SYSTEM

SYSTEM

T = TILLUFT

F = FRÄNLUFT

O = ÖVERLUFT

U = UTELUFT

A = AVLUF

MATERIAL

1. = KANAL AV VARMFÖRZINKAD STÅLPLÅT, FALSAD


2. = KANAL AV SVARTPLÅT

ISOLERING

B11 = UTV ISOL EI30, MED ALU-FOLIE


HÄNVISNINGAR

DON SKALL MONTERAS CENTRISKT I UNDERTAKS
PLATTA FÖR EXAKT MONTAGE, SAMORDNADE BE

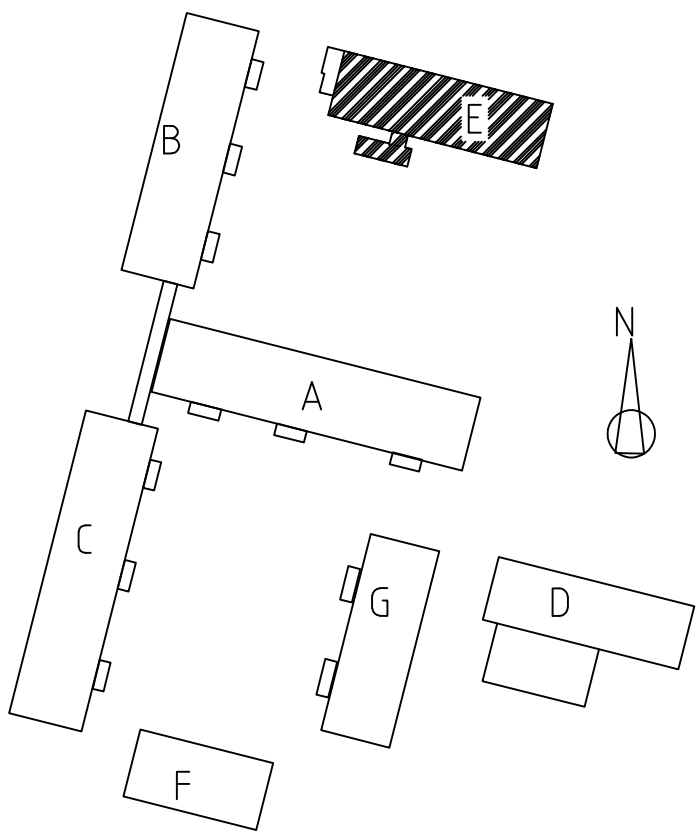

BYGGHANDLING 2019-06-14



		SKOLFASTIGHETER I STOCKHOLM AB		03	-	PML-03	NNN	20190816	
		02	-	PML-02			NNN	20190701	
		01	-	PML-01			NNN	20190618	
URSPRUNGLIG ARKITEKT: Ark. N JOHANSSON 1971				BET	ANT	ÄNDRINGEN AVSER		SIGN	DATUM
				BACKLURASKOLAN					
				FASTIGHETSNUMMER 0020					
				Kv. BIGARRÅEN 2					
				HUS E PLAN 100					
				LUFTBEHANDLING					
RITAD AV, KONSTRUERAD AV		HANDLAGGARE		SKALA 1:50 A1					
		-							
DATUM		ANSVARIG		ARBETSNUMMER		RITINGSNUMMER		ÄNDR. BET.	
STHLM 190614						V57-E011		03	