



0020\V57-E021

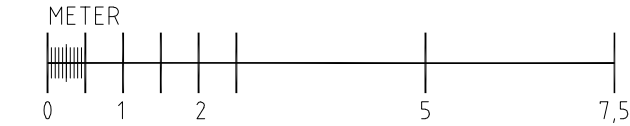

XREF: A30ME021, V57ME021

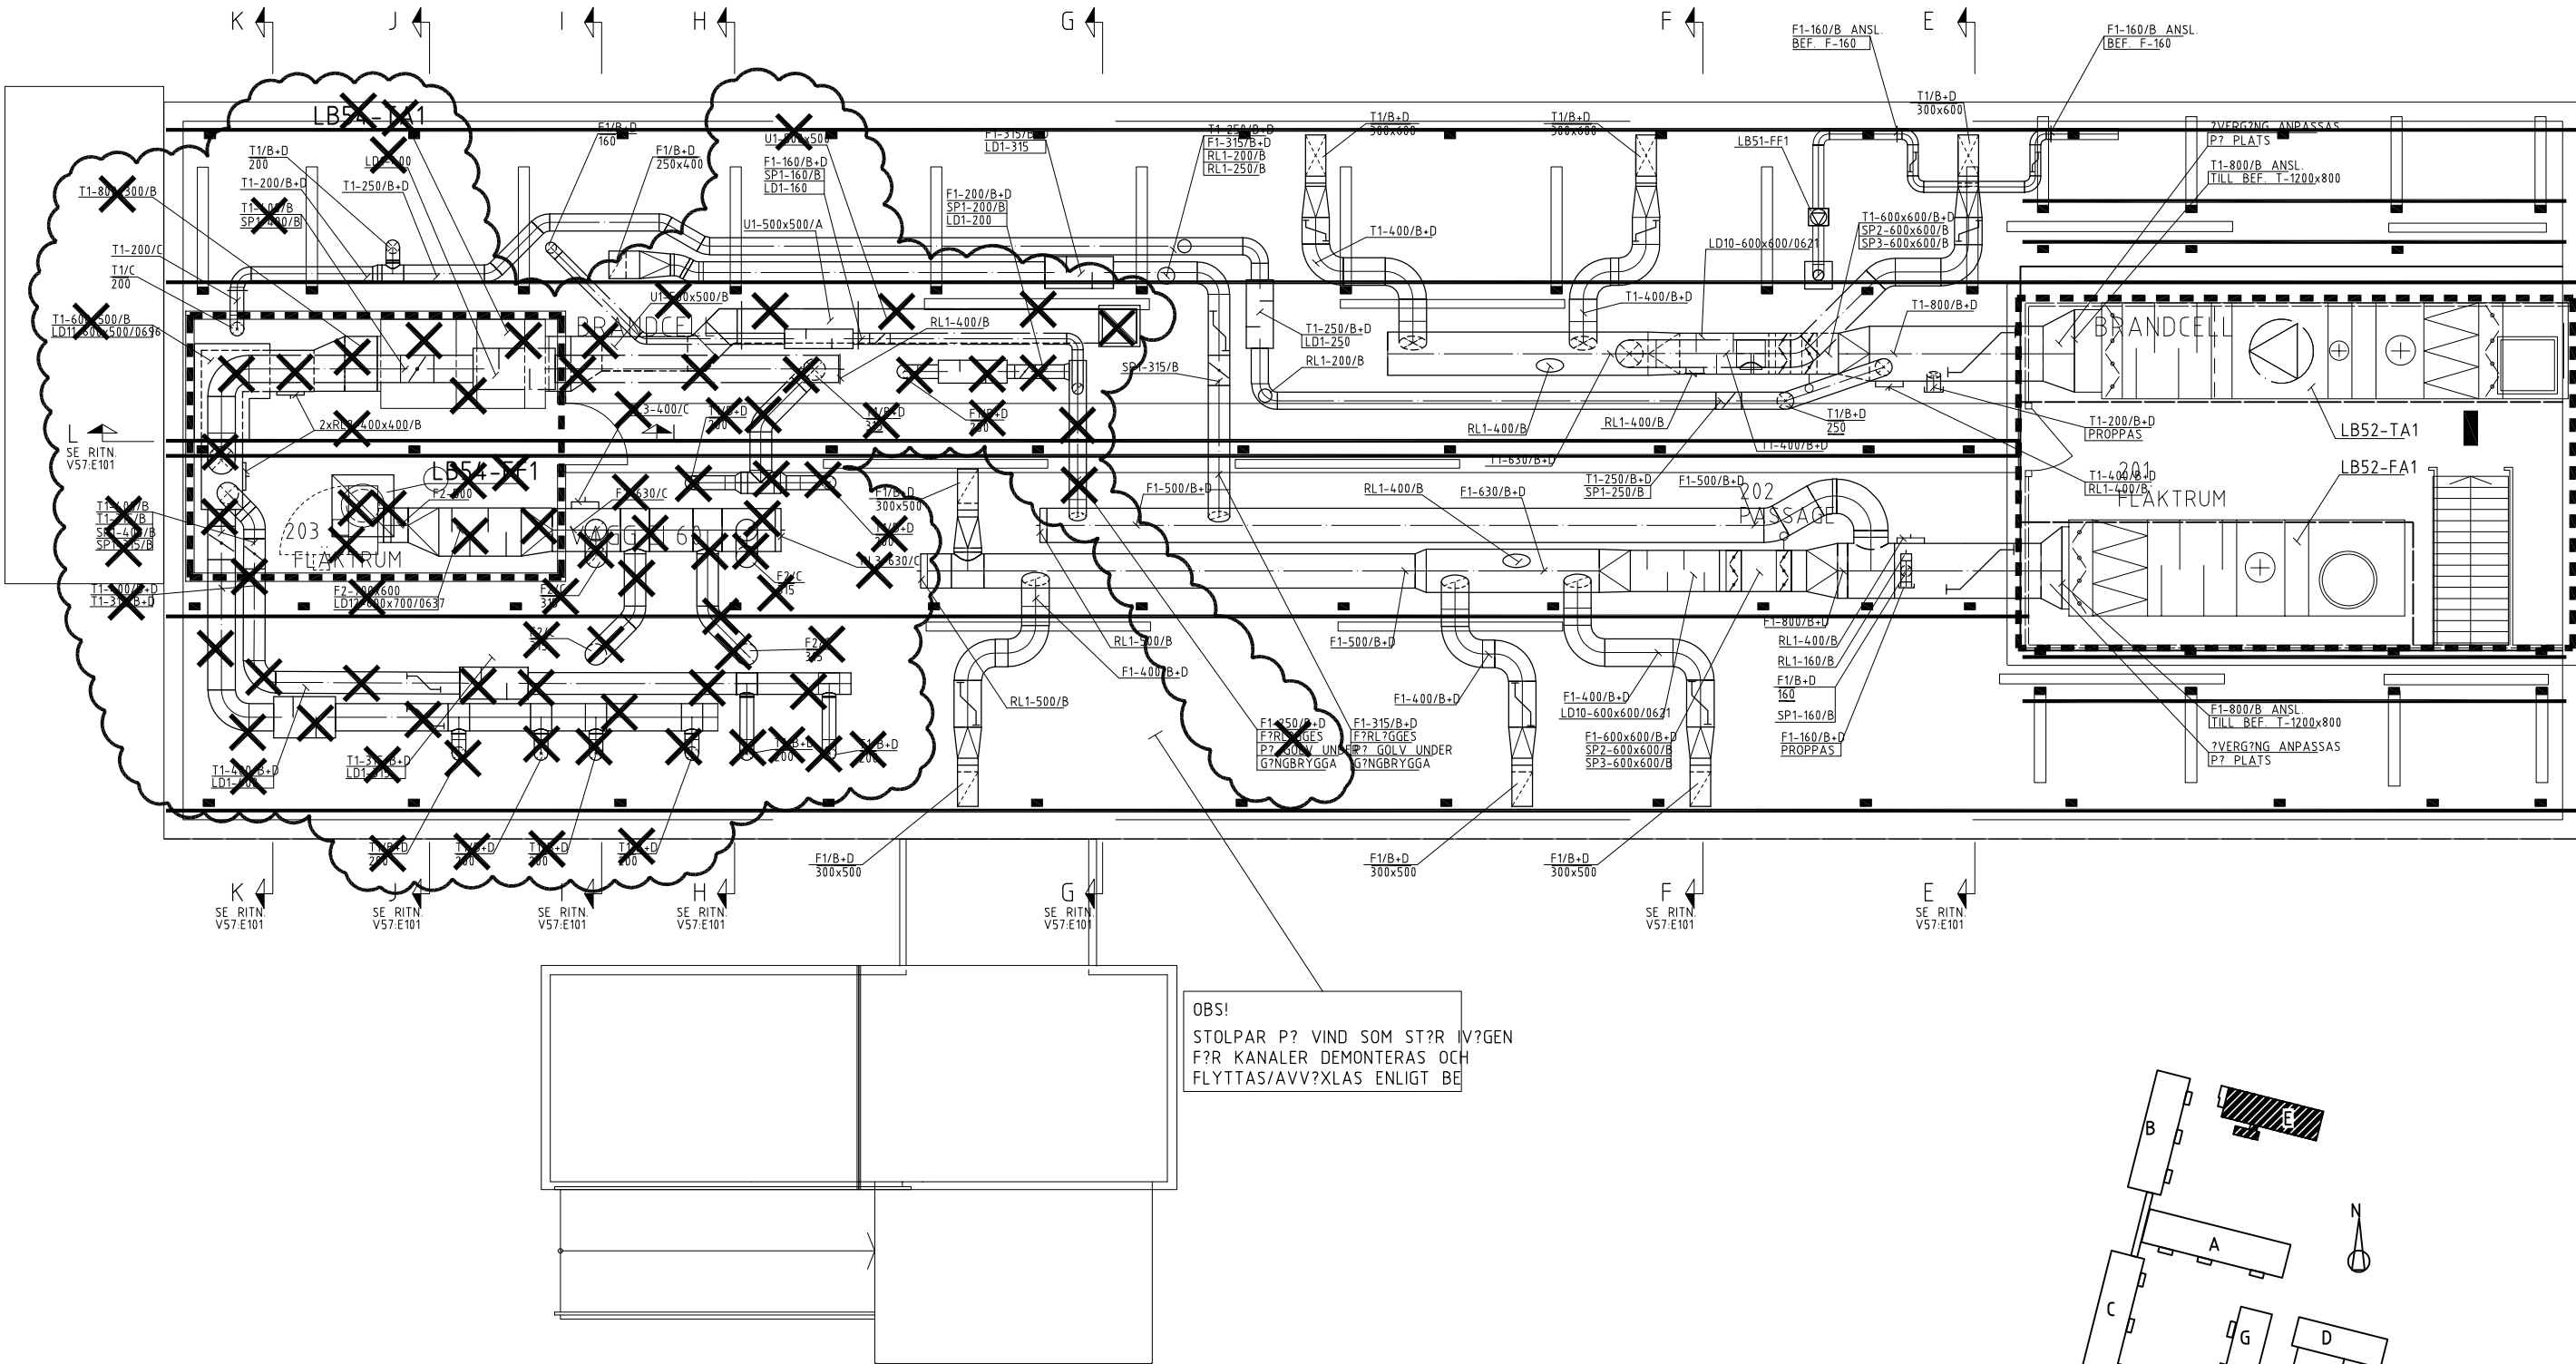

OBS!
STOLPAR P? VIND SOM ST?R IV?GEN
F?R KANALER DEMONTERAS OCH
FLYTTAS/AVV?XLAS ENLIGT BE

FÖRKLARINGAR

OMBYGGNATIONEN I HUVUDSAK INOM
INMÖNAT OMRÅDE

X = DEMONTERAS

BYGGHANDLING 2019-06-14



SKOLFASTIGHETER
I STOCKHOLM AB

UPPRÄTTAD AV Ark. N JOHANSSON 1971	BET	ANT	ÄNDRINGEN AVSER	SIGN	DATUM
RITAD AV, KONSTRUERAD AV DATUM STHLM 190614	HANDLÄGGARE - ANSVÄRIG	ARBETSNUMMER	RITNINGSNUMMER V57-E021-DEM	ÄNDR BET	
BACKLURASKOLAN FASTIGHETSNUMMER 0020 Kv. BIGARRÄN 2 HUS E PLAN 200 DEMONTERING LUFTBEHANDLING SKALA 1:50 A1					