


NYA FÖNSTER I BEFINTLIG FASAD

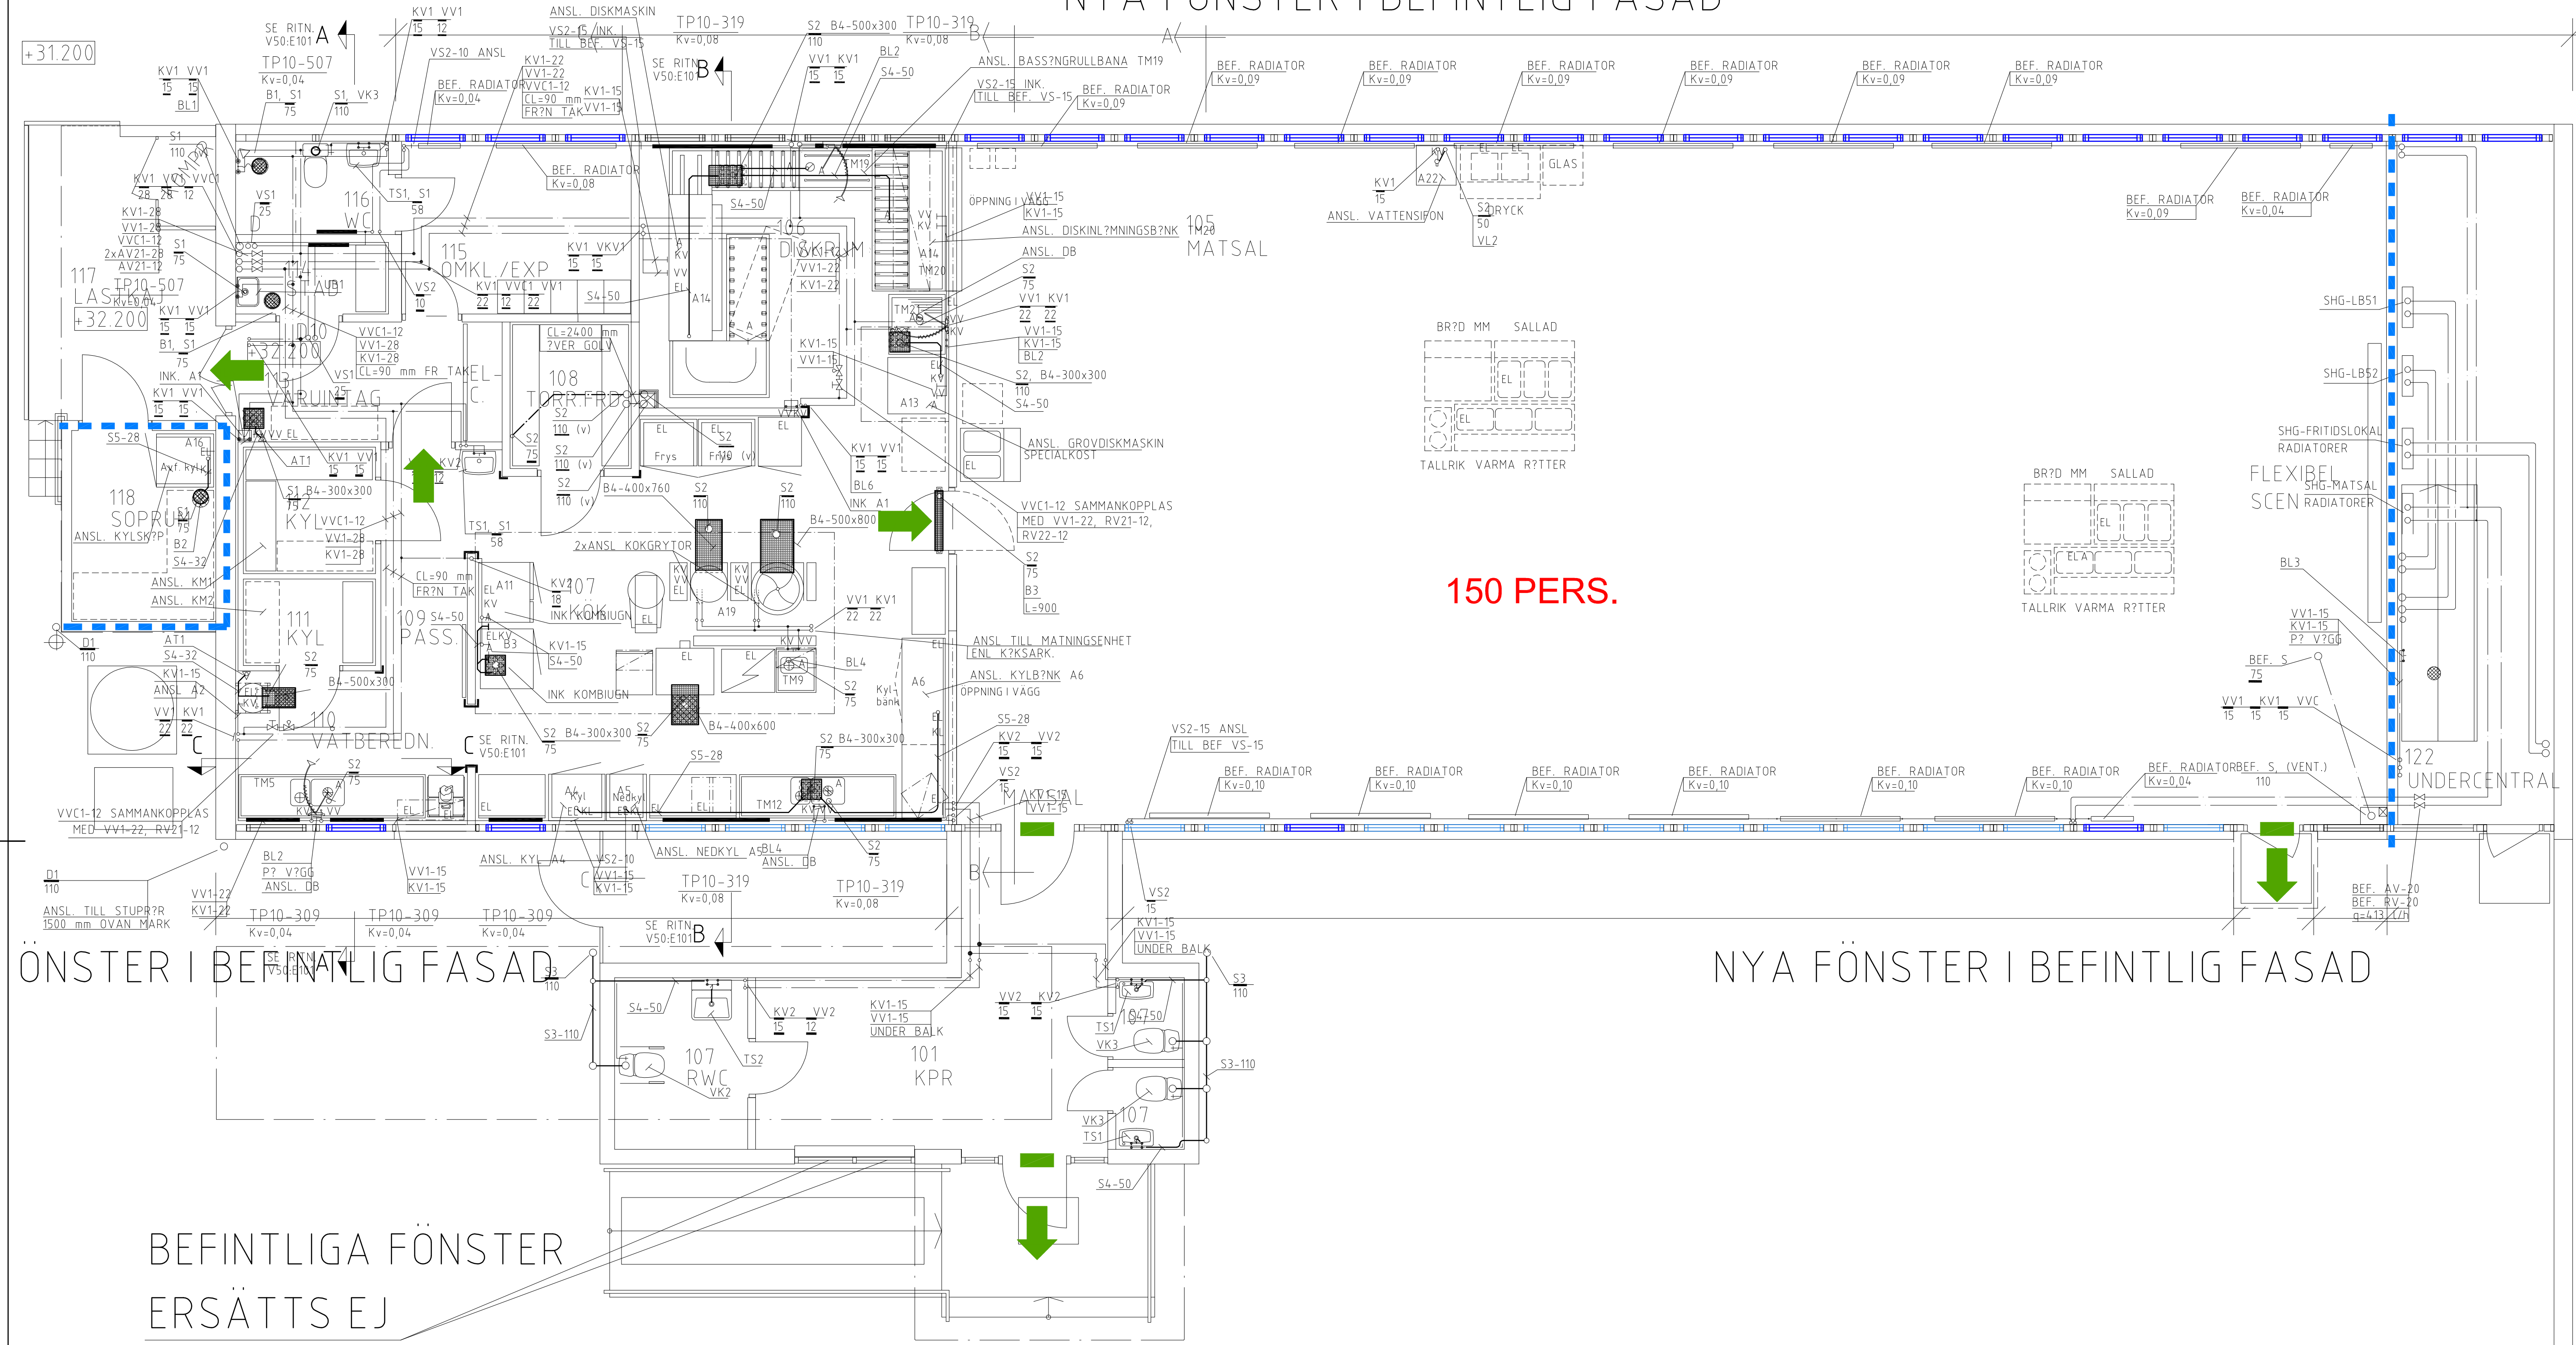



150 PERS.

FÖNSTER I BEFINTLIG FASAD

NYA FÖNSTER I BEFINTLIG FASAD

BEFINTLIGA FÖNSTER
ERSÄTTTS EJ

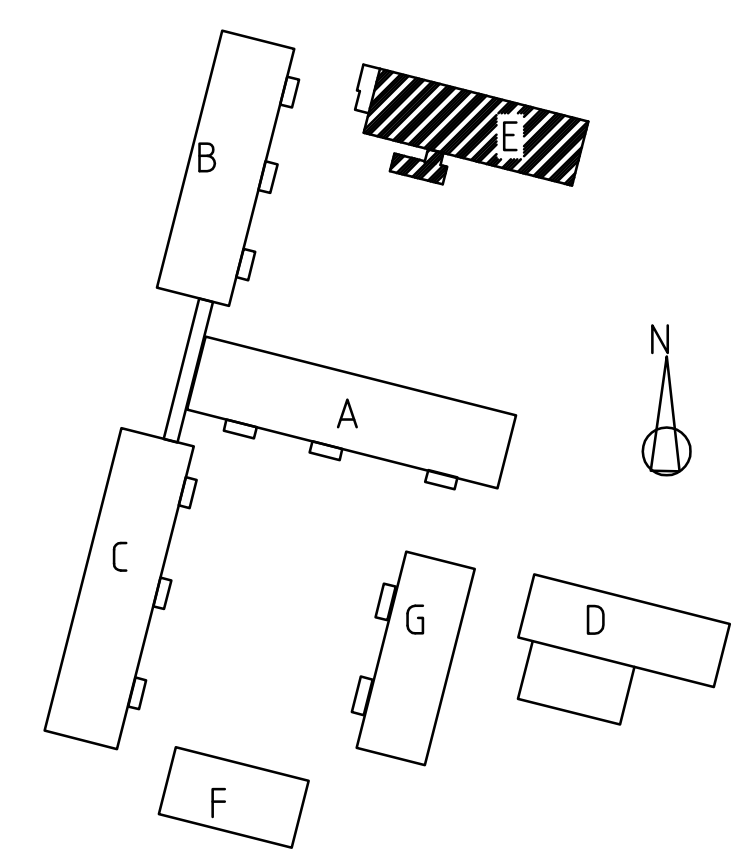



SKOLFÄSTIGHETER
I STOCKHOLM AB

Bilaga 4

URSPRÜNGLIG ARKITEKT Ark. N JOHANSSON 1971	BET	ANT	ÄNDRINGEN AVSER	SIGN	DATUM
BACKLURASKOLAN FASTIGHETSNUMMER 0020 Kv. BIGARRÅEN 2 HUS E PLAN 100 RÖR					
RITAD AV, KONSTRUERAD AV STHLM 030604	HANDLAGGARE RRO ANSVARIG	ARBETSNUMMER		RITINGSNUMMER V50-E011	SKALA 1:50 A1 ÄNDR BET