


Situationsplan Spalten 8
Trädäck med utfylld yta inritad
2019-11-10

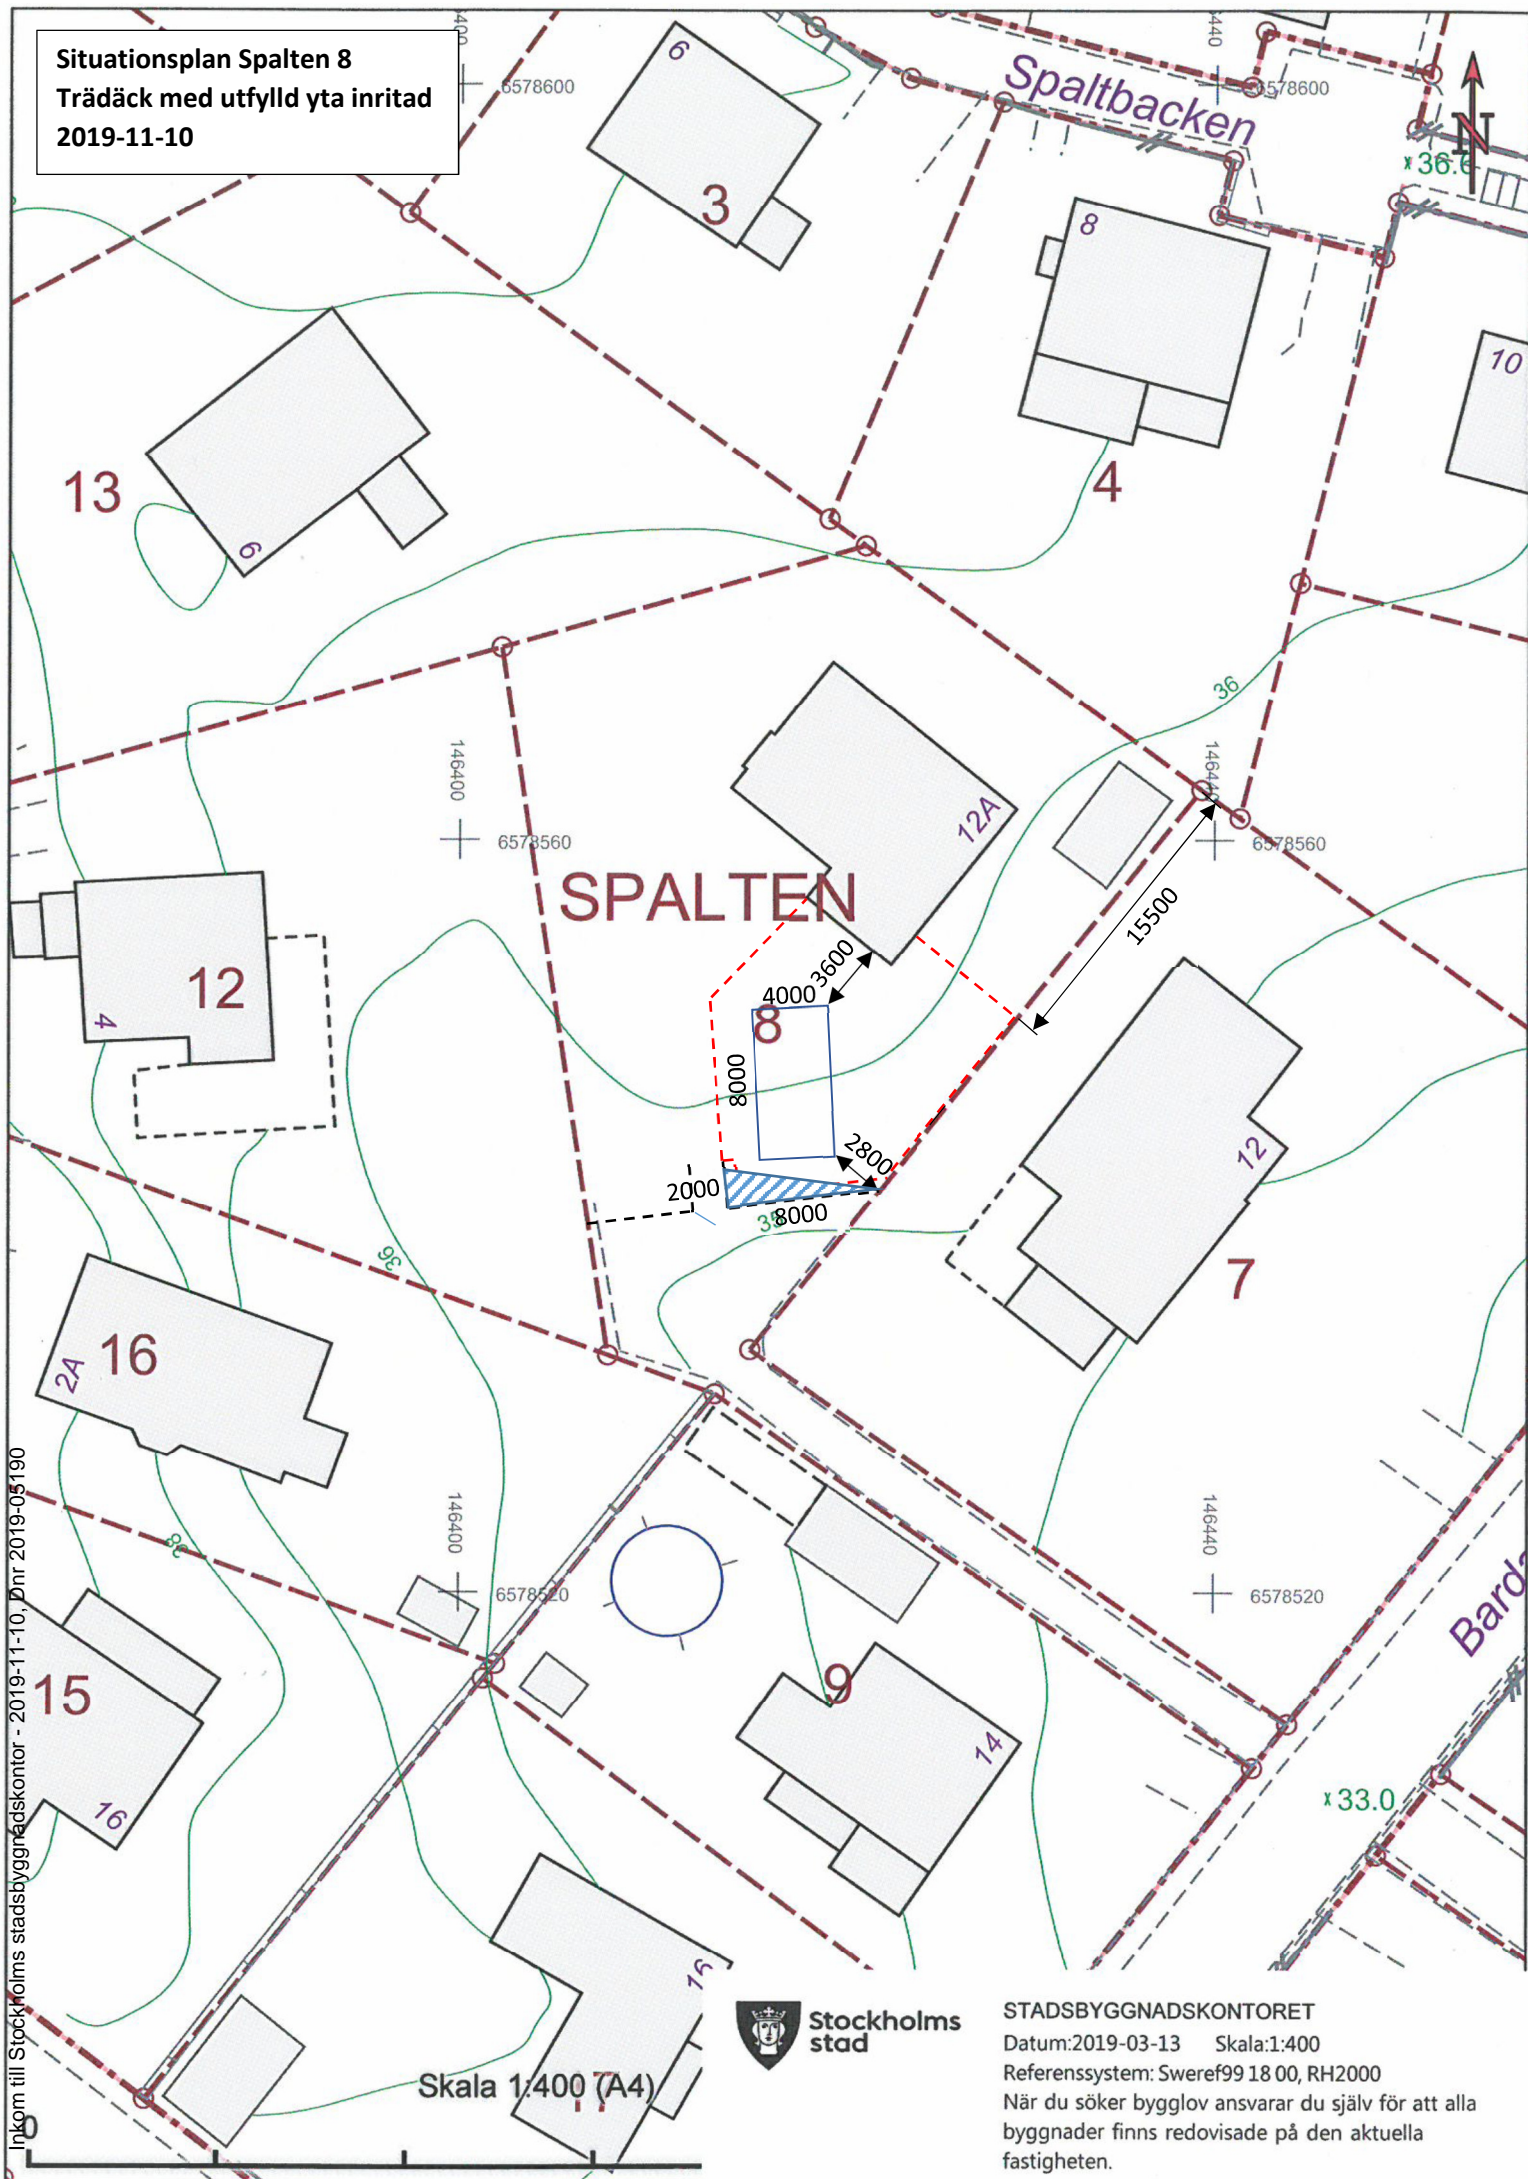

Stockholms
stad

STADSBYGGNADSKONTORET

Datum: 2019-03-13 Skala: 1:400

Referenssystem: Sweref99 18 00, RH2000

När du söker bygglov ansvarar du själv för att alla byggnader finns redovisade på den aktuella fastigheten.