

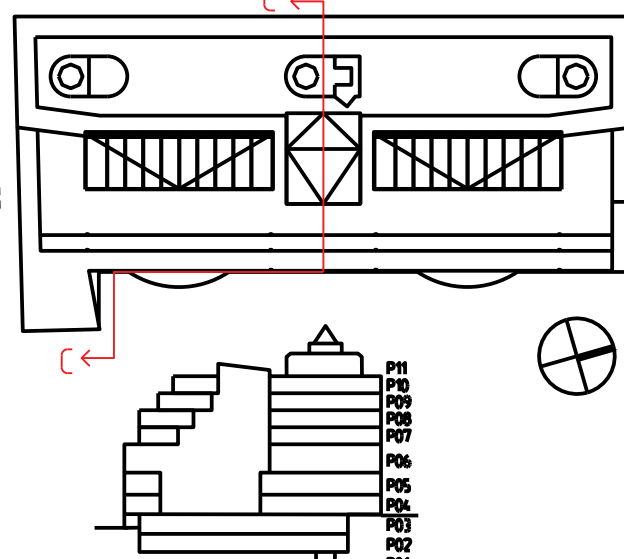

NYTT UTELUFTSGALLER
I FLYGELNS FASAD

SCHEELEGATAN

10 m

HÖJDSYSTEM RH00

HÄNVISNINGAR

A	REV. FASADGESTALTNING "FLYGLT"	2019-11-12	AL	
BE1	ÄNDRING AVSYR	DATUM	Sgn	
BYGGLOVSHANDLING	
KV KLAMPAREN 10	
<div><div><div>FLEMINGGATAN</div><div>LENNMANS TRAPPGÅRD</div></div><div><div><div>SCHEELEGTAN</div><div></div><div><div>FASTIGHETER</div><div></div></div></div></div><tr><td>A</td><td colspan="3">ASP Arkitektkontor AB</td></tr><tr><td>K</td><td colspan="3">Kubik Konstruktion Stockholm AB</td></tr><tr><td>E</td><td colspan="3">Electro Engineering AB</td></tr><tr><td>VVS</td><td colspan="3">Incoad Installations/Coordinator AB</td></tr><tr><td>Br</td><td colspan="3">Brandskyddslaget AB</td></tr><tr><td>Anl</td><td colspan="3">Tyrens AB</td></tr><tr><td>Glas</td><td colspan="3">ACC Glas och Fasadkonsult AB</td></tr><tr><td>UPPDRAG NR</td><td>RITAD AV</td><td colspan="2">HANDLAGGARE</td></tr><tr><td>1961-07</td><td>S. GALAR</td><td colspan="2">A. LESKAROSKI</td></tr><tr><td>DATUM</td><td colspan="3">ANSVARIG</td></tr><tr><td>2019-07-01</td><td colspan="3">PER ÅHRBOM</td></tr><tr><td colspan="4">KV KLAMPAREN OM- OCH TILLBYGGNAD</td></tr><tr><td colspan="4">TVÄRSEKTION C-C (SEKTION I LINJE 18 OCH 61) ENTREHÅLL</td></tr><tr><td>SKALA A1 1:100</td><td colspan="2">NUMMER A-40-2-1300</td><td>BE1 A</td></tr>
