

#### FÖRKLARINGAR

ALLA MÅTT ANGES I MM.  
PLUSHÖJDER ANGES I M.

----- PÅBYGGNADSDDEL, MARKERING


#### FÖRESKRIFTER


#### HÄNVISNINGAR

B	REV. FASADGESTALTNING "FLYGEL"	2019-11-12	AL
A	KOMPL. PLUSHÖJDER, ANSLUTNINGSDETALJ	2019-09-06	AL
BET	ÄNDRING ÄVSEER	DATUM	Sign

#### BYGGLOVSHANDLING

#### KV KLAMPAREN 10

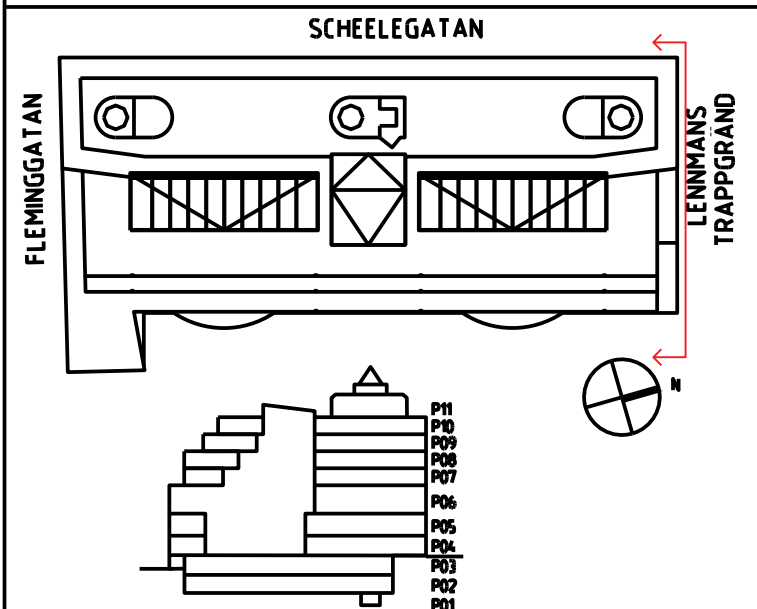

			
①	A&P Arkitektkontor AB		
K	Kubik Konstruktion Stockholm AB		
E	Electro Engineering AB		
VVS	Incoörd InstallationsCoordinator AB		
Br	Brandskyddslaget AB		
Ant	Tyréns AB		
Glas	ACC Glas och Fasadkonsult AB		
UPPDRAG NR	RTAD AV	HANDLÄGGARE	
1961-07	EMILIA ALMQVIST	A. LESKAROSKI	
DATUM	ANSVARIG		
2019-07-01	PER AHRBOM		
KV KLAMPAREN OM- OCH TILLBYGGNAD FASAD MOT NORR, LENNMANS TRAPPGRÄND -			
SKALA A1 1:150	NUMMER A-40-3-0101	BET B	