



1. TYPDETALJ 1:10
FÖRSLAG FASAD "LJUSGÅRD"

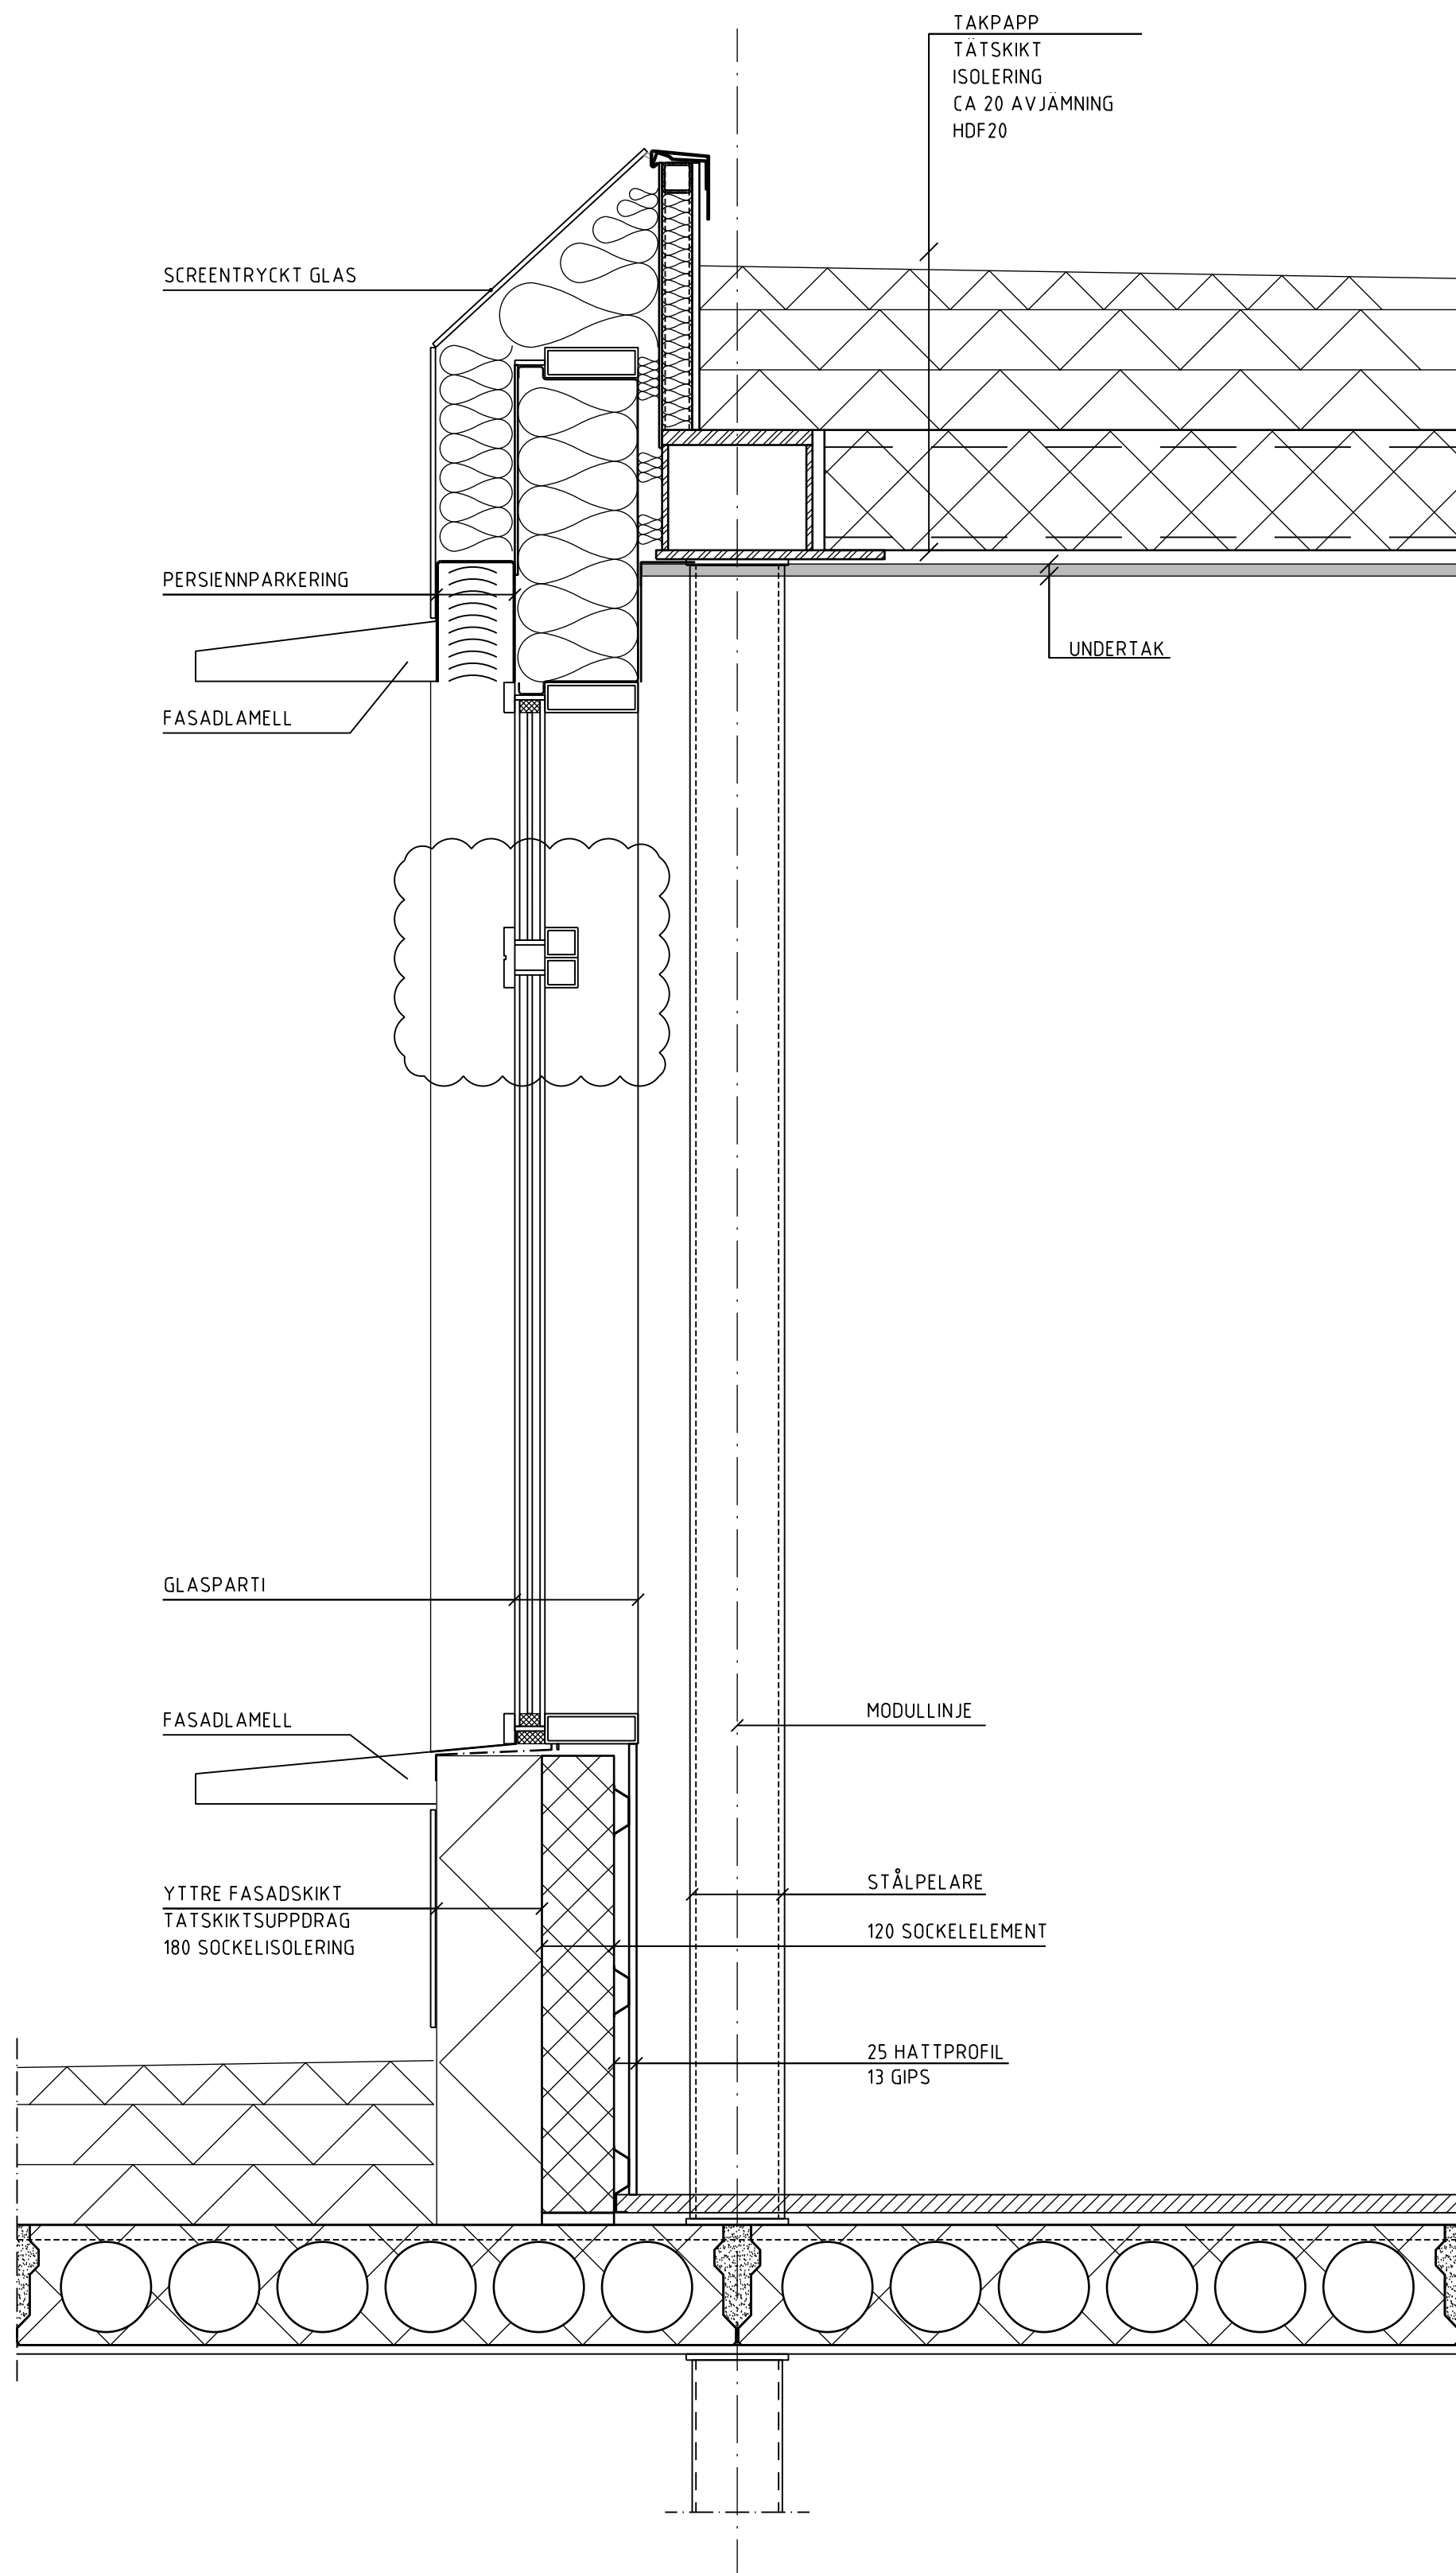

2. TYPDETALJ 1:10
FÖRSLAG FASAD "FLYGEL"


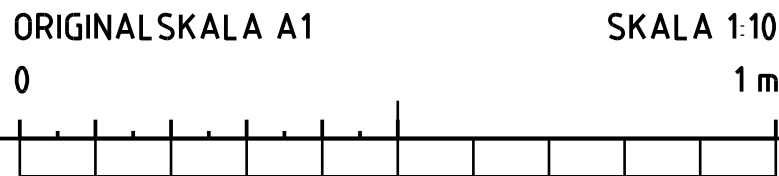


FÖRKLARINGAR

ALLA MÅTT ANGES I MM.
PLUSHÖJDER ANGES I M.

FÖRESKRIFTER

HÄNVISNINGAR

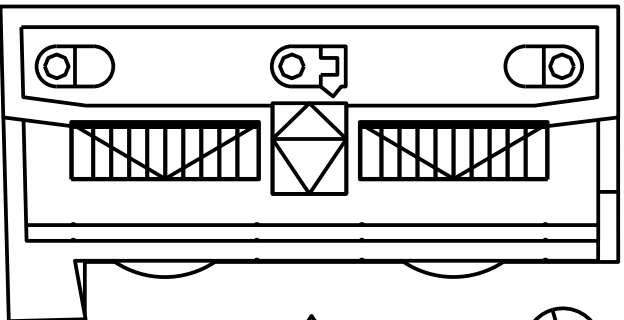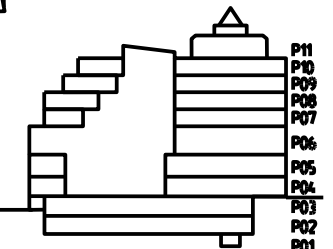B	REV FASADGESTALTNING "FLYGEL"	2019-11-12	AL
A	JUSTERING AV FORMULERINGAR	2019-09-06	AL
BET	ÄNDRING ÄVSE	DATUM	Sign
BYGGLOVSHANDLING			
KV KLAMPAREN 10			
SCHÉELEGATAN			
FLEMINGGATAN			LENNANS TRAPPGRÄND
			
A	ASP Arkitektkontor AB		
K	Kubik Konstruktion Stockholm AB		
E	Electro Engineering AB		
VVS	Incoord InstallationsCoordinator AB		
Br	Brandskyddslaget AB		
Ant	Tyréns AB		
Glas	ACC Glas och Fasadkonsult AB		
UPPDRAG NR	INTAG AV	HANDLAGGARE	
1961-07	A LESKAROSKI	A. LESKAROSKI	
DATUM	ANSVARIG		
2019-07-01	PER ÅHRBOM		
KV KLAMPAREN OM- OCH TILLBYGGNAD GLASFASAD, PRINCIPSEKTIONER "LJUSGÅRD" OCH "FLYGEL"			
SKALA A1 1:10	NUMMER A-42-6-0101	BET B	