



PLANUTSNITT PLAN 09
SKALA 1:50



FASADUTSNITT A-A
SKALA 1:50

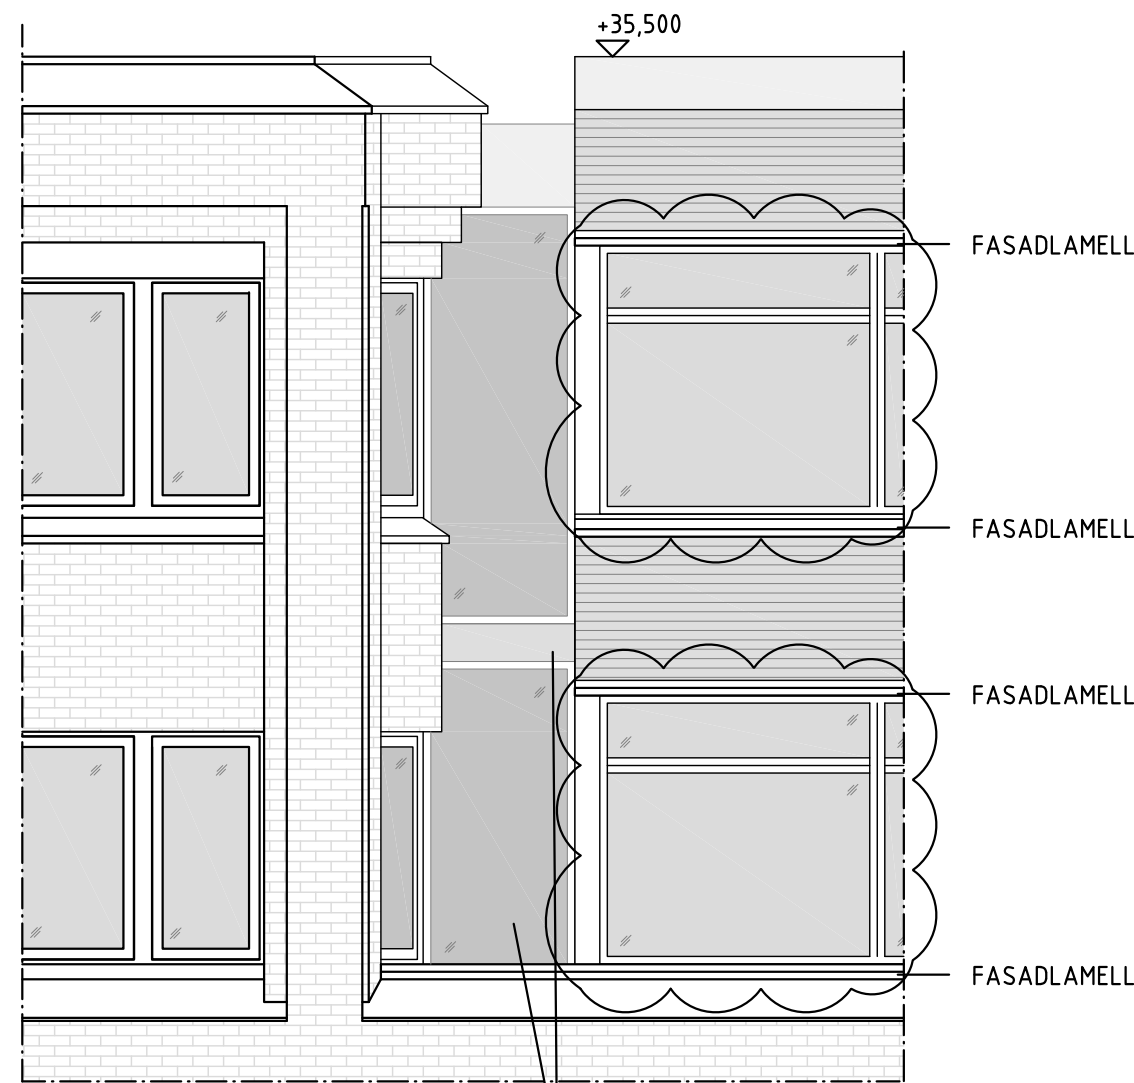

3D-VY

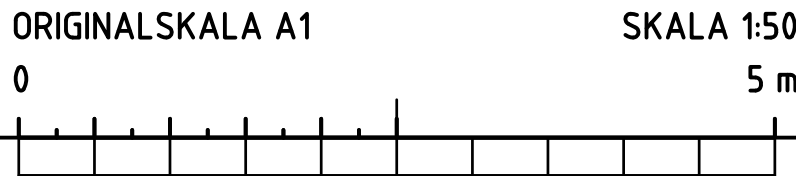

FÖRKLARINGAR

ALLA MÅTT ANGES I MM.
PLUSHÖJDER ANGES I M.


FÖRESKRIFTER

HÄNVISNINGAR

A	REV. FASADGESTALTNING "FLYGEL"	2019-11-12	AL
BET	ÄNDRING AYSER	DATUM	Sign.

BYGGLOVSHANDLING

KV KLAMPAREN 10

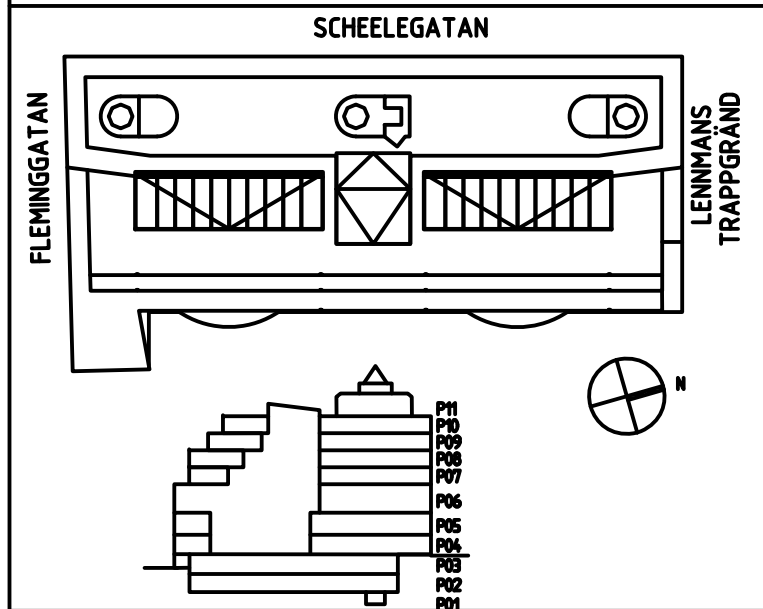

FASTIGHETER			
A	A&P Arkitektkontor AB		
K	Kubik Konstruktion Stockholm AB		
E	Electro Engineering AB		
VVS	Incoord InstallationsCoordinator AB		
Br	Brandskyddslaget AB		
Anf	Tyréns AB		
Glas	ACC Glas och Fasadkonsult AB		
UPPRORAG NR	RITAD AV	HANDLAGARE	
1961-07	JONAS PRENNER	A. LESKAROSKI	
DATUM	ANSVARIG		
2019-09-06	PER AHRBOM		

KV KLAMPAREN OM- OCH TILLBYGGNAD			
Anslutning mellan befintlig och ny byggnad, princip			
SKALA A1 1:50	NUMMER A-42-4-1010	BET A	