


SAMMANLAGDA RUMSYTOR 175 m²
 BRUKSAREA BARNVERKSAMHET 195 m²
 BRUKSAREA BOTTENVÅN. 204 m²

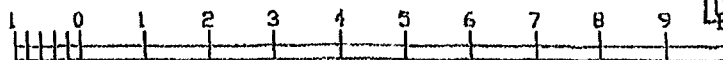

SKALA 1 METER

BYGGLOVETS OMFATTNING *POI*

Granskad *POI* STOCKHOLMS BYGGNADSNÄMND
 Tillhör nämndens beslut
 2013-12-19

Stadsbyggnads-
 kontoret
 Inkon
 SBKI 2013-12-17
 Dnr 2013-09099-573

BHS Byggherresystem AB
 1160bergsgatan 27 • Box 4409
 102 09 STOCKHOLM
 ☎ 08-702 09 80

BYGGLOVSRITNING

Lejongapet 15
 FÄRSKOLA
 Bottenvåning

UPPDRAG NR
 1377

DATUM
 13-12-10

ANSVARIG *Rolf Ahlgren*


SKALA
 1:100

NUMMER
 A:1

Granskad STOCKHOLMS BYGGNADSNÄMND
 Tillhör nämndens beslut

M 2019-10-24


EJ BIFALL

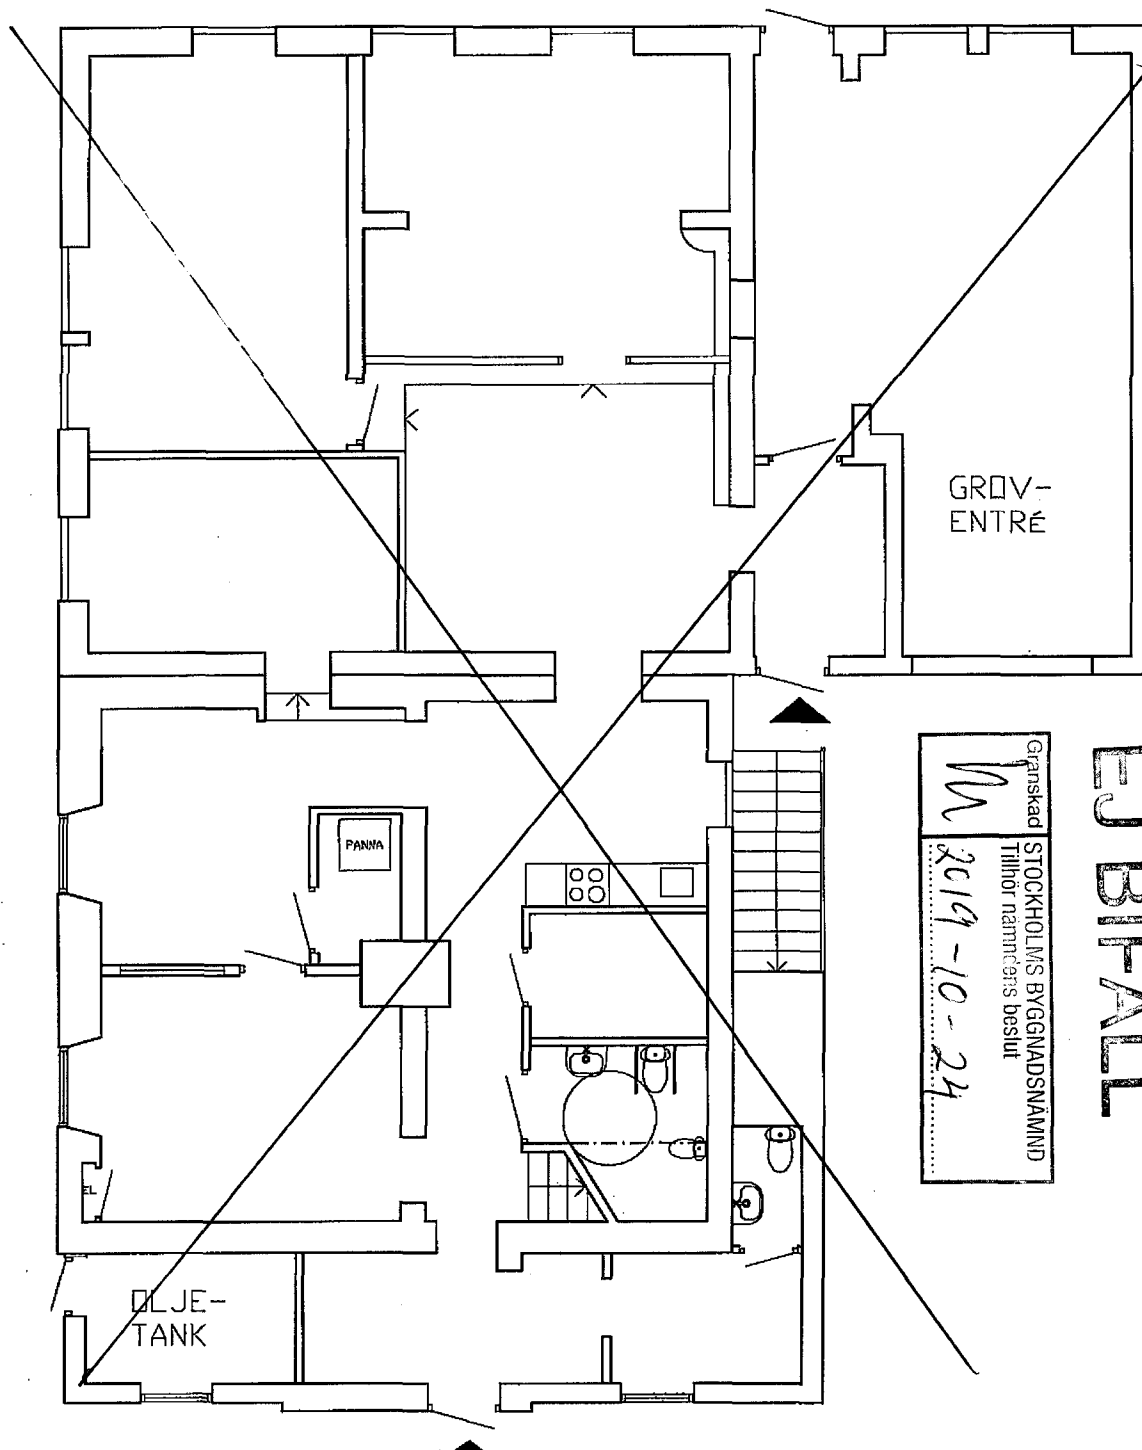

Granskad
STOCKHOLMS BYGGNADSNÄMND
Tillhör nämndens beslut
2019-10-24

EJ BIFALL

SAMMANLAGDA RUMSYTOR 175 m² EXKL PANNA OCH OLJETANK
BRUKSAREA BARNVERKSAMHET 195 m²
BRUKSAREA BOTTENVÅN. 204 m²

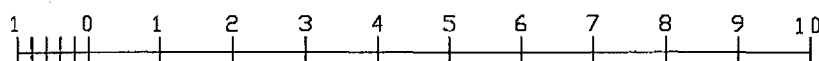

SKALA I METER

BYGGLOVSRITNING

Le Jongapet 15
FÖRSKOLA
Bottenvåning

UPPDRAG NR RITAD/KONSTR HANDLÄGGARE
Bojlsen Efvergren Gruppen

DATUM
08 04 18

ANSVARIG

SKALA
1:100

NUMMER
A30:001F BET