


OMRÅDE FÖR
BYGGLOVSANSÖKAN

FÖRKLARINGAR:


SAMTLIGA MÅTT ANGES I METER

- OMRÅDE FÖR BYGGLOVSANSÖKAN
- BEF. DÖRRAR
- RIVS BYGGNADSEDELAR
- NY LÄGENHETSAVSKILJANDE VÄGG
- NY VÄGG
- NYA DÖRRAR

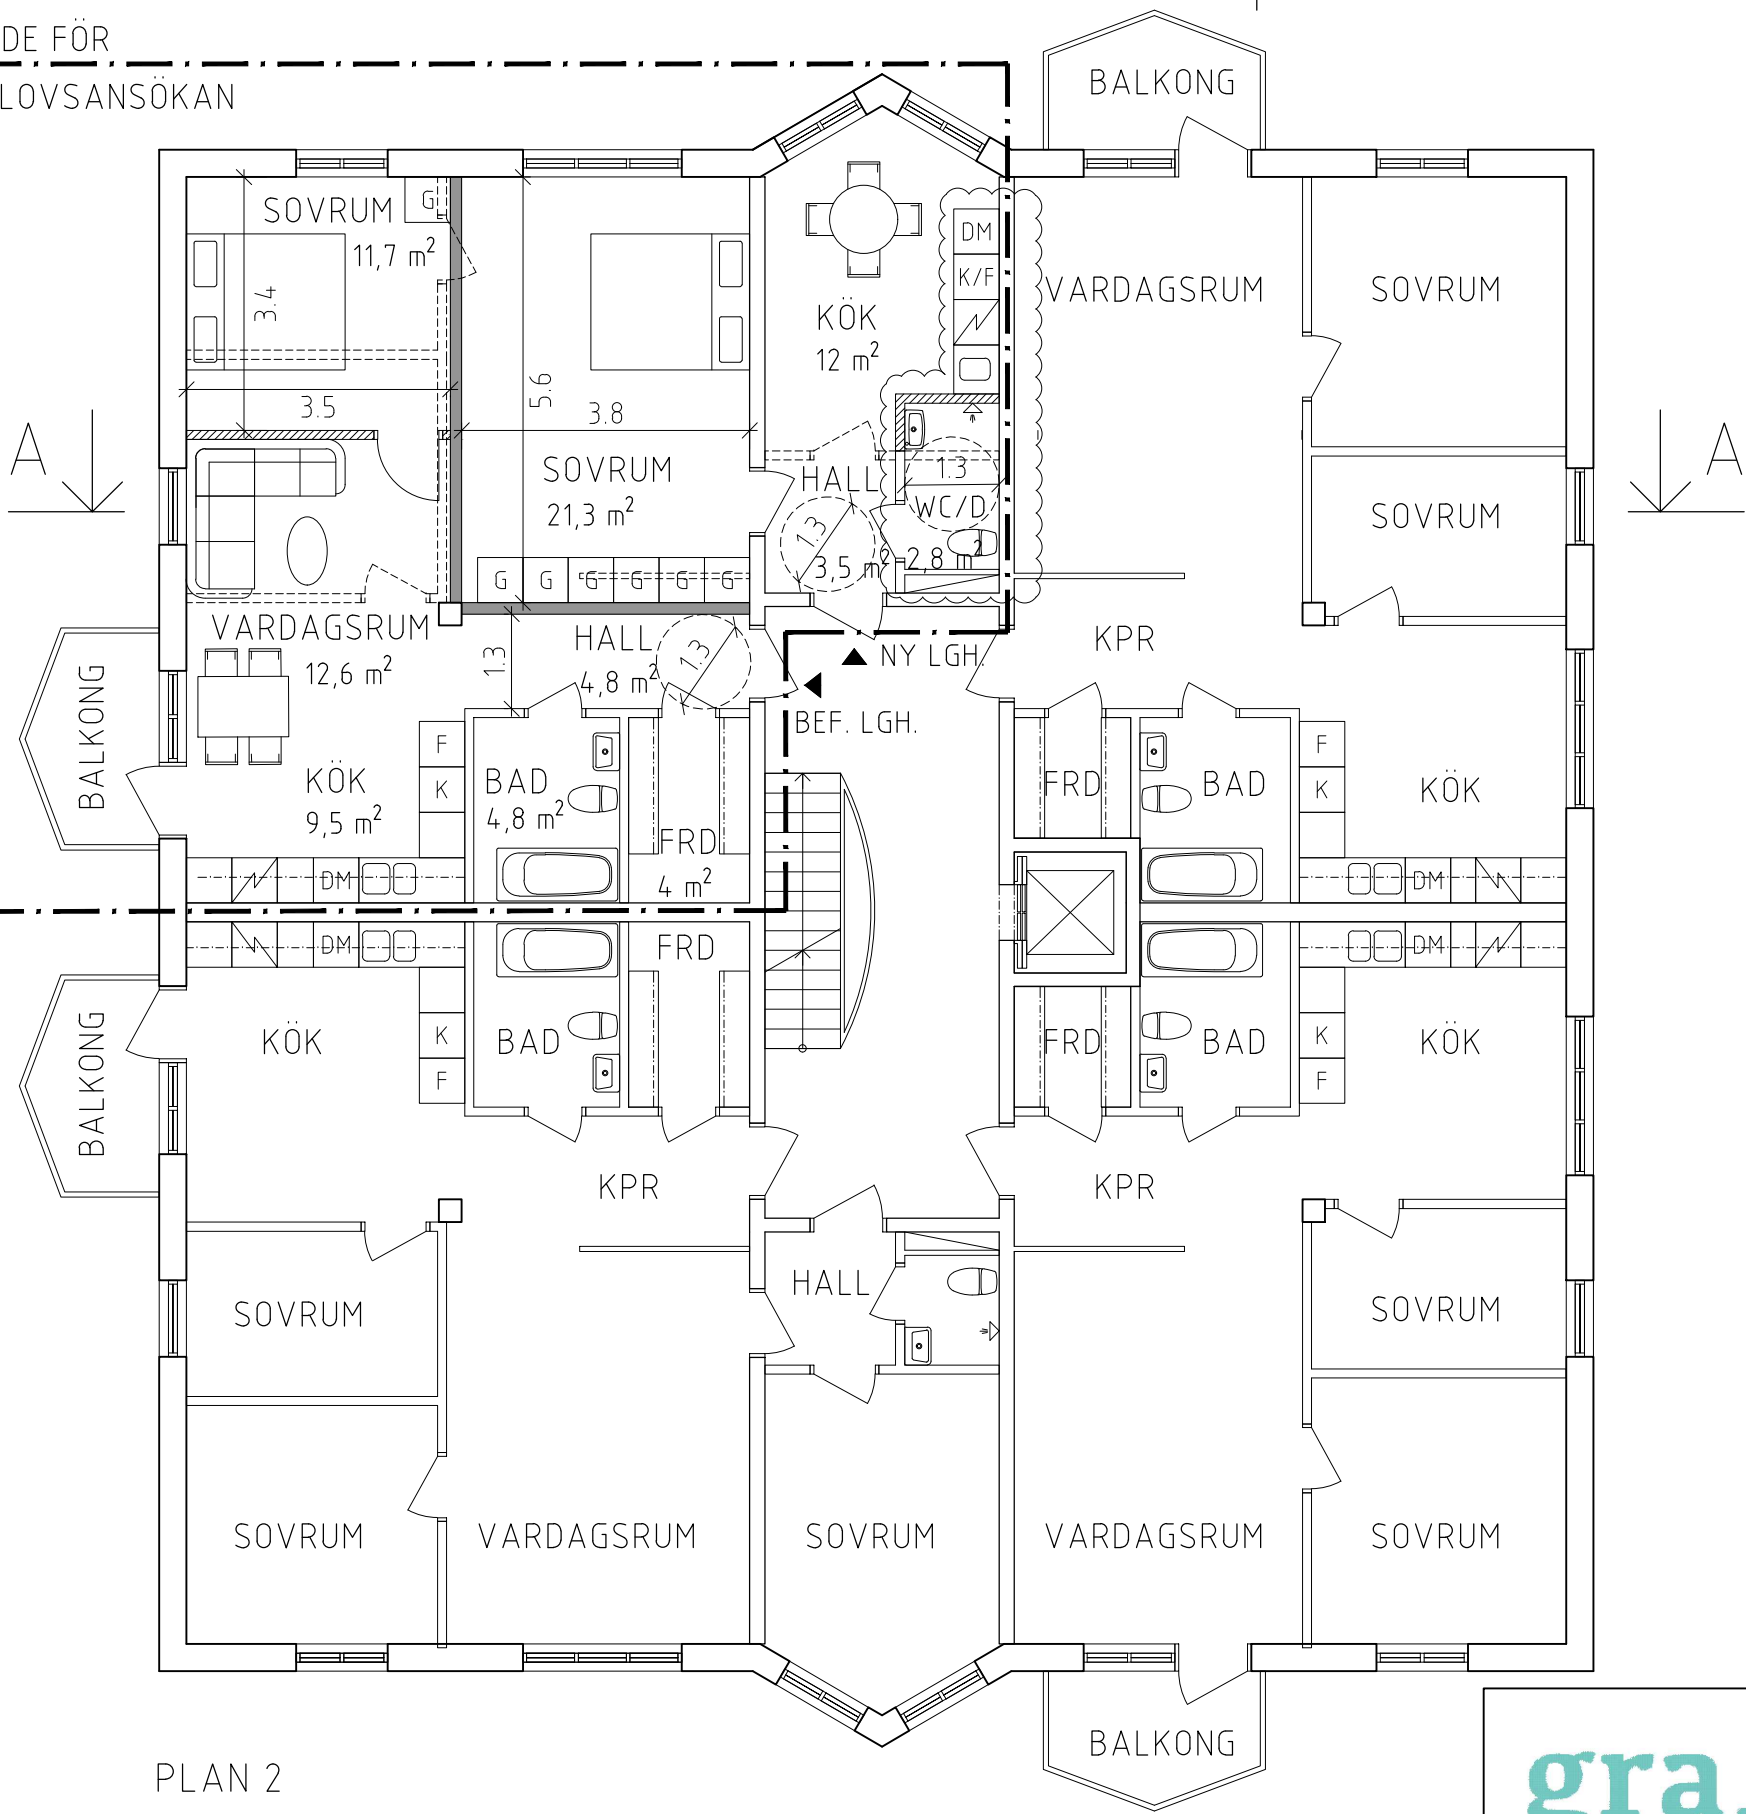


PLAN 2

SKALA 1:100

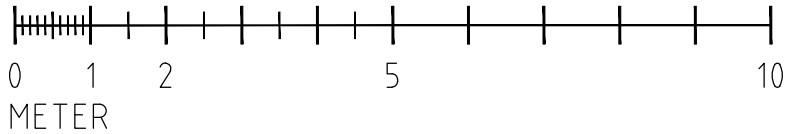

LAGER: SB11

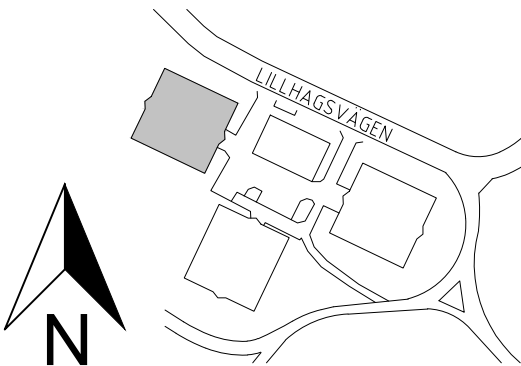

RITAD/KONSTR AV SARDOR M.		UPPDAG.NR		BYGGLOVHANDLING LIGGMILAN 3	
ORT/DATUM 2019-06-05		KOD/TYP/POS		OMBYGGNAD AV LÄGENHET PLAN 2	
				SKALA 1:100(A3)	
				RITNINGSNUMMER A-40.1-02	
				ÄNDR BET	