
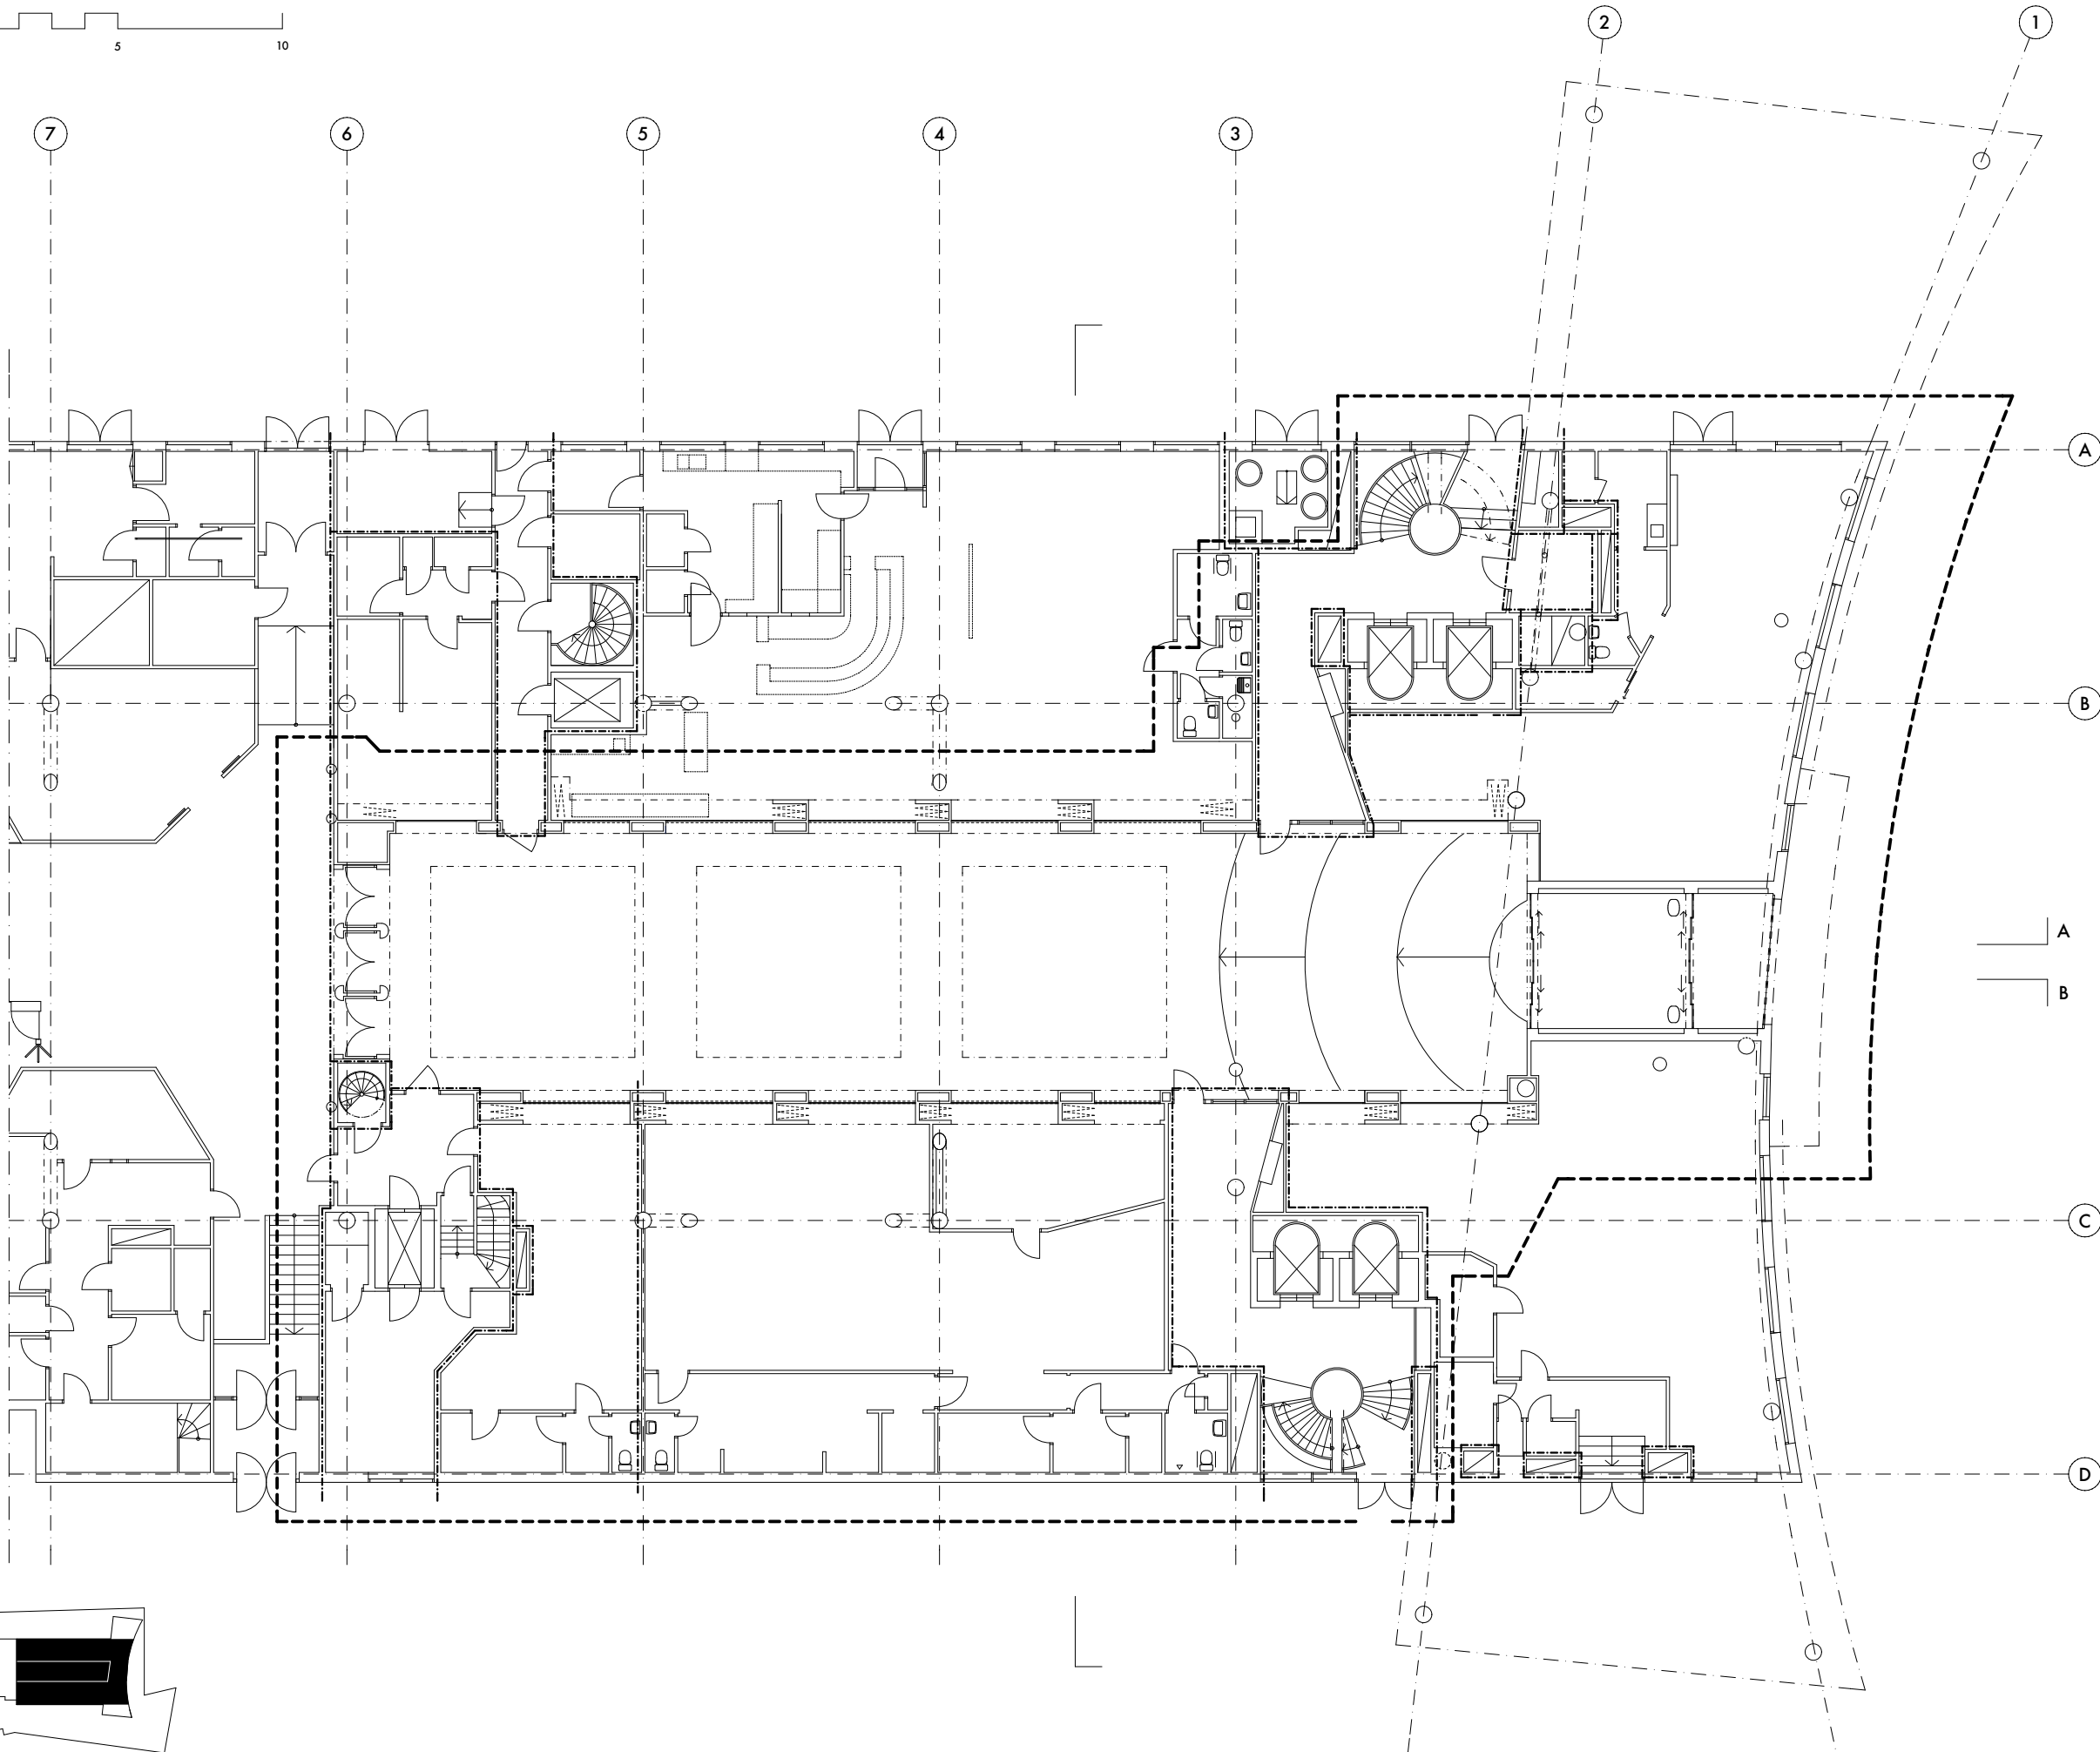


Stadsbyggnadskontoret, stadsbyggnadsnämnden, 2023-06-05, 05

A
B

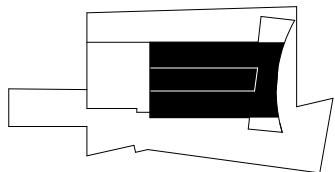

FÖRKLARINGAR

- Brandcellsgräns EI60
- Entreprenadgräns (yta som tas i bruk)

BET	ANT	ÄNDRINGEN AVSER	DATUM	SIGN
-----	-----	-----------------	-------	------

RELATIONSHANDLING

DENNA HANDLING ÄR FRAMTAGEN EFTER ORIGINALRITNING UTFÖRD AV
AXELSSON & BOROWSKI ARKITEKTER

OBS! RITNINGEN ÄR INTE EN EXAKT UPPMÄTNINGSRITNING
EV MÄTTAVVIKELSER MOT DET BYGGDA KAN DÄRFÖR FÖREKOMMA

gws arkitekter


FOLKUNGAGATAN 53, 1TR 116 22 STOCKHOLM TEL: [+46 8] 6416110
WWW.GWSK.SE


DATUM	RITAD AV	ANSVARIG ARKITEKT
170410	TK/LR/LP	T KARASALO

Kv STADENS DIKE 7, STOCKHOLM

PLAN 3 (ENTRÉPLAN) - DEL 1
(+20.50)

SKALA	NUMMER	BET
A1: 1:100 A3: 1:200	A30:003	

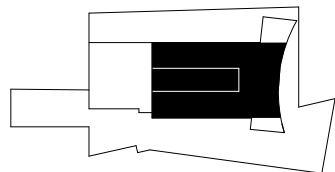

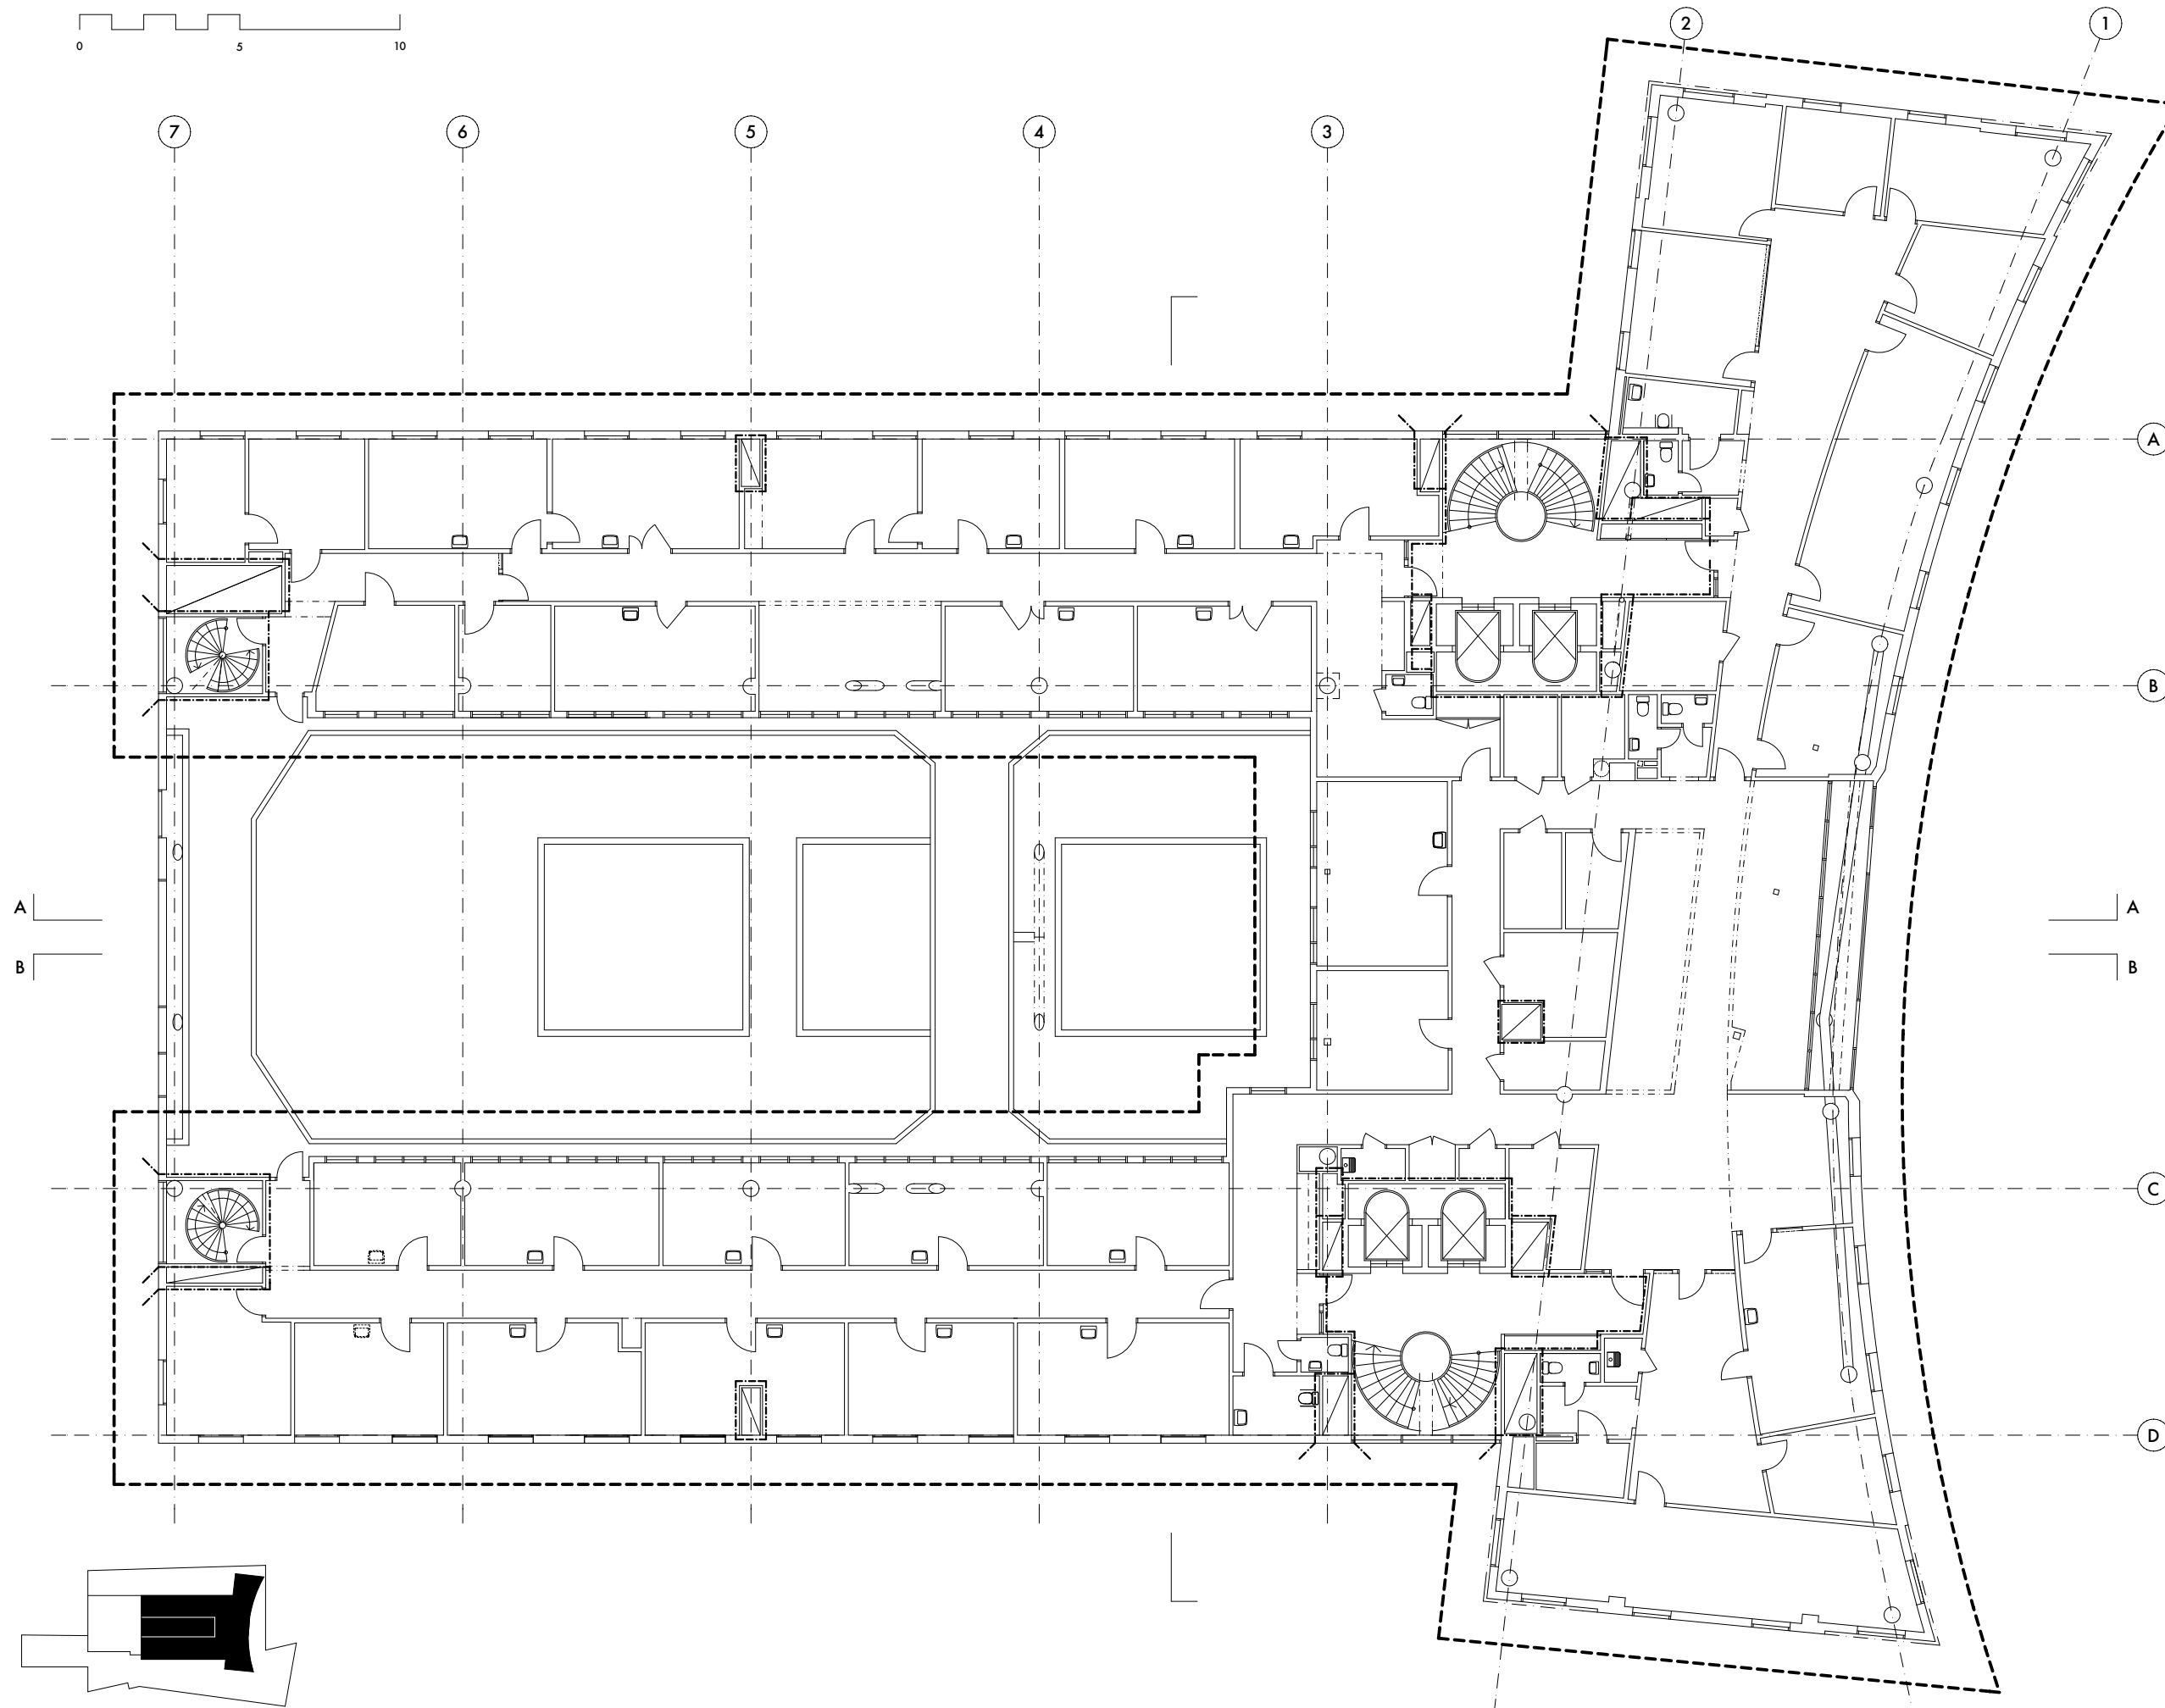

BET	ANT	ÄNDRINGEN AVSER	DATUM
-----	-----	-----------------	-------

RELATIONSHANDLING

DENNA HANDLING ÄR FRAMTAGEN EFTER ORIGINALRITNING UTFÖRD AV
AXELSSON & BOROWSKI ARKITEKTER

OBS! RITNINGEN ÄR INTE EN EXAKT UPPMÄTNINGSRITNING
EV MÄTTAVVIKELSER MOT DET BYGGDA KAN DÄRFÖR FÖREKOMMA

gwsk arkitekter


FOLKUNGAGATAN 53, 1TR 116 22 STOCKHOLM TEL: [+46 8] 6416110
WWW.GWSK.SE

DATUM	RITAD AV	ANSVARIG ARKITEKT
170410	TK/DA/LR	T KARASALO

Kv STADENS DIKE 7, STOCKHOLM

PLAN 5 (2TR)
(+27.20)

SKALA	A1: 1:100 A3: 1:200	NUMMER	A30:005	BET
-------	------------------------	--------	---------	-----

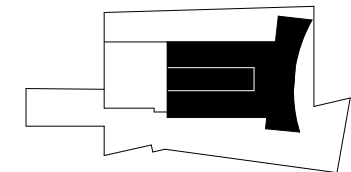



BET	ANT	ÄNDRINGSVISER	DATUM	SIGN
<h1>RELATIONSHANDLING</h1>				
<p>DENNA HANDLING ÄR FRAMTAGEN EFTER ORIGINALRITNING UTFÖRD AV AXELSSON & BOROWSKI ARKITEKTER</p> <p>OBS! RITNINGEN ÄR INTE EN EXAKT UPPMÄTNINGSRITNING EV MÄTTAVVYKELSER MOT DET BYGGDA KAN DÄRFÖR FÖREKOMMA</p>				
<h2>gwsk arkitekter</h2> <p>FOLKUNGAGATAN 53, 1TR 116 22 STOCKHOLM TEL: [+46 8] 6416110 WWW.GWSK.SE</p>				
DATUM	BETAD AV	ÄNSVARIG ARKITEKT		
170410	TK/LR	T KARASALO		
<p>Kv STADENS DIKE 7, STOCKHOLM</p> <p>PLAN 7 (4TR) (+33.60)</p>				
SKALA	A1: 1:100 A3: 1:200	NUMMER	A30:007	
				BET




7

6

5

4

3

2

1

FÖRKLARINGAR

- Brandcellsgräns EI60
- Entreprenadgräns (yta som tas i bruk)

A

B

C


D

A

B

A

B

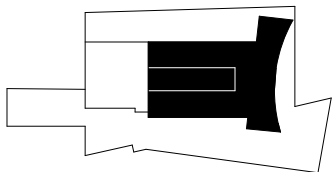

BET	ANT	ÄNDRINGEN AVSER	DATUM	SIGN
-----	-----	-----------------	-------	------

RELATIONSHANDLING

DENNA HANDLING ÄR FRAMTAGEN EFTER ORIGINALRITNING UTFÖRD AV
AXELSSON & BOROWSKI ARKITEKTER

OBS! RITNINGEN ÄR INTE EN EXAKT UPPMÄTNINGSRITNING
EV MÄTTAVVIKELSER MOT DET BYGGDA KAN DÄRFÖR FÖREKOMMA

gws arkitekter


FOLKUNGAGATAN 53, 1TR 116 22 STOCKHOLM TEL: +46 8 6416110
WWW.GWSK.SE


DATUM	RITAD AV	ANSVARIG ARKITEKT
170410	TK/DA	T KARASALO

Kv STADENS DIKE 7, STOCKHOLM

PLAN 8 (5TR)
(+36.80)

SKALA	A1: 1:100 A3: 1:200	NUMMER	A30:008	BET
-------	------------------------	--------	---------	-----

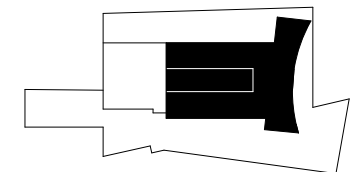

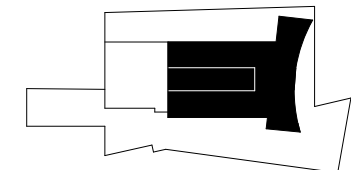

RELATIONSHANDLING

DENNA HANDLING ÄR FRAMTAGEN EFTER ORIGINALRITNING UTFÖRD AV
AXELSSON & BOROWSKI ARKITEKTER

OBS! RITNINGEN ÄR INTE EN EXAKT UPPMÄTNINGSRITNING
EV MÄTTAVVIKELSER MOT DET BYGGDA KAN DÄRFÖR FÖREKOMMA

gwsk arkitekter



FOLKUNGAGATAN 53, 1TR 116 22 STOCKHOLM TEL: [+46 8] 6416110
WWW.GWSK.SE

DATUM	RITAD AV	ANSVARIG ARKITEKT
170410	TK/DA	T KARASALO

Kv STADENS DIKE 7, STOCKHOLM

PLAN 10 (7TR)
(+43.20)

SKALA	A1: 1:100 A3: 1:200	NUMMER	A30:010	BE
-------	------------------------	--------	---------	----

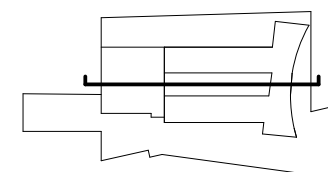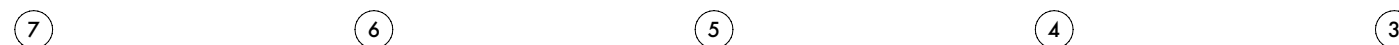

BET	ANT	ÄNDRINGEN AVSER	DATUM	S
-----	-----	-----------------	-------	---

DENNA HANDLING ÄR FRAMTAGEN EFTER ORIGINALRITNING UTFÖRD AV
AXELSSON & BOROWSKI ARKITEKTER



OBS! RITNINGEN ÄR INTE EN EXAKT UPPMÄTNINGSRITNING
EV MÄTTAVVIKELSER MOT DET BYGGDA KAN DÄRFÖR FÖREKOMMA

FOLKUNGAGATAN 53, 1TR 116 22 STOCKHOLM TEL: [+46 8] 6416110
WWW.GWSK.SE

DATUM	RITAD AV	ANSVARIG ARKITEKT
170410	LR/LP/TK	T KARASALO

LÄNGDSEKTION (A-A)

SKALA	A1: 1:100 A3: 1:200	NUMMER	A30:101	BET
-------	------------------------	--------	---------	-----

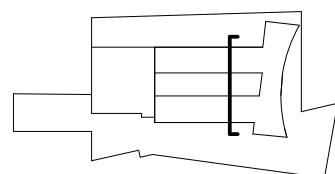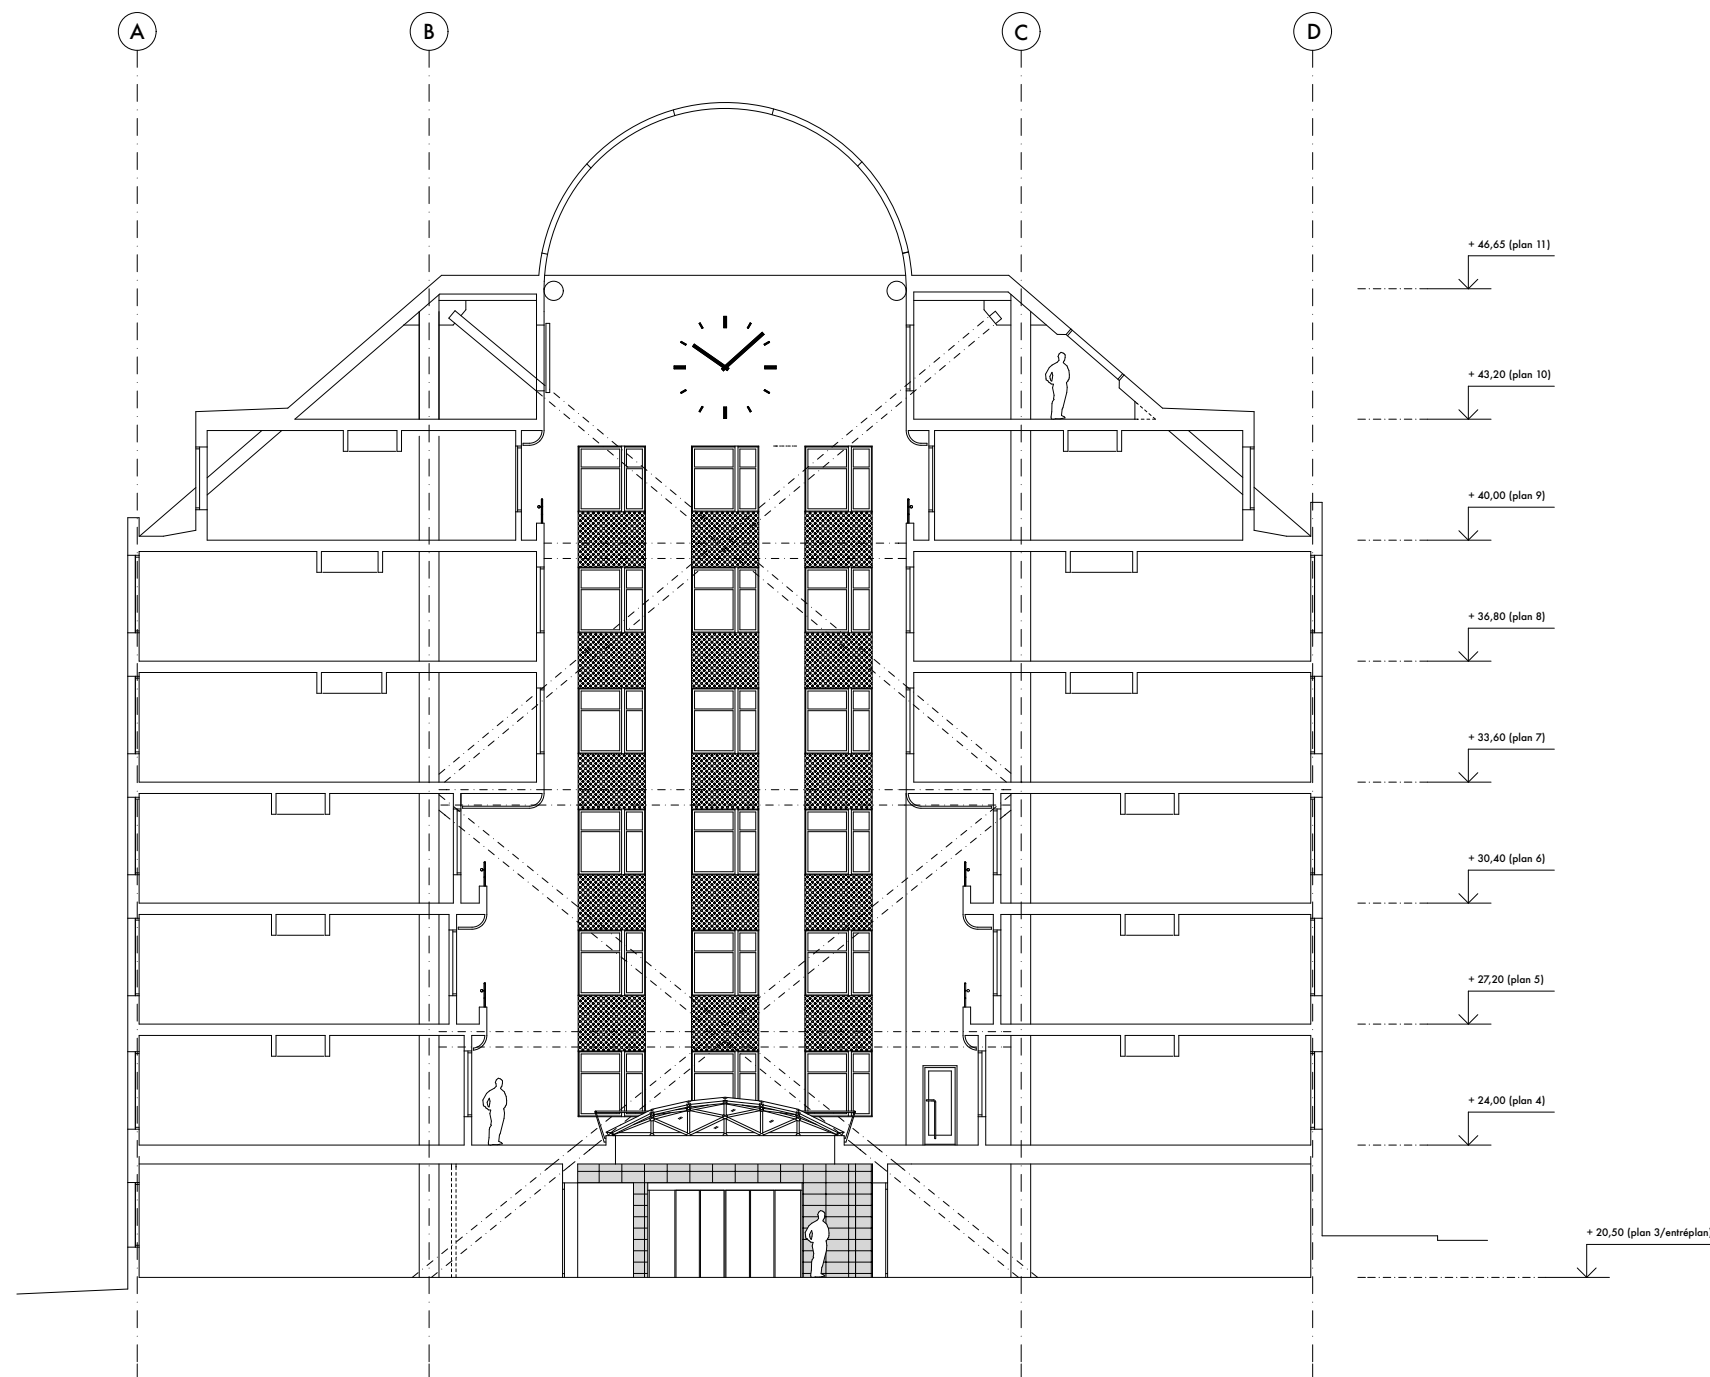

BET	ANT	ÄNDRINGEN AVSER	DATUM	SIG
-----	-----	-----------------	-------	-----

RELATIONSHANDLING

DENNA HANDLING ÄR FRAMTAGEN EFTER ORIGINALRITNING UTFÖRD AV
AXELSSON & BOROWSKI ARKITEKTER

OBS! RITNINGEN ÄR INTE EN EXAKT UPPMÄTNINGSRITNING
EV MÄTTAVVIKELSER MOT DET BYGGDA KAN DÄRFÖR FÖREKOMMA

gws sk arkitekter

FOLKUNGAGATAN 53, 1TR 116 22 STOCKHOLM TEL: [+46 8] 6416110
WWW.GWSK.SE

DATUM	RITAD AV	ANSVARIG ARKITEKT
170410	LR/LP/TK	T KARASALO

Kv STADENS DIKE 7, STOCKHOLM

TVÄRSEKTION

SKALA	A1: 1:100 A3: 1:200	NUMMER	A30:103	BET
-------	------------------------	--------	---------	-----