


FÖRKLARINGAR


Plushöjder avser endast att visa relationer inom byggnaden.

- 1. Fönster i matkällare ersätts med ventil.
- 2. Entréveranda byggs in och utvändig trappa svängs. Nya fönsterpartier och ytterdörr.
- 3. Nytt fönster.


- Bef. byggnadsdel som rivs eller byggs om.
- ▨ Tillkommande byggnadsdel

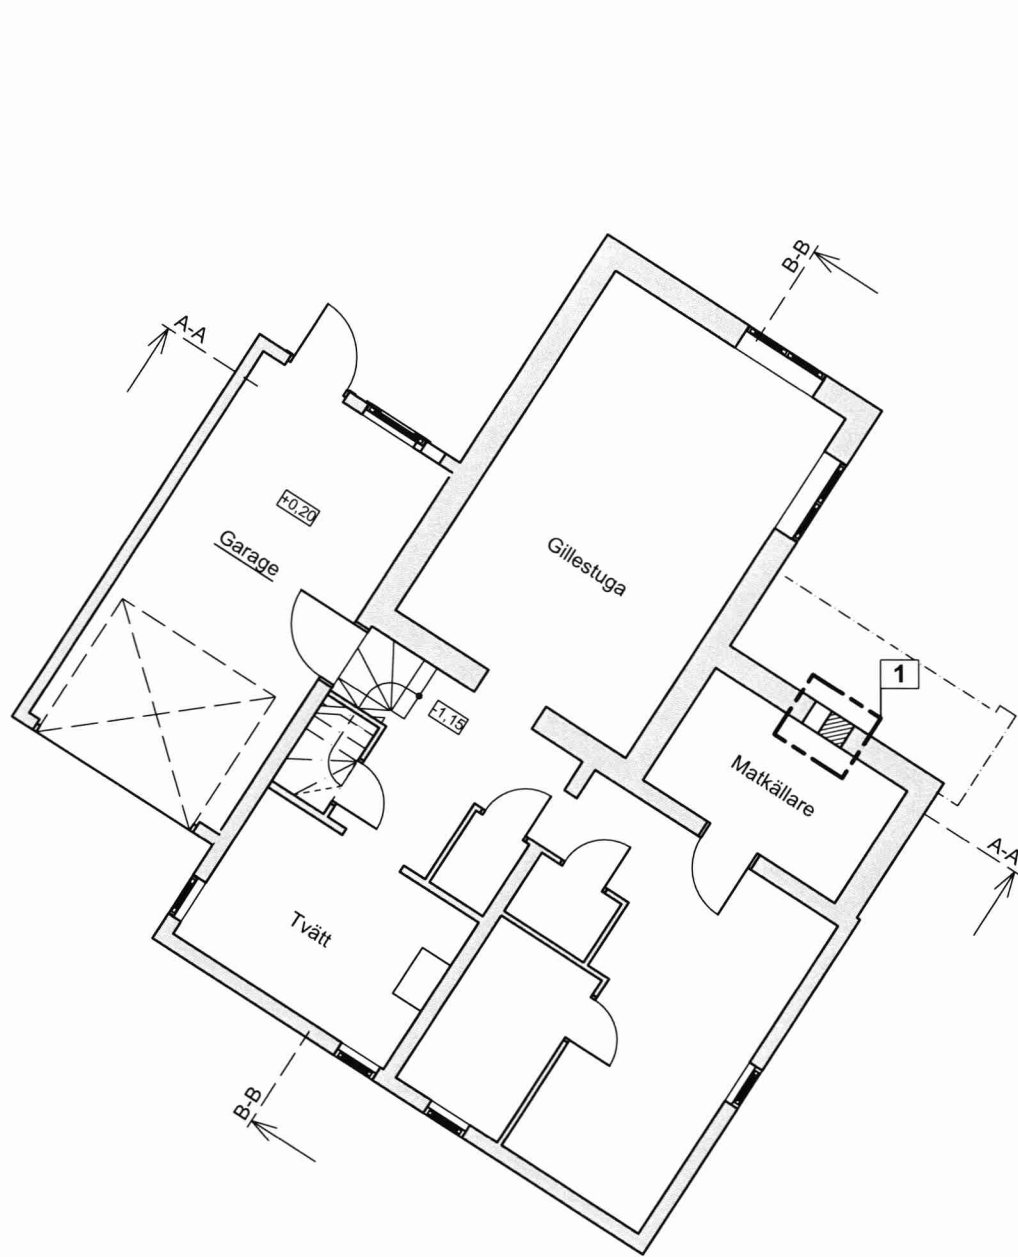


Källare

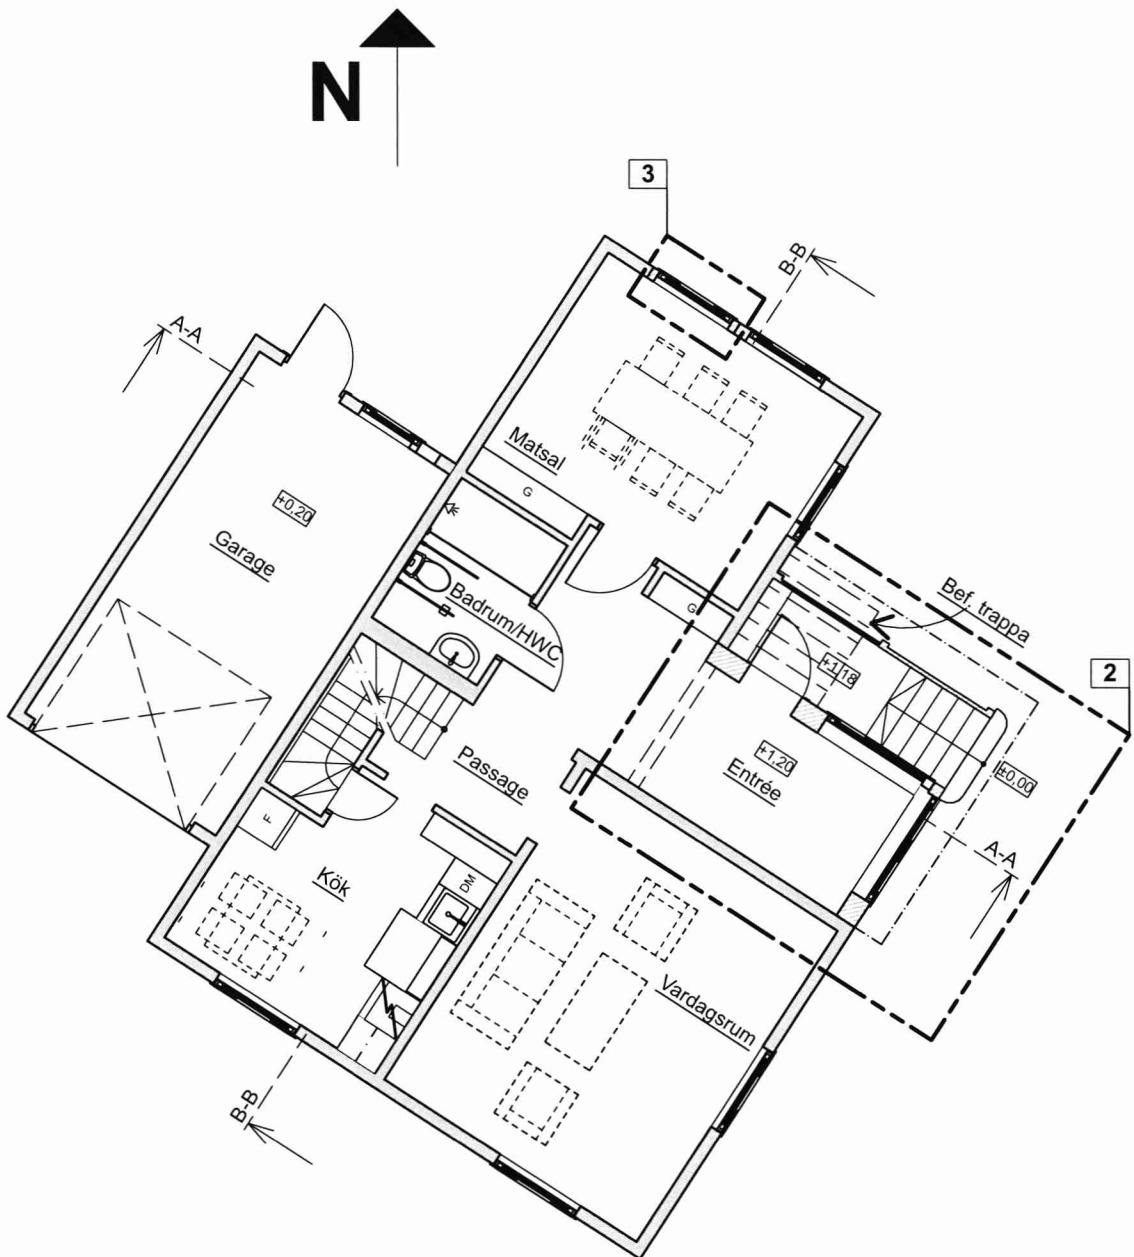

Bottenvåning

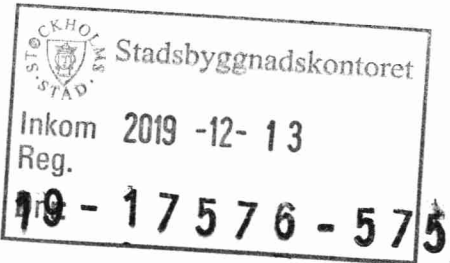

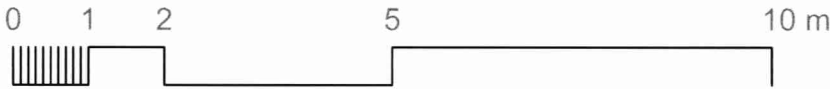


BET	ANT	ÄNDRINGEN AVSER	DATUM	SIGN
BYGGLOVSHANDLING				
Barkk - Byggnadskonst, arkitektur och konst AB John Ericssonsgatan 14, 112 22 Stockholm, Web: www.barkk.se Epost: info@barkk.se, Tel: 08-231040, Fax: 08-231045				
Rapsen 5, Familjen Wahlgren Livlandsgatan 153, Stockholm				
Ombyggnad och Tillbyggnad Källare & Bottenvåning				
PROJEKTNUMMER 72400	RITAD/KONSTR YK	HANDLÄGGARE TN RH	OBJEKTSNUMMER	
DATUM 2019.11.20	SKALA 1:100	NUMMER A-40.1-1		BET




FÖRKLARINGAR

Plushöjder avser endast att visa relationer inom byggnaden.

1. Ny altan på inbyggd entréveranda.
2. Befintlig vinkelbyggnad byggs på med övervåning.
3. Ny takkupa.

- Bef. byggnadsdel som rivs eller byggs om.
-  Tillkommande byggnadsdel
-  Tegel
-  Plåt

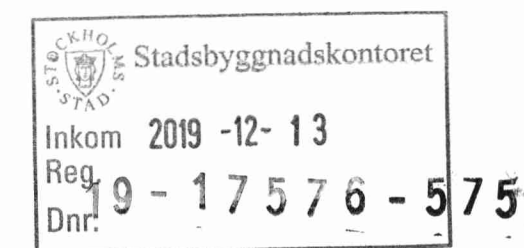

Övervåning

Takplan



BET	ANT	ÄNDRINGEN AVSER	DATUM	SIGN
BYGGLOVSHANDLING				
Barkk - Byggnadskonst, arkitektur och konst AB John Ericssonsgatan 14, 112 22 Stockholm, Web: www.barkk.se Epost: info@barkk.se, Tel: 08-231040, Fax: 08-231045				
Rapsen 5, Familjen Wahlgren Livlandsgatan 153, Stockholm				
Ombyggnad och Tillbyggnad Övervåning & Takplan				
PROJEKTNUMMER 72400	RITAD/KONSTR YK	HANDLÄGGARE TN RH	OBJEKTSNUMMER	
DATUM 2019.11.20	SKALA 1:100	NUMMER A-40.1-2	BET	