
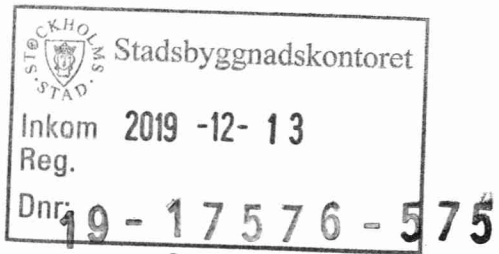
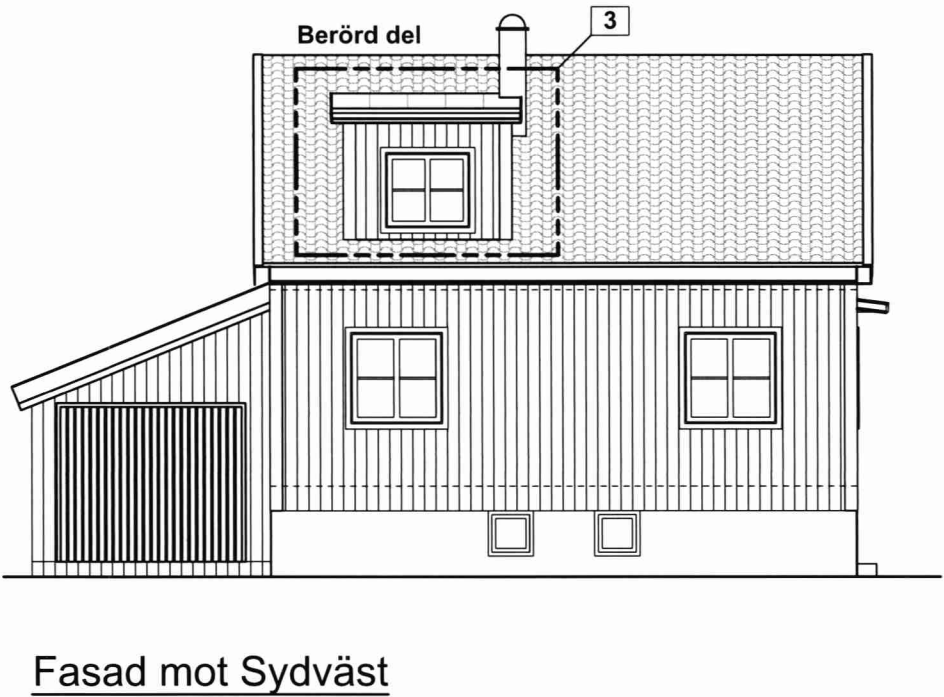
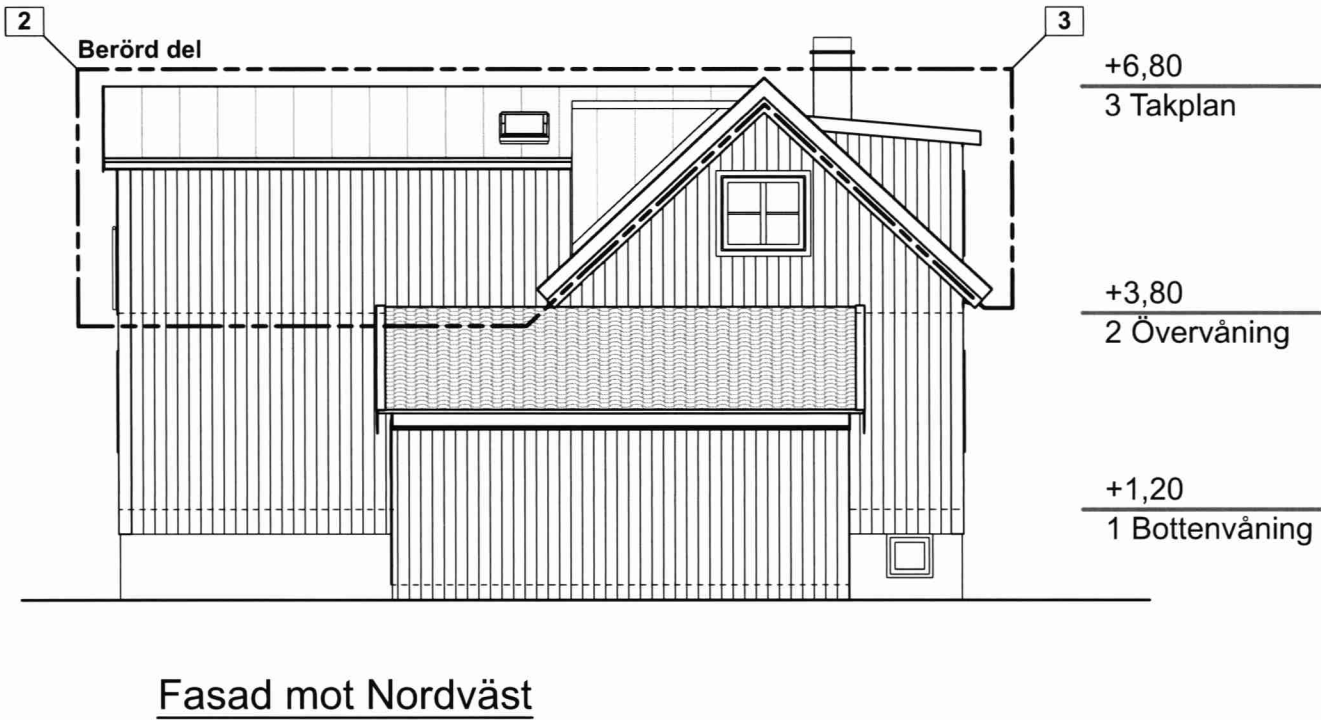
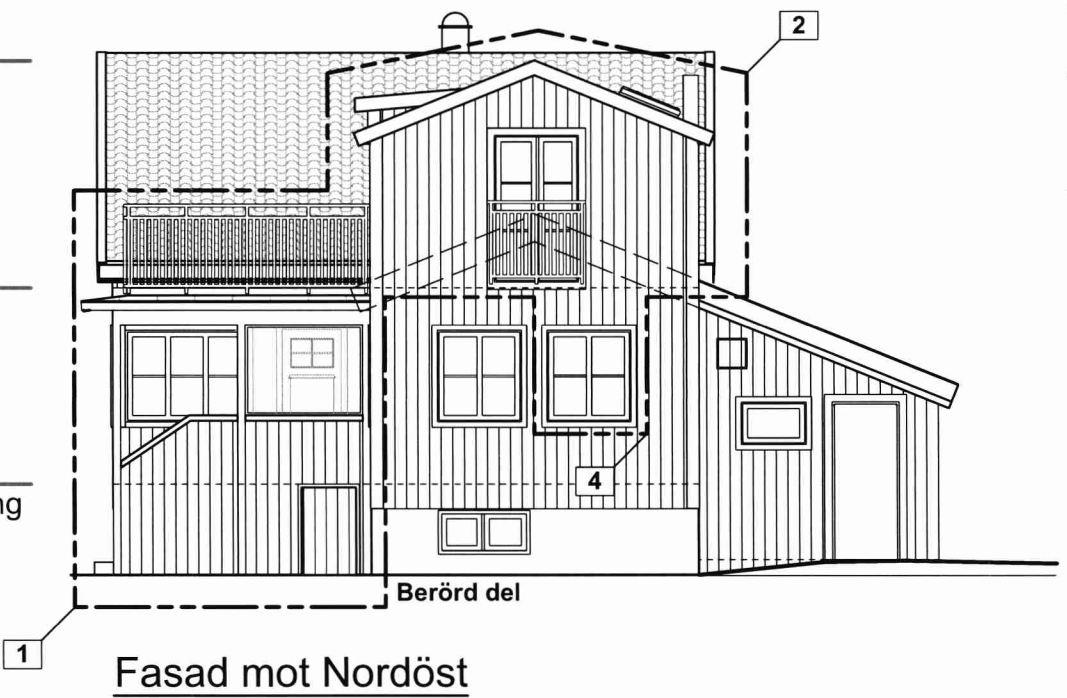


FÖRKLARINGAR

Plushöjder avser endast att visa relationer inom byggnaden.

- 1. Ny altan på inbyggd entréveranda.
- 2. Befintlig vinkelbyggnad byggs på med övervåning.
- 3. Ny takkupa.
- 4. Nytt fönster.

----- Bef. byggnadsdel som rivs eller byggs om.

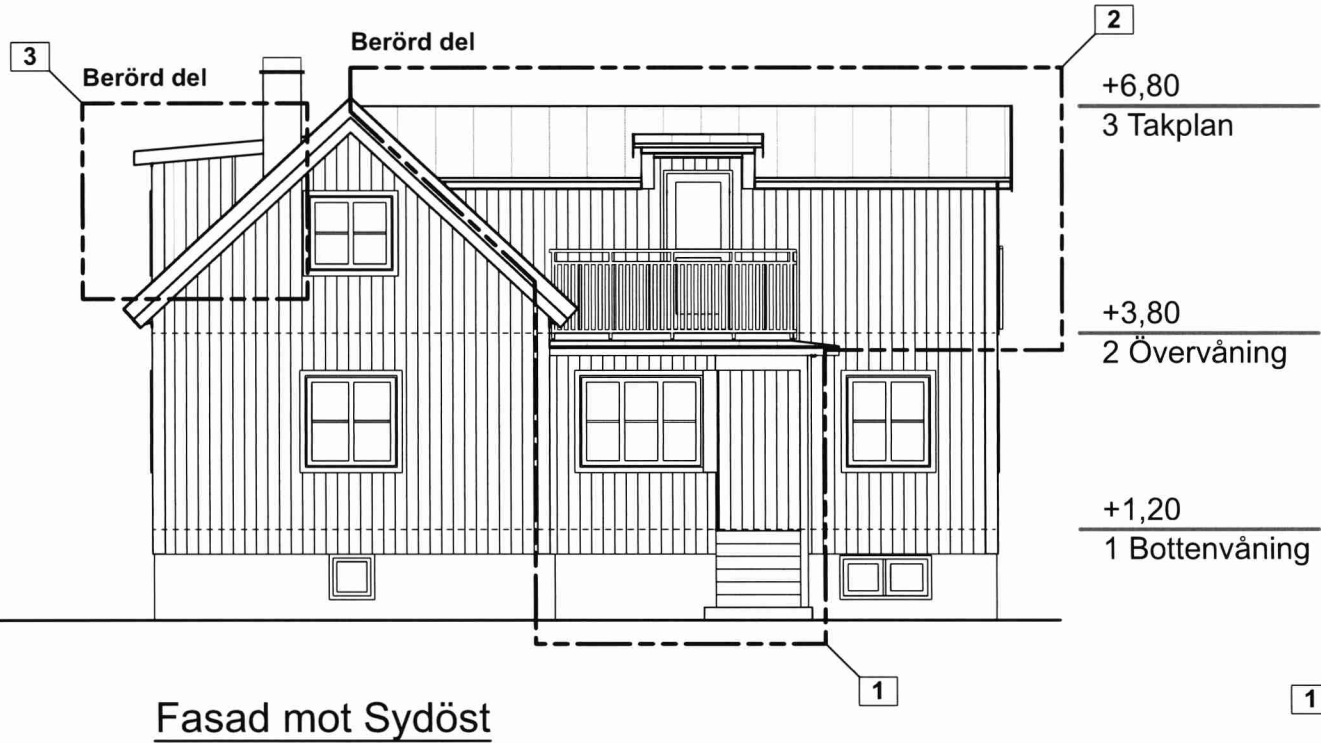

BET	ANT	ÄNDRINGEN AVSER	DATUM	SIGN
BYGGLOVSHANDLING				
Barkk - Byggnadskonst, arkitektur och konst AB John Ericssonsgatan 14, 112 22 Stockholm, Web: www.barkk.se Epost: info@barkk.se, Tel: 08-231040, Fax: 08-231045				
Rapsen 5, Familjen Wahlgren Livlandsgatan 153, Stockholm				
Ombyggnad och Tillbyggnad				
Fasader				
PROJEKTNUMMER 72400	RITAD/KONSTR YK	HANDLÄGGARE TN RH	OBJEKTSNUMMER	
DATUM 2019.11.20	SKALA 1:100	NUMMER A-40.3-1	BET	

