

UNDERKÄNT


KUPA

Stadsbyggnadskontoret

Inkom 2019-12-19

Reg.

19-17837-575

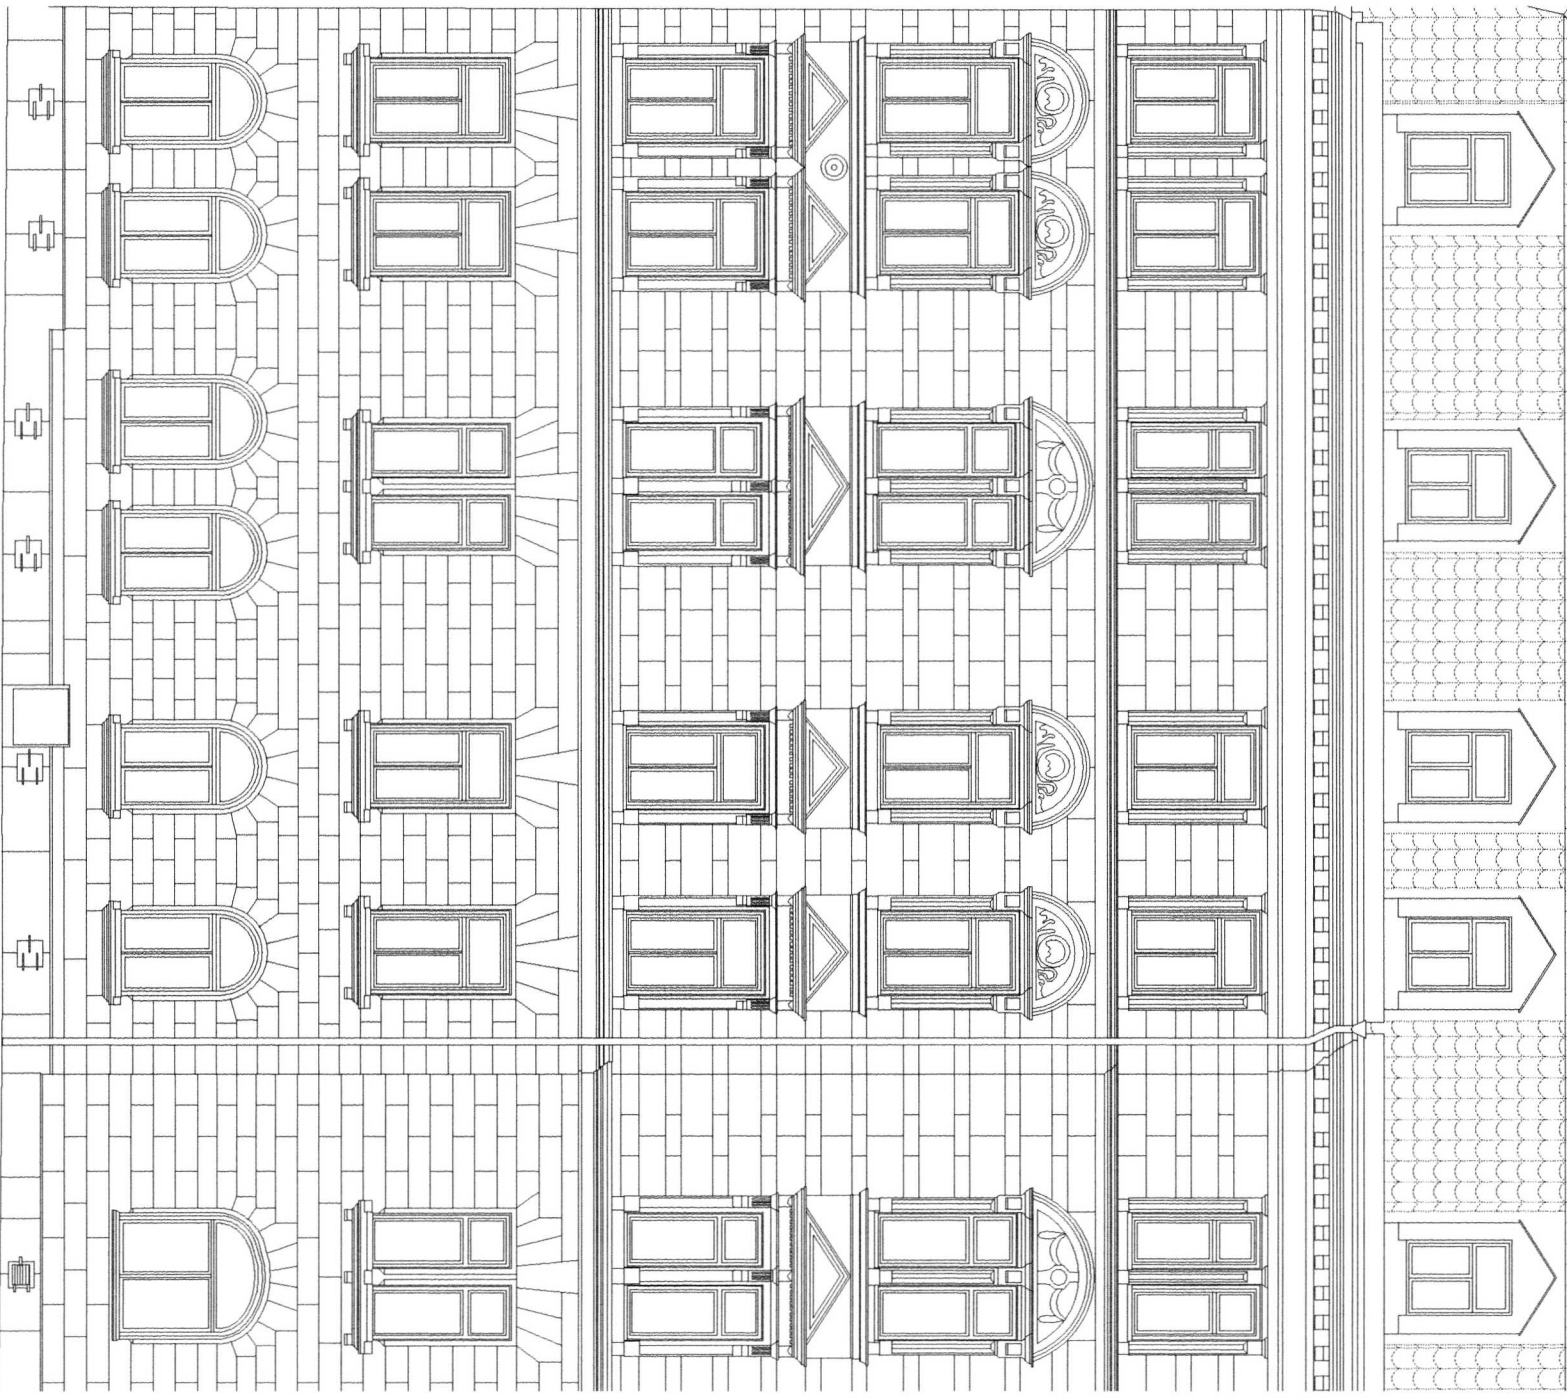


BYGGLOVHANDLING

VAKTELN 1 2019-10-17
FASAD MOT DANDERYSGATAN

REVIDERAT FÖRSLAG TILL KUPOR
Skala 1:100 (A4)

ULLA JONEBORG SARMSA
+46 70 471 54 40

REV. FÖRSLAG TILL KUPOR

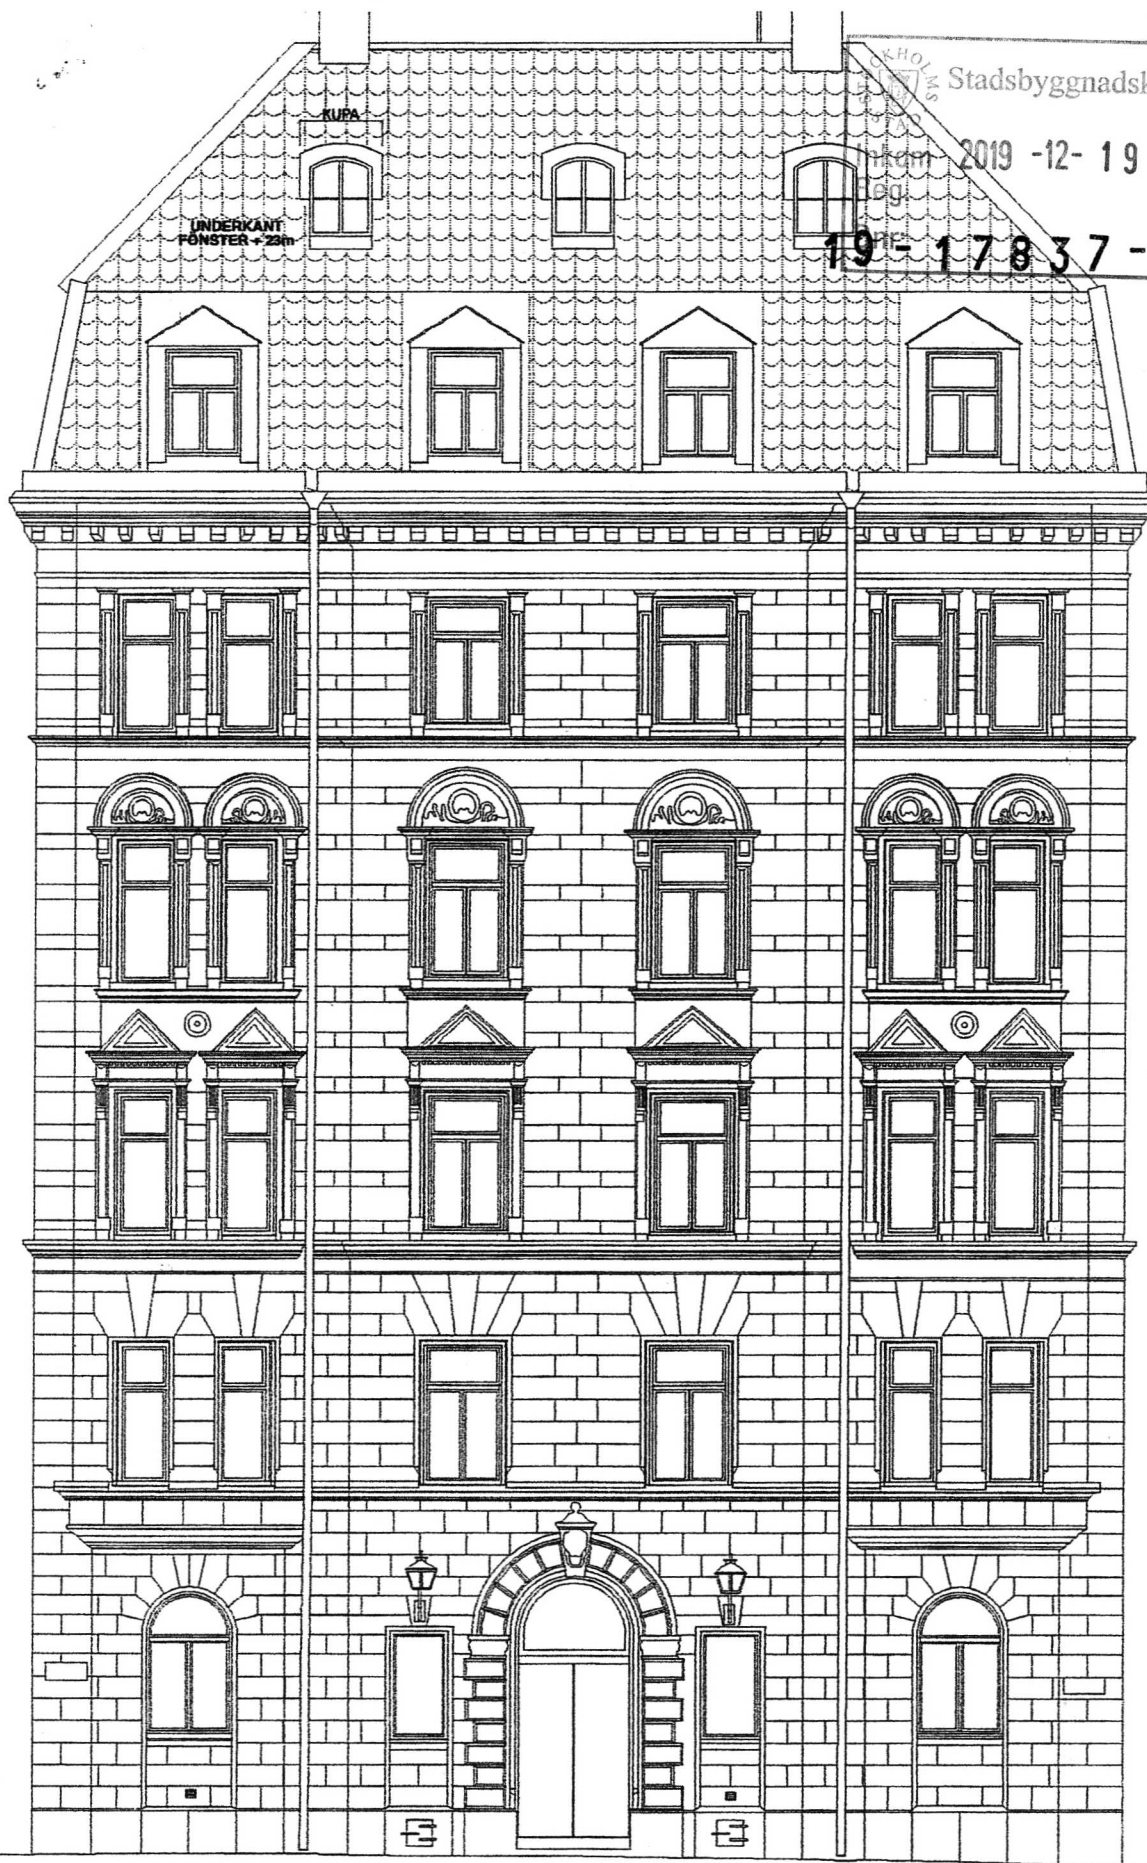

BYGGLOVHANDLING

VAKTELN 1

2019-10-17

REVIDERAT FÖRSLAG TILL KUPOR

ULLA JONEBORG SAR/MSA

FASAD MOT DANDERYDSPLAN

Skala 1:100 (A4)

+46 70 471 54 40

REV. FÖRSLAG TILL KUPOR

1 HANBJÄLKSVIND.


KUPA

UNDERKANT

Stadsbyggnadskontoret

Inkom 2019 -12- 19

~~19-17837-575~~

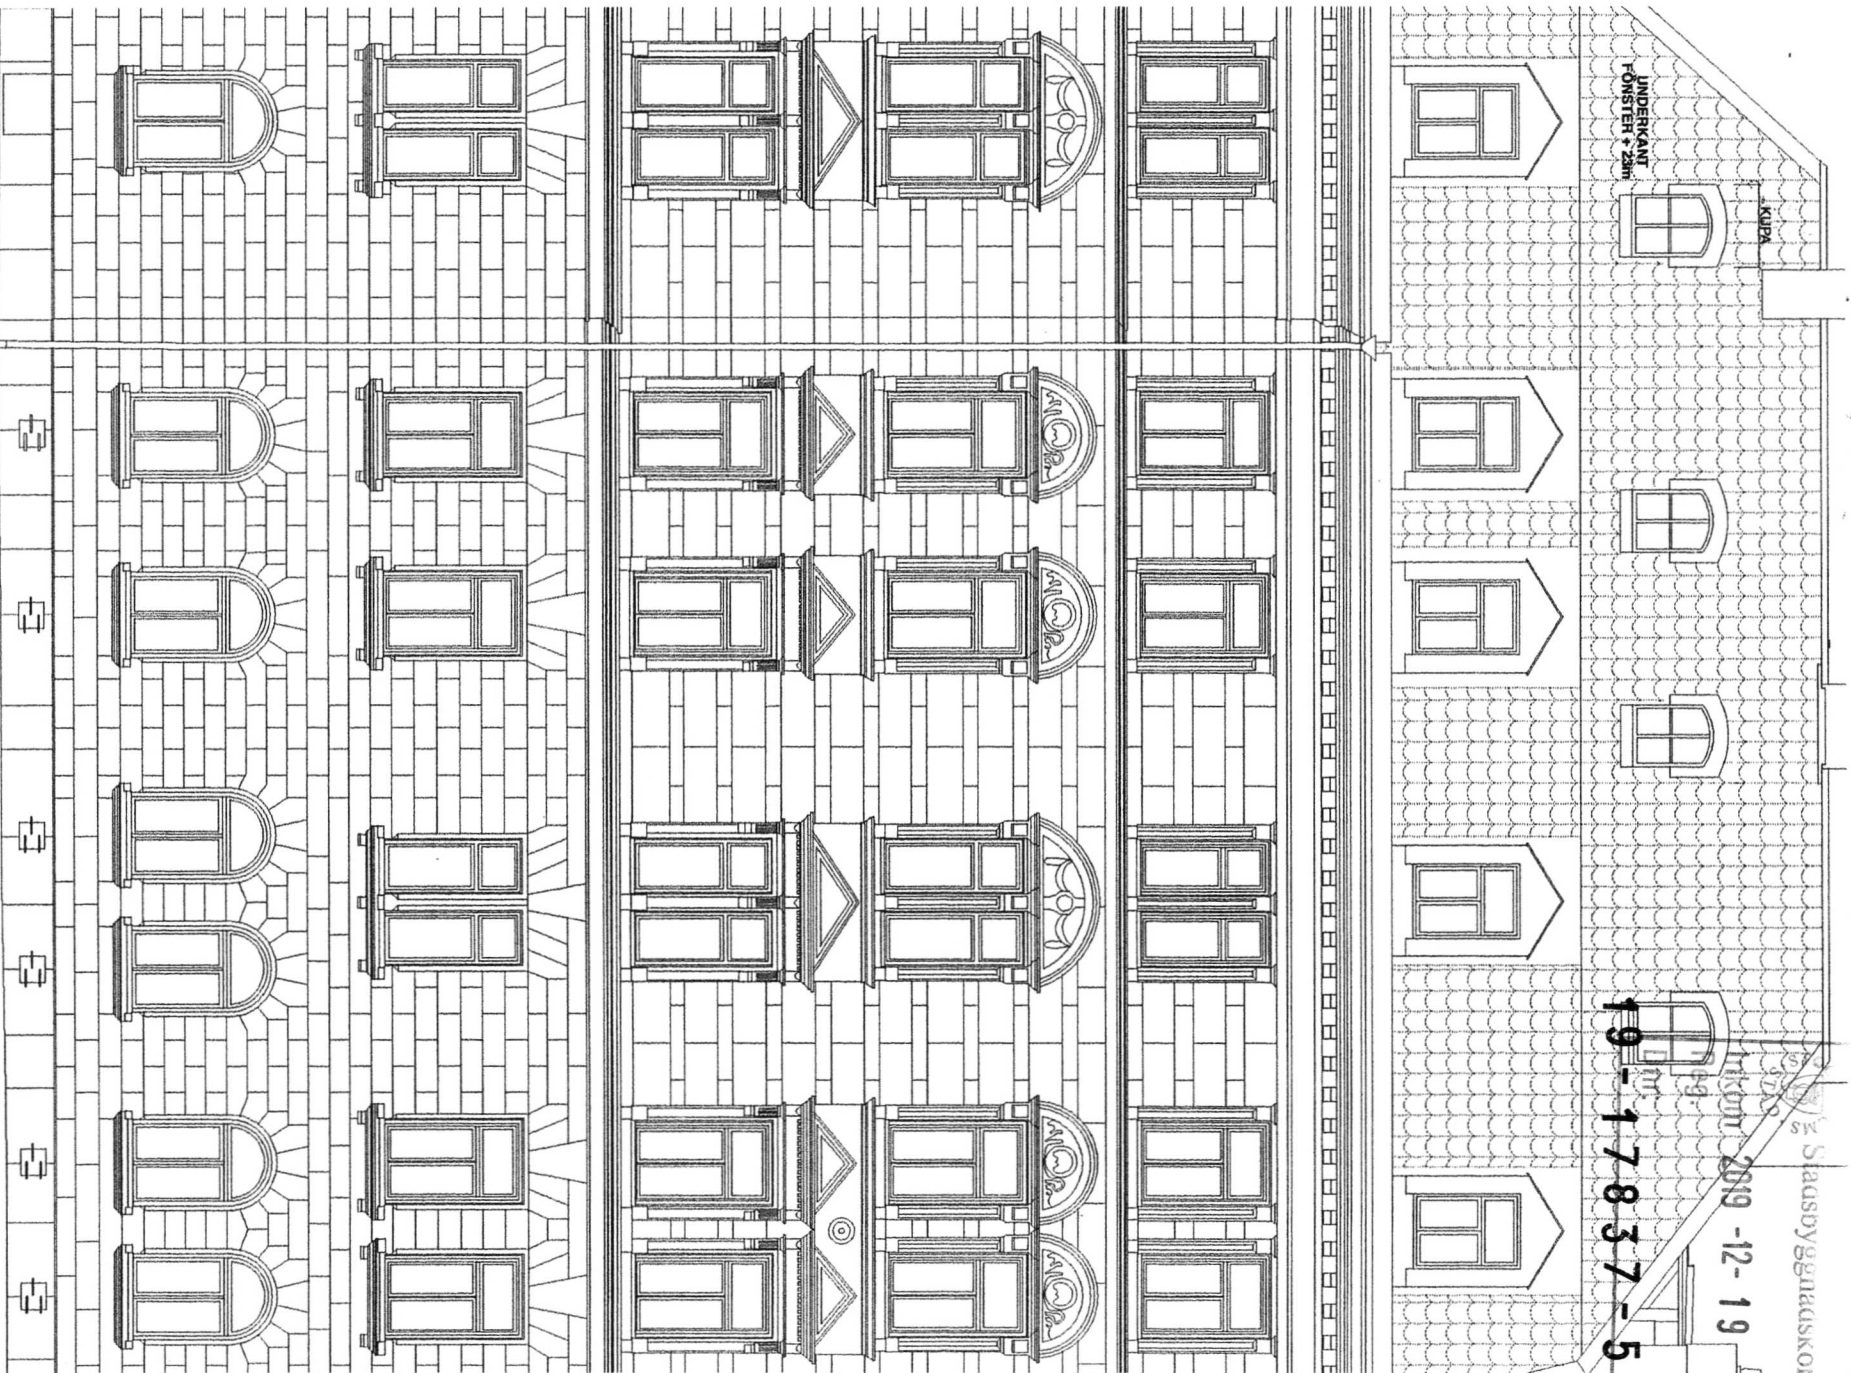

BYGGLOVHANDLING

VAKTELN 1 2019-10-17

REVIDERAT FÖRSLAG TILL KUPOR

ULLA JONEBORG SARMSA

FASAD MOT RÅDMANSGATAN

Skala 1:100 (A4)

+46 70 471 54 40

REV. FÖRSLAG TILL KUPOR
