


- FÖRKLARINGAR:
- FASTIGHETSGRÄNS
  - OMRÅDE FÖR BYGGLOVSANSÖKAN

**EJ BIFALL**


Granskad STOCKHOLMS BYGGNADSNÄMND  
Tillhör nämndens beslut  
2019-12-12

STOCKHOLMS STADSbyggnadskontoret

Inkom 2019-07-03  
Reg. nr. 09594-575

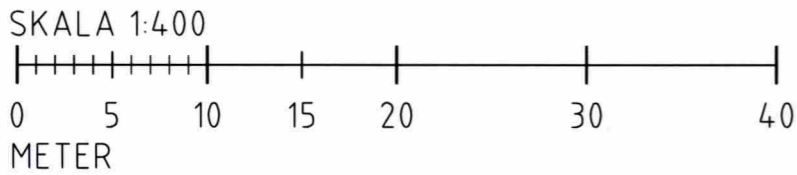

gravity		BYGGLOVHANDLING	
		LIGGMILAN 3	
RITAD/KONSTR AV SARDOR M.		UPPDRAG NR	
ORT/DATUM 2019-06-05		SITUATIONSPLAN	
		KOD/TYP/POS	RITNINGSNUMMER A-10.1-01
		DATUM	SIGN
		ÄNDRINGEN AVSER	ÄNDR BET
		SKALA 1:400(A3)	

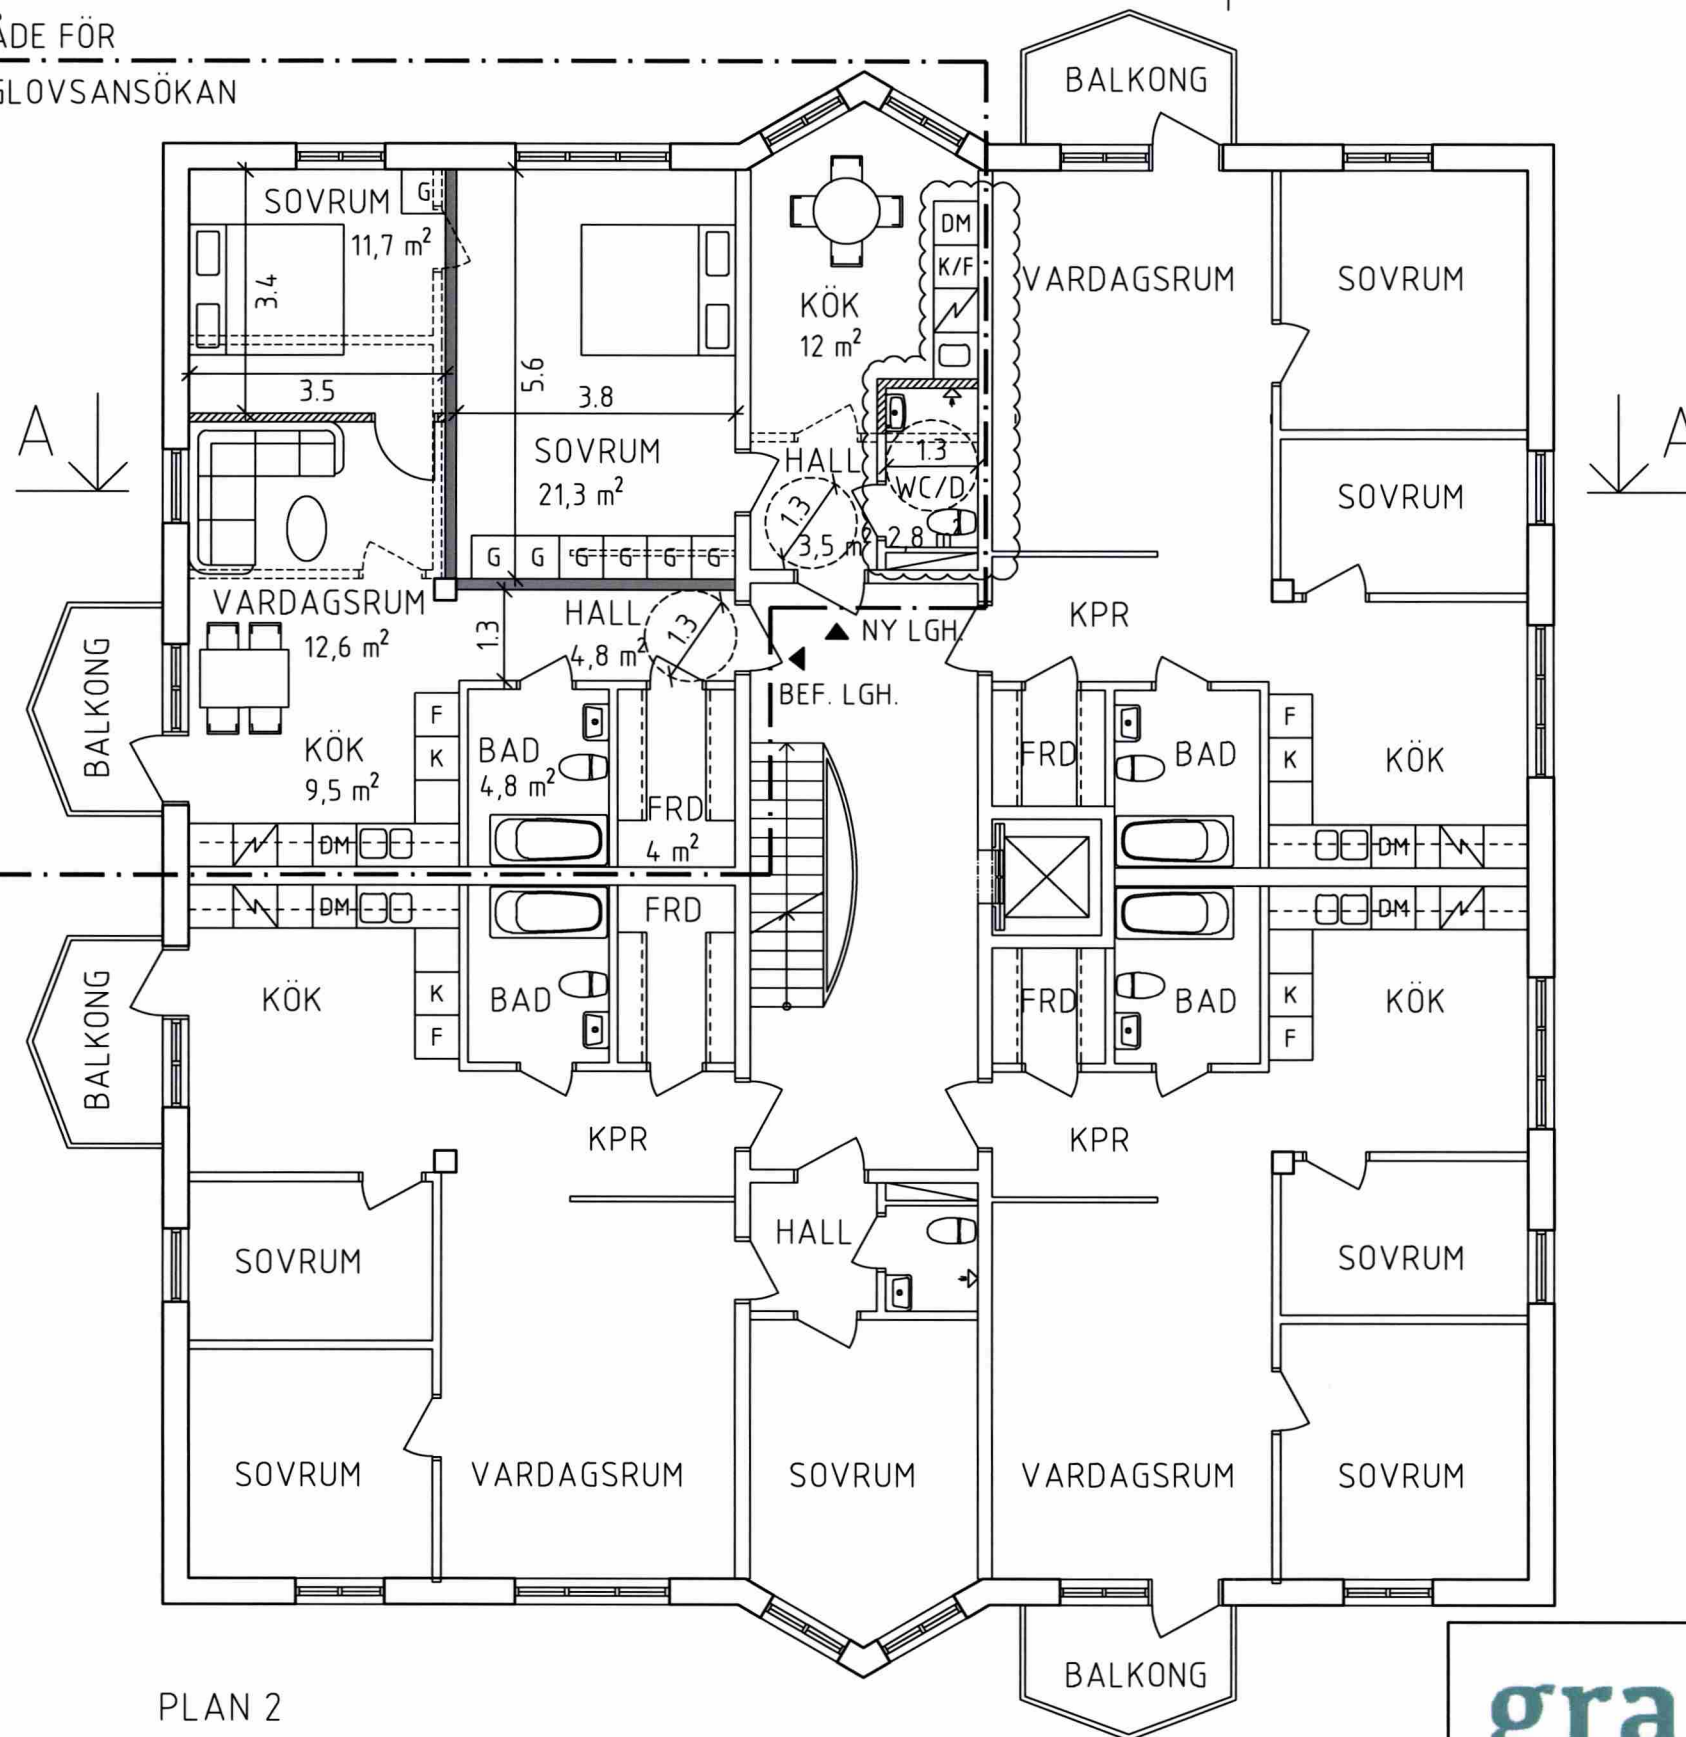
OMRÅDE FÖR  
BYGGLOVSANSÖKAN

## FÖRKLARINGAR:

SAMTLIGA MÅTT ANGES I METER


- OMRÅDE FÖR BYGGLOVSANSÖKAN
- BEF. DÖRRAR
- RIVS BYGGNADSEDELAR
- NY LÄGENHETSAVSKILJANDE VÄGG
- NY VÄGG
- NYA DÖRRAR

EJ BIFALL

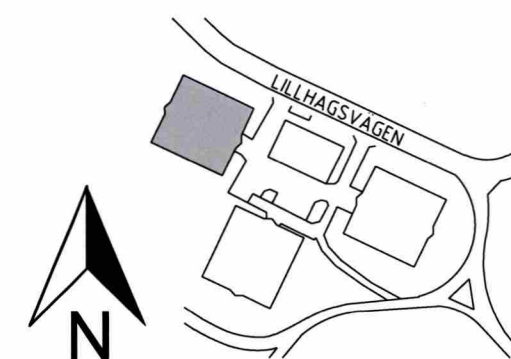Sent i rikshuset  
reviderat förslag

PLAN 2

SKALA 1:100

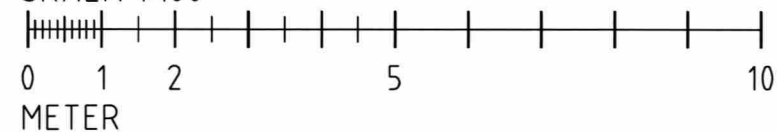

LAGER: SB11

gravity

RITAD/KONSTR AV  
SARDOR M.ORT/DATUM  
2019-06-05

UPPDAGNR


A	ENL. PM01	2019-12-09	SM
BET	ÄNDRINGEN AVSER	DATUM	SIGN

BYGGLOVHANDLING  
LIGGMILAN 3OMBYGGNAD AV LÄGENHET  
PLAN 2

SKALA 1:100(A3)

KOD/TYP/POS	RITNINGNUMMER	ÄNDR BET
	A-40.1-02	

OMRÅDE FÖR  
BYGGLOVSANSÖKAN

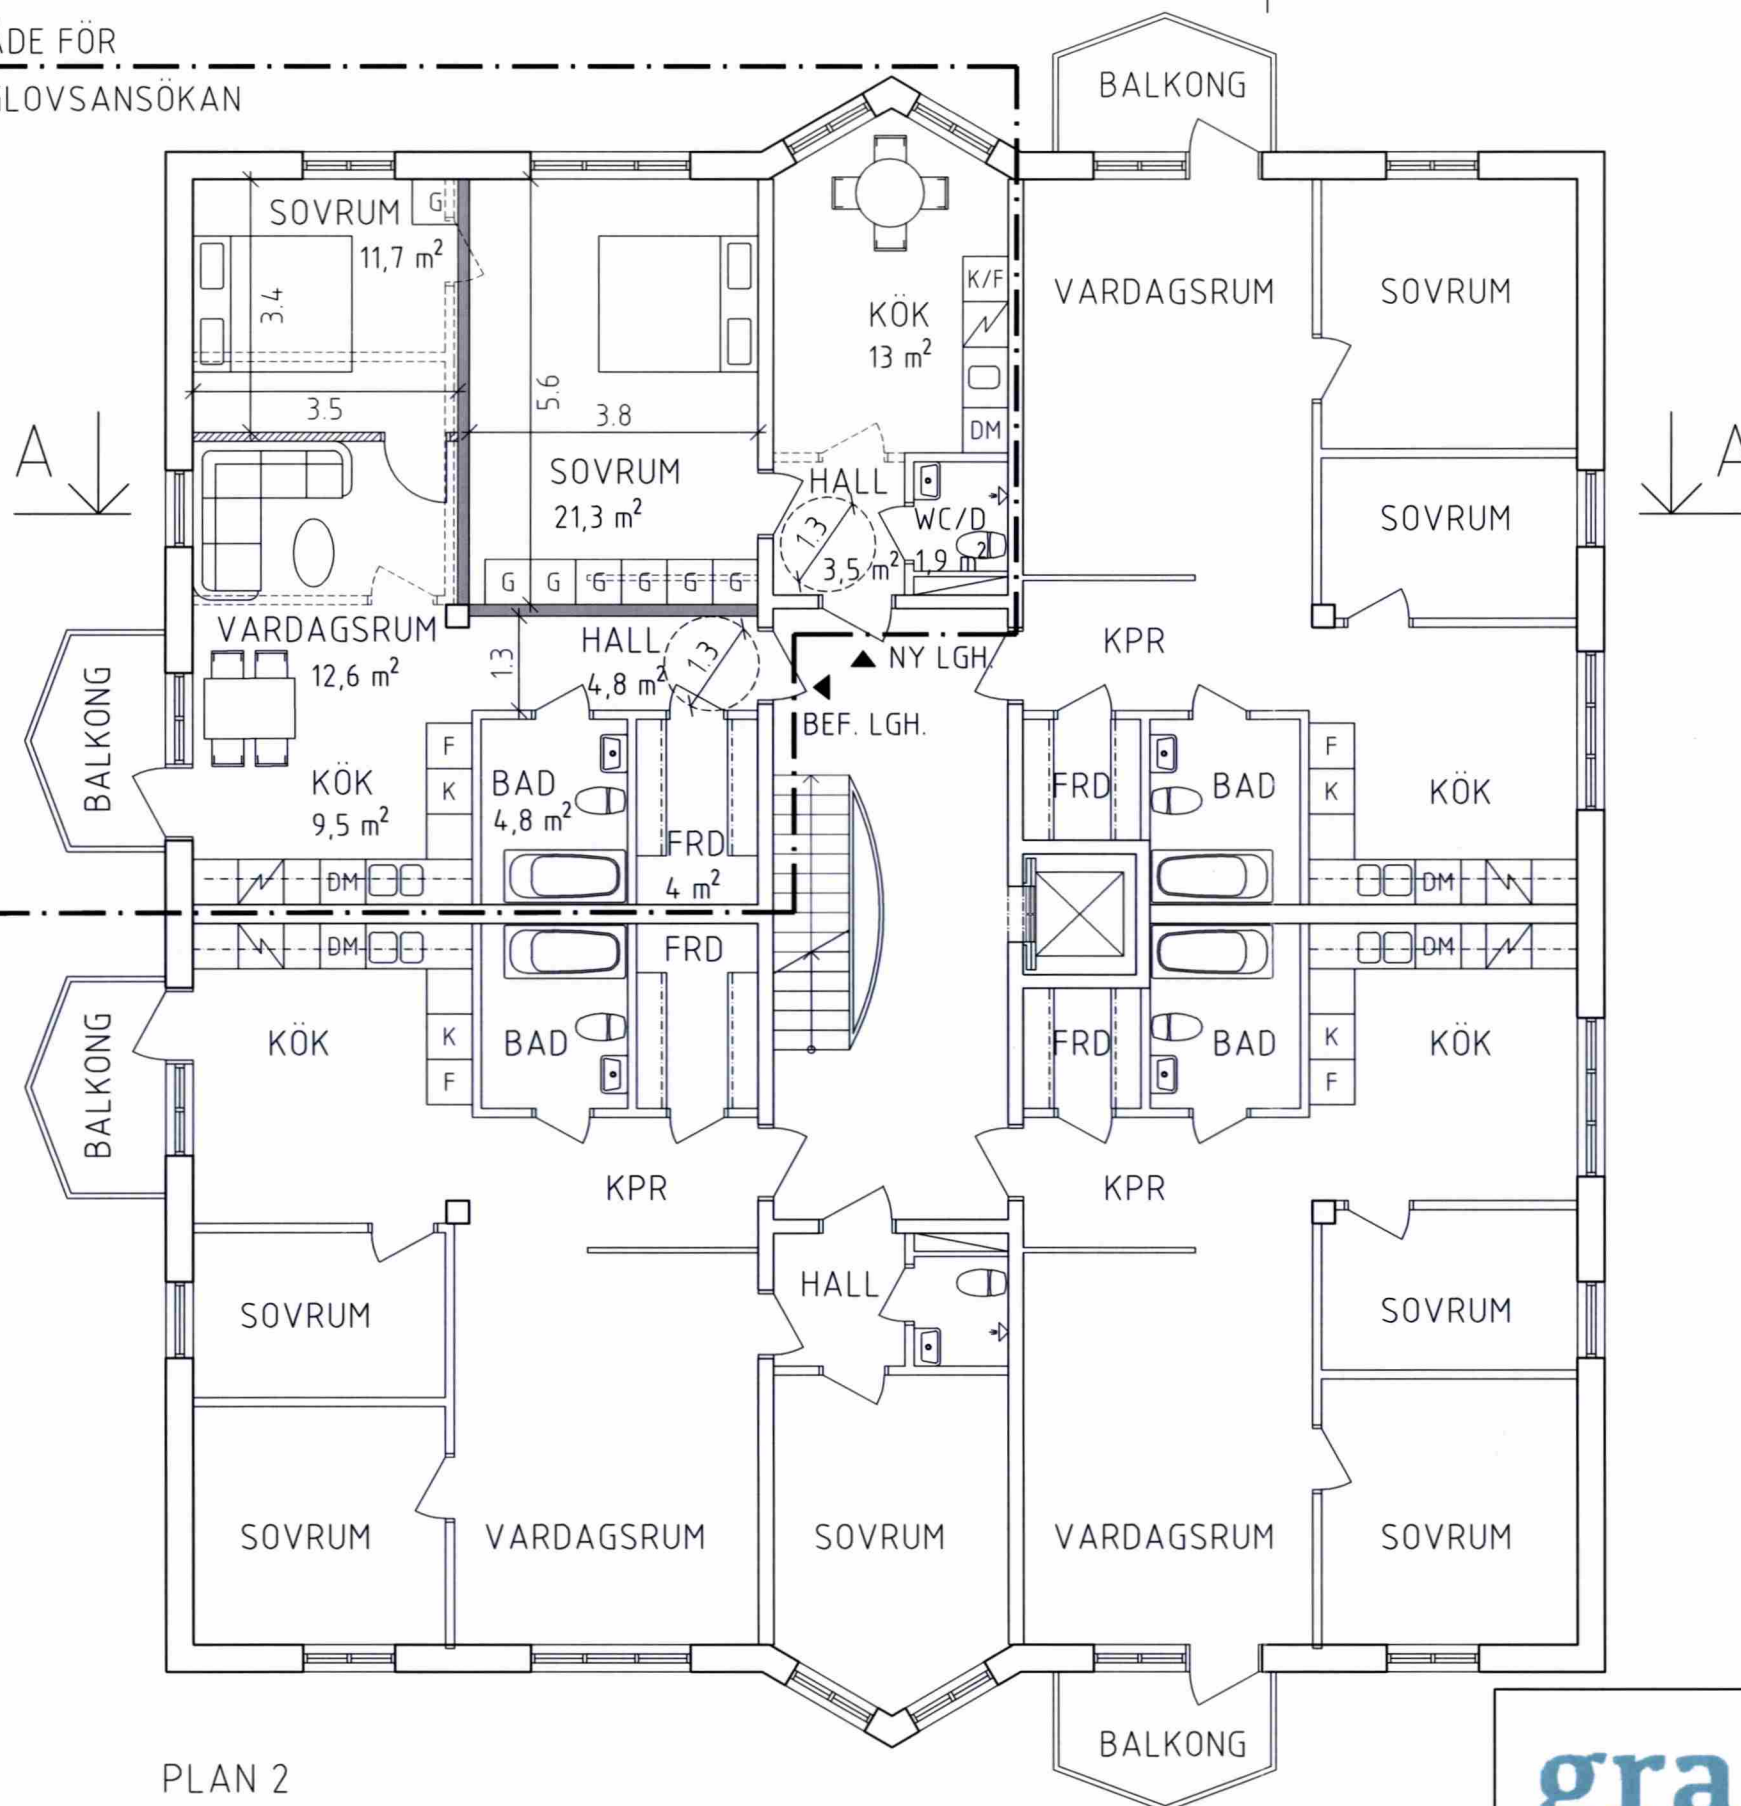

# FÖRKLARINGAR:


SAMTLIGA MÅTT ANGES I METER

- OMRÅDE FÖR BYGGLOVSANSÖKAN
- BEF. DÖRRAR
- RIVS BYGGNADSEDELAR
- NY LÄGENHETSAVSKILJANDE VÄGG
- NY VÄGG
- NYA DÖRRAR

**EJ BIFALL**


Granskad  
Tillhör nämndens beslut  
2019-12-12

STOCKHOLMS STAD  
Stadsbyggnadskontoret  
Inkom 2019-07-03  
Reg.  
Pr: - 09594-575

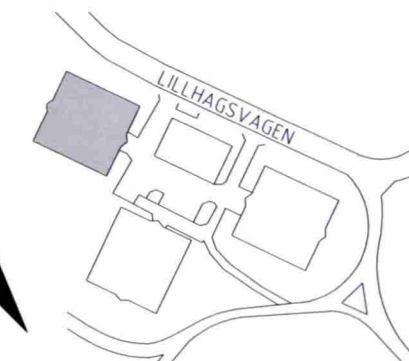

PLAN 2

SKALA 1:100

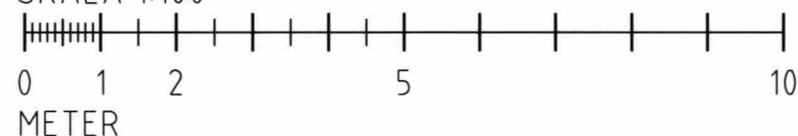

gravity

RITAD/KONSTR AV  
SARDOR M.  
ORT/DATUM  
2019-06-05

UPPDRAG NR

BYGGLOVHANDLING  
LIGGMILAN 3

OMBYGGNAD AV LÄGENHET  
PLAN 2

SKALA 1:100(A3)

KOD/TYP/POS

RITNINGNUMMER

A-40.1-02

ÄNDR BET

REF:

LAGER: SB11


PLO: 2019-06-24 18:05 G:\DELADE ENHETER\A GRAVITY\05 PROJEKT\1074 LIGGMILAN 3\BL\01 CAD\A\04 BYGGLOVSHANDLING\RITDEF\A-40.1-02.DWG SARDOR

FÖRKLARINGAR:



SAMTLIGA MÅTT ANGES I METER

— . — . — OMRÅDE FÖR  
BYGGLOVSANSÖKAN

NY LÄGENHETSAVSKILJANDE  
VÄGG

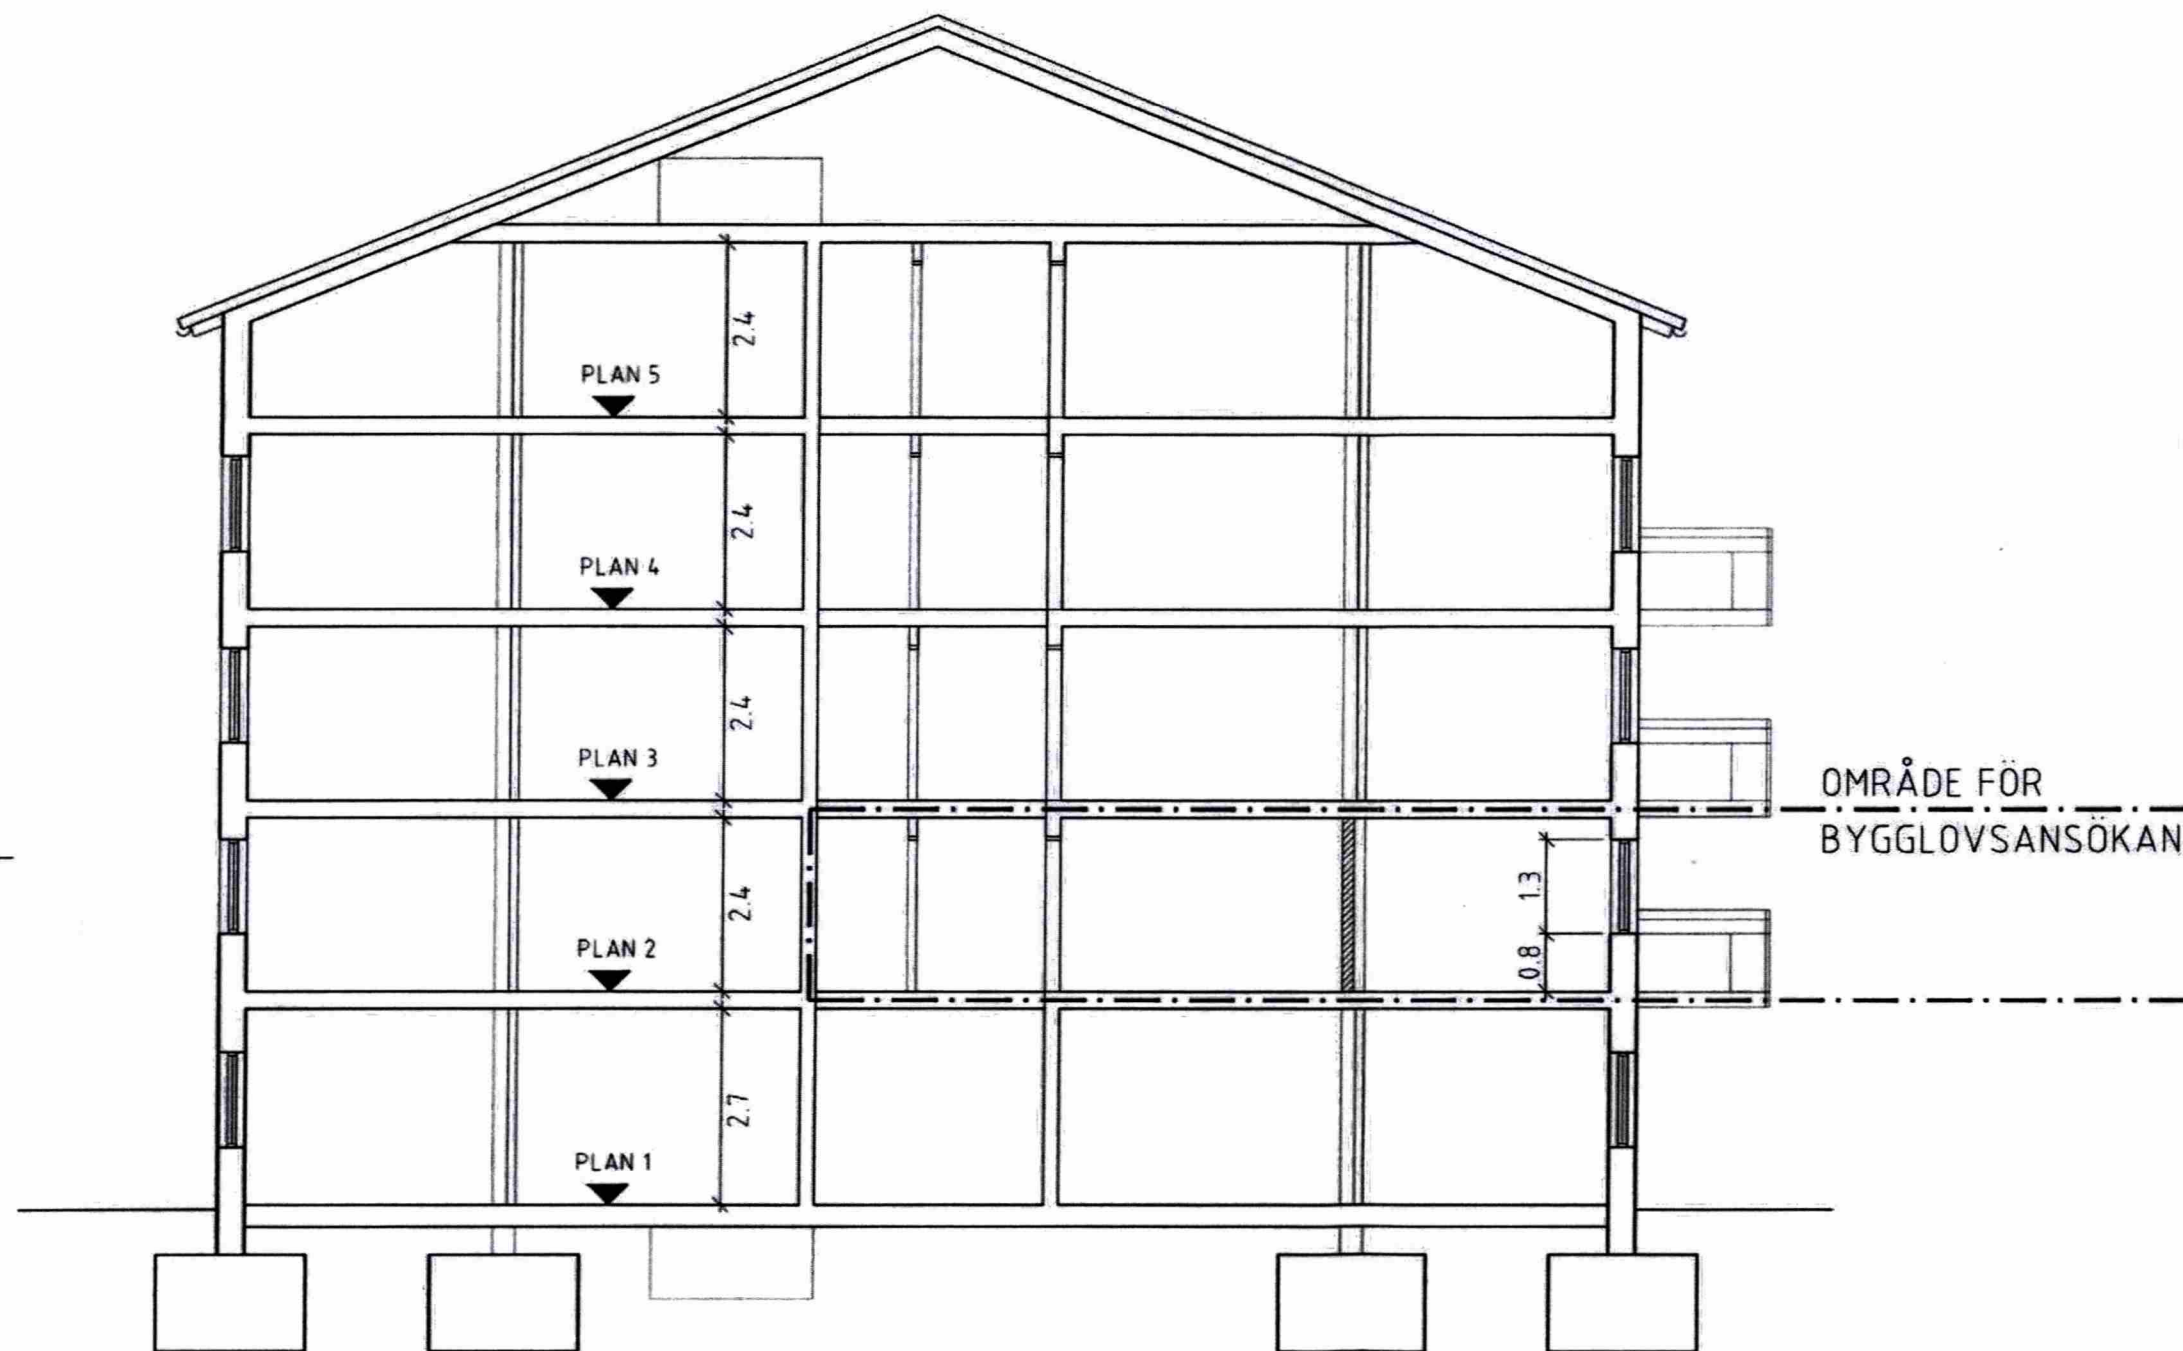


EJ BIFALL

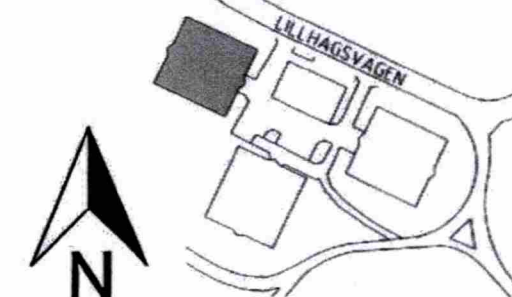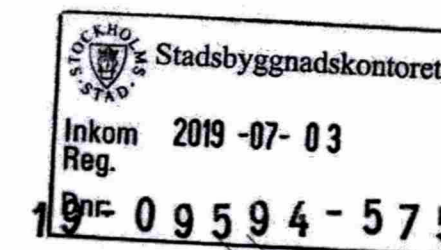

SEKTION A-A

SKALA 1:100

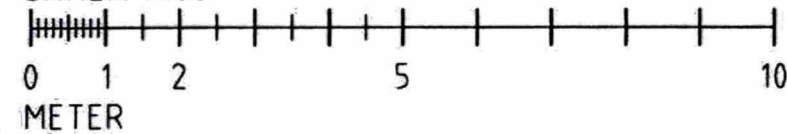

gra\_vity

BYGGLOVHANDLING  
LIGGMILAN, 3

OMBYGGNAD AV LÄGENHET  
SEKTION A-A

SKALA 1:100(A3)

RITAD/KONSTR AV  
SARDOR M.

UPPDRA.G.NR	
-------------	--

ORT/DATUM  
2019-06-05

	KOD/TYP/POS
--	-------------

RITNINGSNUMMER	
----------------	--

ÄNDR BET

A-40.2-01

LAGER: SB11

2019-06-24	18:06	G:\DELADE ENHETER\A GRAVITY\05 PROJEKT\1074 LIGGMILAN 3 BL\01 CAD\A\04 BYGGLOVSHANDLING\RITDEF\A-40.2-01.DWG	SARDOR
------------	-------	--	--------