


Fasad väster

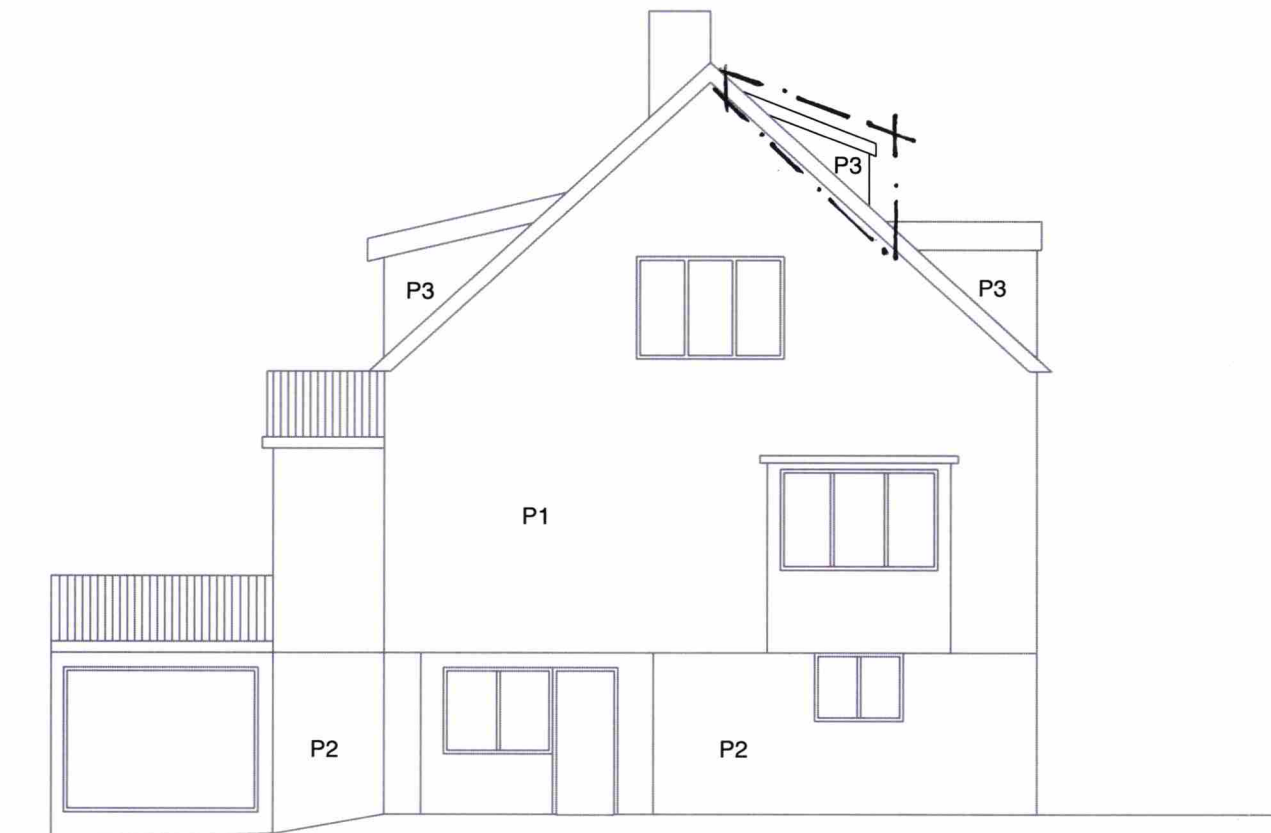



Fasad söder


SKALA 1:100




Förklaringar
P1 - Puts grön
P2 - Puts grå
T1 - Tegel
P3 - Plåt vitmålad

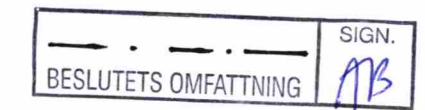

BET	ÄNDRING AVSER	DATUM	Sign.
BYGGLOVSHANDLING			
Odelbergsvägen 76			
 <div>SR-K AB VANADISVÄGEN 29 113 23 STOCKHOLM WWW.SR-K.SE</div>			
A	Scott Rasmusson Källander		
UPPDRAG NR 0000		RITAD AV H. Söderquist	HANDLÄGGARE
DATUM 2019-10-31		ANSVARIG C. Scott Rasmusson, J. Källander	
Nybyggnation takkupa			
Syd, väst RH 2000			
SKALAA3 1:100		NUMMER Fasader	BET

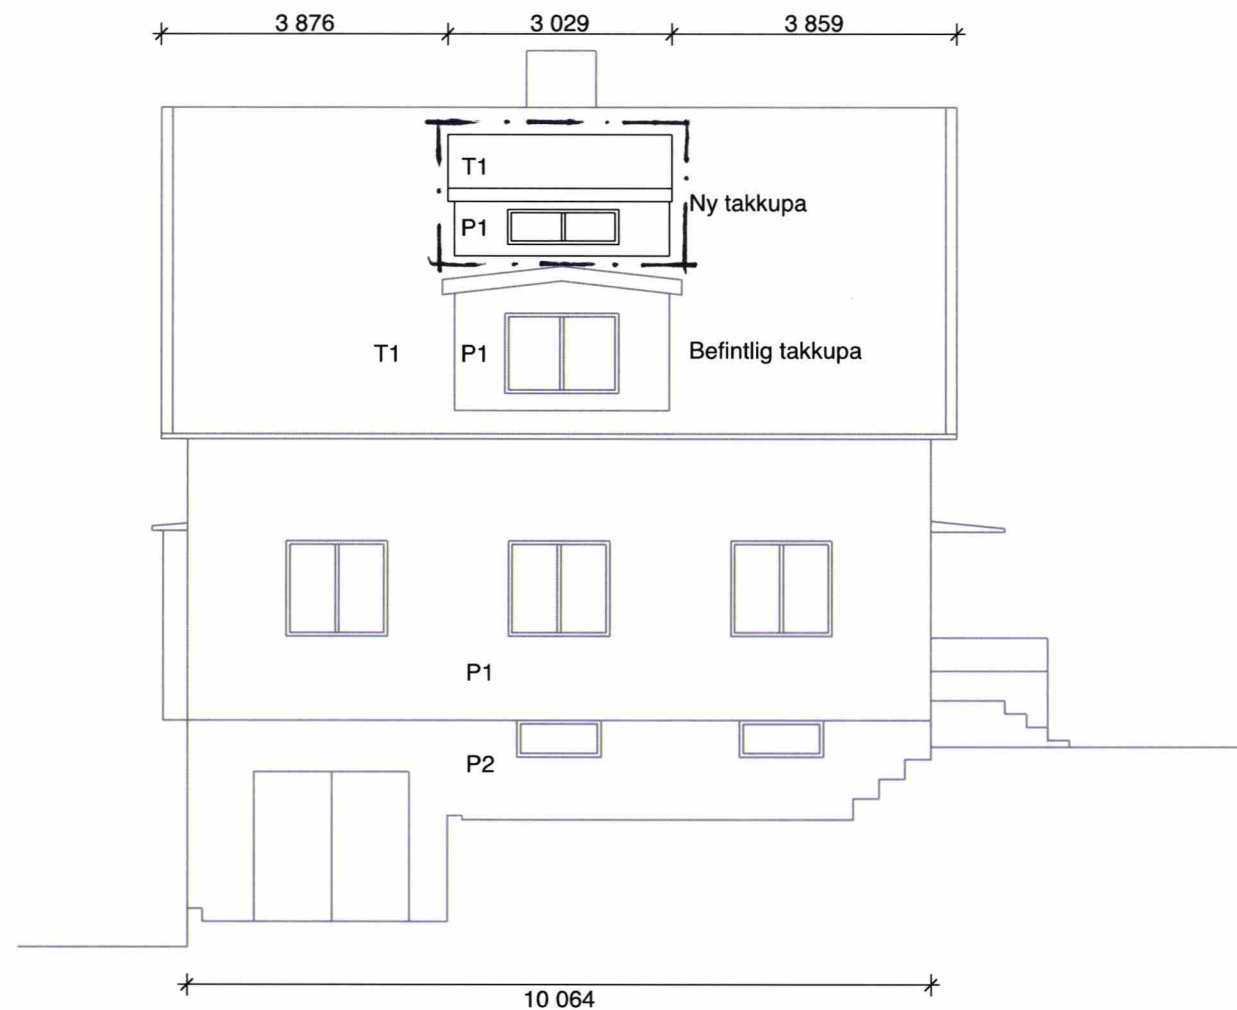

Fasad öster

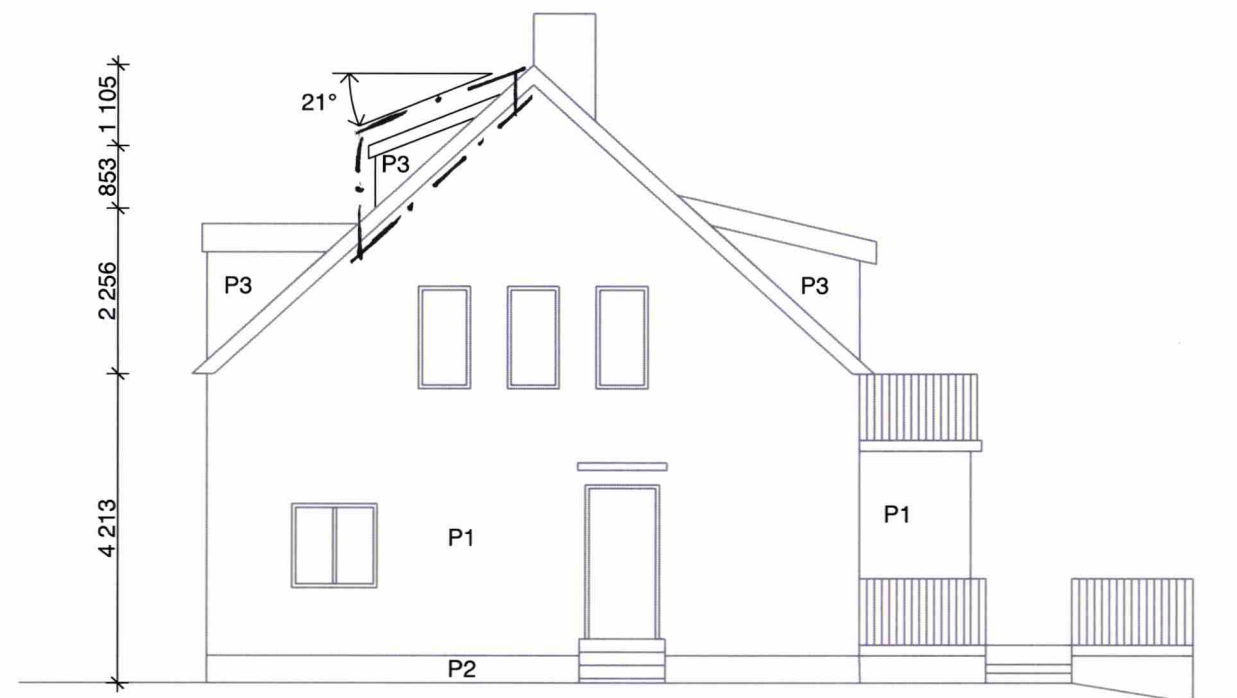



Fasad norr

SKALA 1:100






Förklaringar
P1 - Puts grön
P2 - Puts grå
T1 - Tegel
P3 - Plåt vitmålad

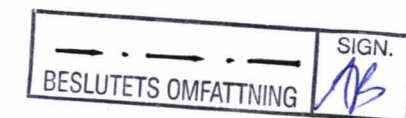

BET	ÄNDRING AVSER	DATUM	Sign.
BYGGLOVSHANDLING			
Odelbergsvägen 76			
 <div>SR-K AB VANADISVÄGEN 29 113 23 STOCKHOLM WWW.SR-K.SE</div>			
A	Scott Rasmusson Källander		
UPPDRAG NR		RITAD AV	HANDLÄGGARE
0000		H. Söderquist	
DATUM		ANSVARIG	
2019-10-31		C. Scott Rasmusson, J. Källander	
Nybyggnation takkupa			
Nord, öst RH 2000			
SKALAA3 1:100	NUMMER Fasader		BET

SKISS 8

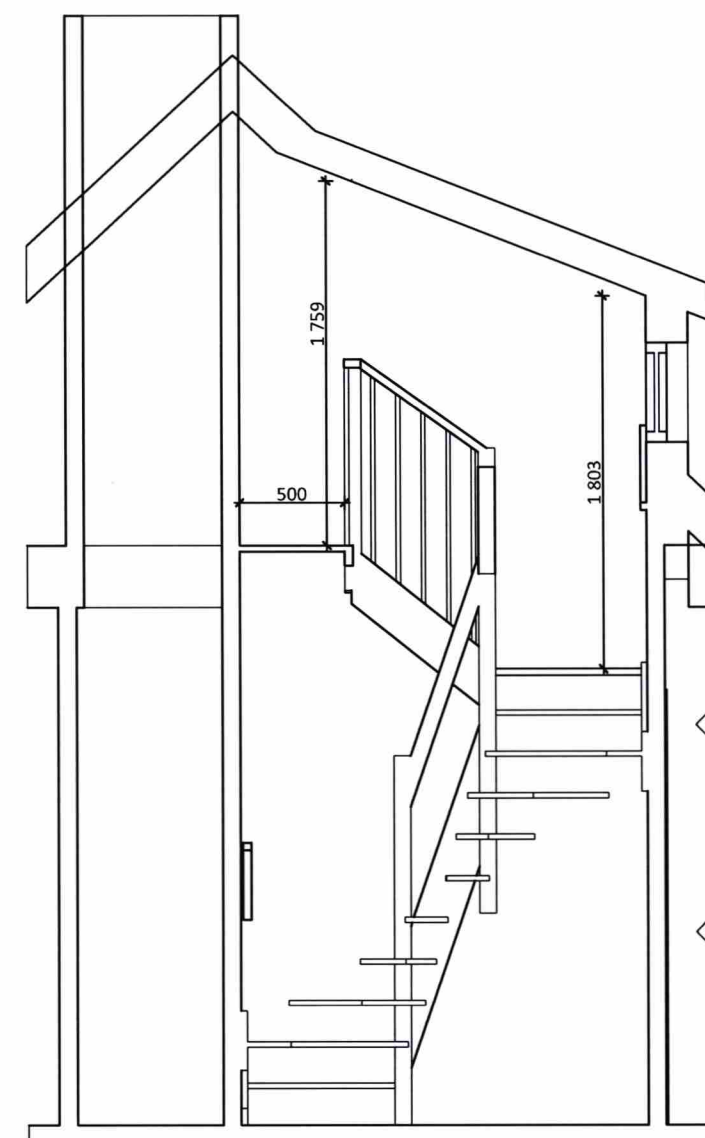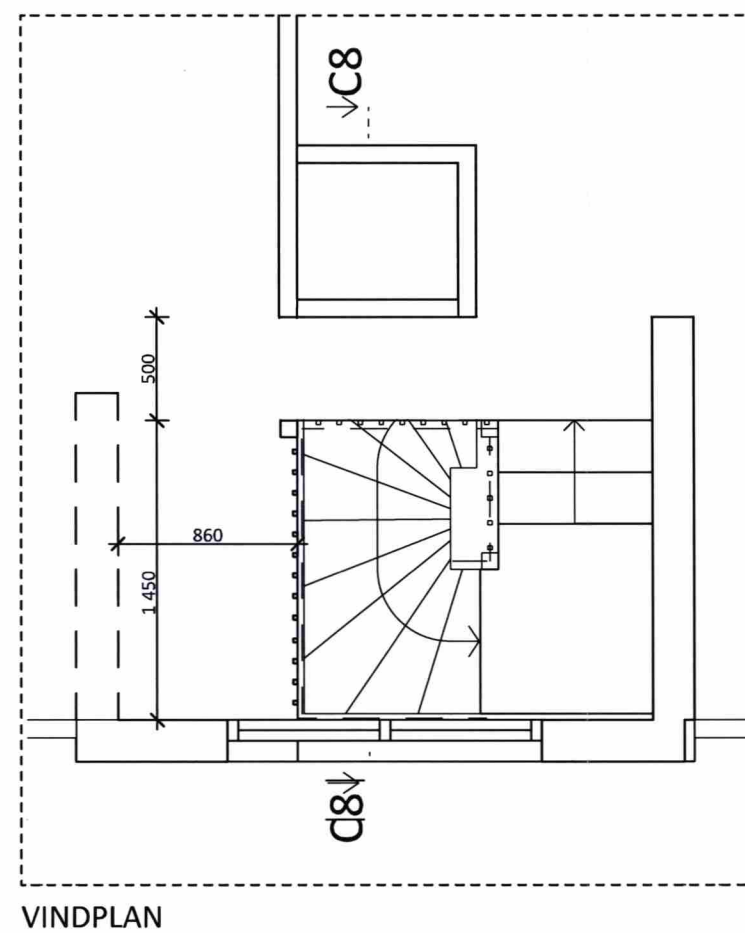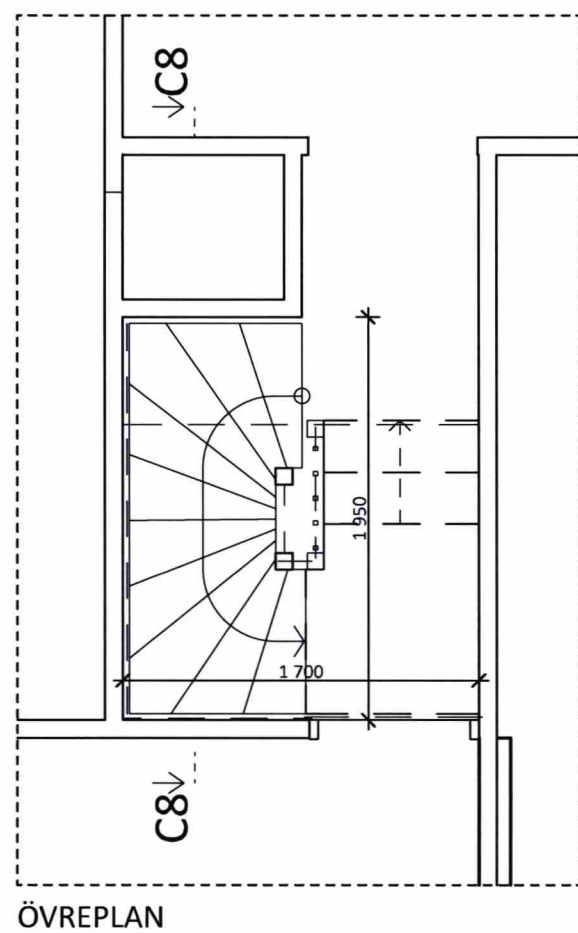

SKALA 1:50

