
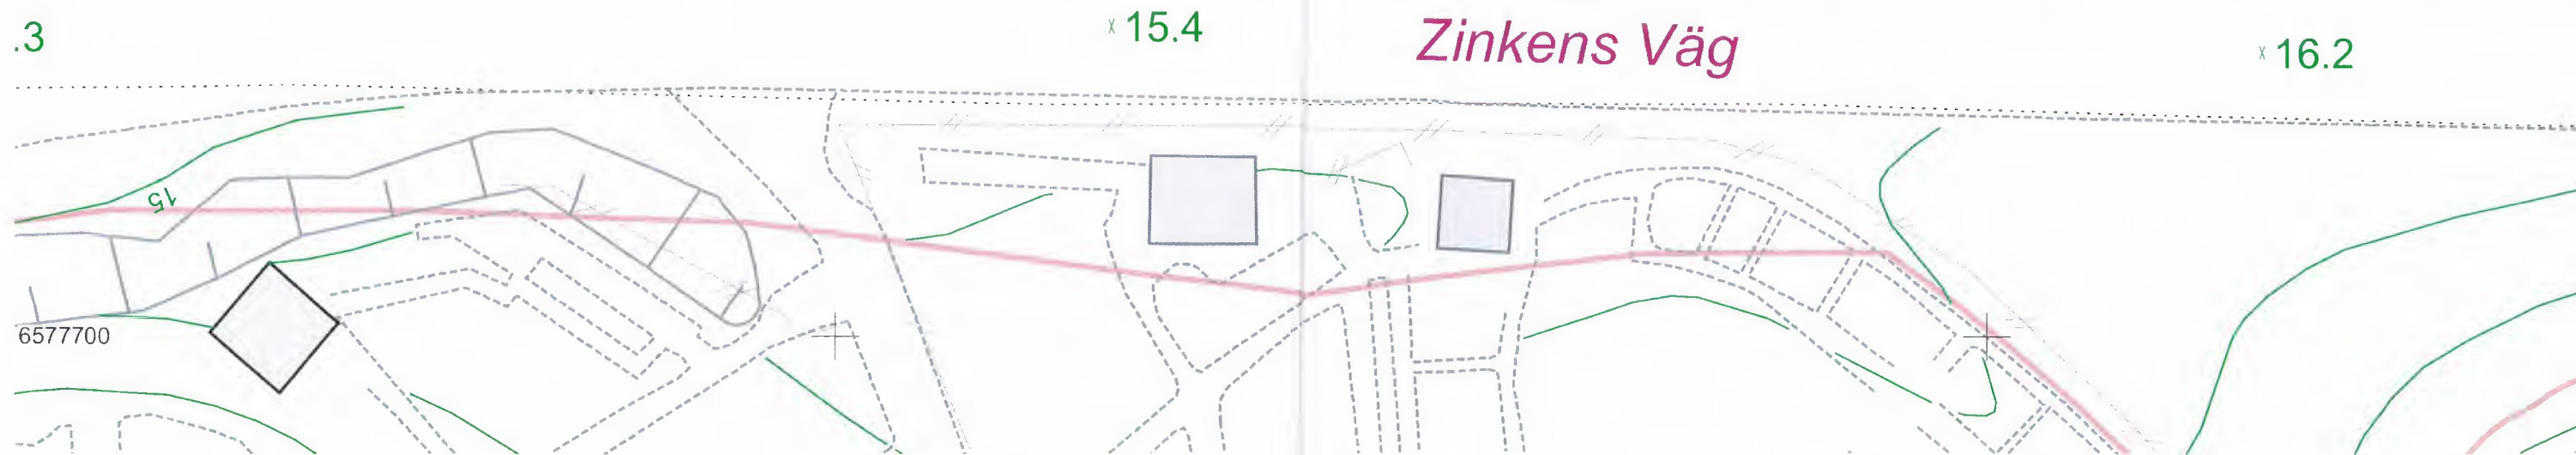


Ärende Dnr 2019-09964

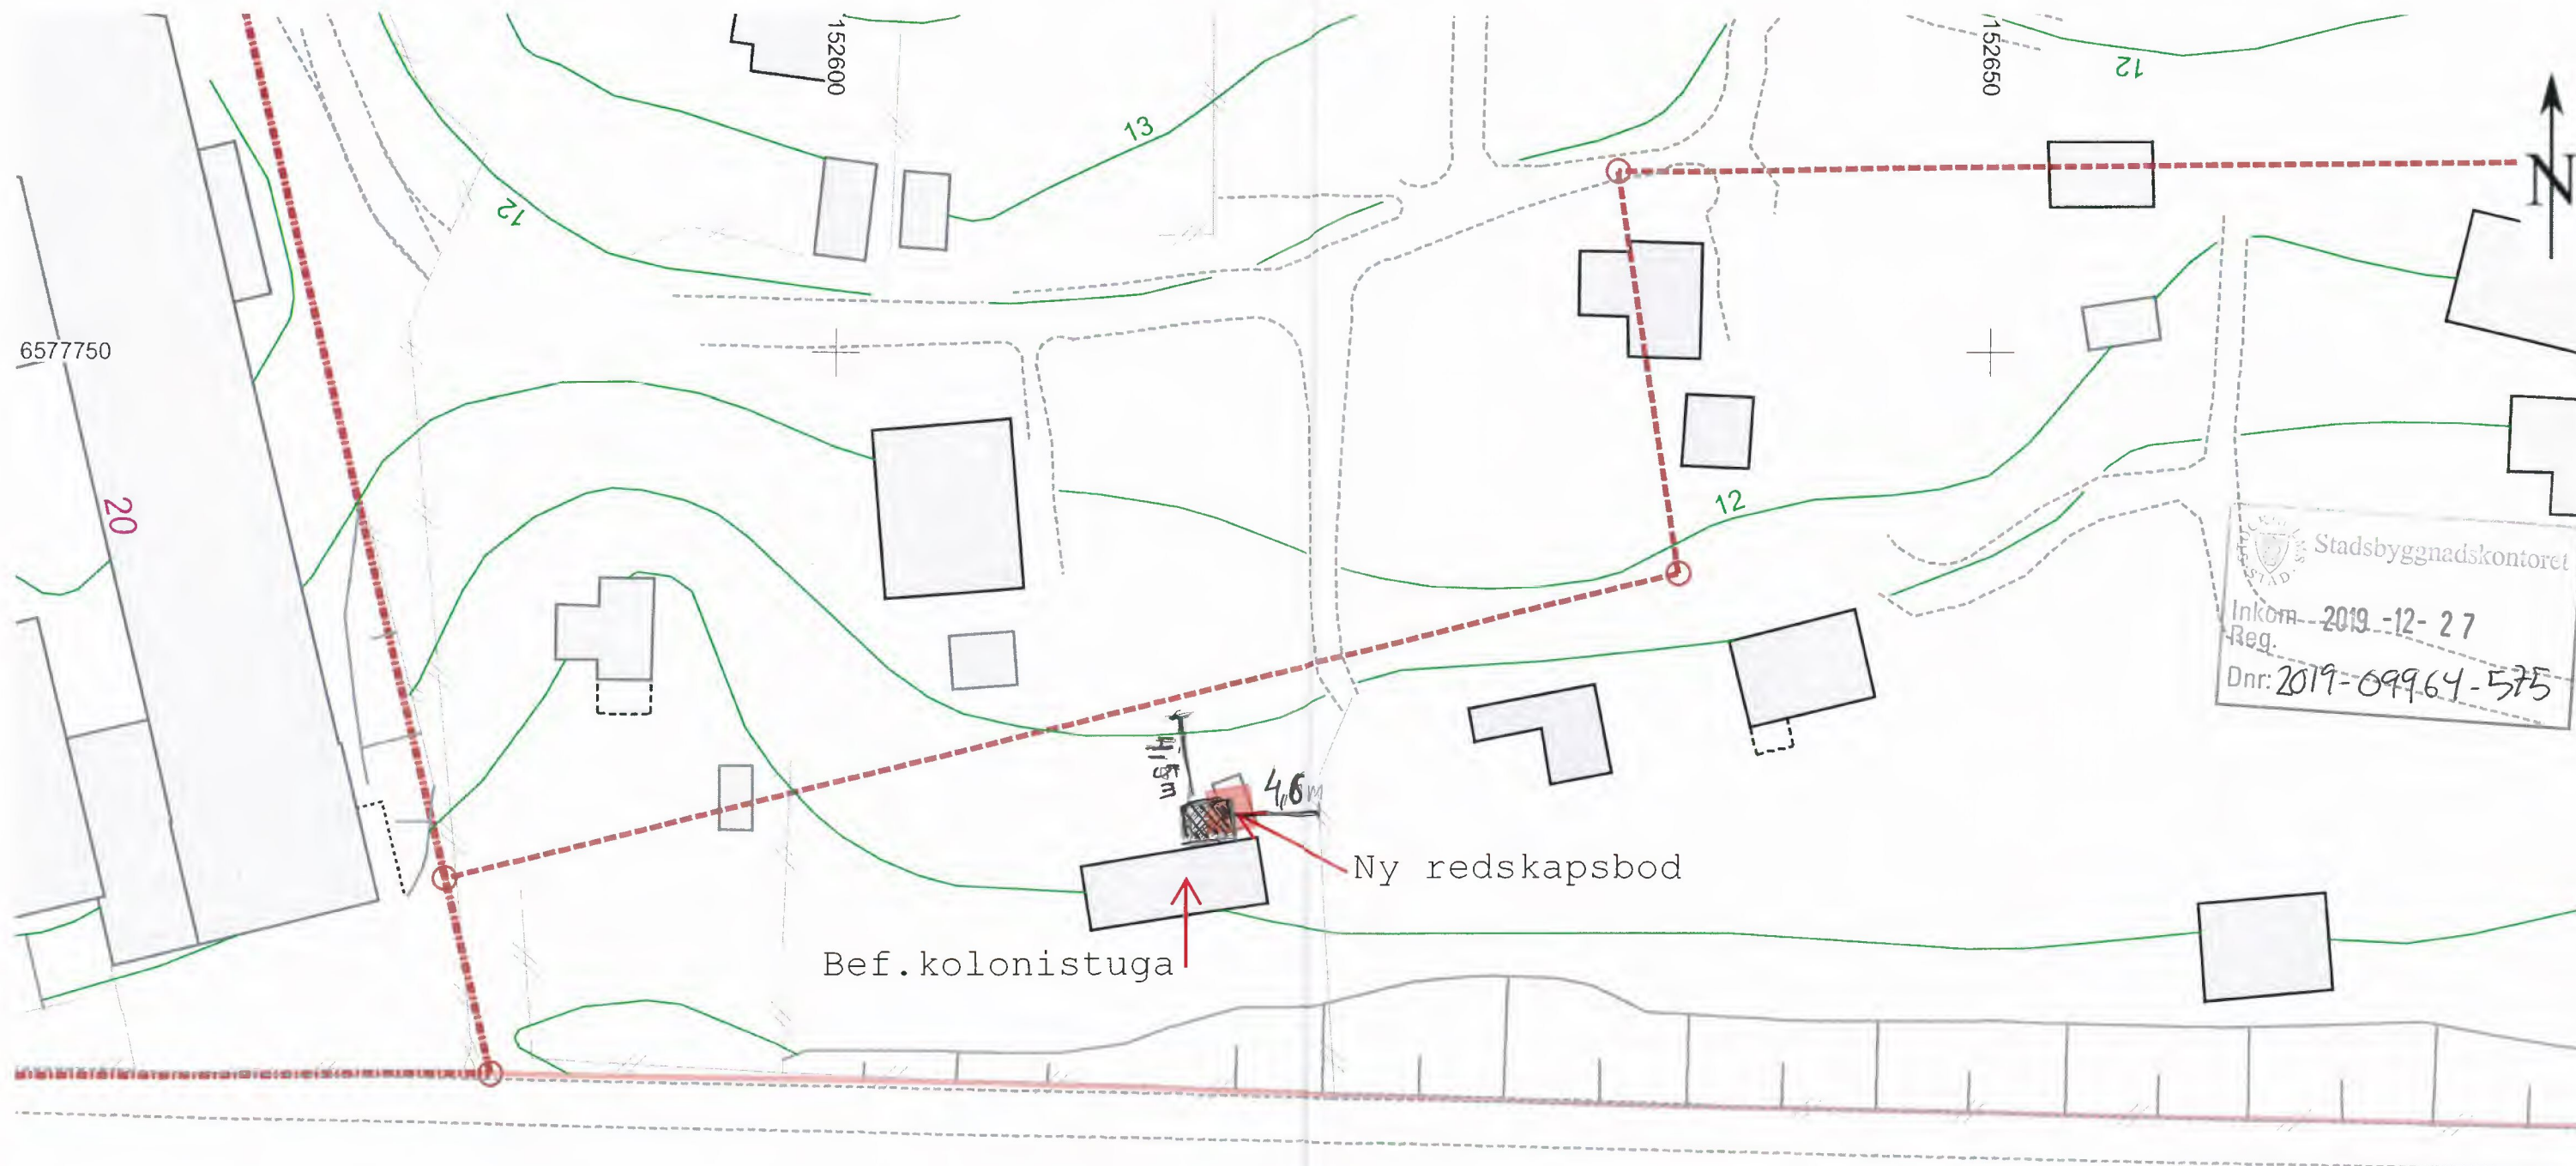

Stockholms Stadsbyggnadskontor 2019-06-27 Skala 1:400