


BEFINTLIG SITUATION

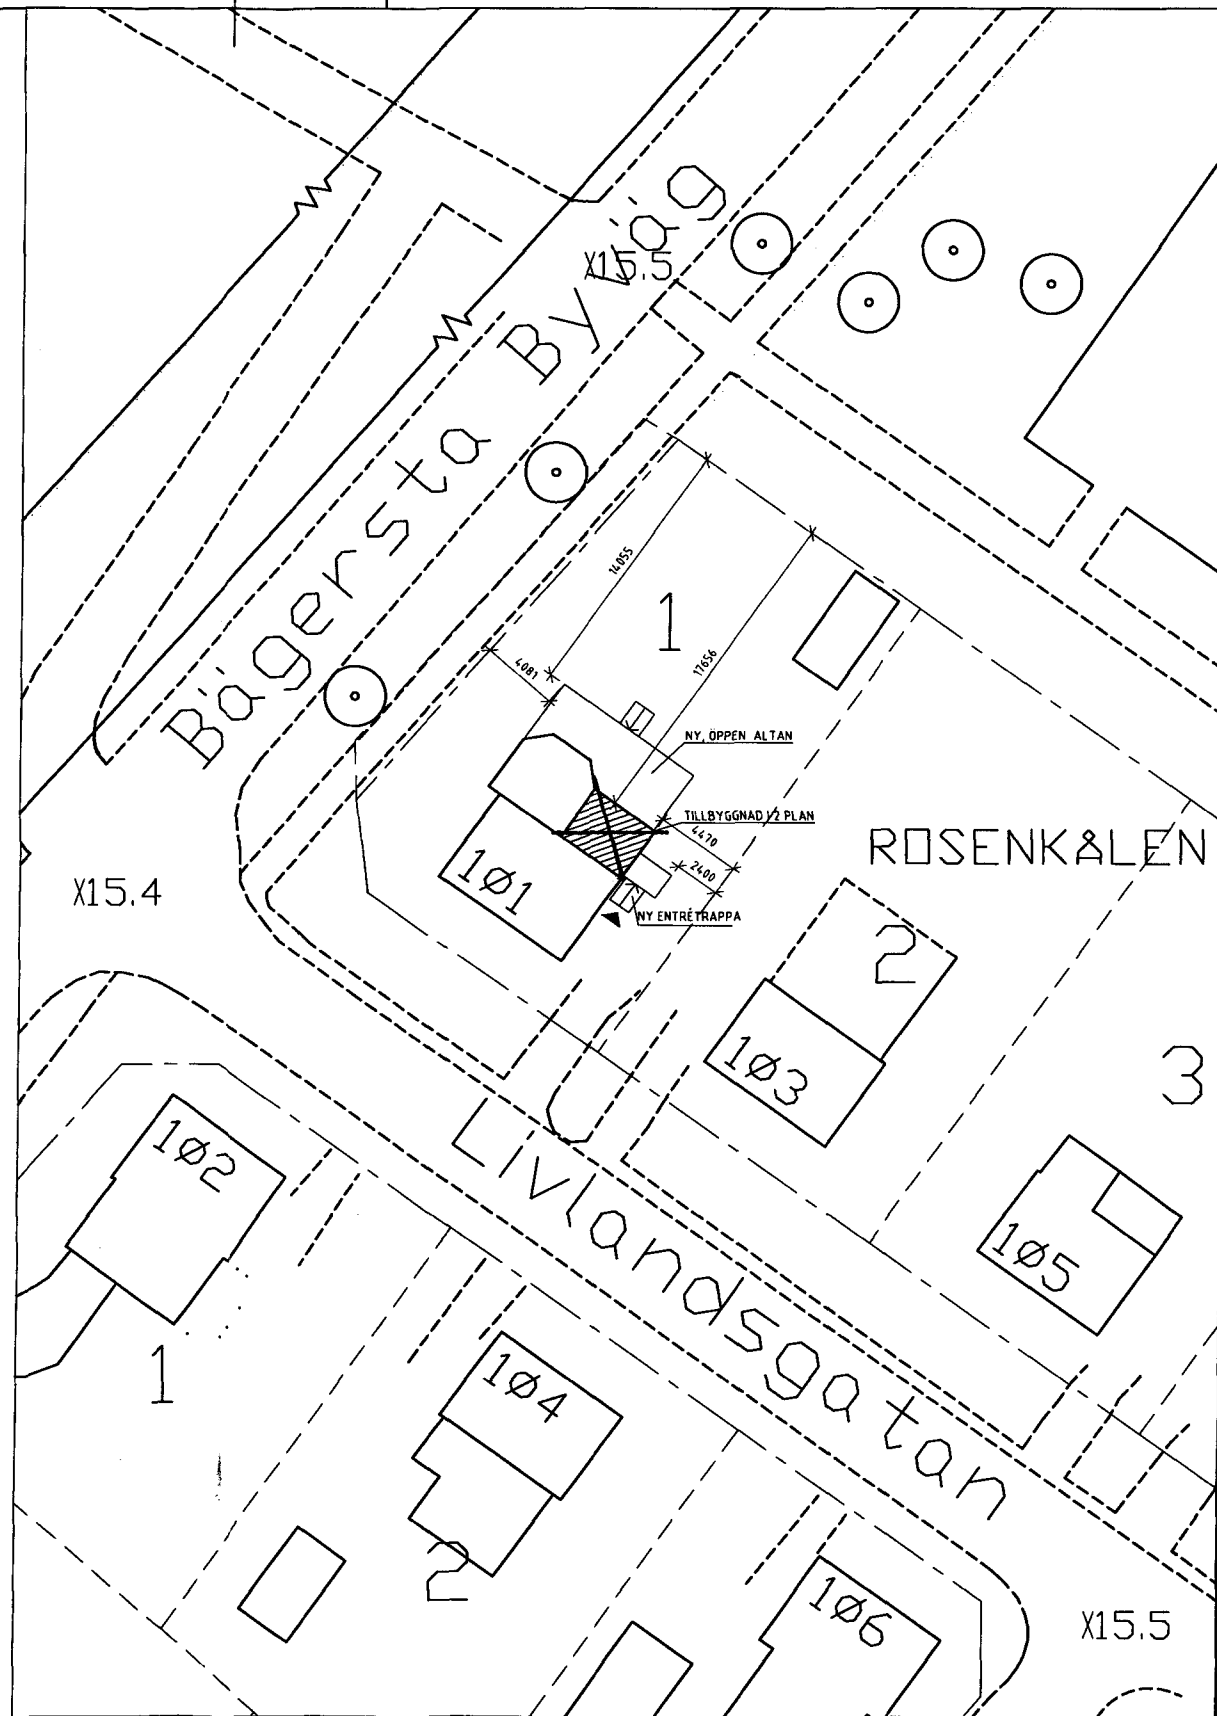

FÖRESLAGEN SITUATION

BESKRIVNING
NY TILLBYGGNAD I 2 PLAN FÖLJER YTTERMÅTT PÅ BEFINTLIG ALTAN UNDER TAK.
NY, ÖPPEN ALTAN BYGGS I TRÄDGÅRDEN OCH ETT FÖNSTER I BEFINTLIG TILLBYGGNAD BYTS MOT GLASAD DÖRR FÖR UTGÅNG TILL ALTAN.
NY ENTRÉTRAPPA BYGGS VINKLAD MOT GATA FÖR ATT SKAPA EN TYDLIG, VÄLKOMNANDE ENTRÉ.
BEFINTLIG TAKKUPA MOT NORR KORTAS AV, ETT FÖNSTER BEVARAS.

BYGGLOVETS OMFATTNING SIGN. */B*

Granskad */B* STOCKHOLMS BYGGNADSNÄMND
Tillhör nämndens beslut
2019-12-12

| BET | ANT | ÄNDRINGEN AVSER | DATUM | SIGN |
|-----|-----|-----------------|-------|------|
|-----|-----|-----------------|-------|------|

BYGGLOVSHANDLING


ROSENKÅLEN 1


Katarina Arenhage
Livlandsgatan 101
122 37 Enskede
070-429062045
katarina.arenhage@cirkeurope.com

| UPPDRAG NR | RITAD AV | HANDLÄGGARE |
|------------|----------|-------------|
| | BoM | BoM Mührer |
| DATUM | ANSVARIG | |
| 2019-05-31 | | |


SITUATIONSPLAN
BEF. SITUATION OCH MED TILLBYGGNAD

| SKALA | NUMMER | BET |
|-------|--------|-----|
| 1:400 | A01 | |

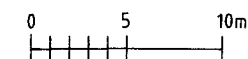

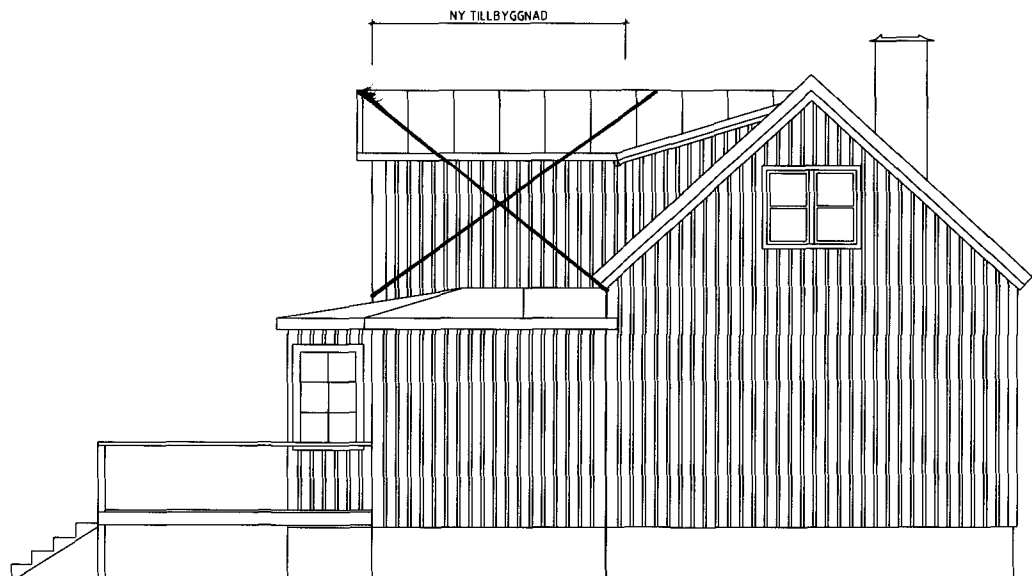


FASAD MOT VÄSTER

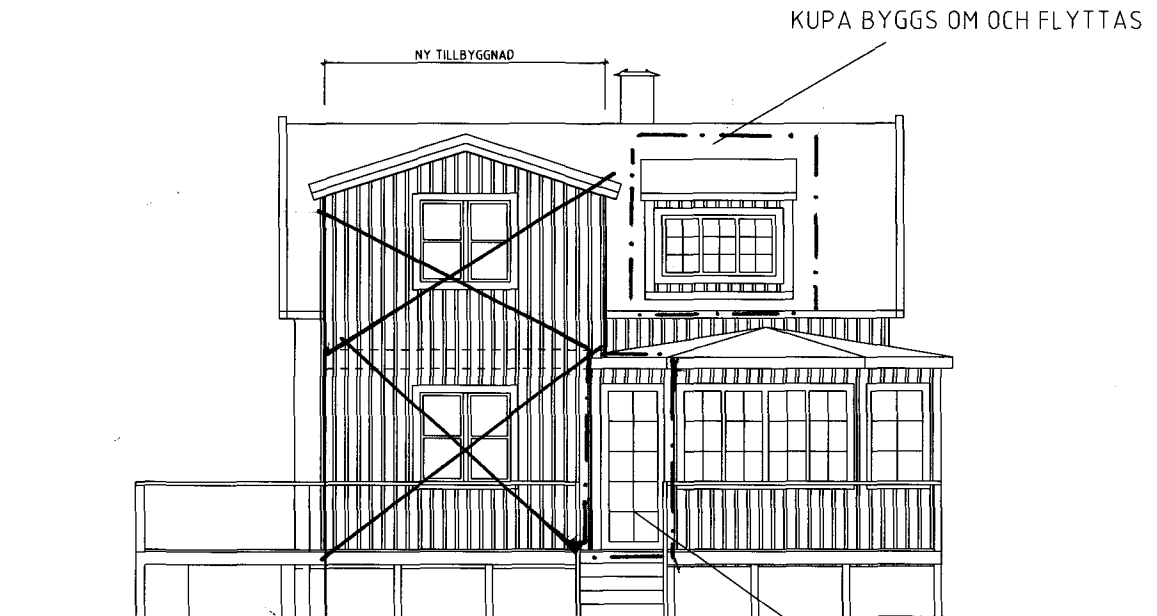


FASAD MOT TRÄDGÅRD

ETT FÖNSTER BYTS UT MOT GLASAD DÖRR TILL NY ALTAN

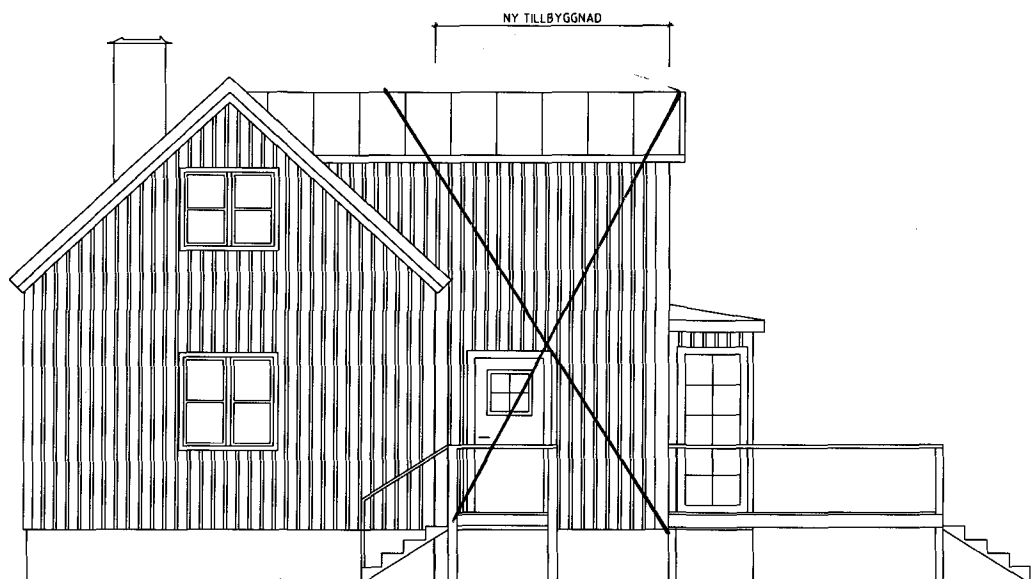

FASAD MOT ÖSTER

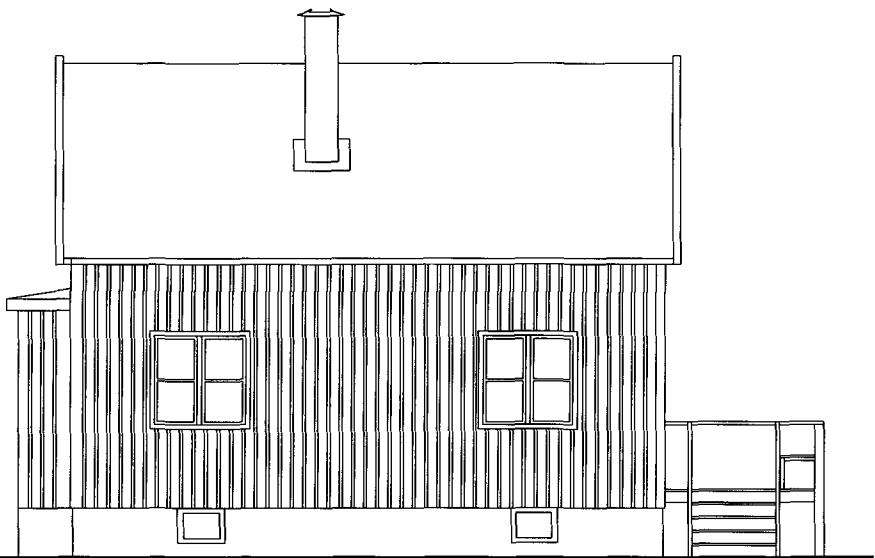

FASAD MOT GATA

BYGGLOVETS OMFATTNING

Granskad
STOCKHOLMS BYGGNADSNÄMND
Tillhör nämndens beslut
2019-12-12

| | | | | |
|-----|-----|-----------------|------------|------|
| D | | ENL. PMA05 | 2019-09-13 | BM |
| C | | ENL. PMA04 | 2019-09-06 | BM |
| B | | ENL. PMA02 | 2019-08-20 | BM |
| A | | ENL. PMA01 | 2019-06-28 | BM |
| BET | ANT | ÄNDRINGEN AVSER | DATUM | SIGN |

BYGGLOVSHANDLING

ROSENKÅLEN 1


Katarina Arenhage
Livlandsgatan 101
122 37 Enskede
070-429062045
katarina.arenhage@


UPPDRAG NR
RITAD AV
BoM
HANDLÄGGARE
BoM Mührer

DATUM
2019-05-31
ANSVARIG


ROSENKÅLEN 1
FASADER

SKALA
1:100
NUMMER
A03
BET
D

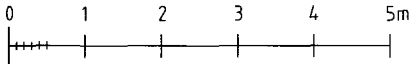


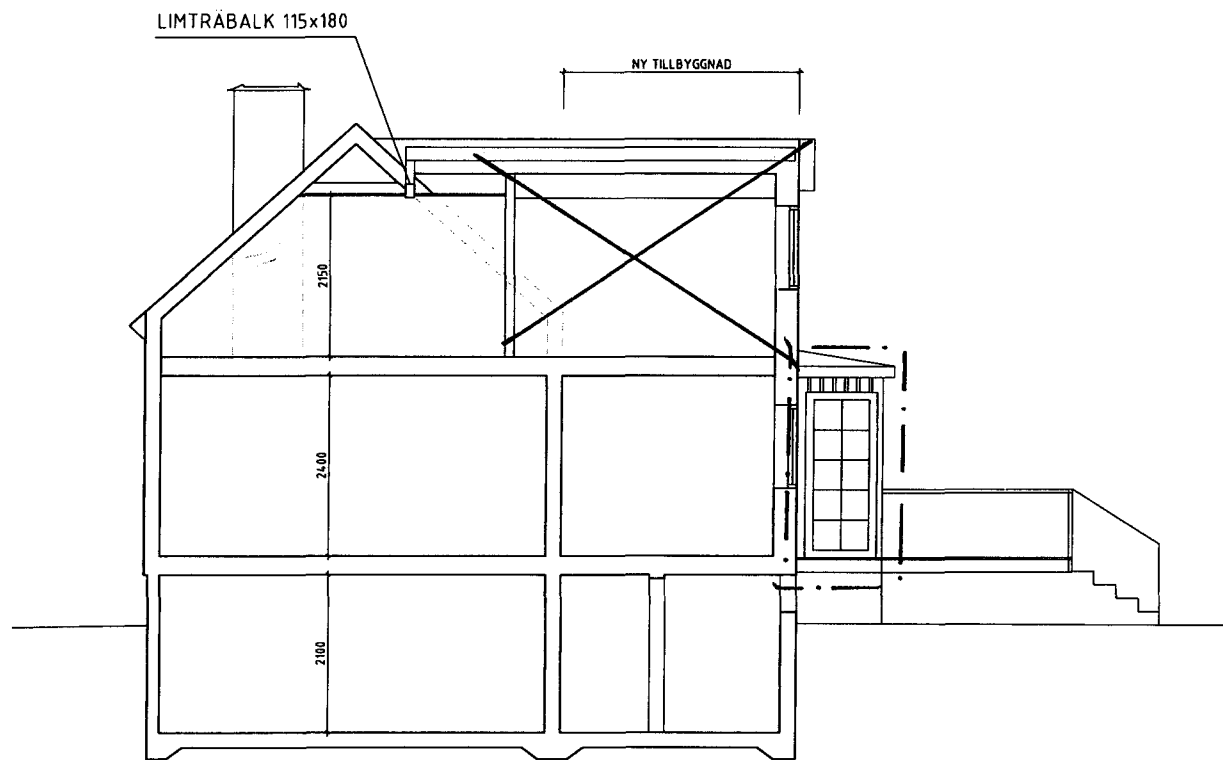


SEKTION A - A

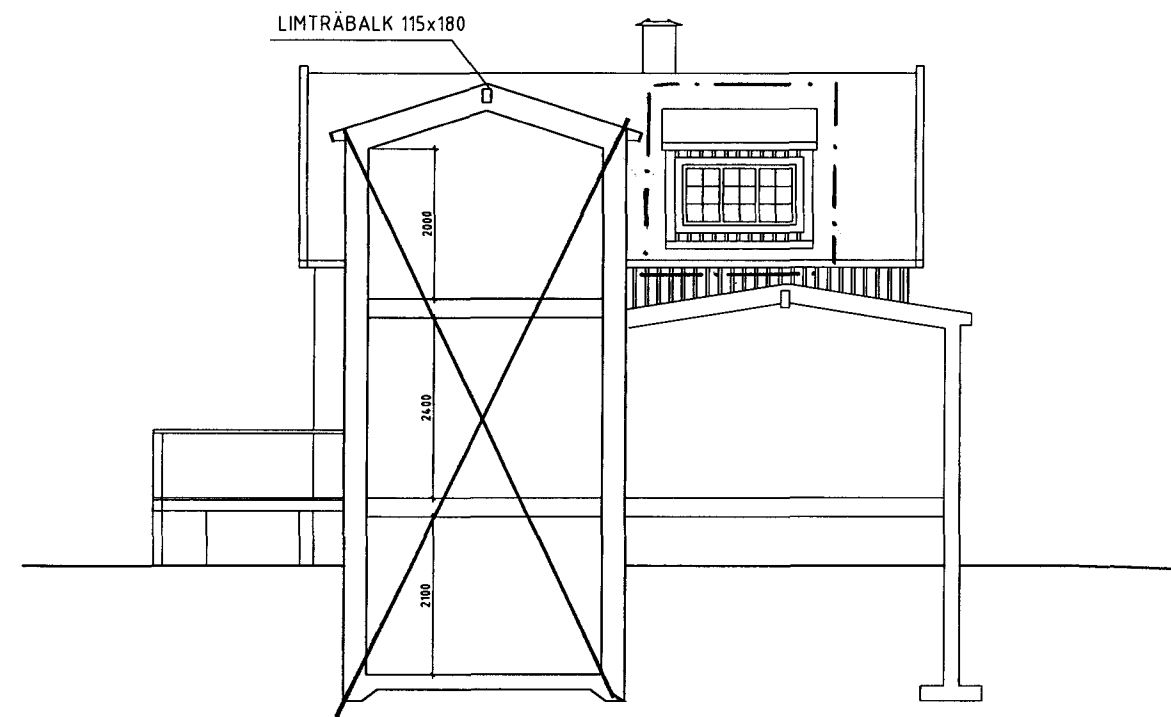

SEKTION B - B

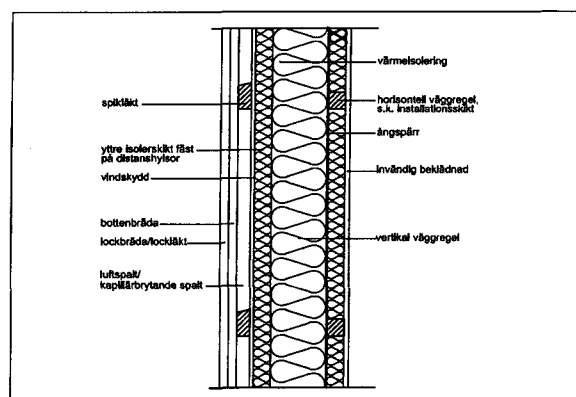

PRINCIPSNITT FASAD 1:20

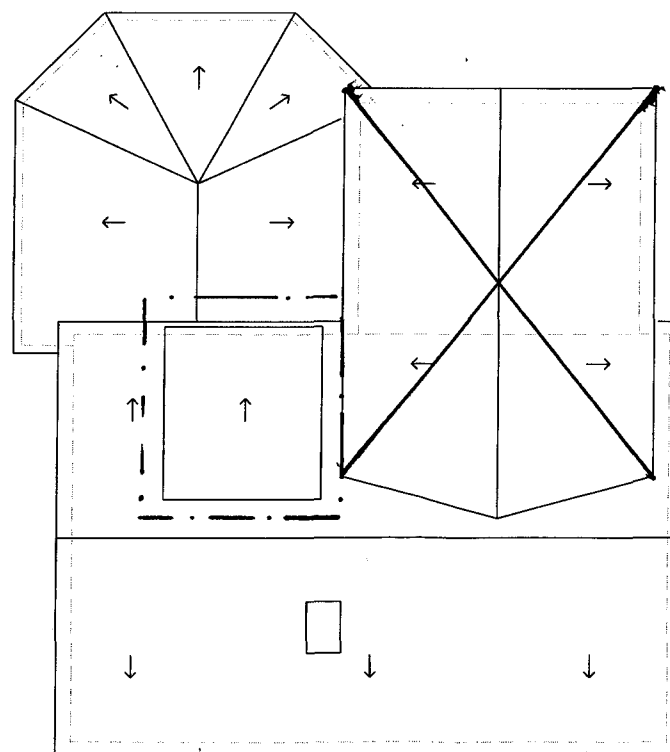

TAKPLAN

BYGGLOVETS OMFATTNING SIGN. */B*

Granskad */B* STOCKHOLMS BYGGNADSNÄMND
Tillhör nämndens beslut
2019-12-12

| | | | | |
|-----|-----|-----------------|------------|------|
| D | | ENL. PMA05 | 2019-09-13 | BM |
| C | | ENL. PMA04 | 2019-09-06 | BM |
| B | | ENL. PMA02 | 2019-08-20 | BM |
| A | | ENL. PMA01 | 2019-06-28 | BM |
| BET | ANT | ÄNDRINGEN AVSER | DATUM | SIGN |

BYGGLOVSHANDLING


ROSENKÅLEN 1


Katarina Arenhage
Livlandsgatan 101
122 37 Enskede
070-429062045
katarina.arenhage@

| | | |
|---------------------|-----------------|---------------------------|
| UPPDRAG NR | RITAD AV BoM | HANDLÄGGARE BoM Mührer |
| DATUM 2019-05-31 | ANSVARIG | |


ROSENKÅLEN 1
SEKTIONER OCH TAKPLAN

| | | |
|----------------|---------------|----------|
| SKALA 1:100 | NUMMER A04 | BET D |
|----------------|---------------|----------|

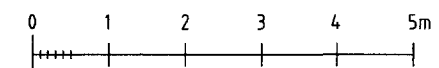


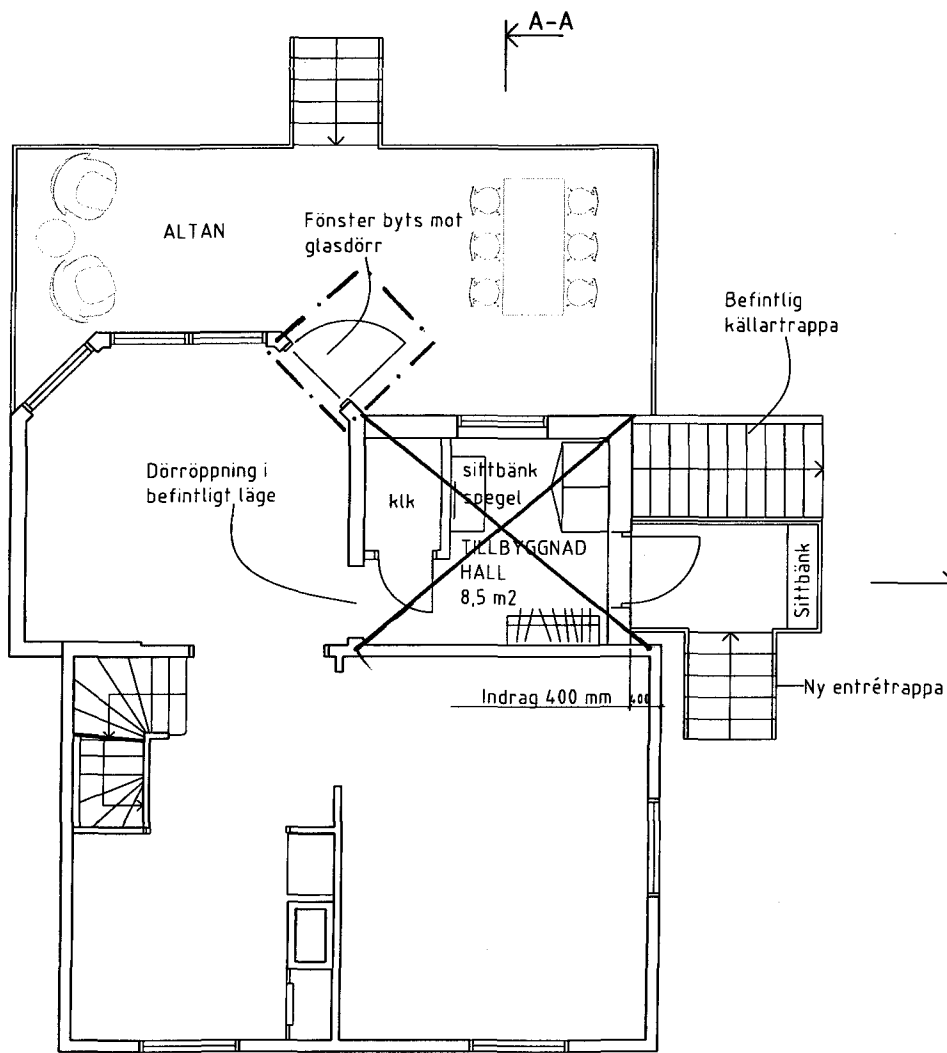

Entréplan
Tillbyggnad med hall

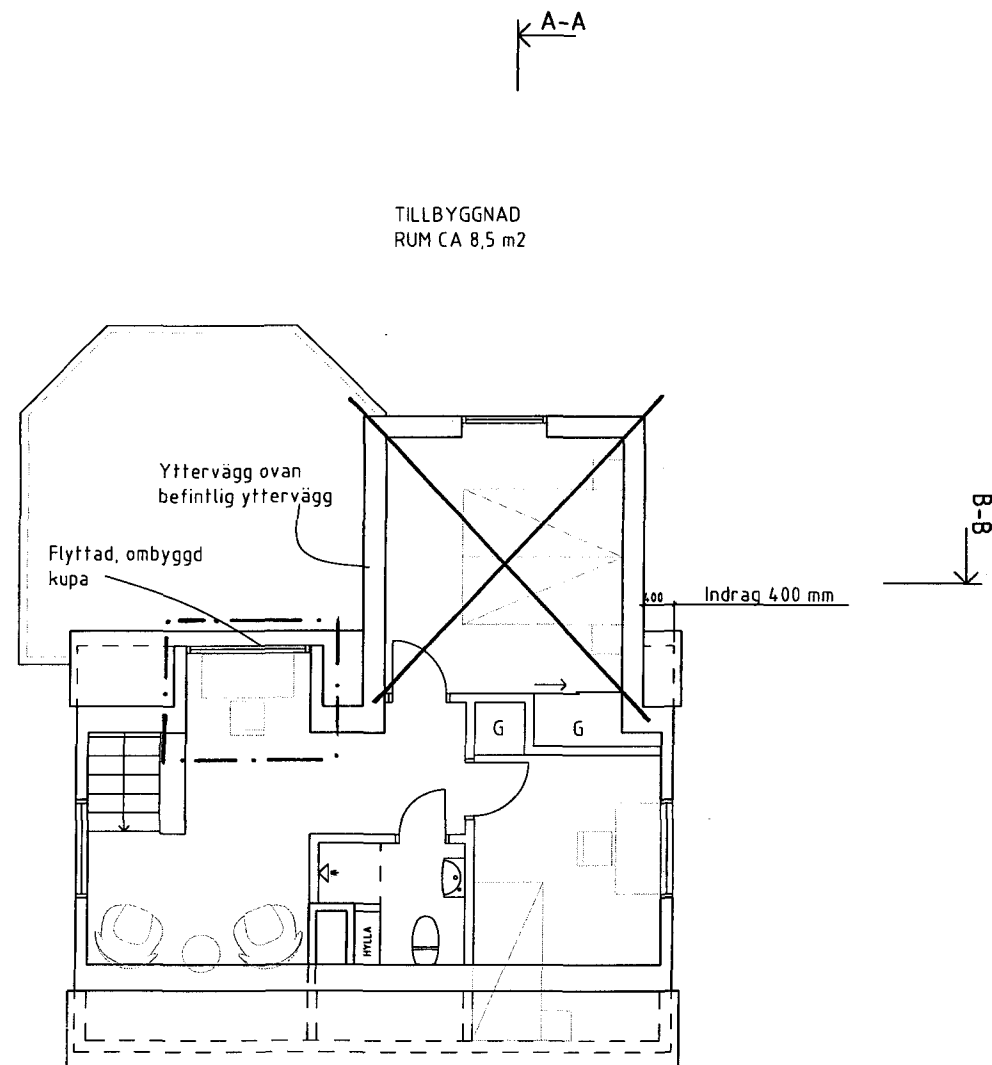

Övre plan
Tillbyggnad med ett sovrum.

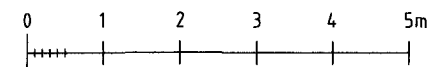

| | | |
|-------------------------|--------------------------|------------|
| BYGGLOVETS OMFATTNING | | SIGN. |
| Granskad | STOCKHOLMS BYGGNADSNÄMND | 2019-12-12 |
| Tillhör nämndens beslut | | |

| | | | | |
|-----|------------|-----------------|-------|------|
| D | ENL. PMA05 | 2019-09-13 | BM | |
| C | ENL. PMA04 | 2019-09-06 | BM | |
| B | ENL. PMA03 | 2019-08-30 | BM | |
| A | ENL. PMA01 | 2019-06-28 | BM | |
| BET | ANT | ÄNDRINGEN AVSER | DATUM | SIGN |

| | | |
|-------------------------------------------------------------------------------------------------|-----------------|---------------------------|
| BYGGLOVSHANDLING | | |
| ROSENKÅLEN 1 | | |
| Katarina Arenhage Livlandsgatan 101 122 37 Enskede 070-429062045 katarina.arenhage@ | | |
| UPPDRAG NR | RITAD AV BoM | HANDLÄGGARE BoM Mührer |
| DATUM 2019-05-31 | ANSVARIG | |
| ROSENKÅLEN 1 PLANER | | |
| SKALA 1:100 | NUMMER A02 | BET D |