

Modellvillan 8: ritningsförteckning

Situationsplan

A30.0-010	Situationsplan	1:400	A3	190510
-----------	----------------	-------	----	--------

Planer

A40.1-010	Plan -1	1:100	A3	190510
A40.1-020	Entréplan	1:100	A3	190510
A40.1-030	Plan 1	1:100	A3	190510
A40.1-040	Plan 2	1:100	A3	190510
A40.1-050	Takplan	1:100	A3	190510

Sektioner

A40.2-010	Sektion A-A	1:100	A3	190510
A40.2-020	Sektion B-B	1:100	A3	190510
A40.2-030	Sektion C-C	1:100	A3	190510


Fasader

A40.3-010	Fasad mot norr	1:100	A3	190510
A40.3-020	Fasad mot väster	1:100	A3	190510
A40.3-030	Fasad mot söder	1:100	A3	190510
A40.3-040	Fasad mot öster	1:100	A3	190510

REV. TILLBYGGNAD, SE RITNINGAR A-40.0-101 - 108,
2020-01-12, GREMO's ARKITEKTKONTOR




MODELLVILLAN

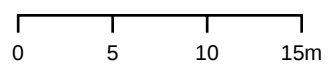


Stockholms Stadsbyggnadskontor 2018-06-28 Skala 1:400

BYGGLOVHANDLING		
Situationsplan		
SKALA	RITNING	DATUM
1:400	A40.0-010	190510
	RITAD AV	REVIDERAD
	P.H	
HARRYAN		
ARKITEKTKONTOR AB, STORGATAN 22 A, 114 55 STOCKHOLM, TEL 08 41006292, MAIL info@harryan.se		

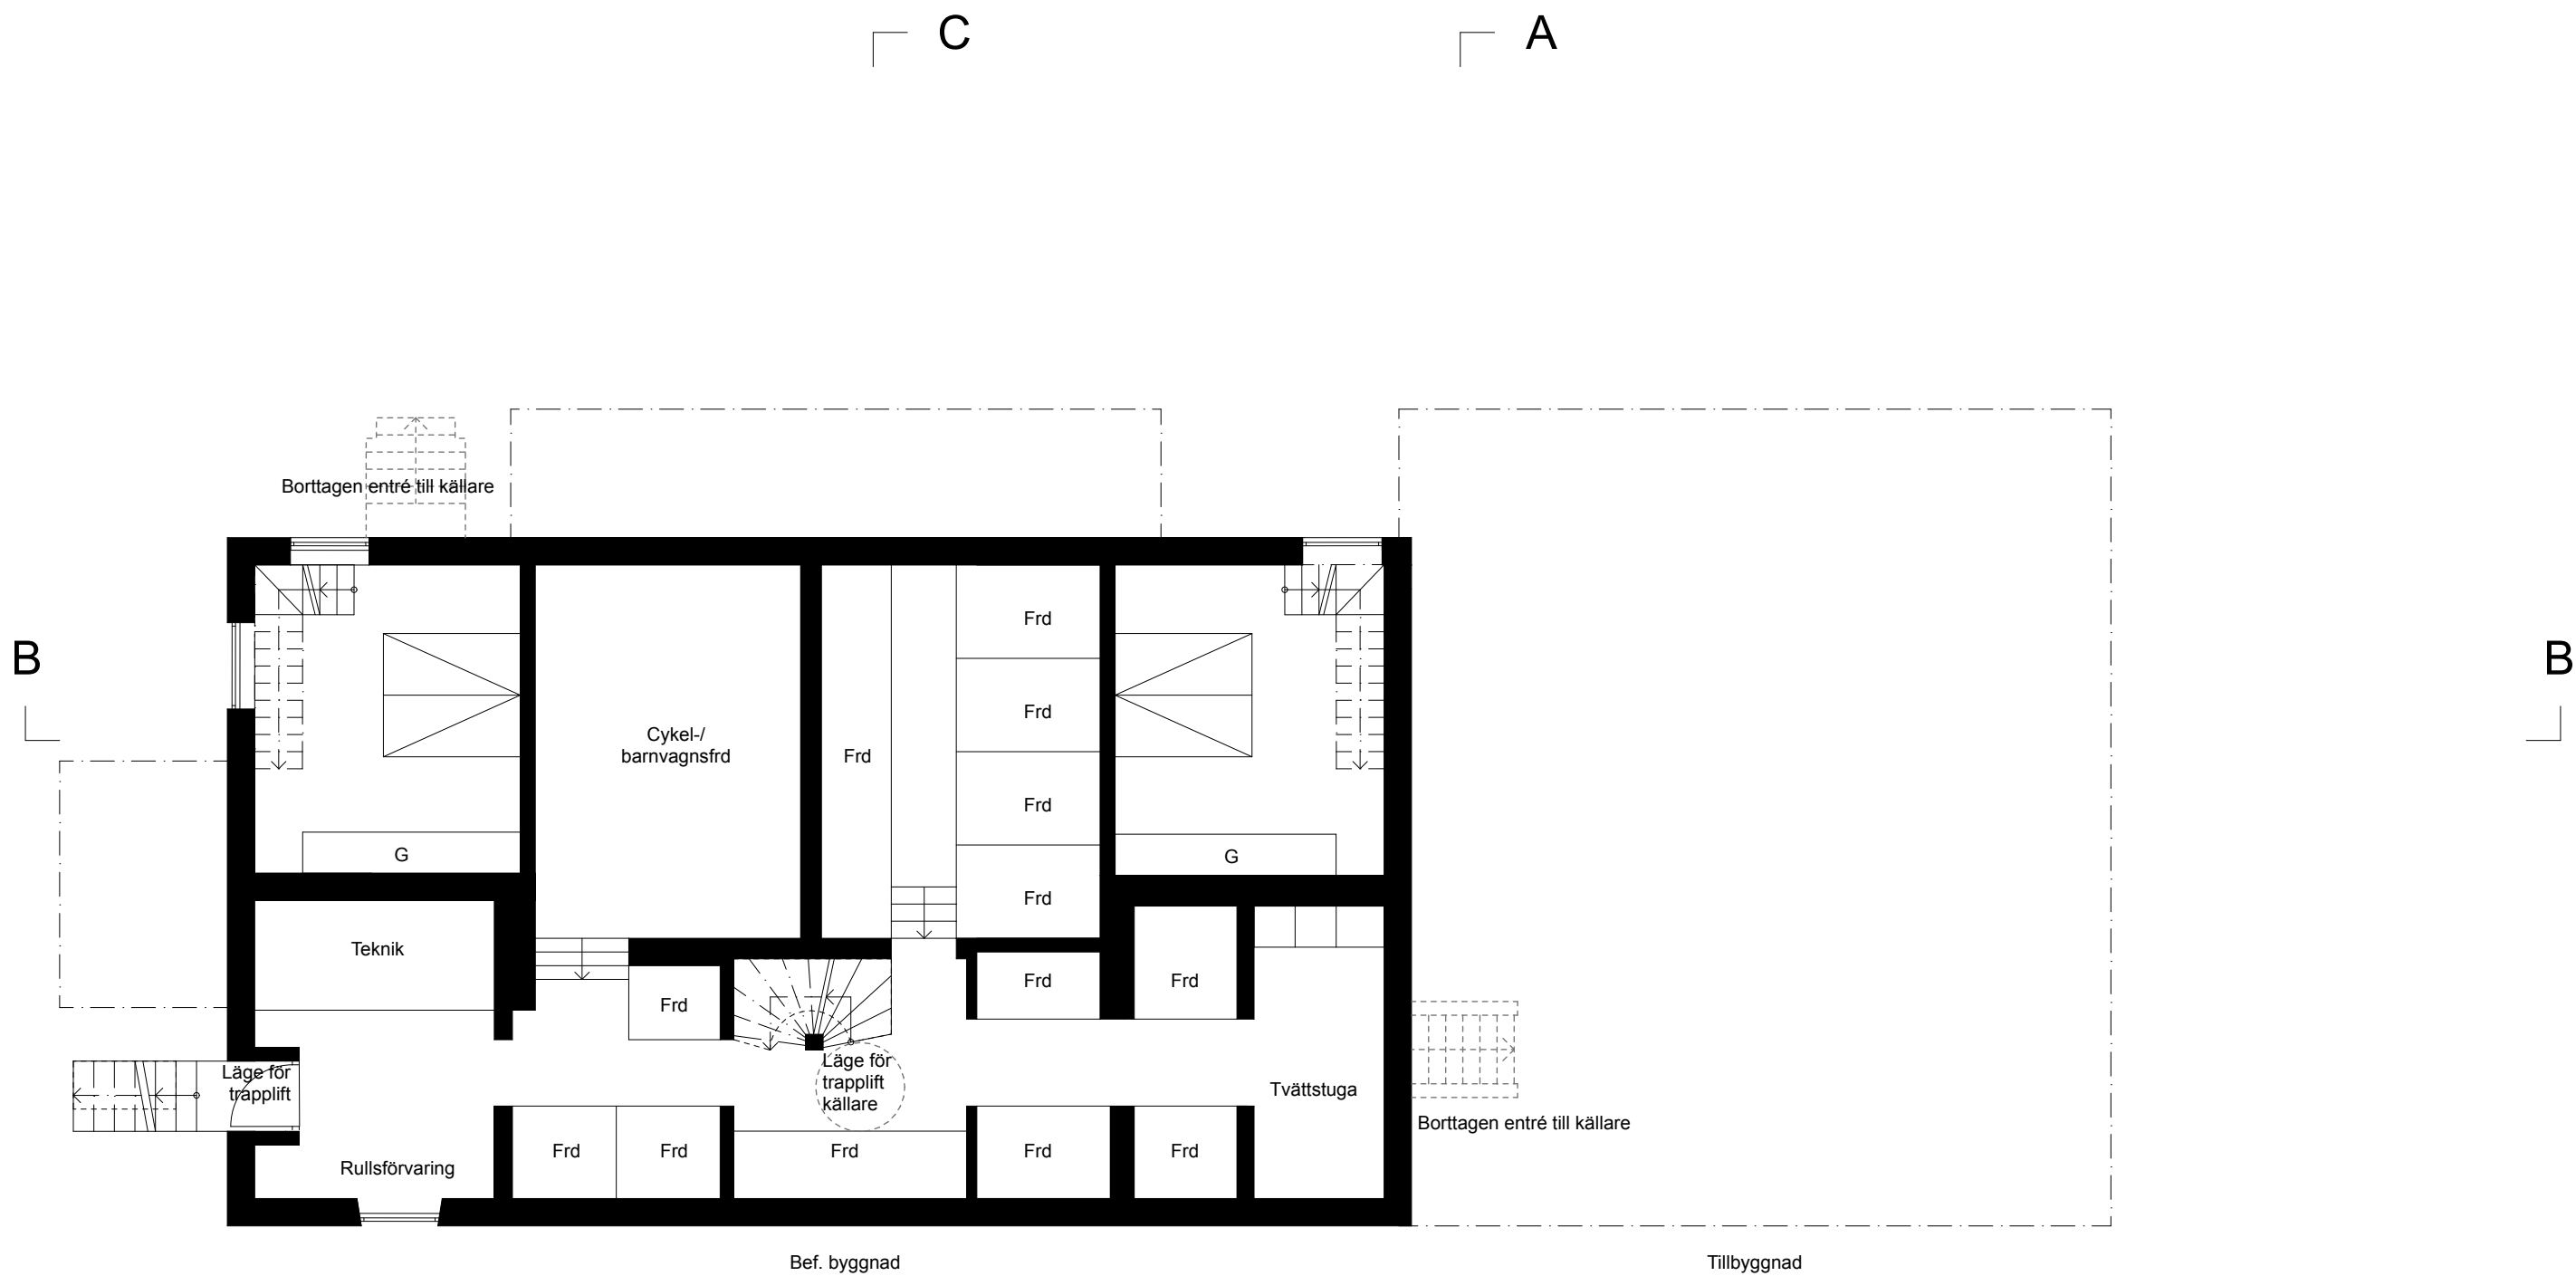


Plan -1 1:100

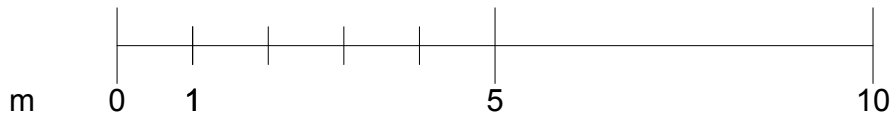

BYGGLOVHANDLING		
Källarplan		
SKALA	RITNING	DATUM
1:100	A40.1-010	190510
	RITAD AV	REVIDERAD
	P.H	
HARRYAN		
ARKITEKTKONTOR AB, STORGATAN 22 A, 114 55 STOCKHOLM, TEL 08 41006292, MAIL info@harryan.se		

Inkom till Stockholms stadsbyggnadskontor - 2020-01-13, Dnr 2019-14084

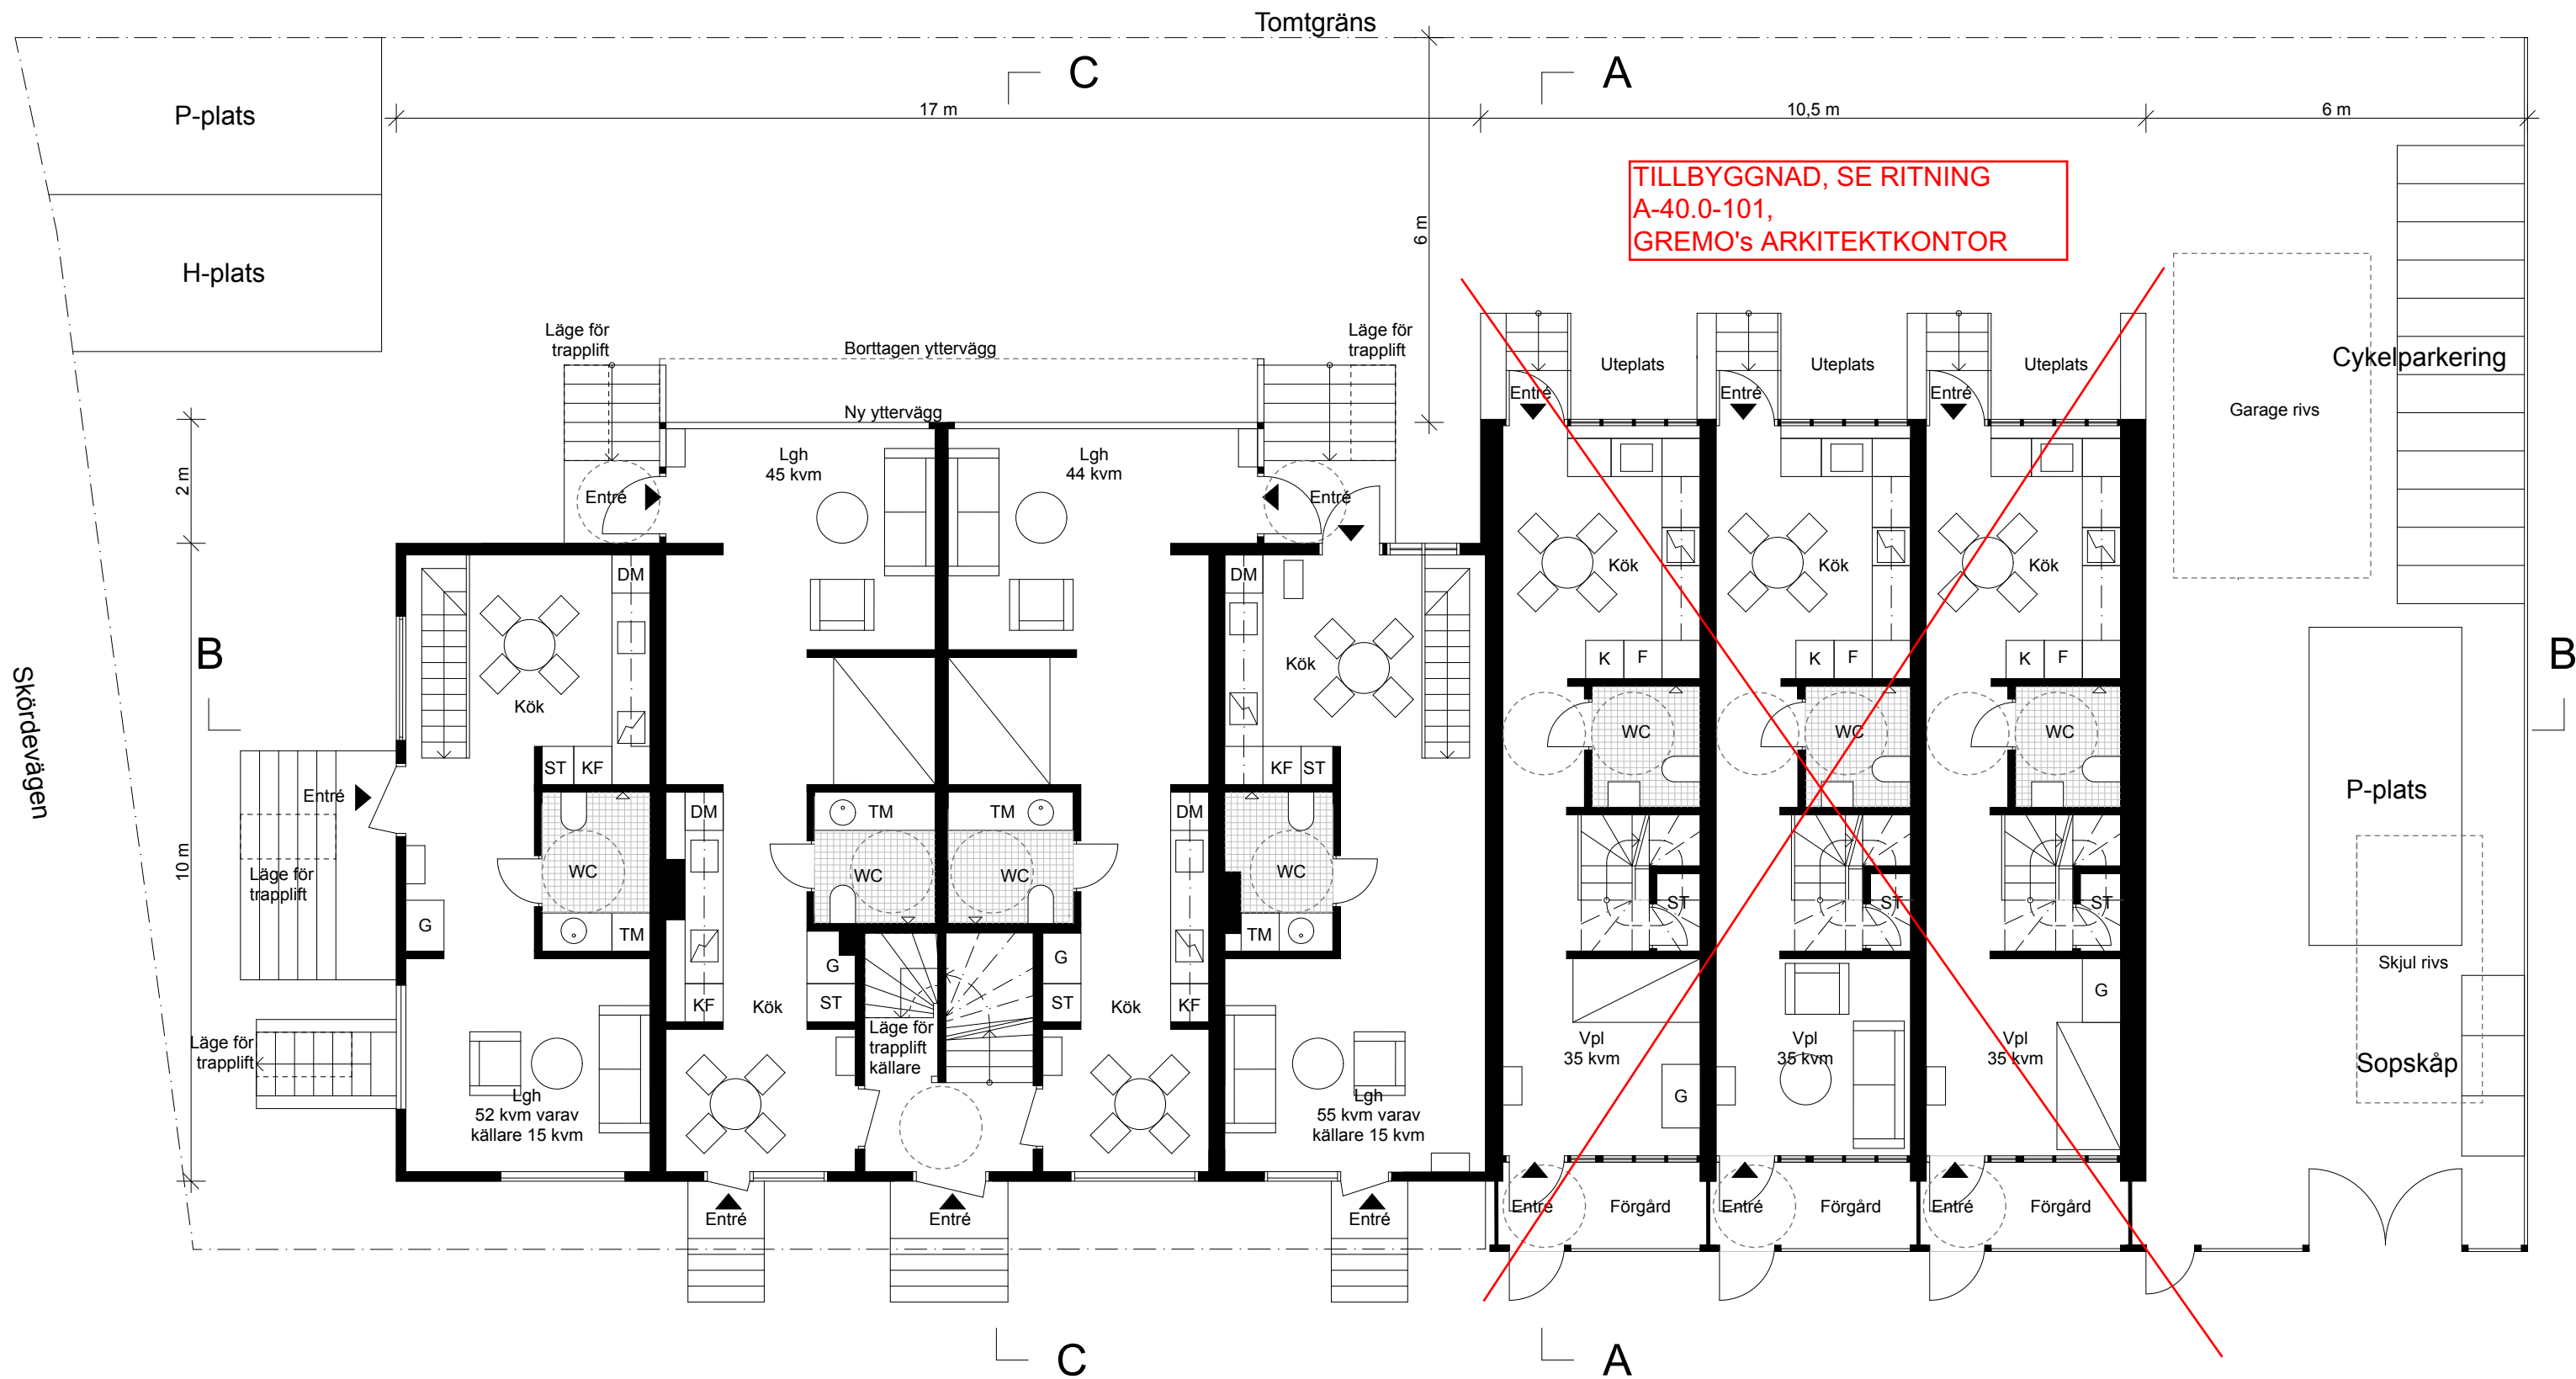

Plan 0 1:100



Gamla Tyresövägen

BYGGLOVHANDLING


Entréplan

SKALA	RITNING	DATUM
1:100	A40.1-020	190510
	RITAD AV	REVIDERAD
	P.H	



HARRYAN
ARKITEKTKONTOR AB · STORGATAN 22 A · 114 55 STOCKHOLM · TEL 08 41006292 · MAIL info@harryan.se

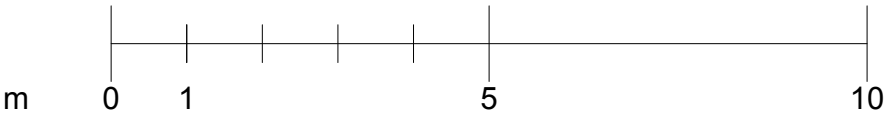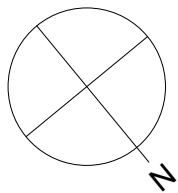

Plan 1 1:100

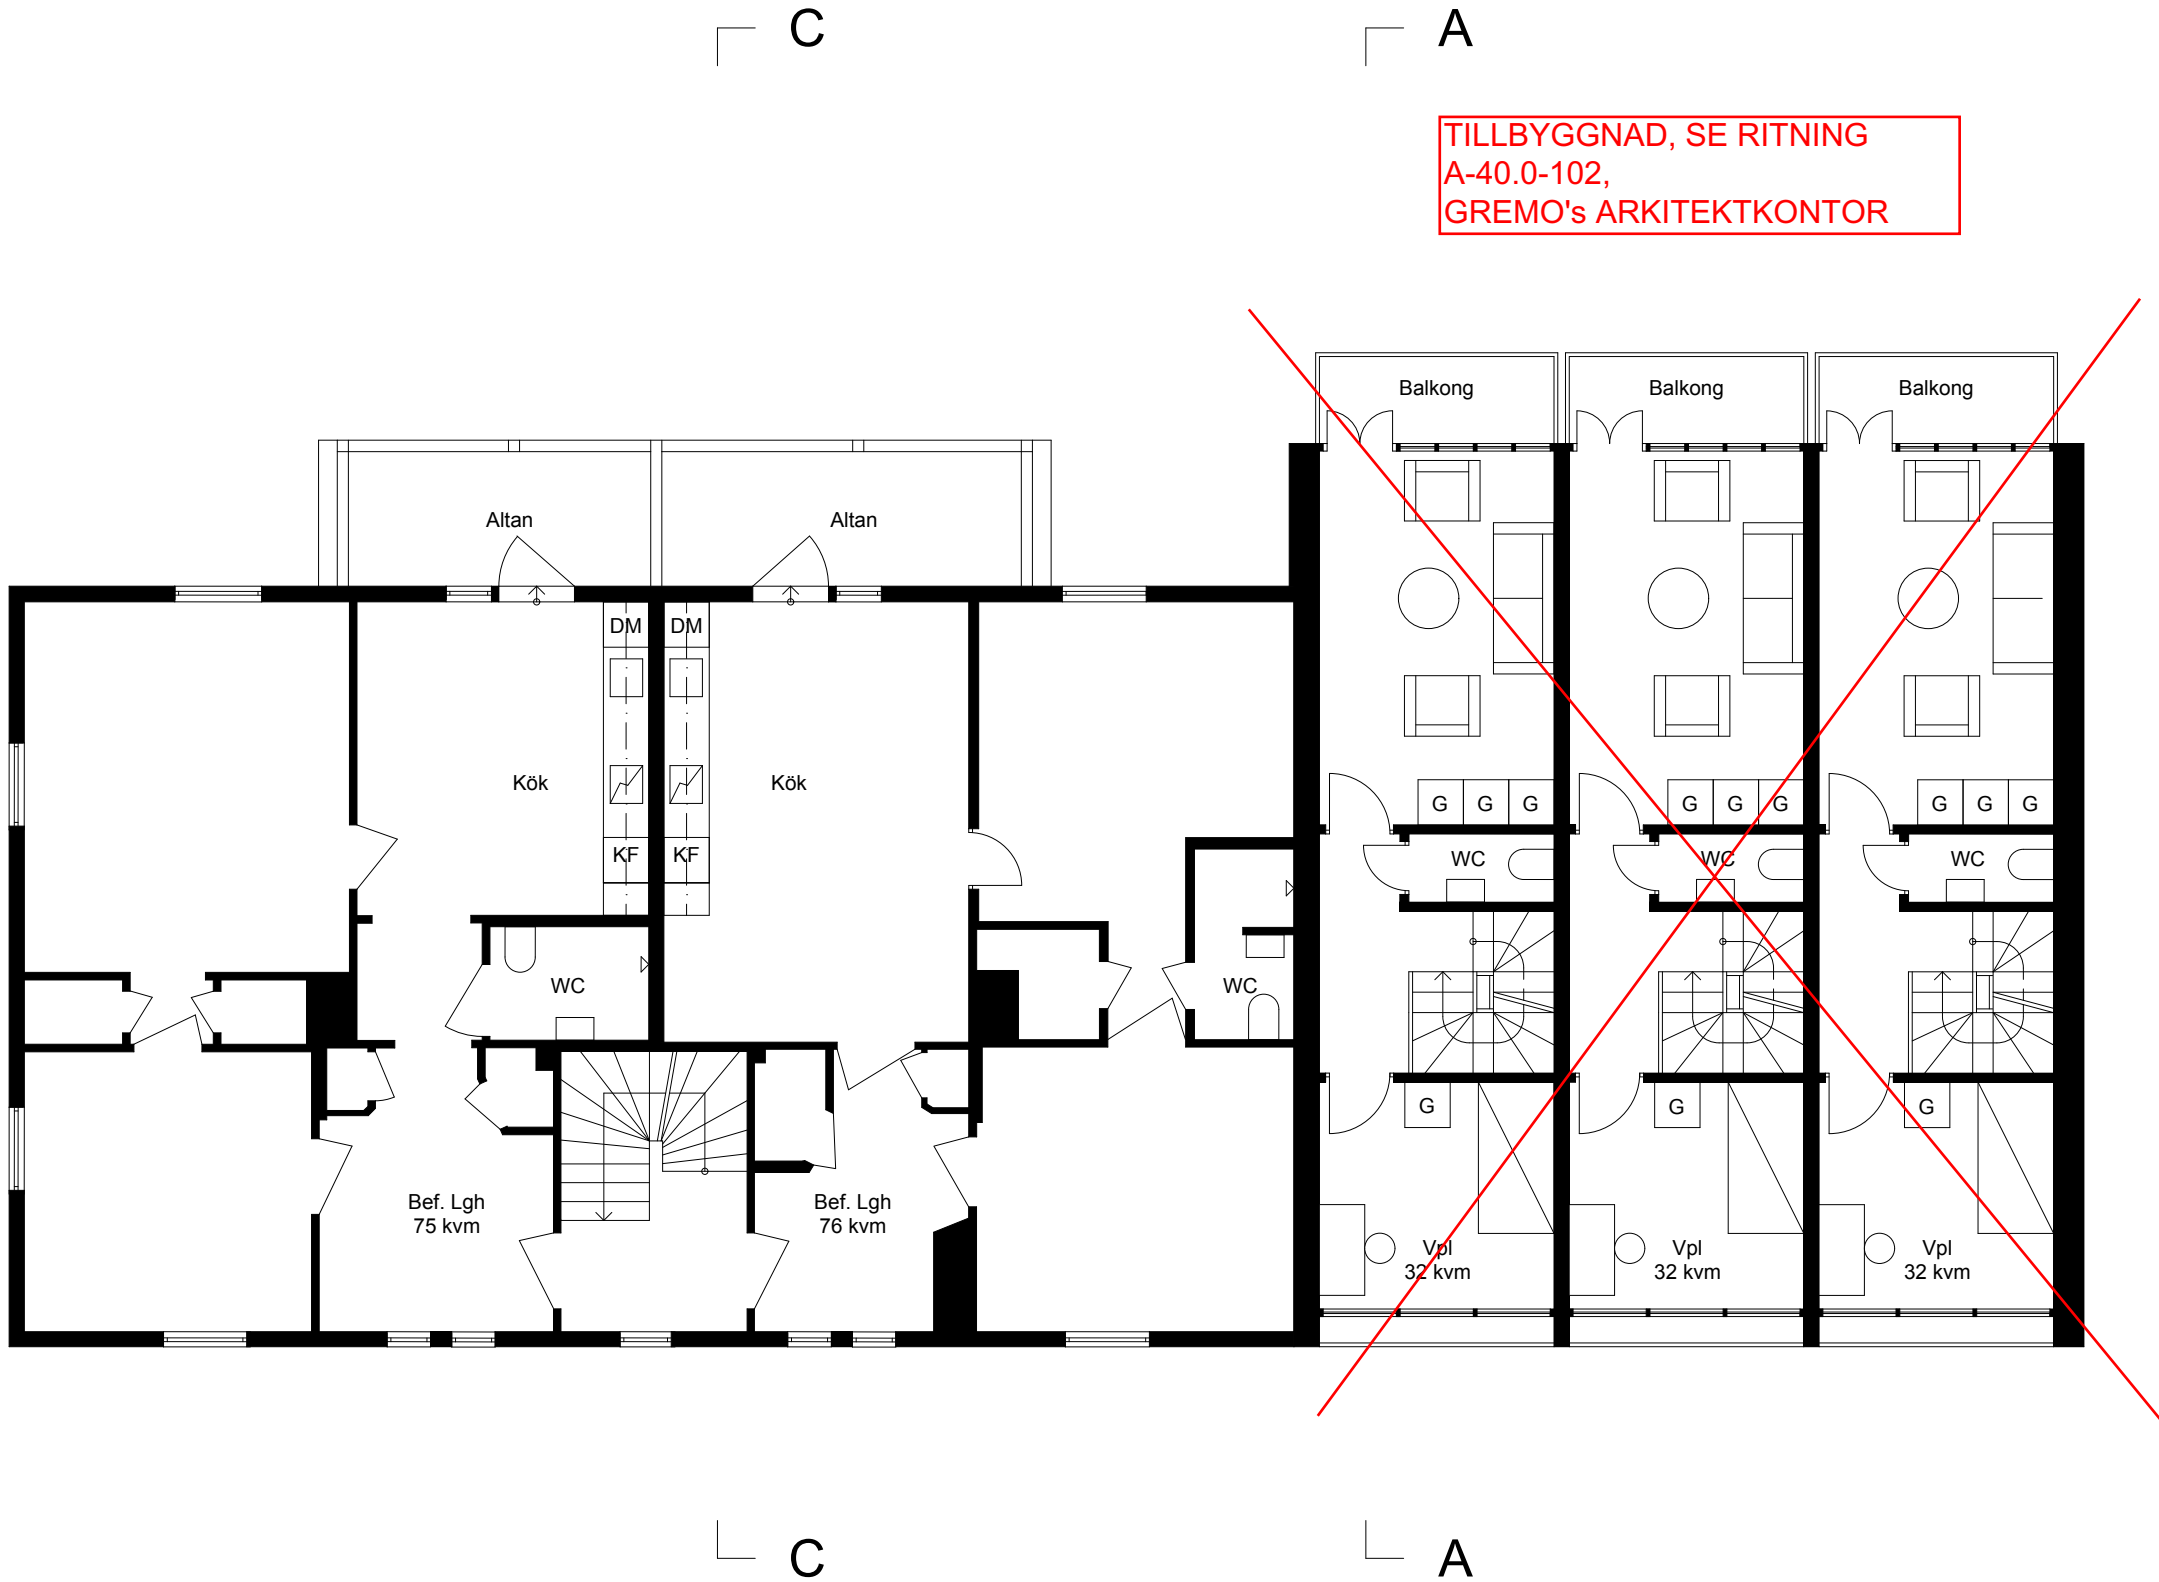

BYGGLOVHANDLING		
Plan 1		
SKALA	RITNING	DATUM
1:100	A40.1-030	190510
	RITAD AV	REVIDERAD
	P.H	
HARRYAN ARKITEKTKONTOR AB, STORGATAN 22 A, 114 55 STOCKHOLM, TEL 08 41006292, MAIL info@harryan.se		

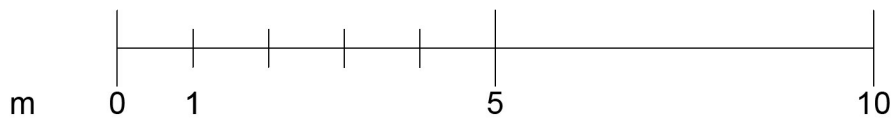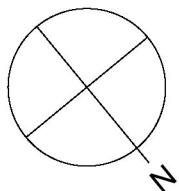


Plan 2 1:100

B

C

A


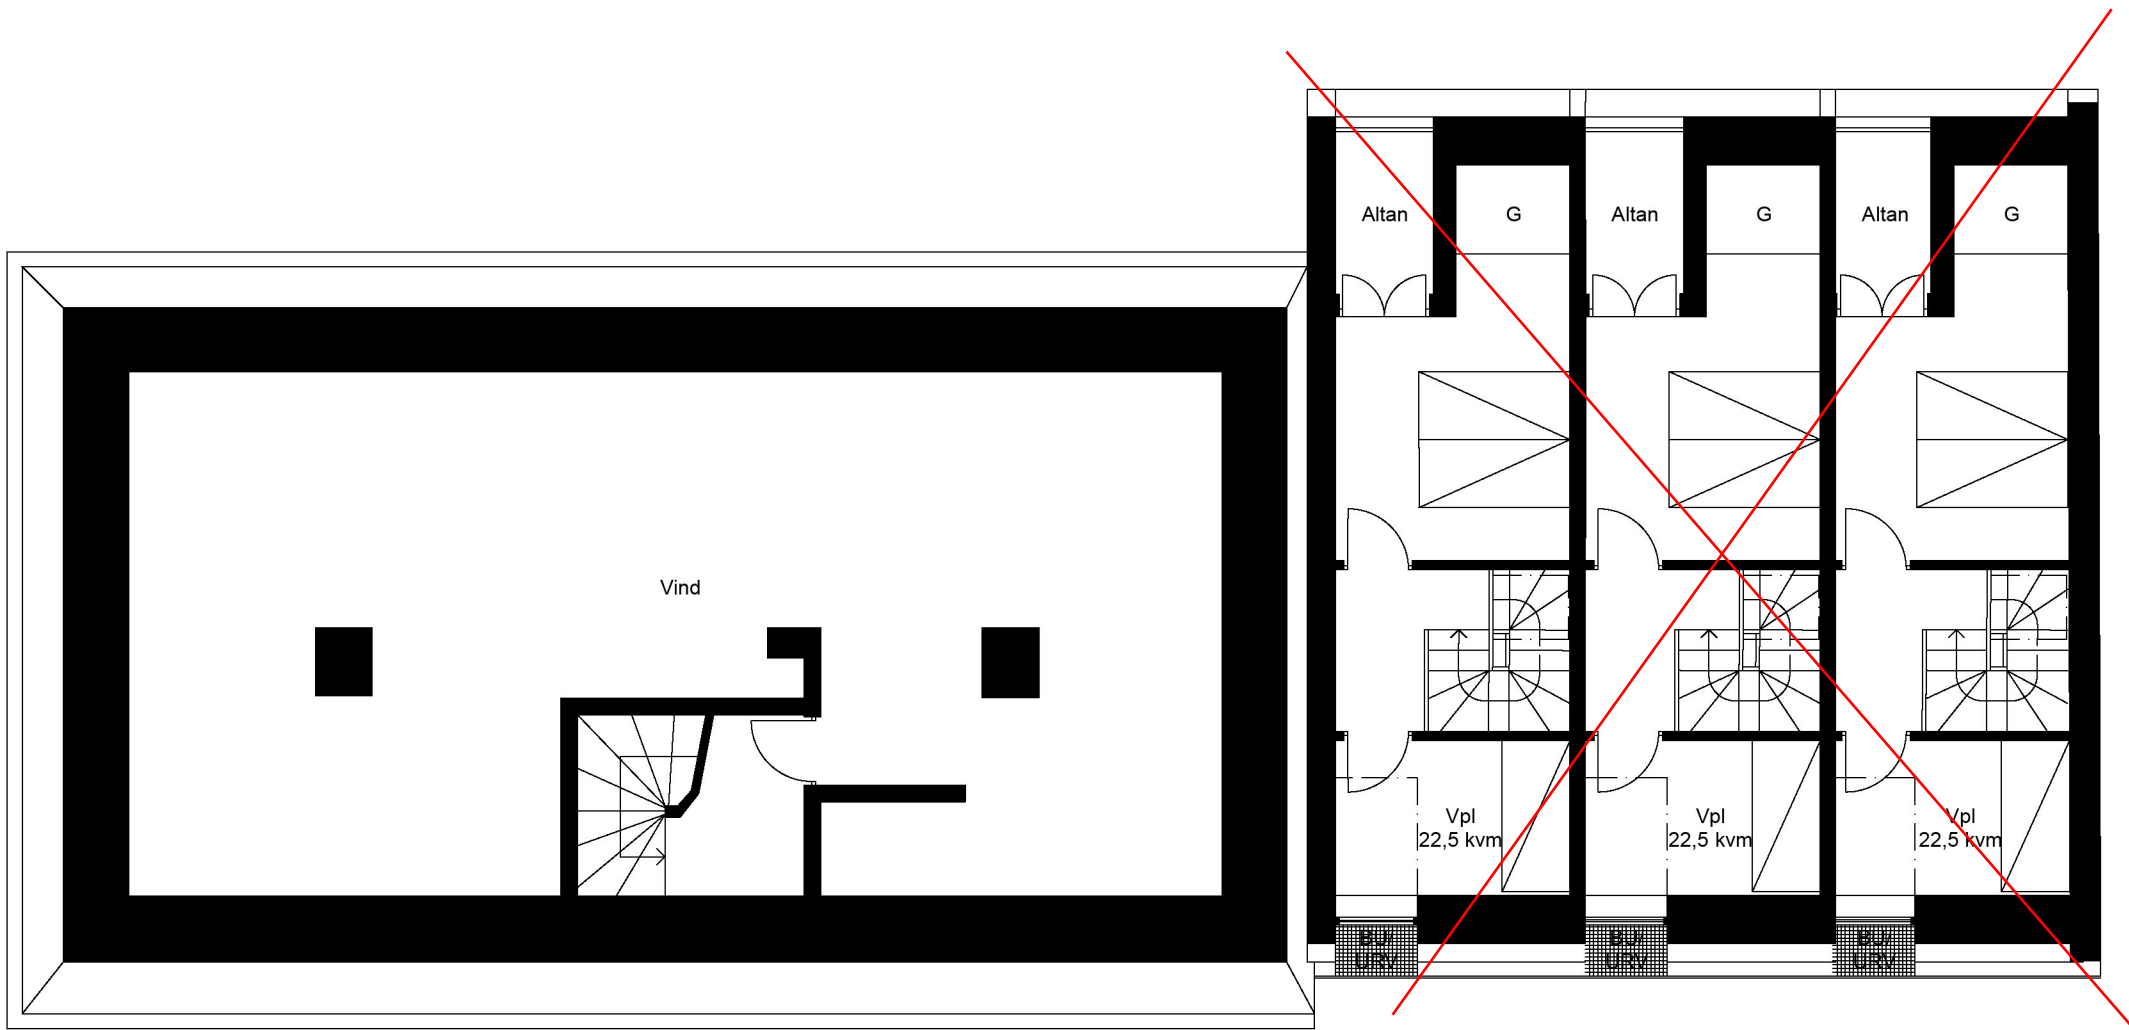


B


C

A


BYGGLOVHANDLING		
Plan 2		
SKALA	RITNING	DATUM
1:100	A40.1-040	190510
	RITAD AV	REVIDERAD
	P.H	
HARRYAN		
ARKITEKTKONTOR AB, STORGATAN 22 A, 114 55 STOCKHOLM, TEL 08 41006292, MAIL info@harryan.se		

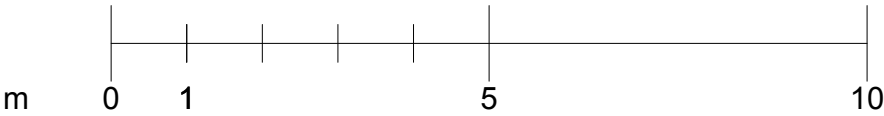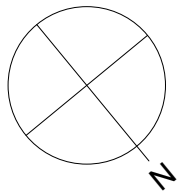



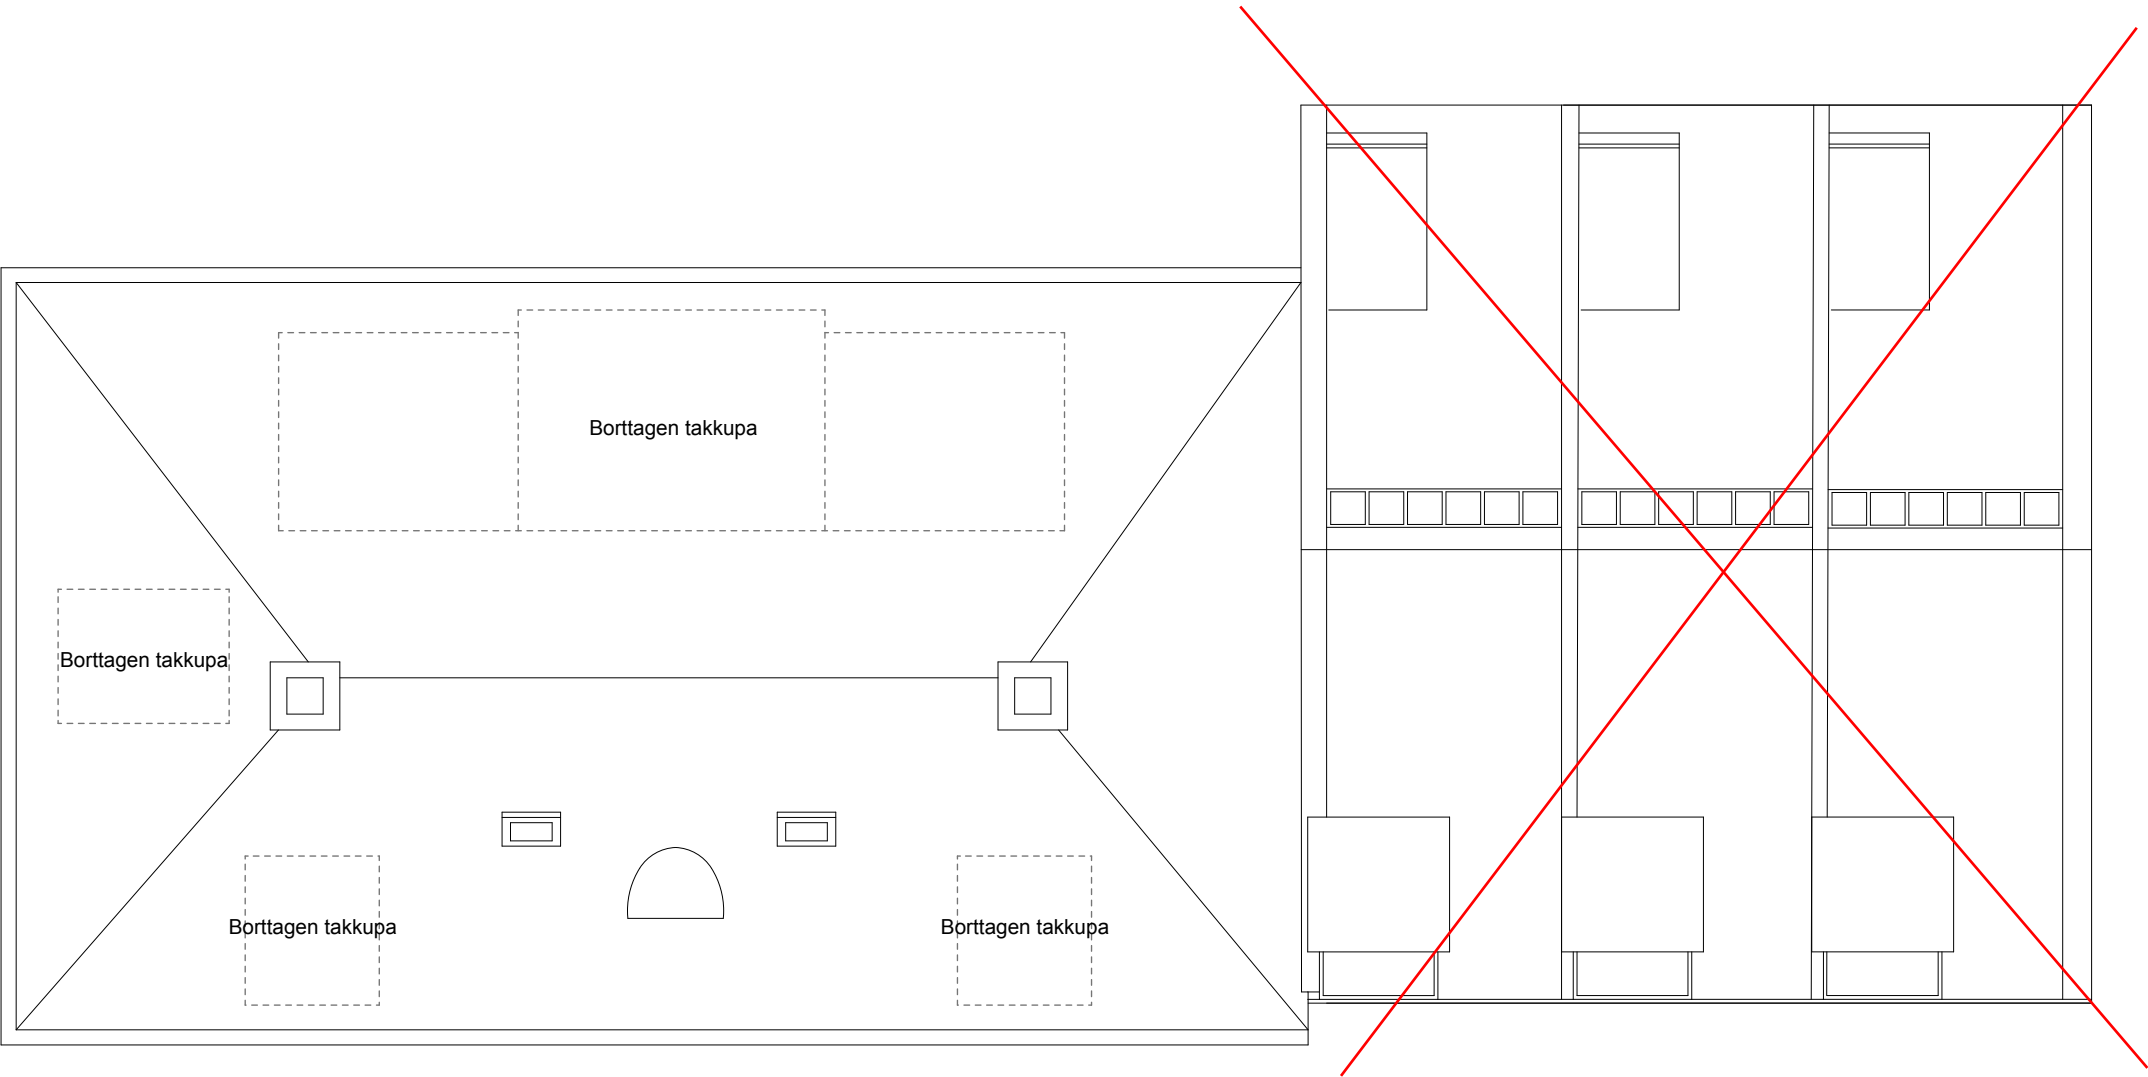


BYGGLOVHANDLING		
Takplan		
SKALA	RITNING	DATUM
1:100	A40.1-050	190510
	RITAD AV	REVIDERAD
	P.H	
HARRYAN		
ARKITEKTKONTOR AB . STORGATAN 22 A . 114 55 STOCKHOLM . TEL 08 41006292 . MAIL info@harryan.se		

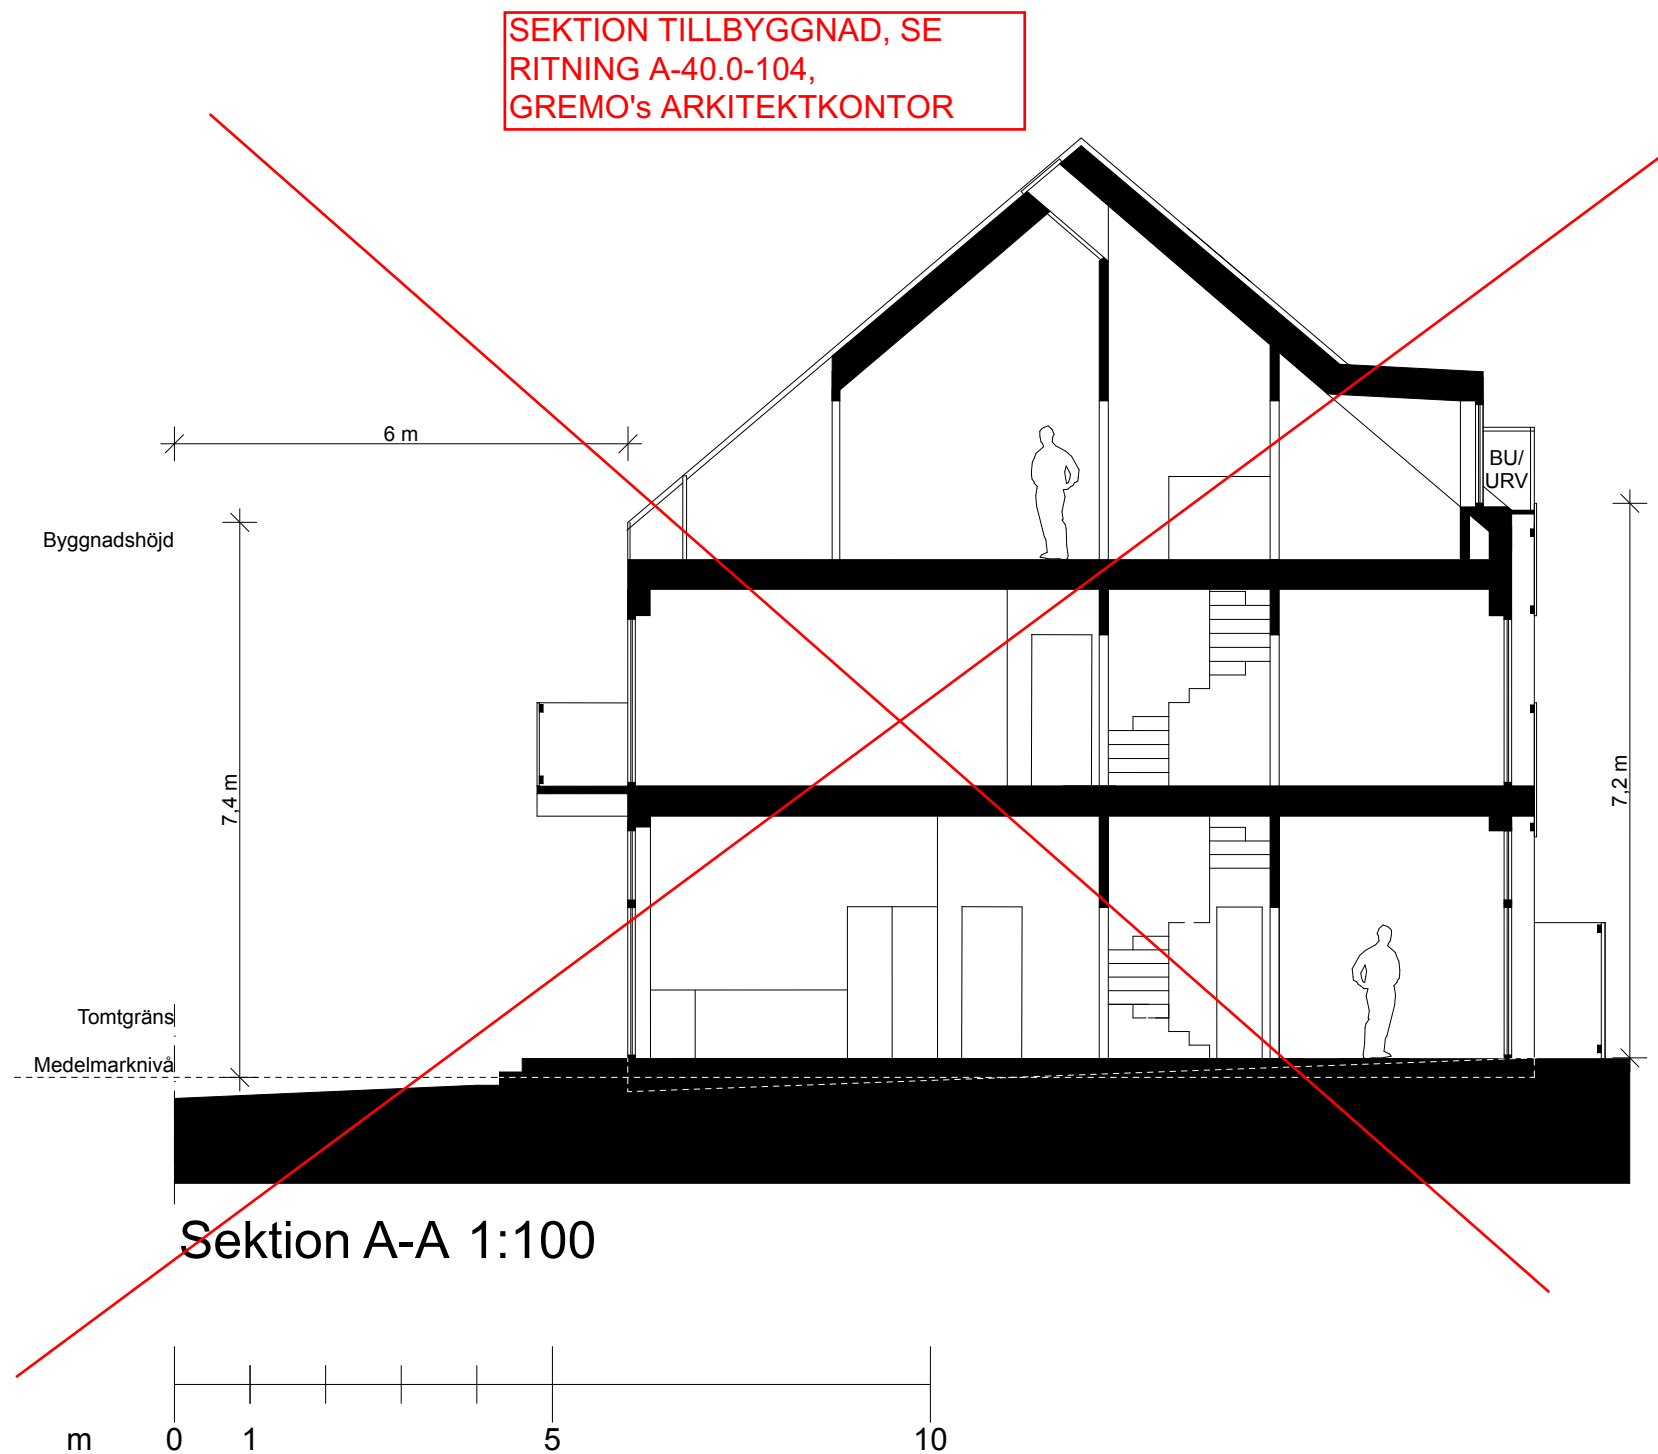


BYGGLOVHANDLING		
Sektion A-A		
SKALA	RITNING	DATUM
1:100	A40.2-010	190510
	RITAD AV	REVIDERAD
	P.H	
HARRYAN		
ARKITEKTKONTOR AB · STORGATAN 22 A · 114 55 STOCKHOLM · TEL 08 41006292 · MAIL info@harryan.se		

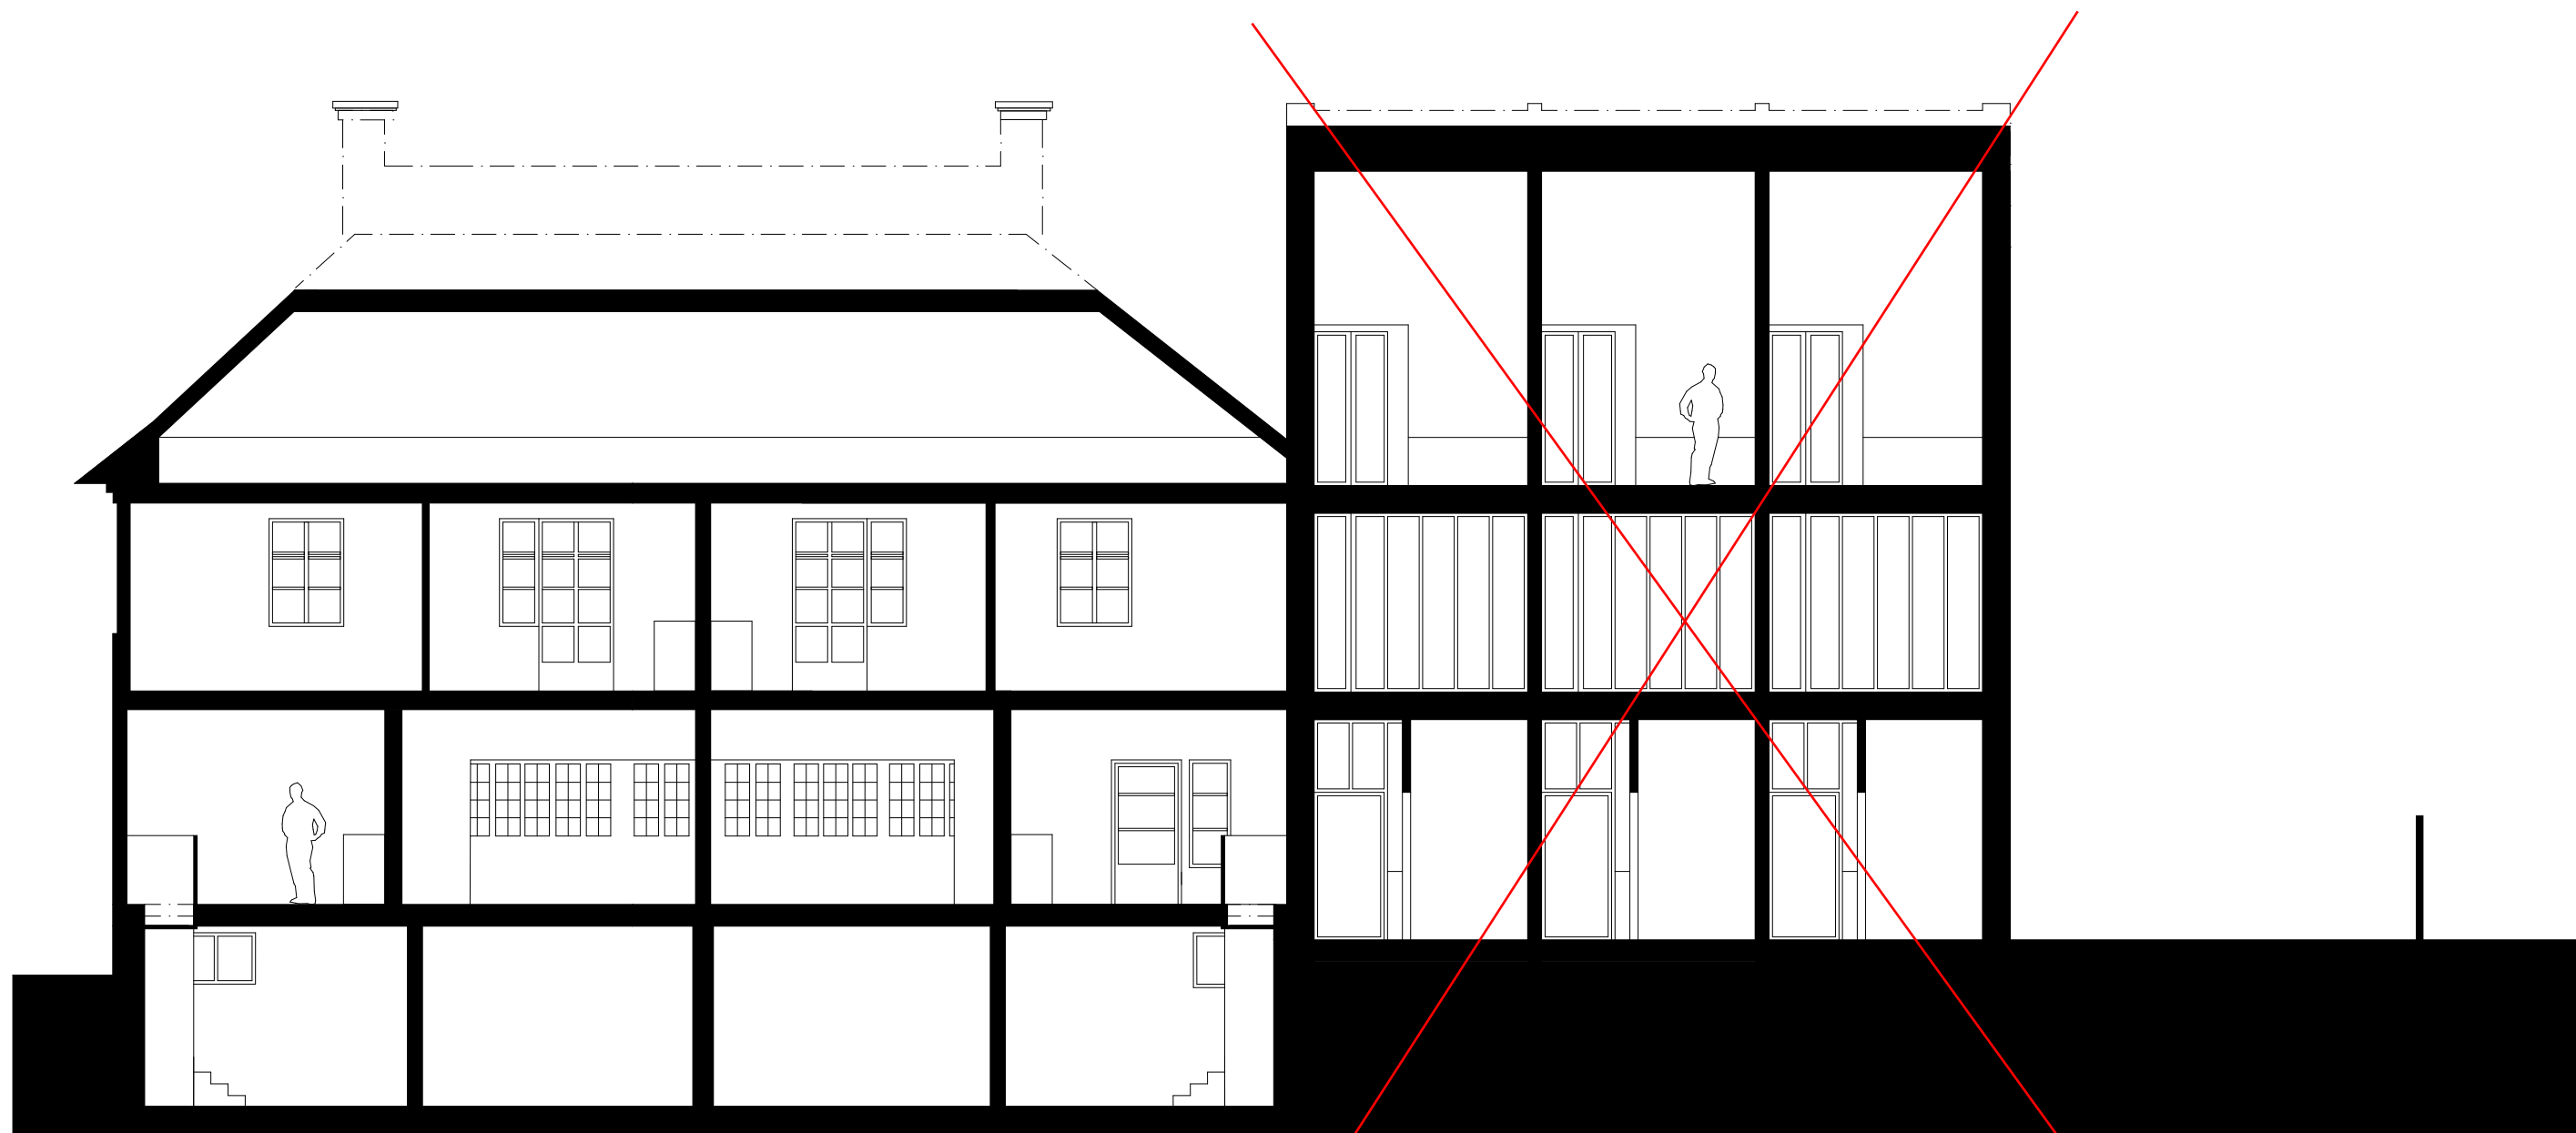


Sektion B-B 1:100

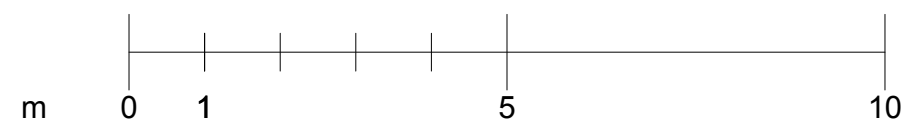


BYGGLOVHANDLING		
Sektion B-B		
SKALA	RITNING	DATUM
1:100	A40.2-020	190510
	RITAD AV	REVIDERAD
	P.H	
HARRYAN		
ARKITEKTKONTOR AB, STORGATAN 22 A, 114 55 STOCKHOLM, TEL 08 41006292, MAIL info@harryan.se		

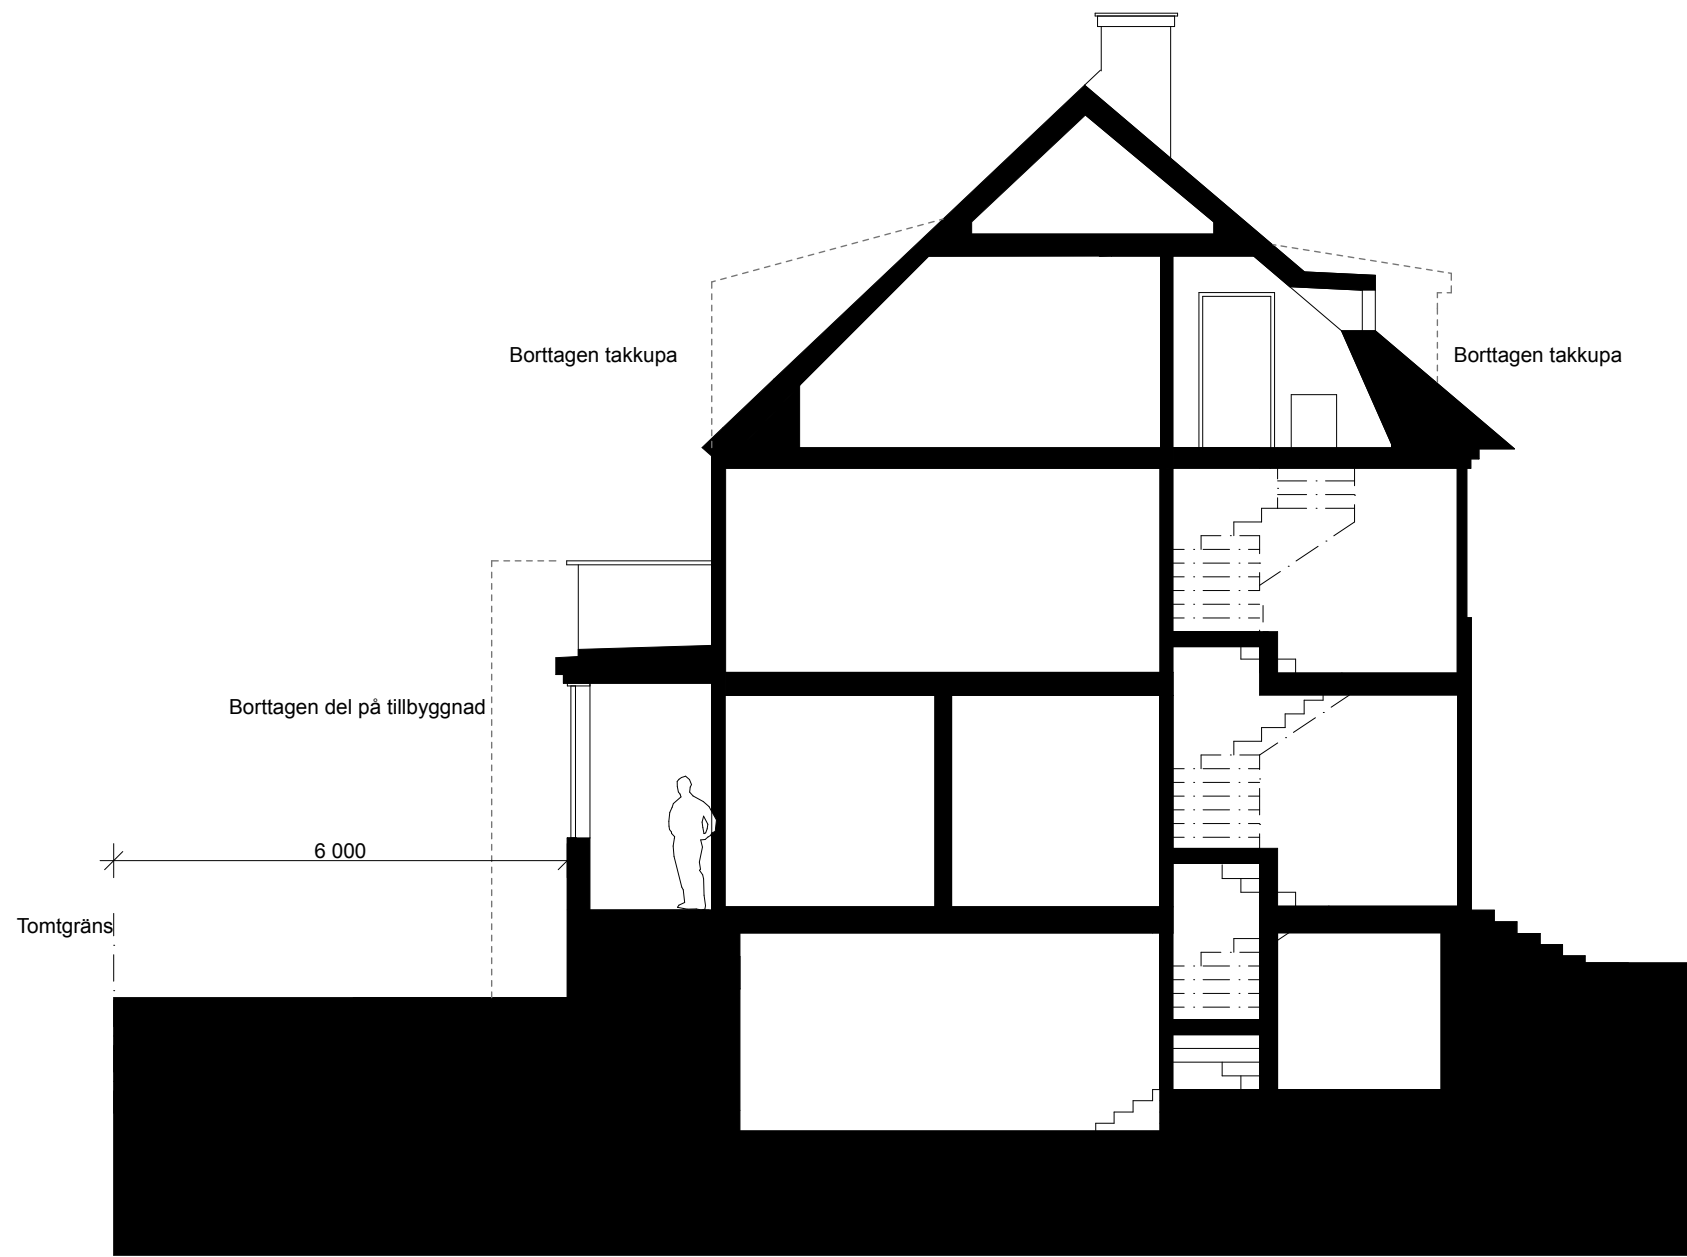

Sektion C-C 1:100

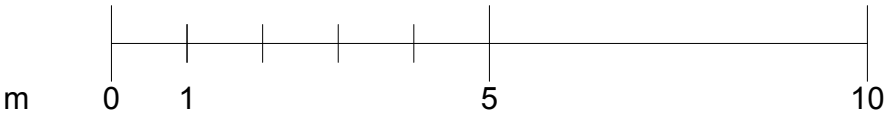


BYGGLOVHANDLING		
Sektion C-C		
SKALA	RITNING	DATUM
1:100	A40.2-030	190510
	RITAD AV	REVIDERAD
	P.H	
HARRYAN		
ARKITEKTKONTOR AB · STORGATAN 22 A · 114 55 STOCKHOLM · TEL 08 41006292 · MAIL info@harryan.se		

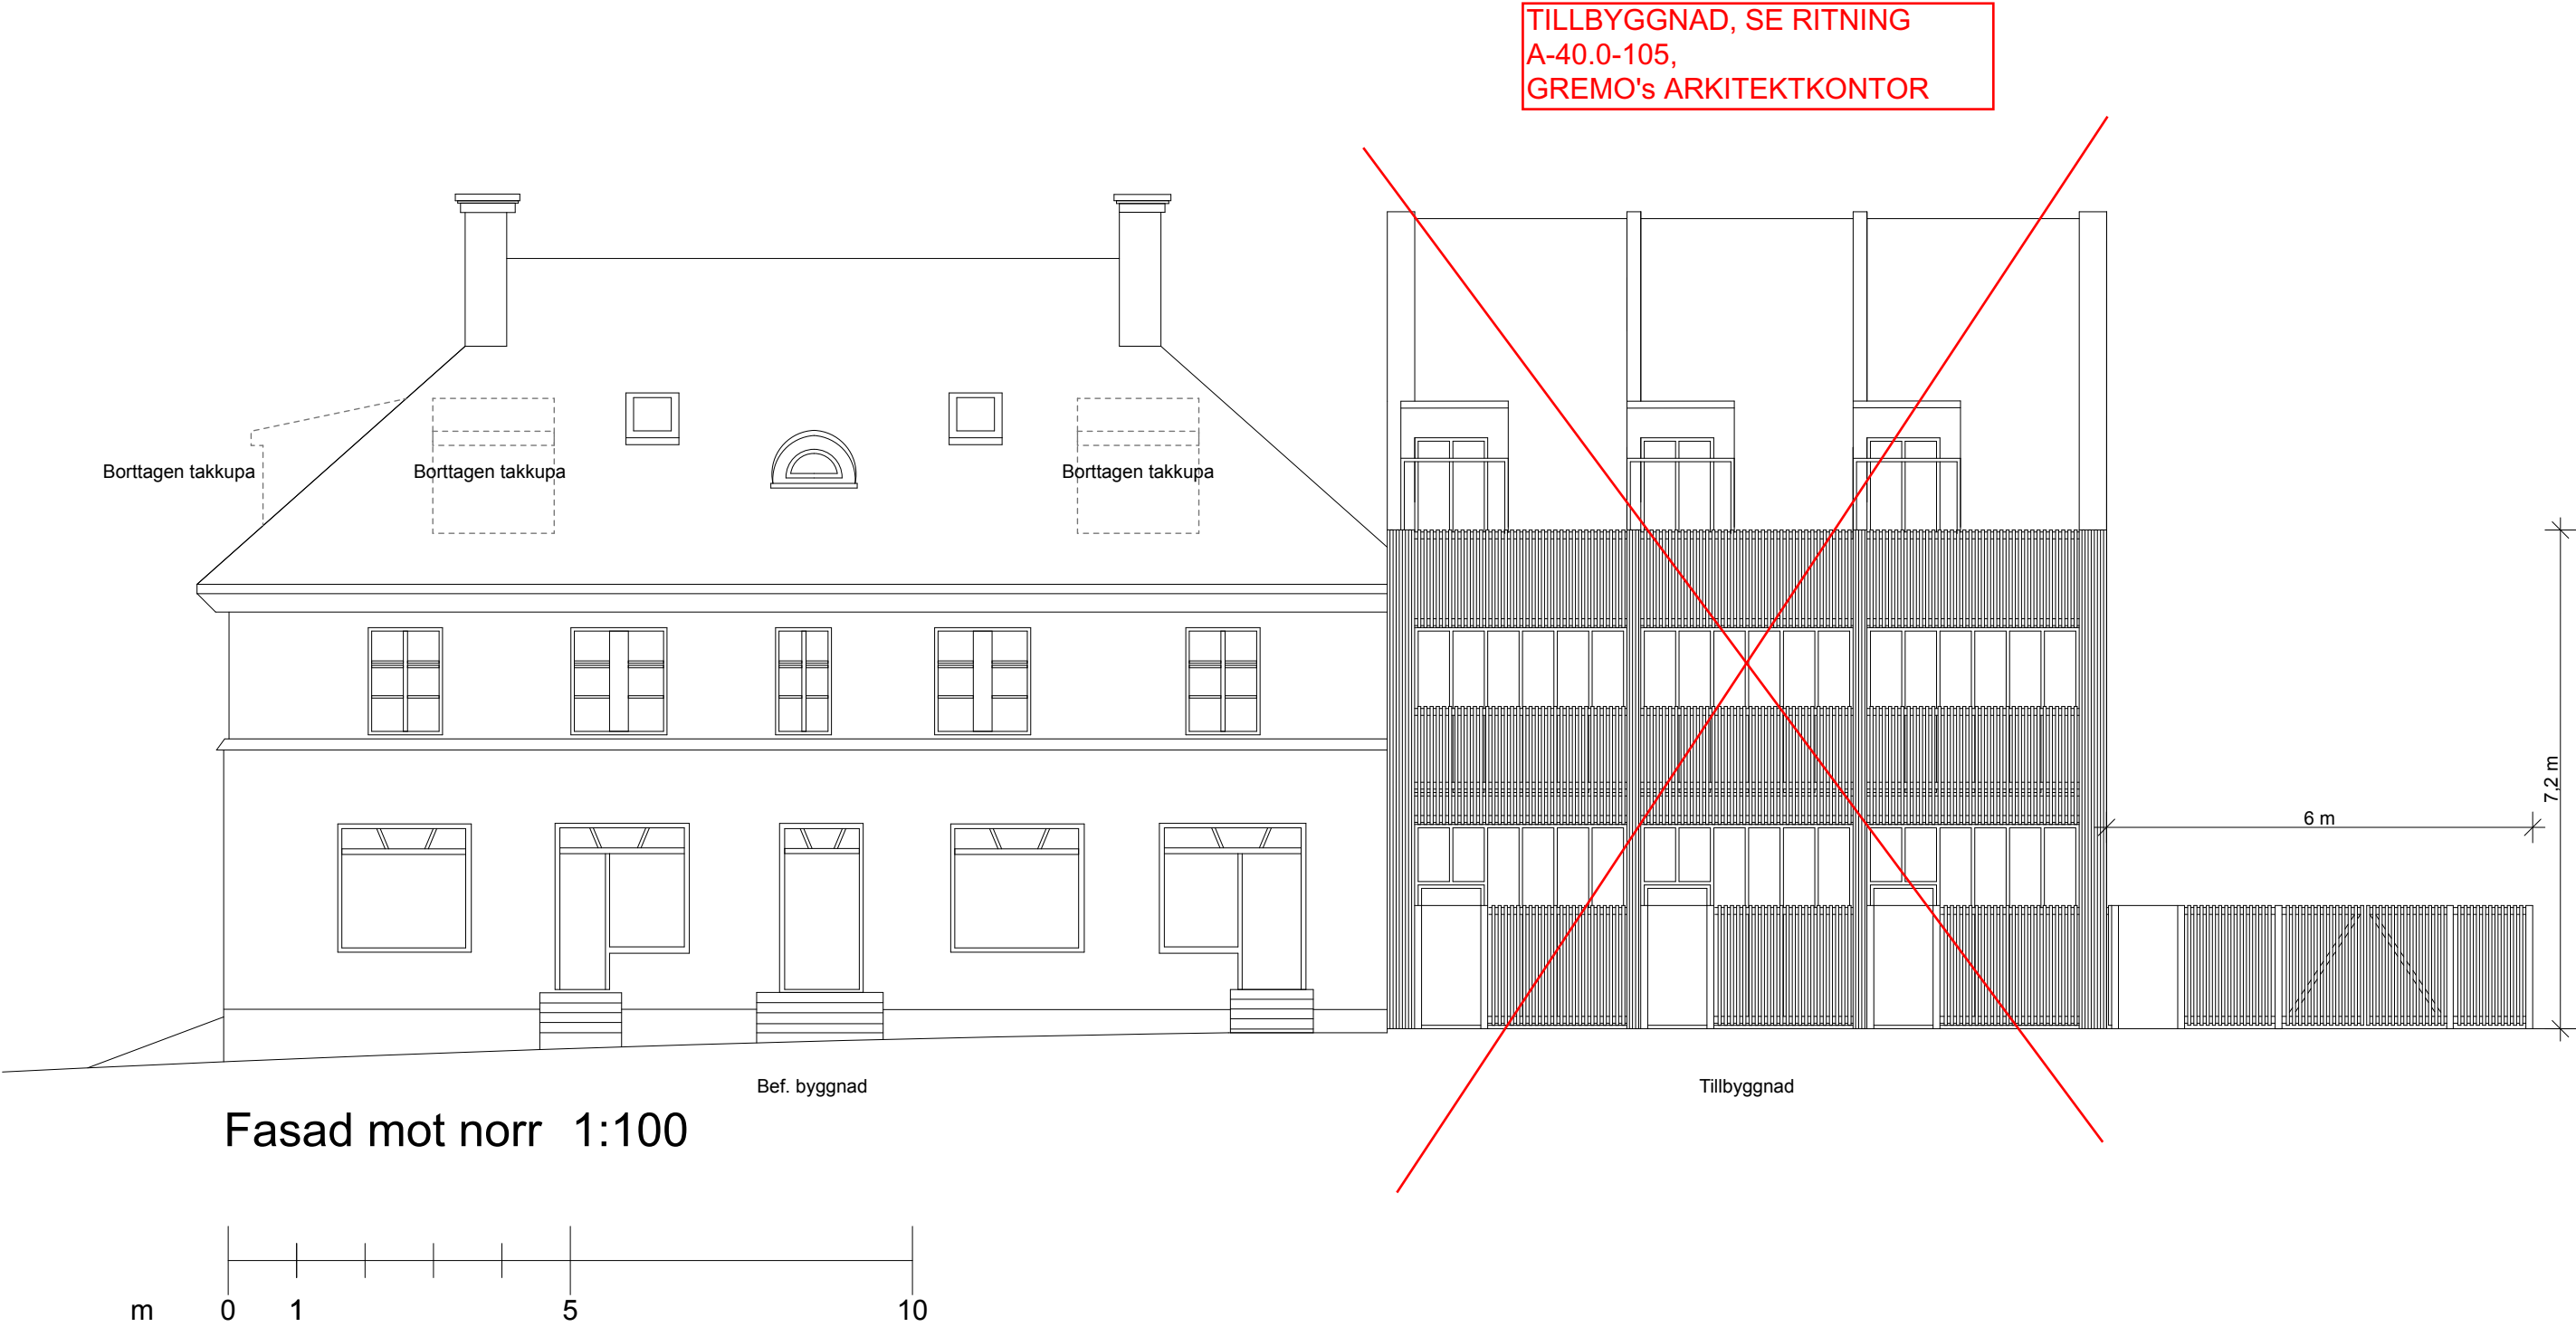

TILLBYGGNAD, SE RITNING
A-40.0-106,
GREMO's ARKITEKTKONTOR




Fasad mot väster 1:100

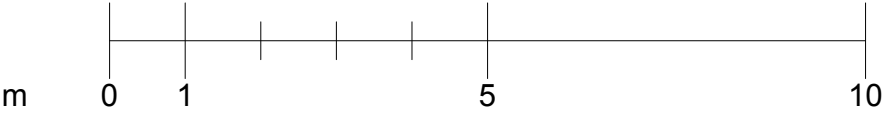

BYGGLOVHANDLING		
Fasad väster		
SKALA	RITNING	DATUM
1:100	A40.3-020	190510
	RITAD AV P.H	REVIDERAD
H A R R Y A N ARKITEKTKONTOR AB · STORGATAN 22 A · 114 55 STOCKHOLM · TEL 08 41006292 · MAIL info@harryan.se		

TILLBYGGNAD, SE RITNING
A-40.0-107,
GREMO's ARKITEKTKONTOR

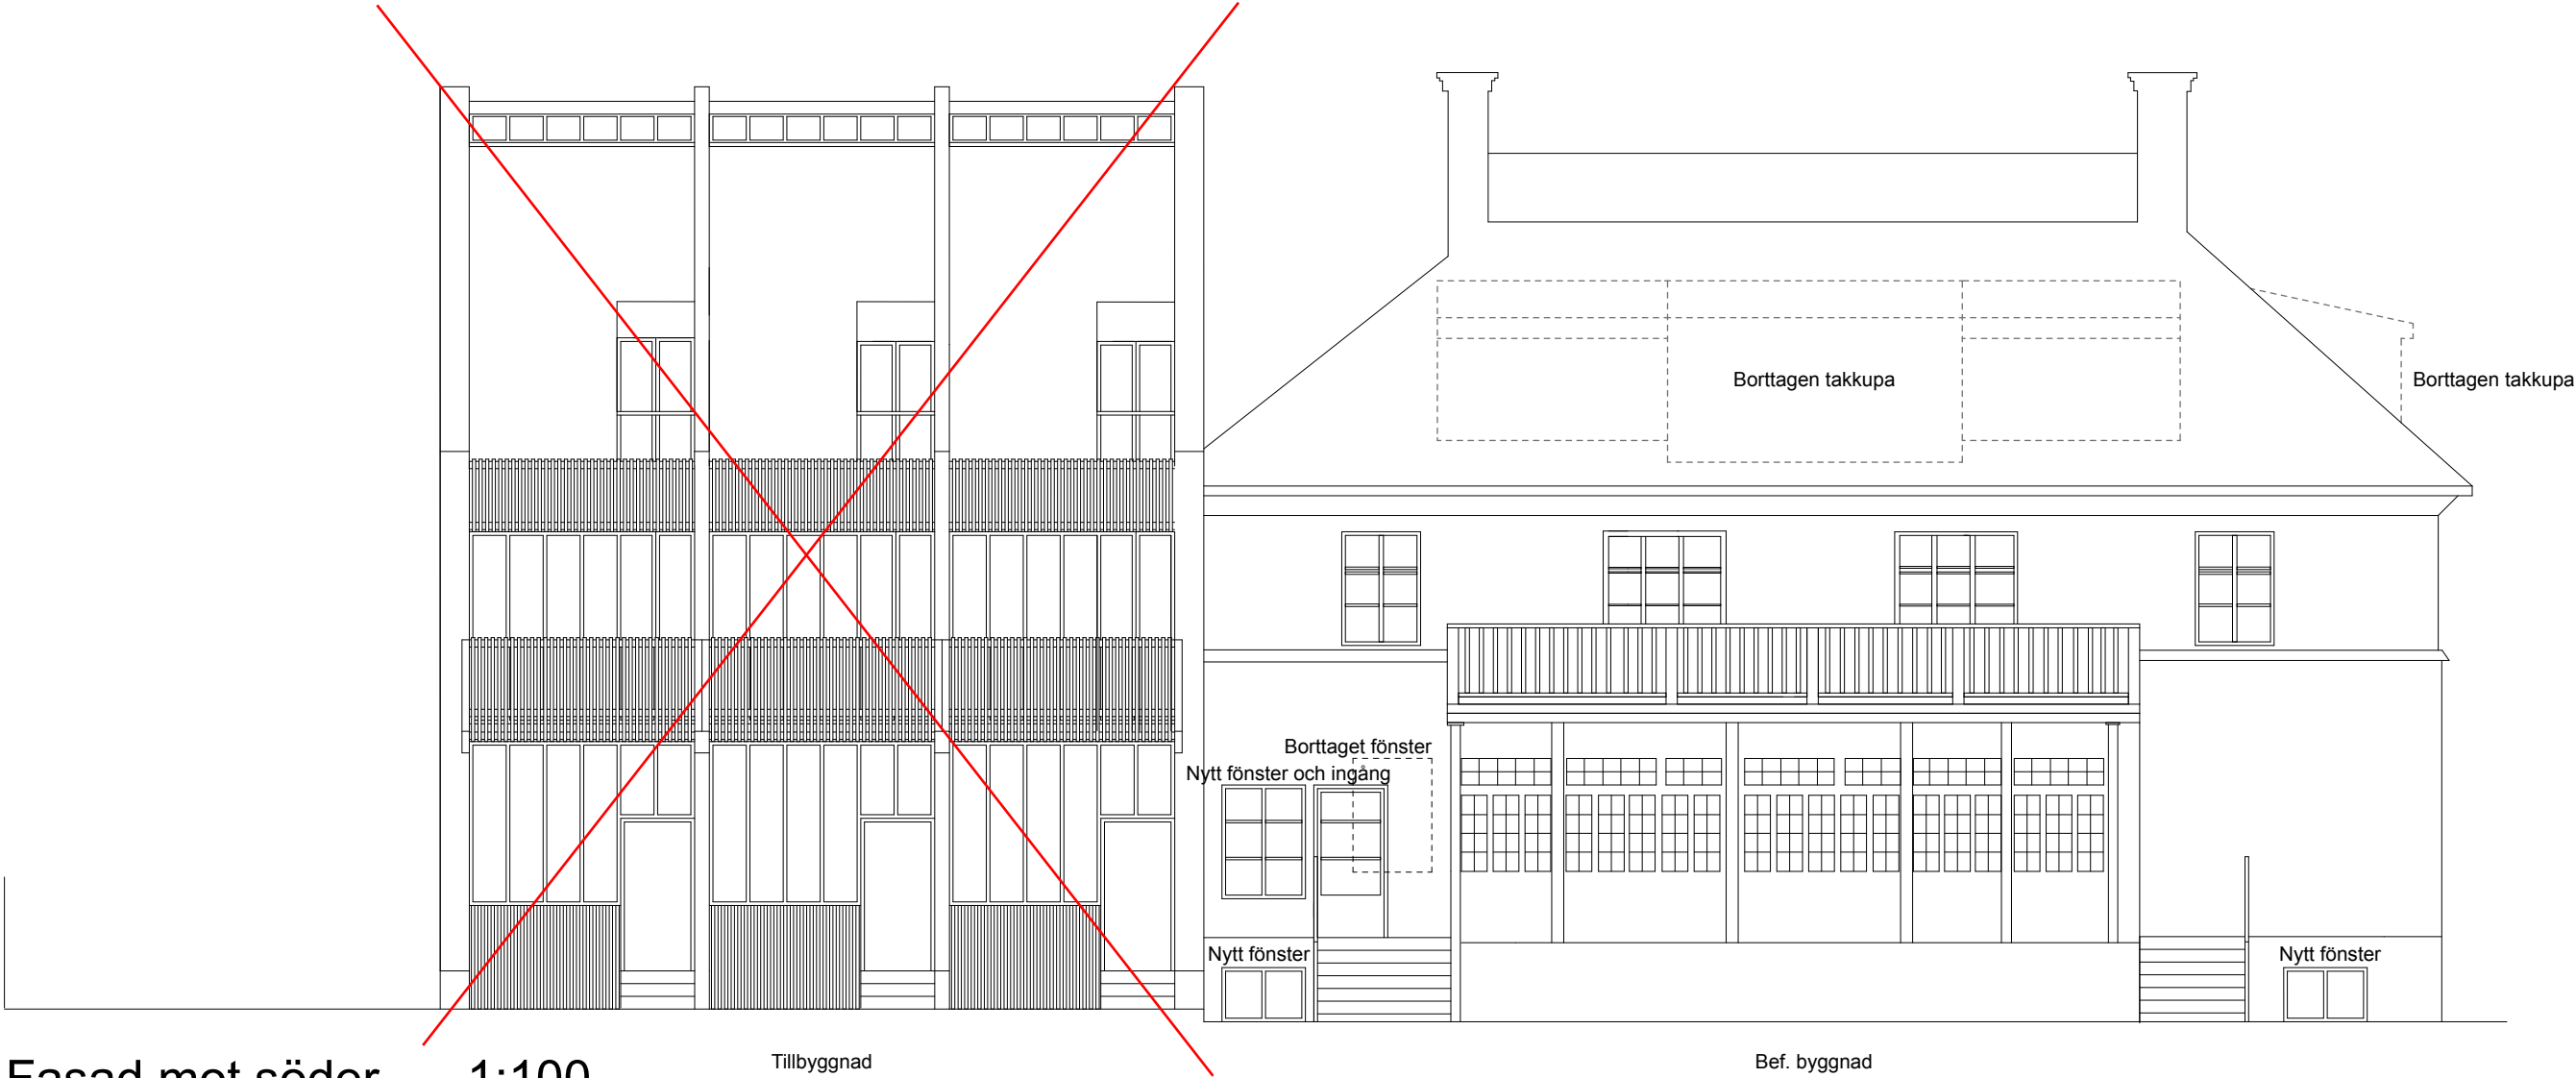


Fasad mot söder 1:100

Tillbyggnad


Bef. byggnad

BYGGLOVHANDLING		
Fasad söder		
SKALA	RITNING	DATUM
1:100	A40.3-030	190510
	RITAD AV	REVIDERAD
	P.H	
HARRYAN ARKITEKTKONTOR AB · STORGATAN 22 A · 114 55 STOCKHOLM · TEL 08 41006292 · MAIL info@harryan.se		

TILLBYGGNAD, SE RITNING
A-40.0-108,
GREMO's ARKITEKTKONTOR

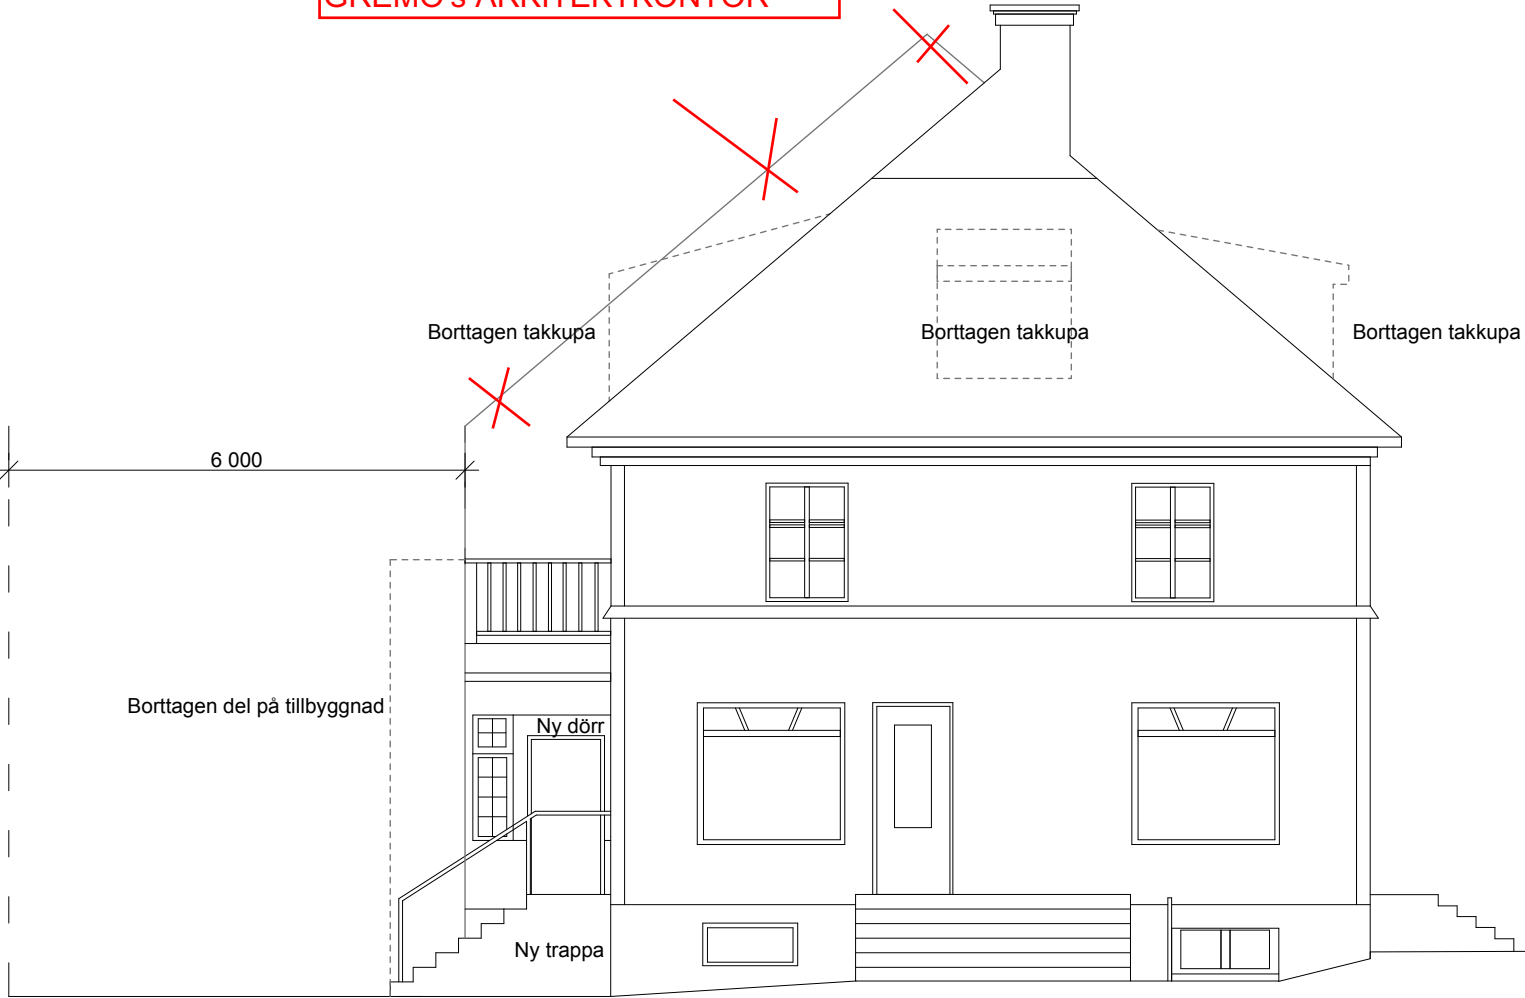

Fasad mot öster 1:100

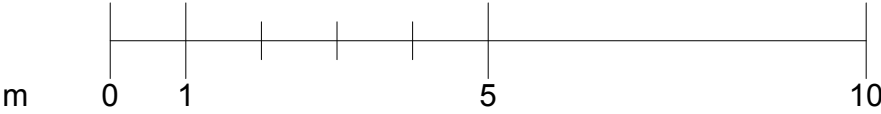

BYGGLOVHANDLING		
Fasad öster		
SKALA	RITNING	DATUM
1:100	A40.3-040	190510
	RITAD AV	REVIDERAD
	P.H	
H A R R Y A N		
ARKITEKTKONTOR AB · STORGATAN 22 A · 114 55 STOCKHOLM · TEL 08 41006292 · MAIL info@harryan.se		