

FÖRKLARINGAR

MÅTT ANGES I MILLIMETER.  
PLUSHÖJDER ANGES I METER.

FÖRESKRIFTER

KULÖRER  
FÖDERLUCKOR OCH UTVÄNDIGA FÖNSTER OCH  
PARTIER: LJUSGRÅ

HÄNVISNINGAR

- PLAN 1

PLAN 2

TAKPLAN

SEKTION

FASADER DEL 1

FÖDERLUCKOR

DETALJER UTV PART. A-42.6-104
- A-40.1-101

A-40.1-102


A-41.1-103

A-40.2-101

A-40.3-101

A-42.6-102


FASAD MOT NORDOST

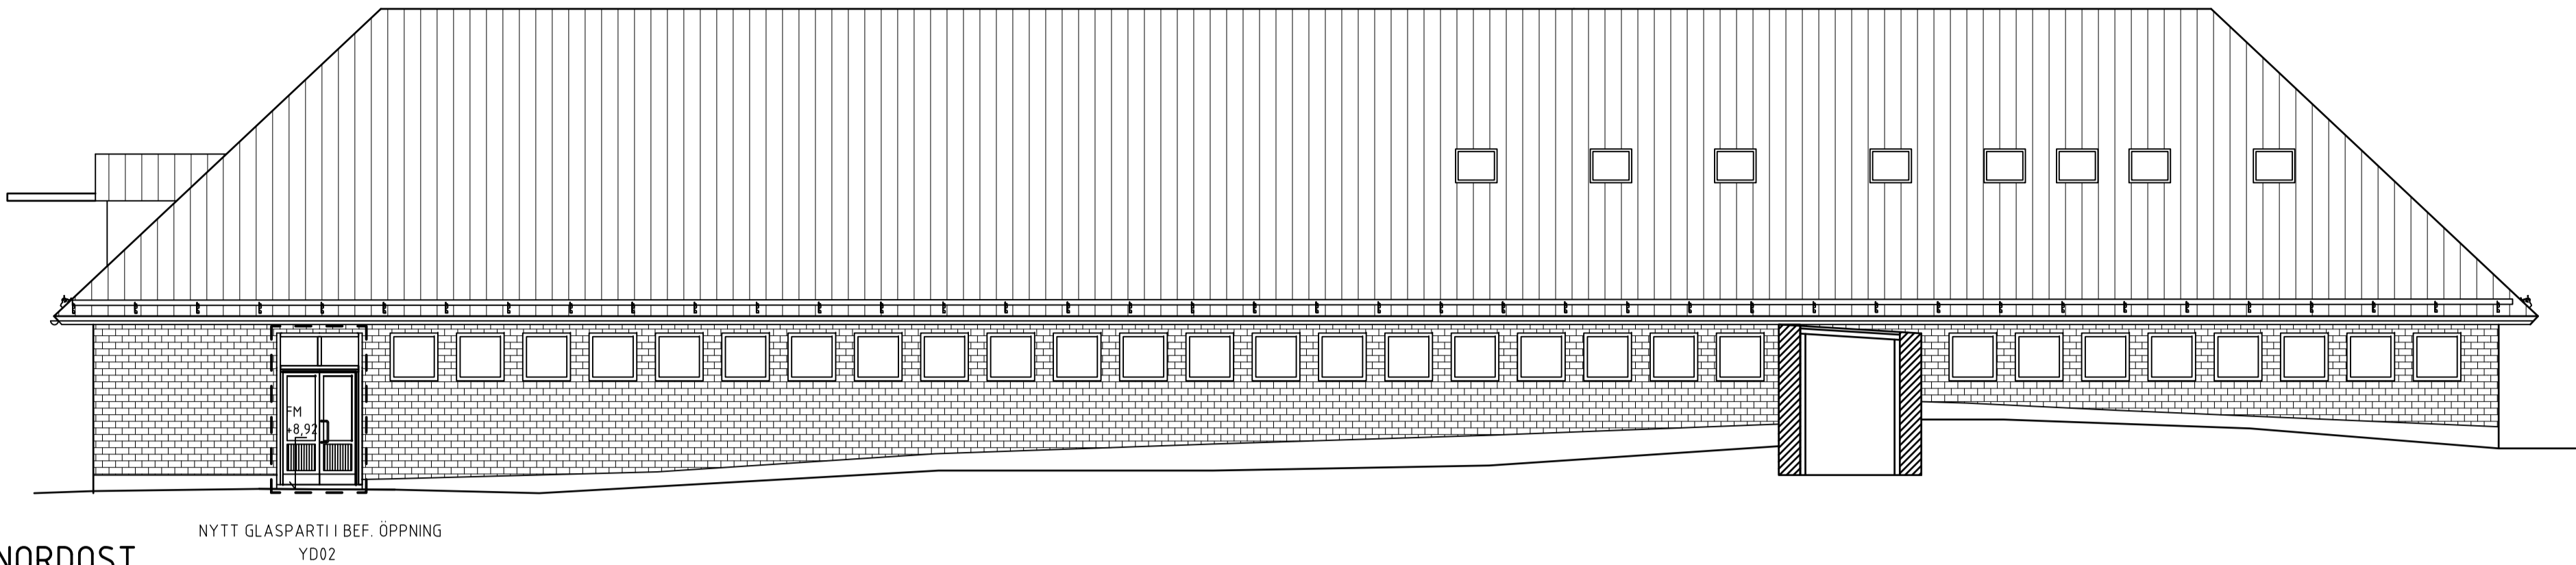



FASAD MOT NORDVÄST



FASAD MOT SYDVÄST

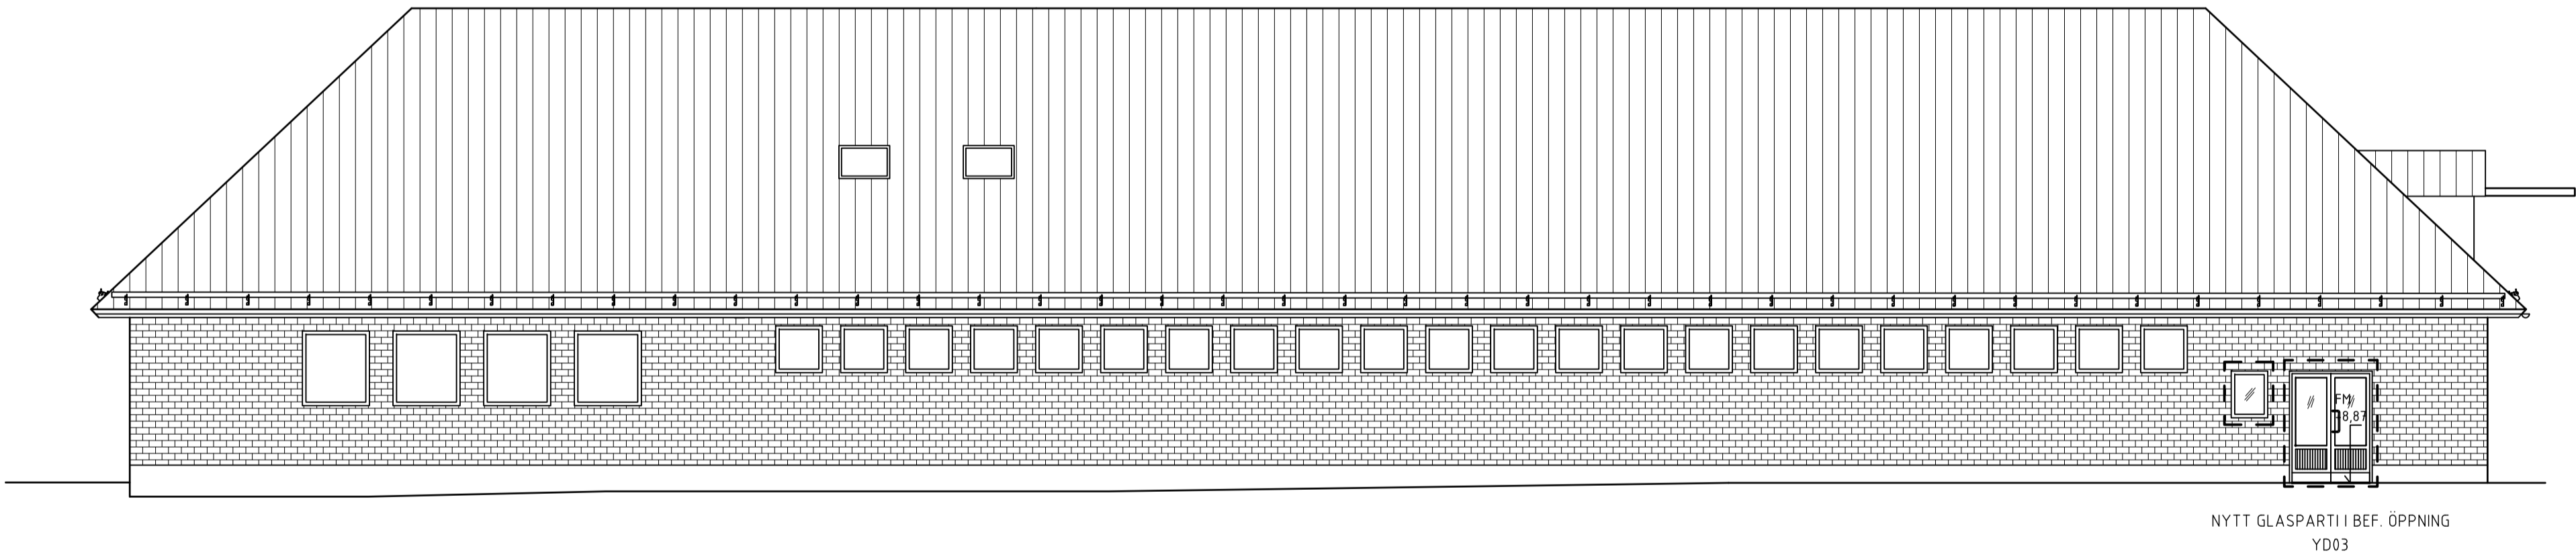


FASAD MOT SYDOST

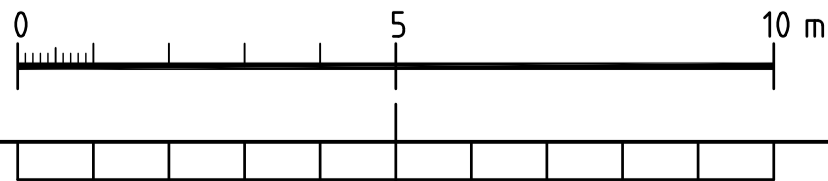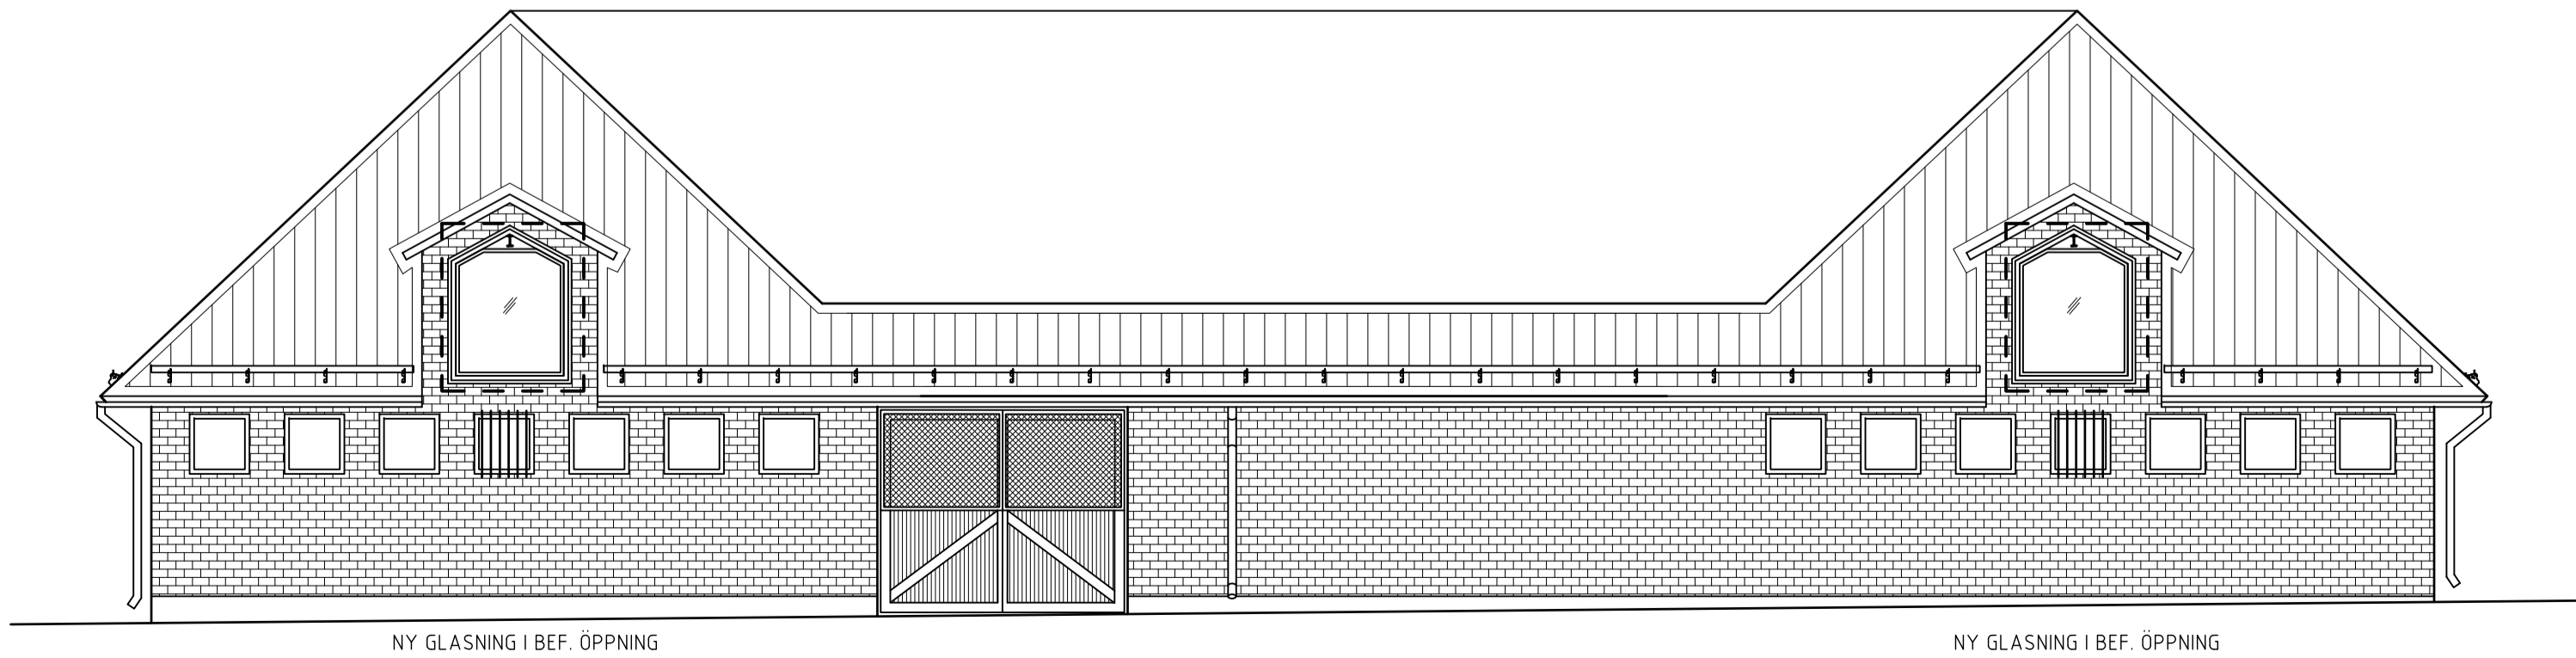

ÄNDRINGAR PM1:  
INDELNING GLASPARTIER REVIDERADE  
NYTT VENT. GALLER UTGÅR

A	PM1	2020-01-17	MC
BET	ANT	ÄNDRINGEN AVSER	DATUM SIGN

BYGGLOV

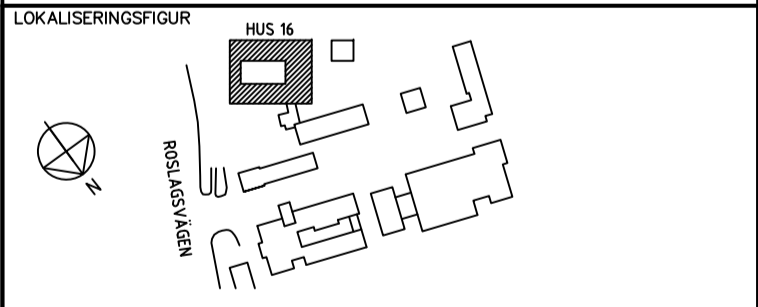

Akademiska Hus AB Region Stockholm akademiskahus.se	UPPDRAG NR 4.171:10-00	RITAD AV SIHI/JAE	HANDLAGARE MACR
	ANSVARIG LOUISE MASRELIEZ		
	KONSULT MARGE ARKITEKTER		
	DATUM 191017	REV./REL. DATUM 200117	
REGISTERFASTIGHET NORRA DJURGÅRDEN 1:44	KRÄFTRIKET 59:16		
BYGGNADSVÄRKSNUMMER A0059016	FASADER		
HUSEL	PLAND 1	ANSV. PART A	
REGISTRERINGSNUMMER	FORMAT A1	SKALA 1:100	NUMMER A-40.3-102
			BET A