

Ärende:
Avstyckning från Blacken 2

Fastighetsrättslig beskrivning, se aktbilaga BE1

För det tekniska innehållet svarar: Sune Jonsson
Originalformat: A4S

Sune Jonsson

Förrättningslantmätare

Teknisk beskrivning

Punktnr. markering N E Längd

Blacken 2

524923:	6582675,036	147219,390	28,60
524924:	6582703,566	147217,336	27,78
525209: rör i mark	6582716,356	147241,998	24,58
525210: rör i mark	6582693,740	147251,622	37,27
524923:	6582675,036	147219,390	

Blacken 7


524921:	6582727,924	147264,304	23,51
524922:	6582705,949	147272,663	24,33
525210: rör i mark	6582693,740	147251,622	24,58
525209: rör i mark	6582716,356	147241,998	25,13
524921:	6582727,924	147264,304	

N=6582720

E=147240

Nybildad fastighet: Blacken 7

Nybildade servitut: Sv1 (infart och ledningar)

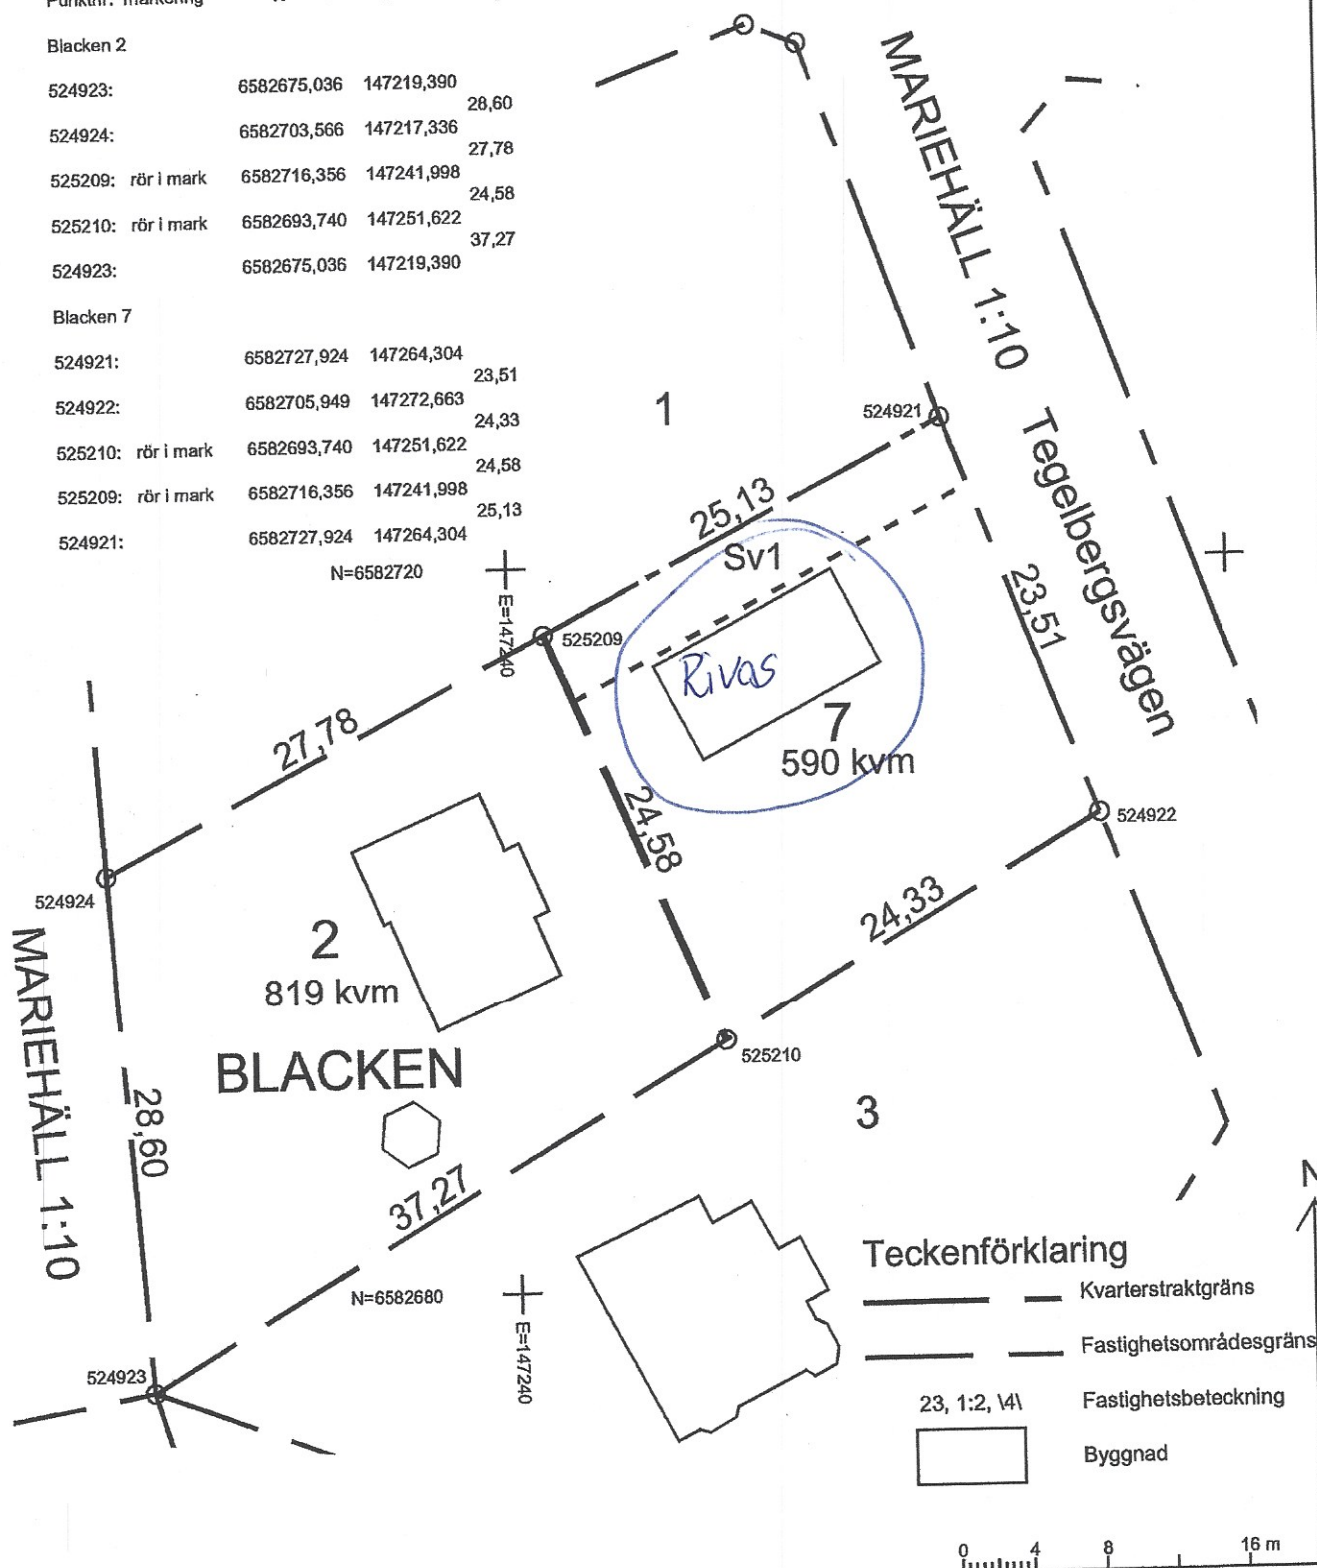

Teckenförklaring

—	Kvarterstraktgräns
—	Fastighetsområdesgräns
23, 1:2, 1/1	Fastighetsbeteckning
□	Byggnad

0 4 8 16 m