

Föreskrifter

Se föreskrifter, K-010-001

Förklaringar


Ritningen är redovisad med A-projicering.
Nedtonad stomme = befintlig stomme

SBxxx = Ny stål balk
SPxxx = Ny stål pelare

Betong = Nytt betongbjälklag,
H=xxx höjd på betongen xxx
UK Underkant betong

Hänvisningar

SP001-SP006 K-24.6-501
SP009-SP014 K-24.6-503

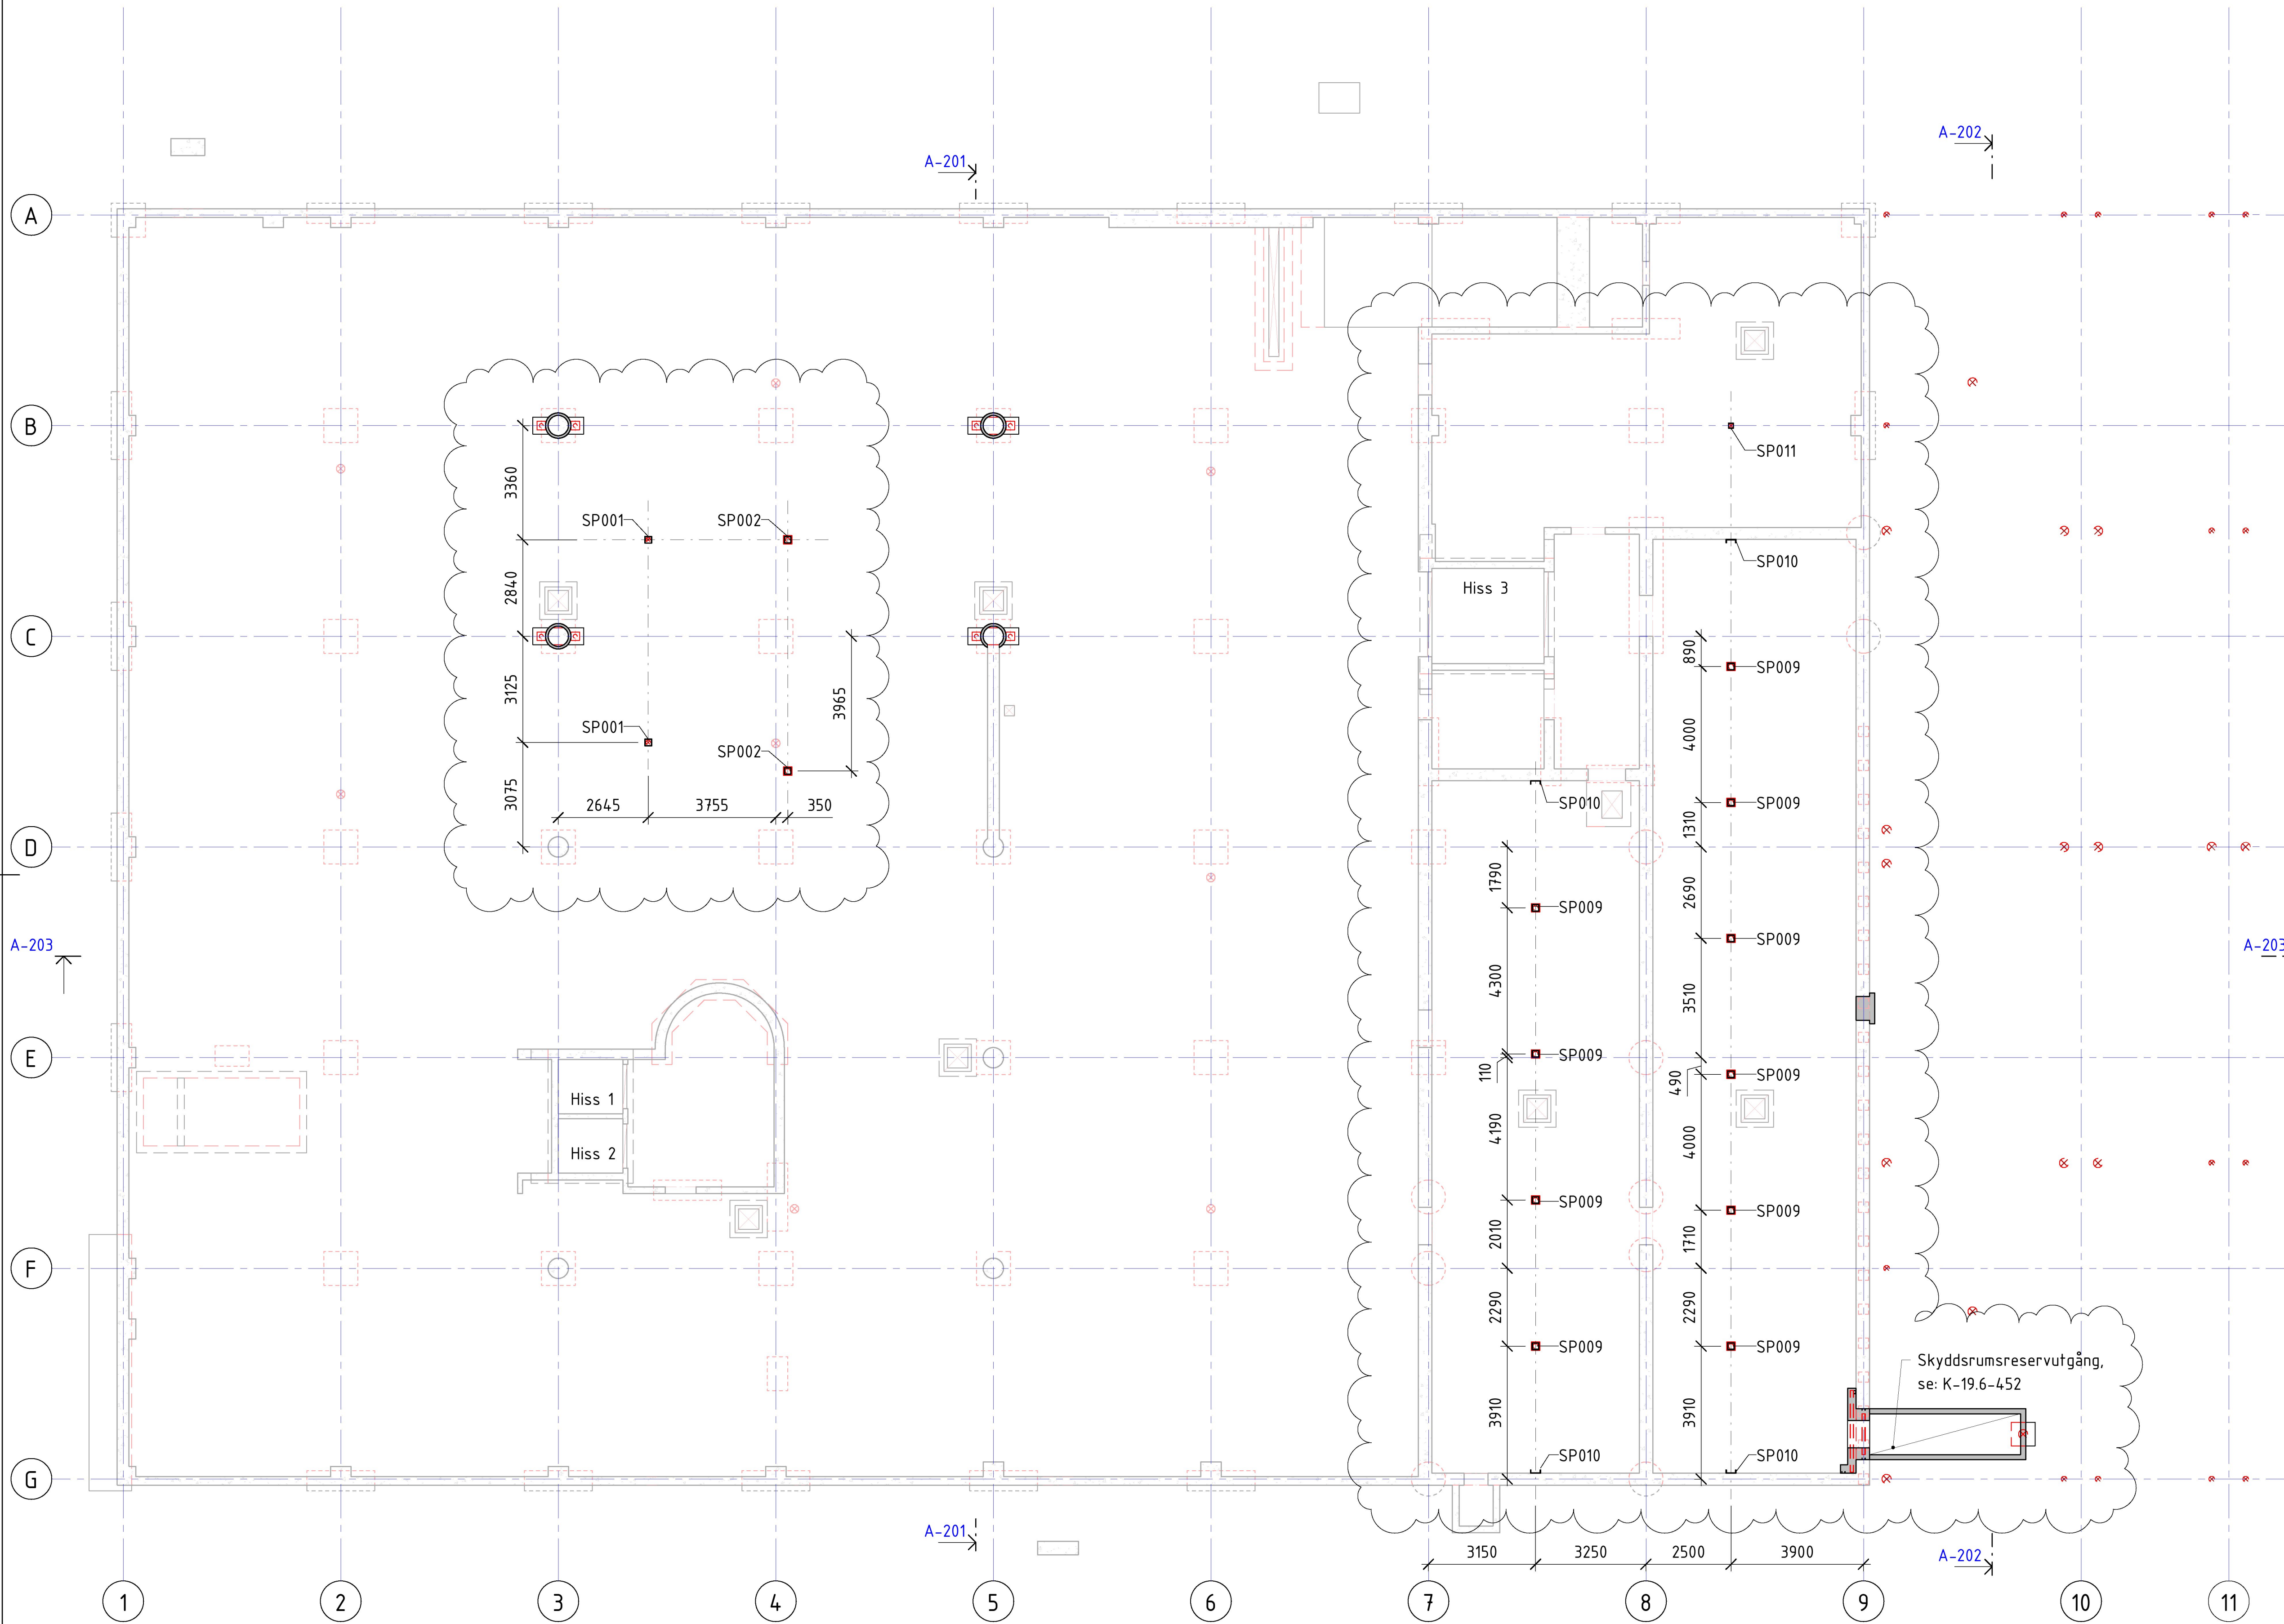

A	K-PM-003	2019-12-20	GRAF
BET	ÄNDRINGEN AVSER	DATUM	ANSV

BYGGHANDLING

UPPDRAGSNAMN
Kv. Hönsfodret
Kv. Hönsfodret 1

A	SCHARC ARKITEKTUR AB
K	ELU Konsult AB

tel. 08-58009148

B	BRANDKONSULTEN
---	----------------

tel. 070-8194391

UPPDRAGS NR	RITAD/RIKSTR. AV	HANDLÄGGARE
32360	CHJO	GRAF
DATUM	ANSVARIG	
2019-10-02	Peter Grafström	

Om- och nybyggnation
Källarplan

SKALA	NUMMER	BET
A1-1:100 A3-1:200	K-20.1-090	A