



fasad mot Kammakaregatan

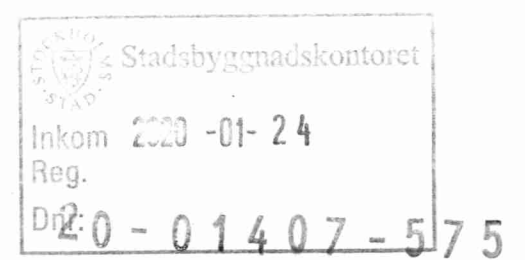

ÄNDRINGSRITNING TILL
NYBYGGNAD I KVARTERET
RÖRSTRAND NR 26.

stockholm den 26.10.1936

E. H. H. H.

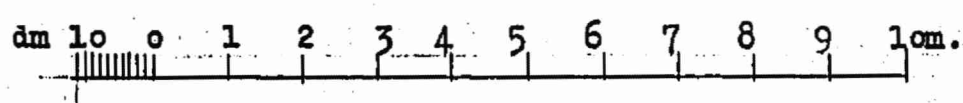


c 82 01
1936

Ky Rörstrand No. 26.


Ritning till nybyggnad. Skala 1:100

Fasader.

L
m
S

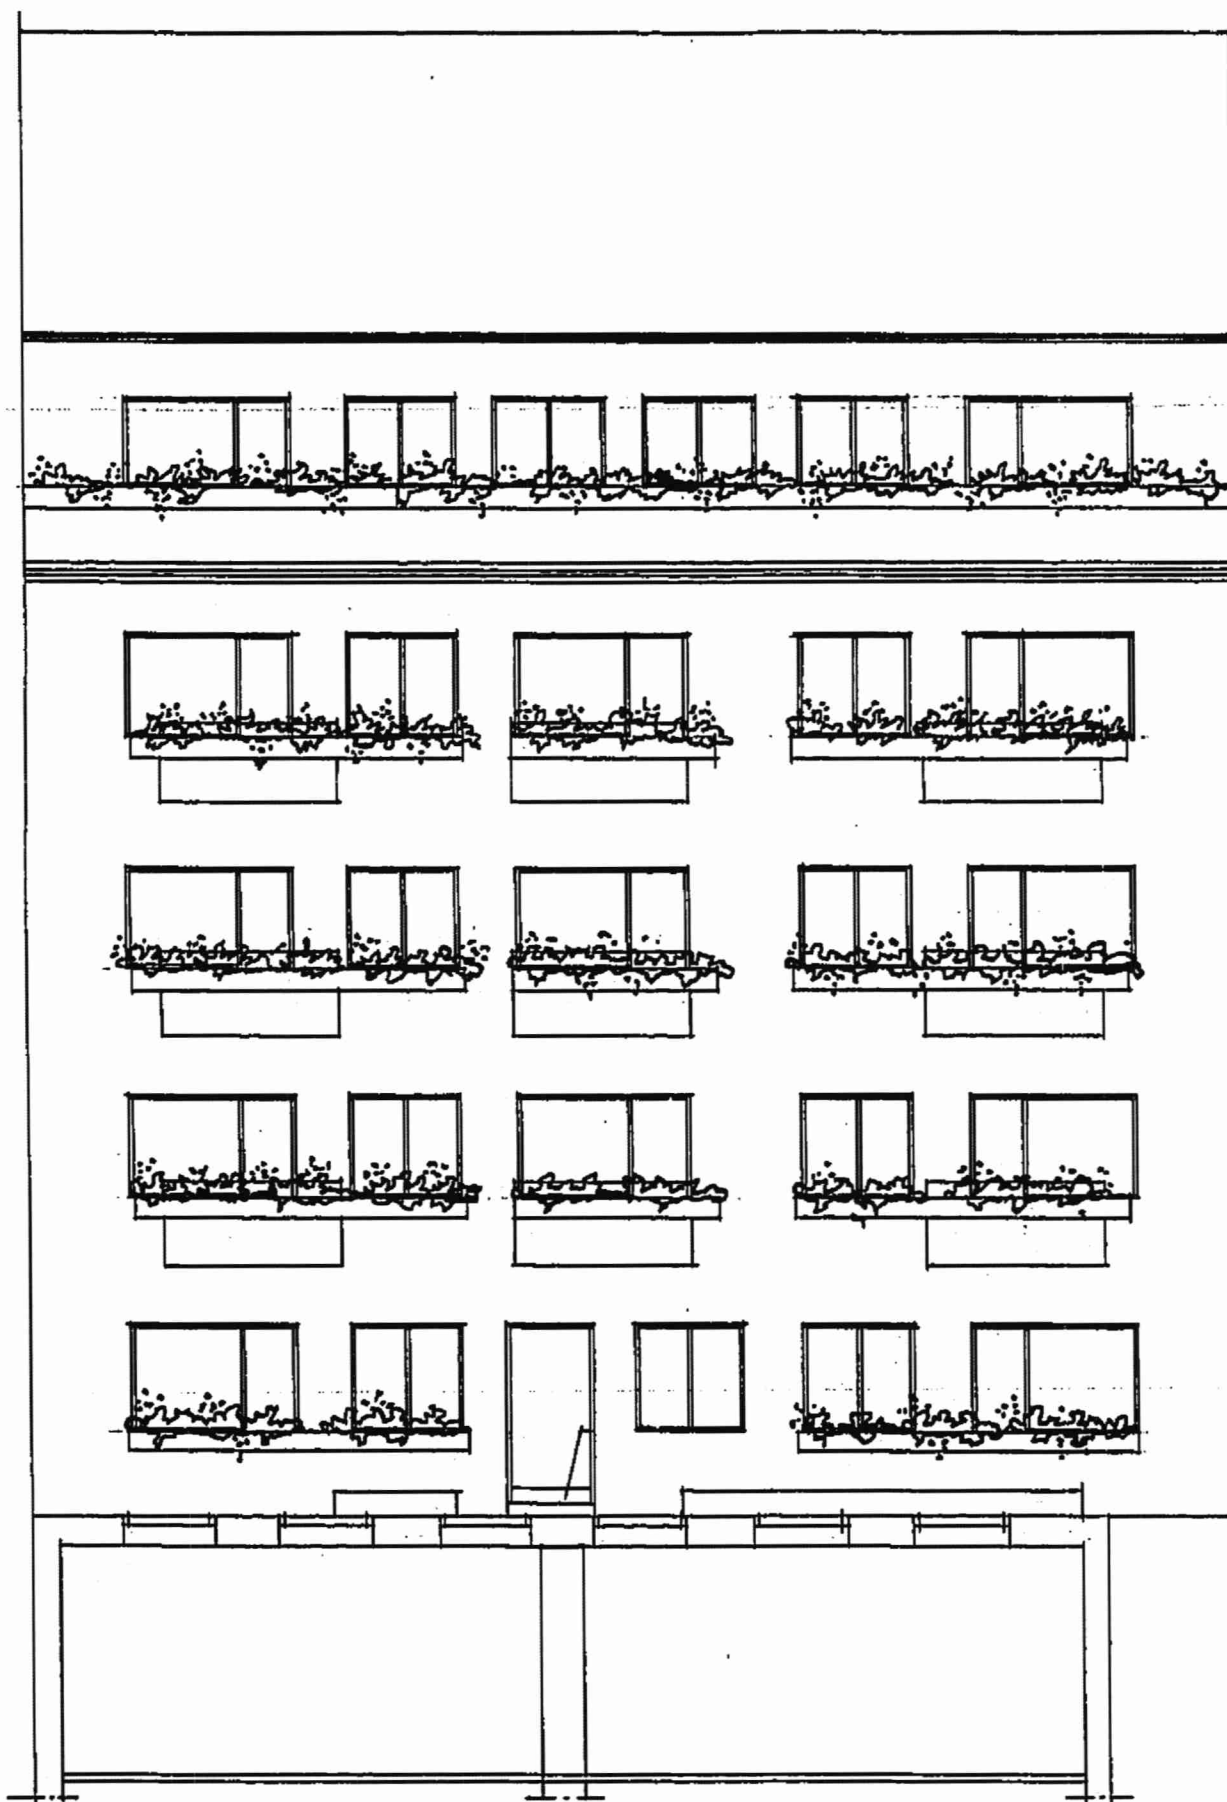

fasad mot gården

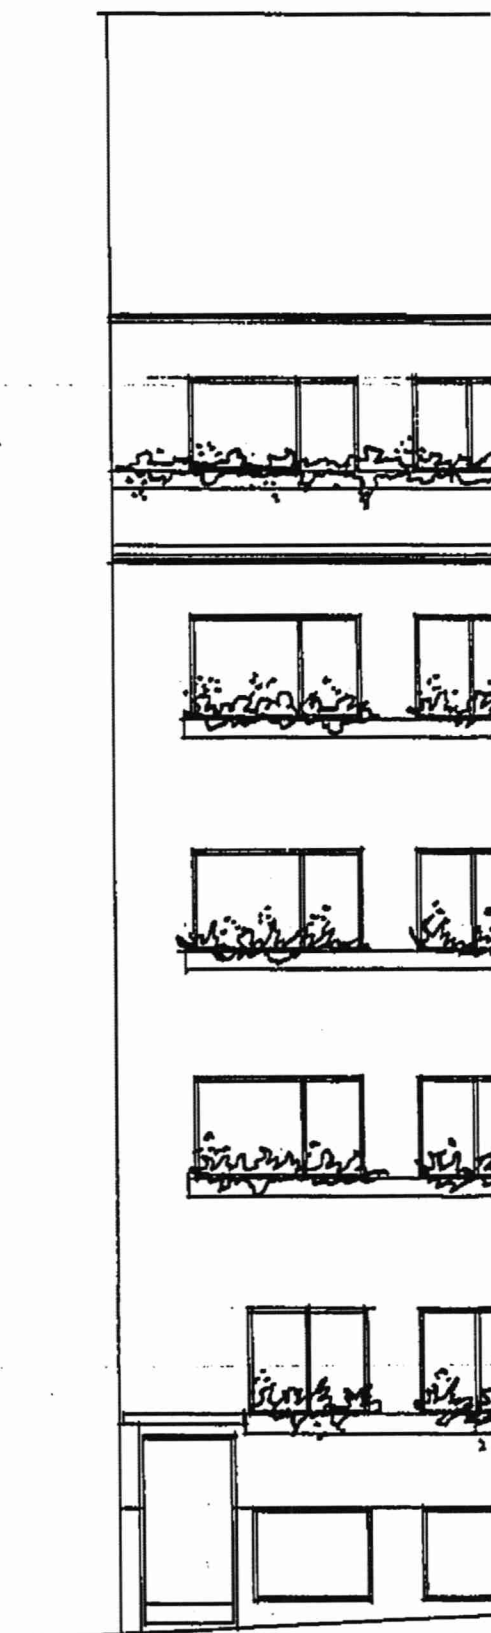

fasad mot Kamakaregat



Stadsbyggnadskontoret
Inkom 2020-01-24
Reg.
20-01407-575
Dnr: