


Planritning

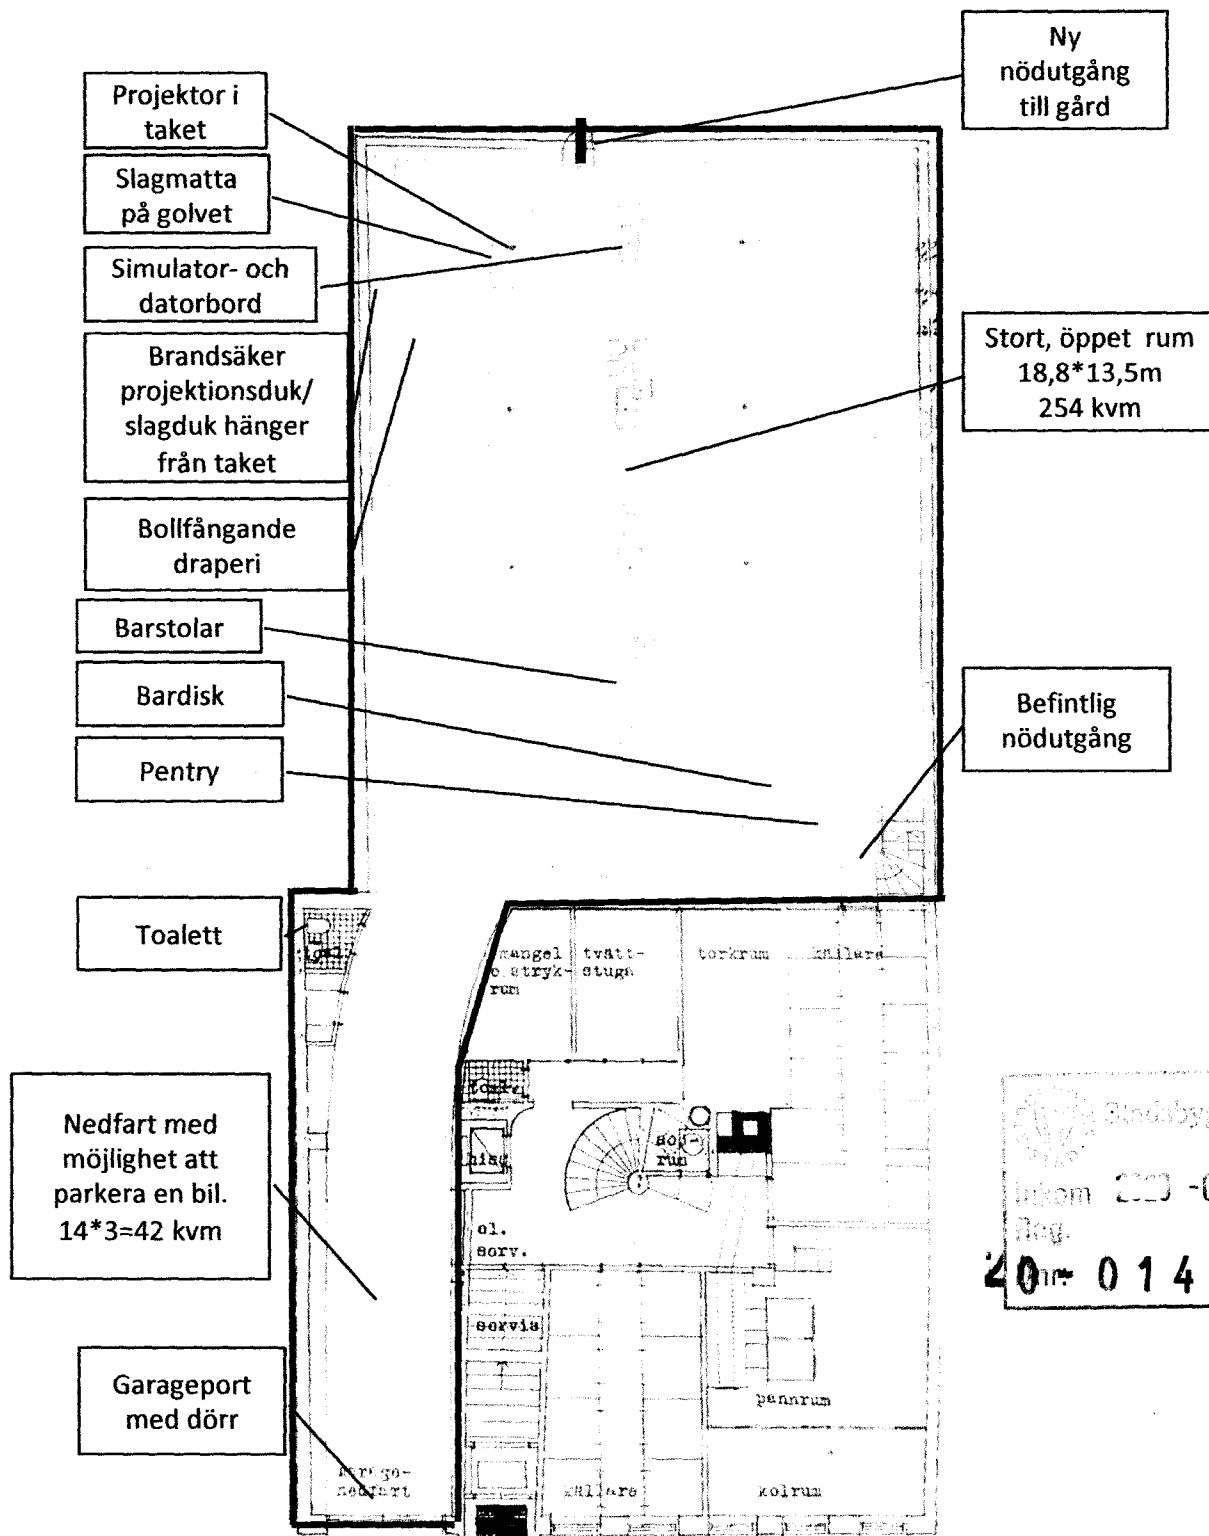


Stadsbyggnadskontoret
Inkom 2020-01-24
Reg.
2020-01407-575

Kammakargatan

0 1 2 3 4 5 6 7 8 9 10 m

Ny nödutgång

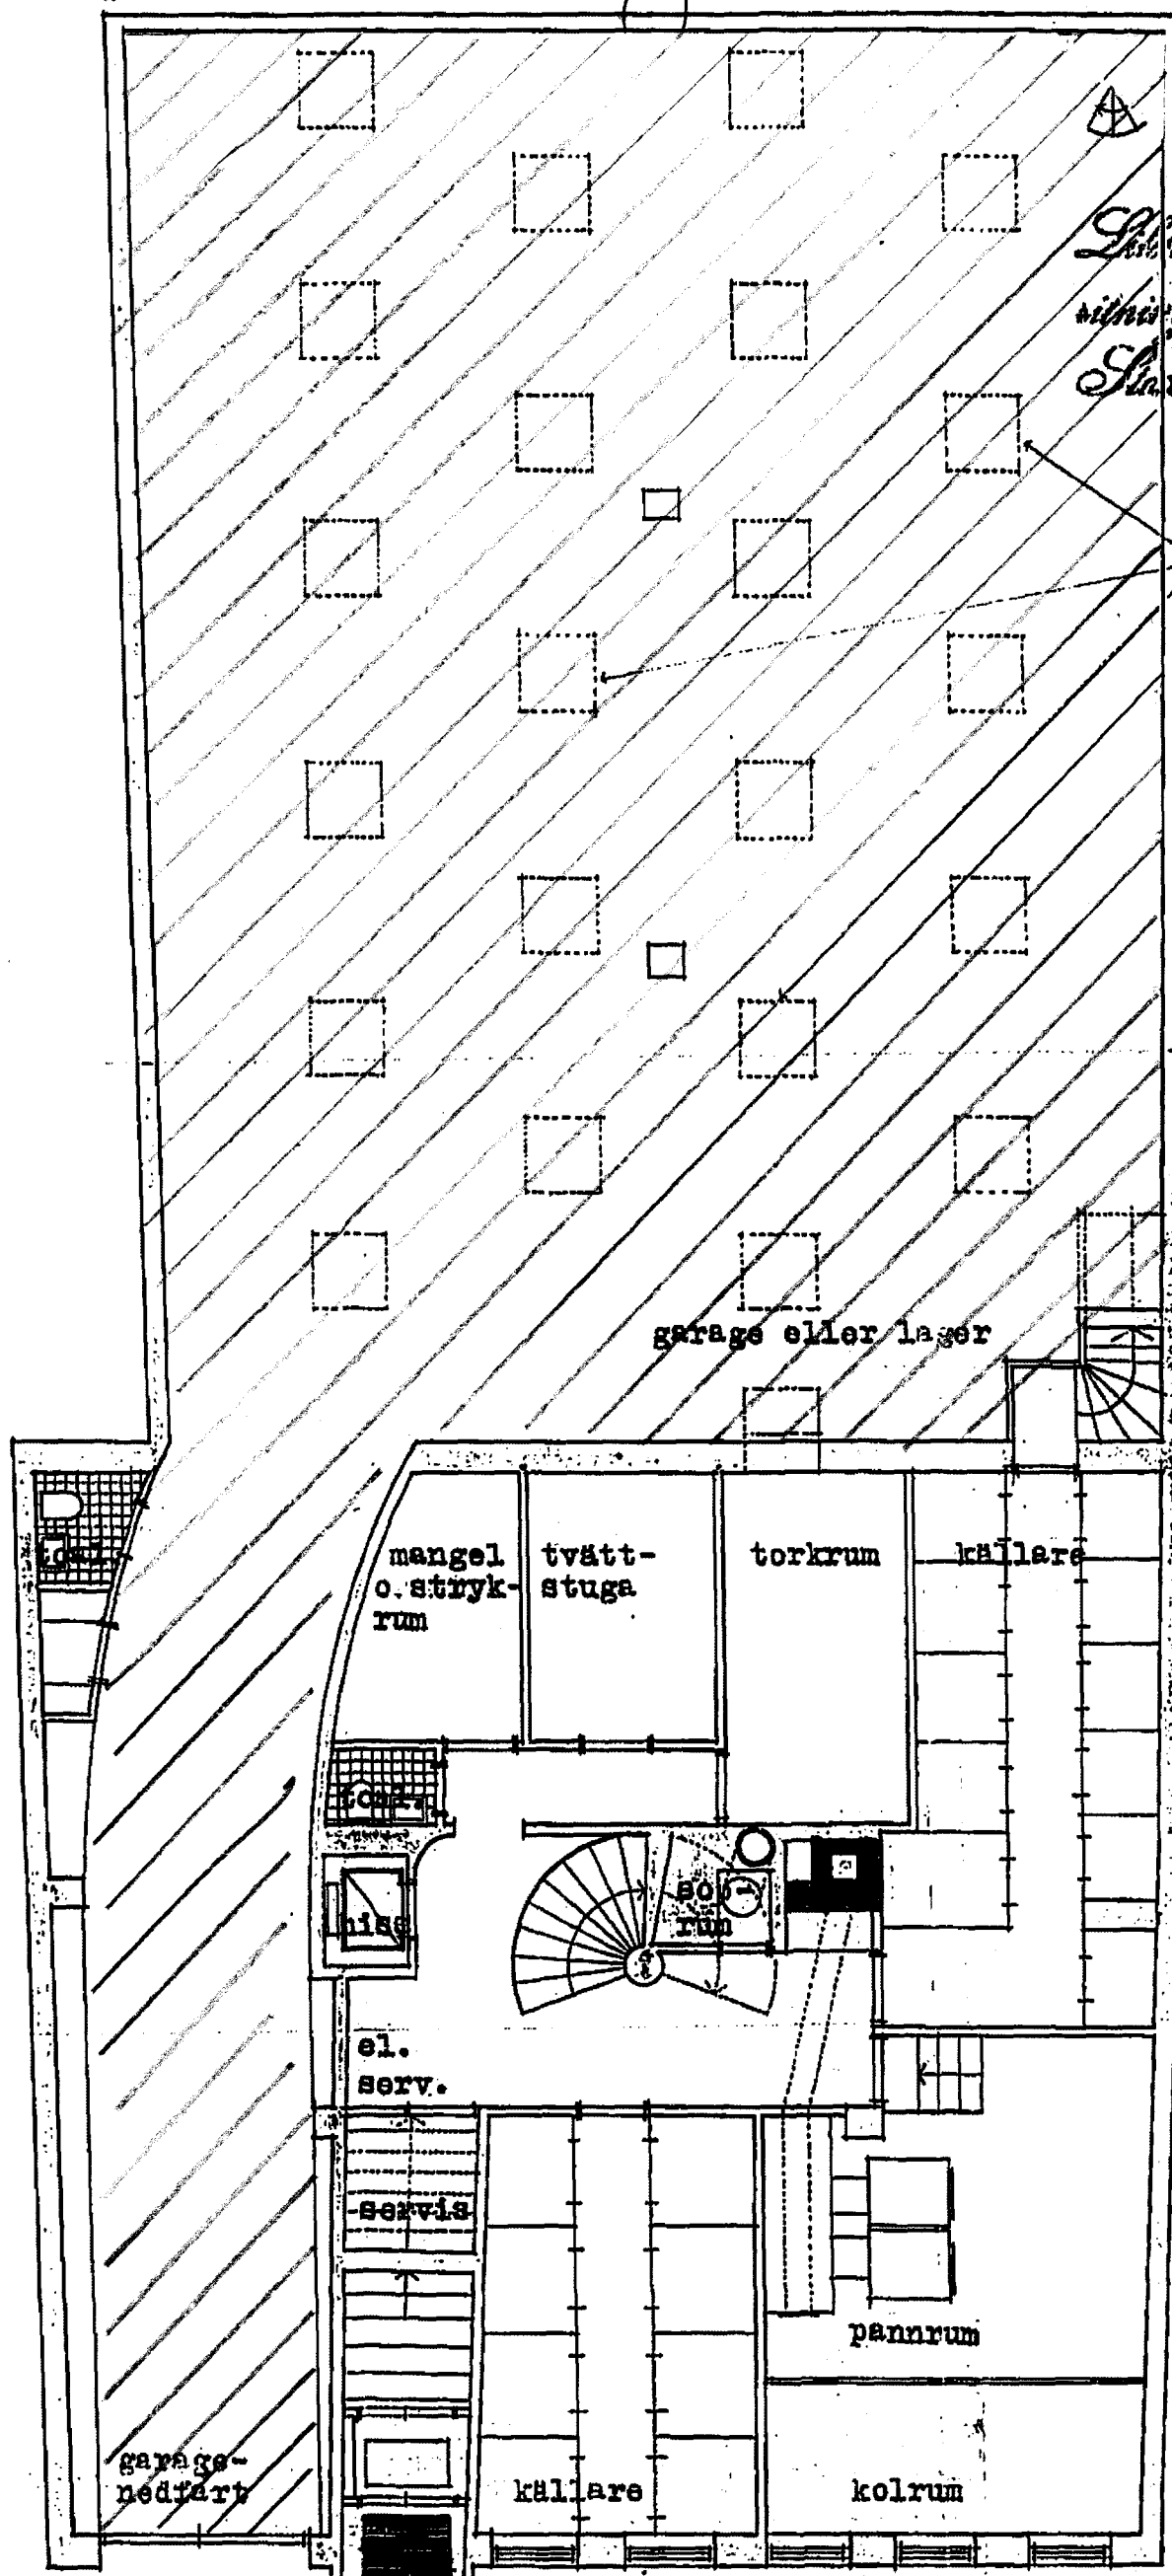

(reservtrappa för garaget) Denna är borttagen.

Stålbeton med den fastställda stålbyggnaden

Stålbeton den 10 febr. 1937

(glasbetong-fönster)

Dessa är igensatta och täckta med asfalt. Hela taket är asfalterat.

trappa till gården

Ind. till Byggnadsnämnden
Inkom 200-01-24
Reg. 20-01401-515

plan av källaren

dm 10 0 1 2 3 4 5 6 7 8 9 10 m.

ÄNDRINGSRITNING TILL
NYBYGGNAD I KVARTERET
RÖRSTRAND NR 26.