
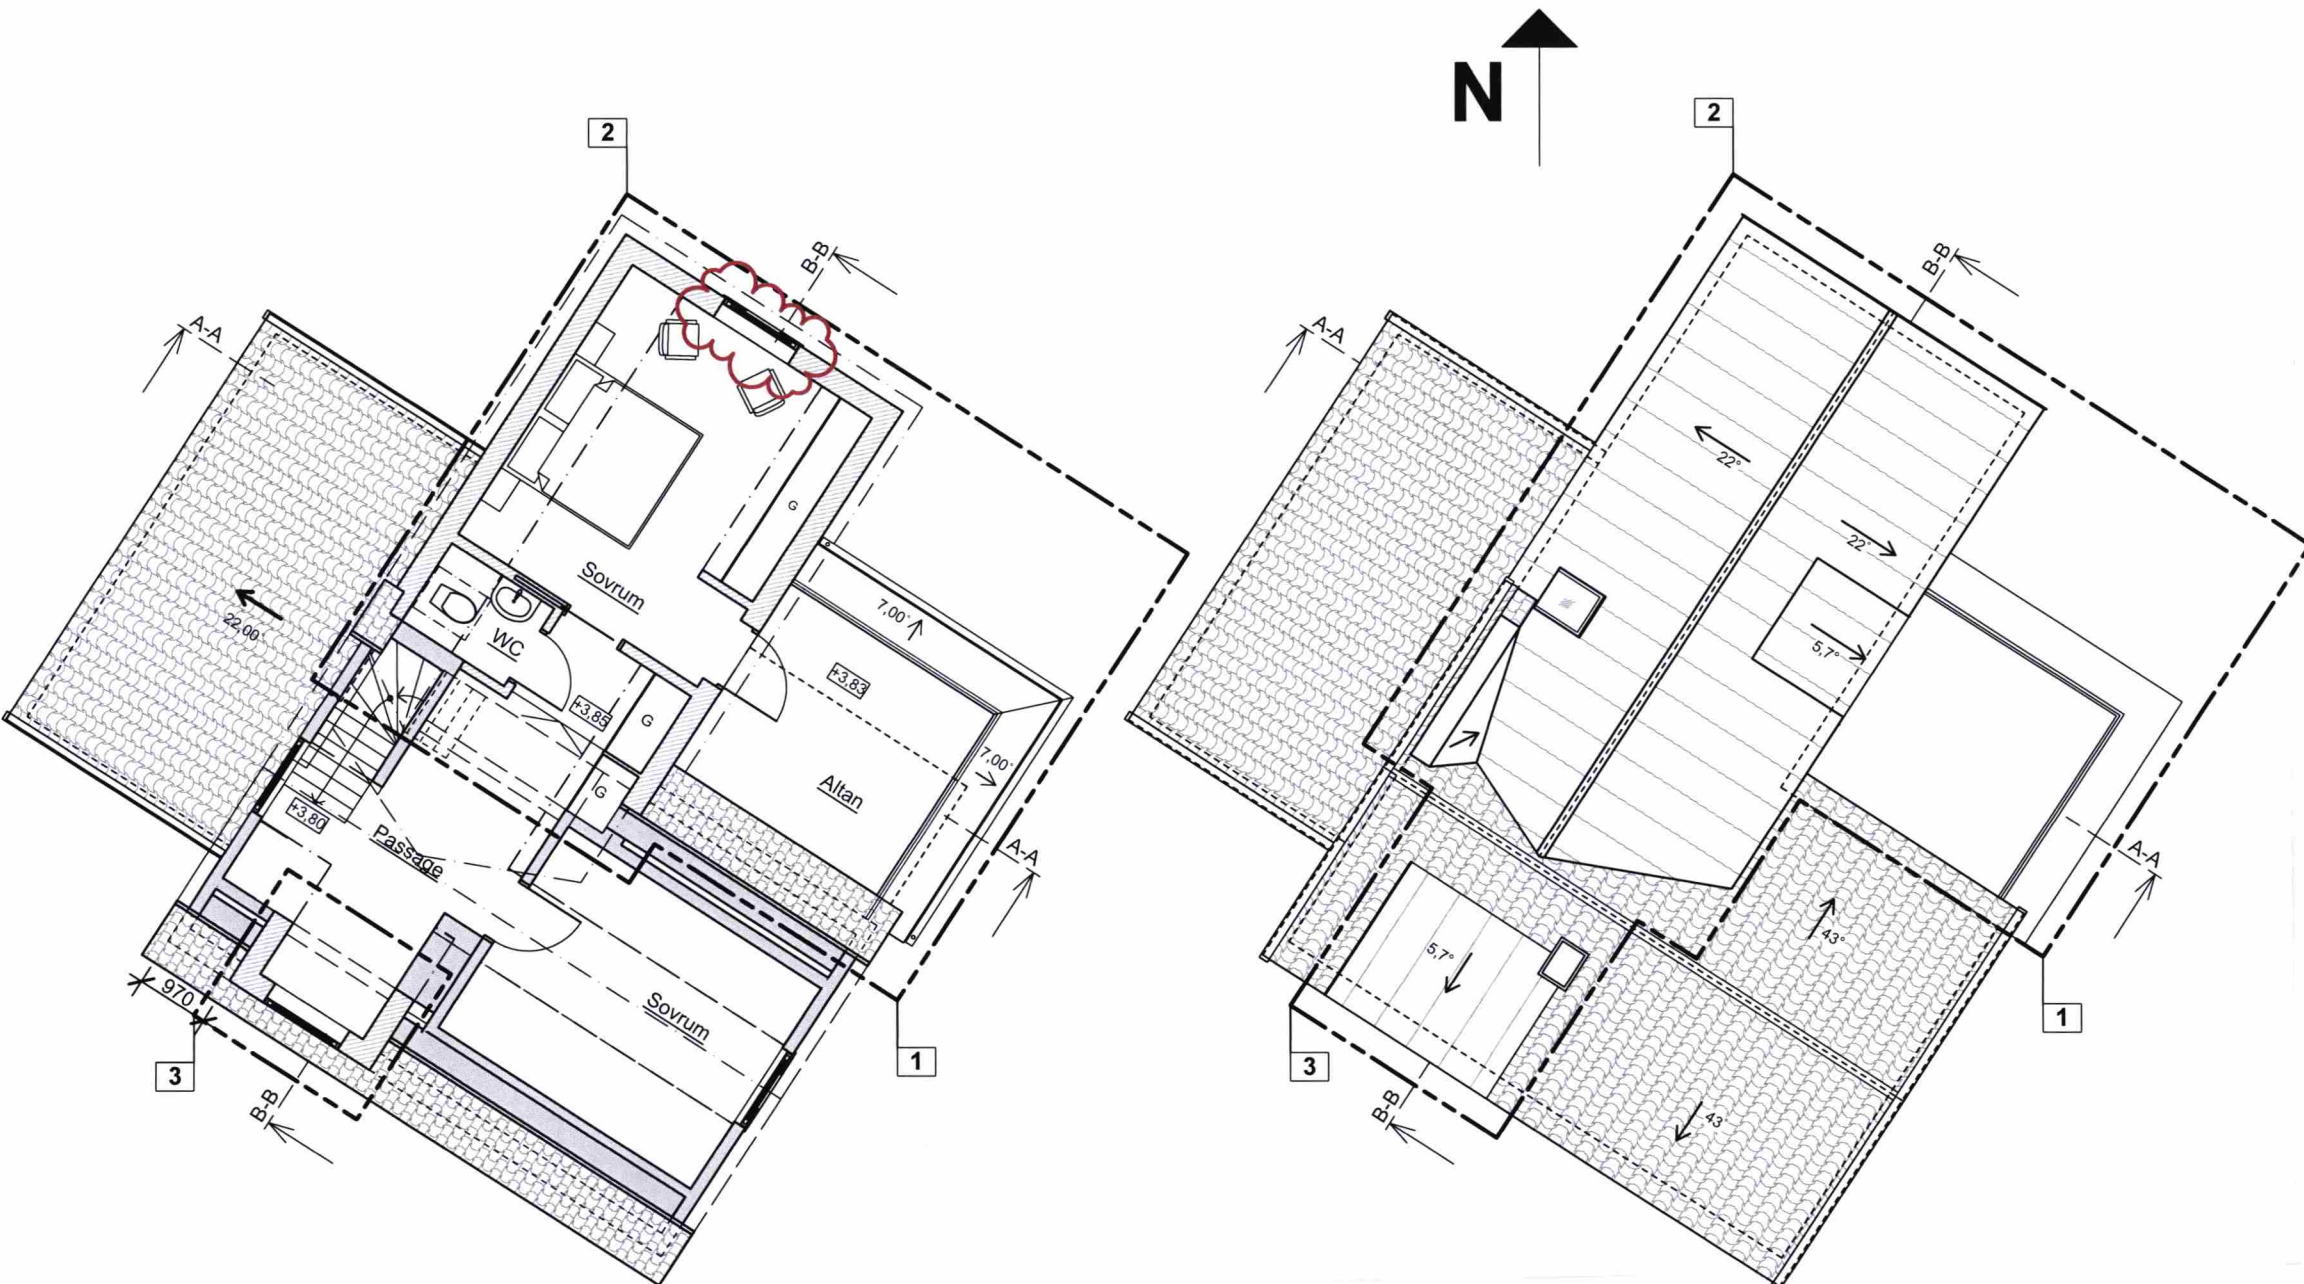


FÖRKLARINGAR

Plushöjder avser endast att visa relationer inom byggnaden.

- 1. Ny altan på inbyggd entréveranda.
- 2. Befintlig vinkelbyggnad byggs på med övervåning.
- 3. Ny takkupa.

- Bef. byggnadsdel som rivs eller byggs om.
- Tillkommande byggnadsdel
- Tegel
- Plåt

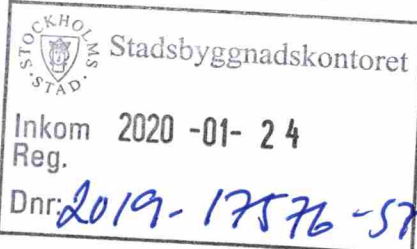

Övervåning

Takplan

A		FD byts till F på gavel	2020.01.21	YK
BET	ANT	ÄNDRINGEN AVSER	DATUM	SIGN
BYGGLOVSHANDLING				
Barkk - Byggnadskonst, arkitektur och konst AB John Ericssonsgatan 14, 112 22 Stockholm, Web: www.barkk.se Epost: info@barkk.se, Tel: 08-231040, Fax: 08-231045				
Rapsen 5, Familjen Wahlgren Livlandsgatan 153, Stockholm				
Ombyggnad och Tillbyggnad Övervåning & Takplan				
PROJEKTNUMMER	RITAD/KONSTR	HANDLÄGGARE	OBJEKTSNUMMER	
72400	YK	TN RH		
DATUM	SKALA	NUMMER	BET	
2019.11.20	1:100	A-40.1-2	A	