


FÖRKLARINGAR

Plushöjder avser endast att visa relationer inom byggnaden.


1. Ny altan på inbyggd entréveranda.
2. Befintlig vinkelbyggnad byggs på med övervåning.
3. Ny takkupa.

----- Bef. byggnadsdel som rivs eller byggs om.


/// Tillkommande byggnadsdel

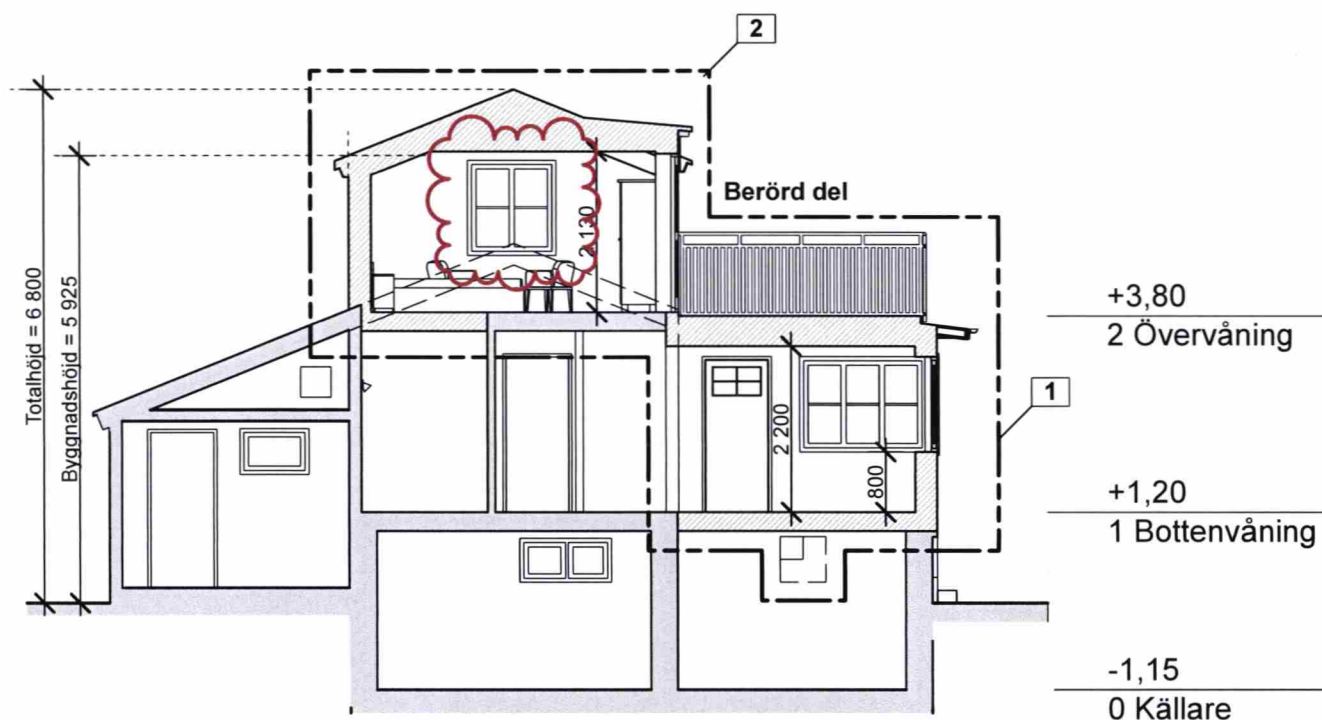

Sektion A

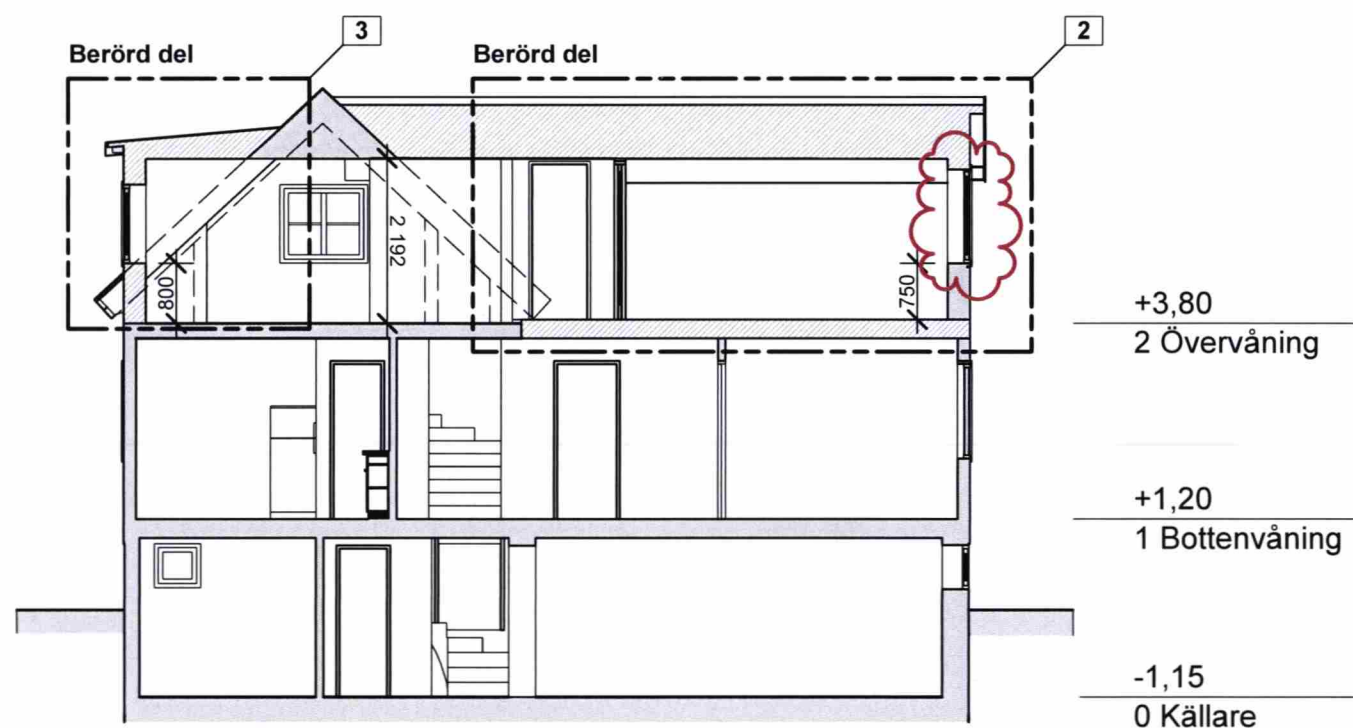

Sektion B

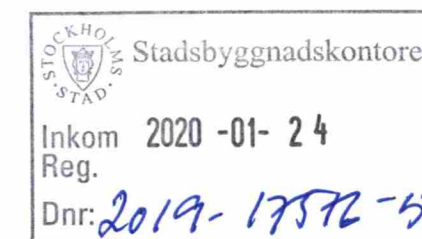

A		FD byts till F på gavel		2020.01.21	YK	
BET	ANT	ÄNDRINGEN AVSER		DATUM	SIGN	
BYGGLOVSHANDLING						
Barkk - Byggnadskonst, arkitektur och konst AB John Ericssonsgatan 14, 112 22 Stockholm, Web: www.barkk.se Epost: info@barkk.se, Tel: 08-231040, Fax: 08-231045						
Rapsen 5, Familjen Wahlgren Livlandsgatan 153, Stockholm						
Ombyggnad och Tillbyggnad						
Sektioner						
PROJEKTNUMMER		RITAD/KONSTR	HANDLÄGGARE		OBJEKTSNUMMER	
72400		YK	TN RH			
DATUM		SKALA	NUMMER			BET
2019.11.20		1:100	A-40.2-1			A