



OVANVÅNING

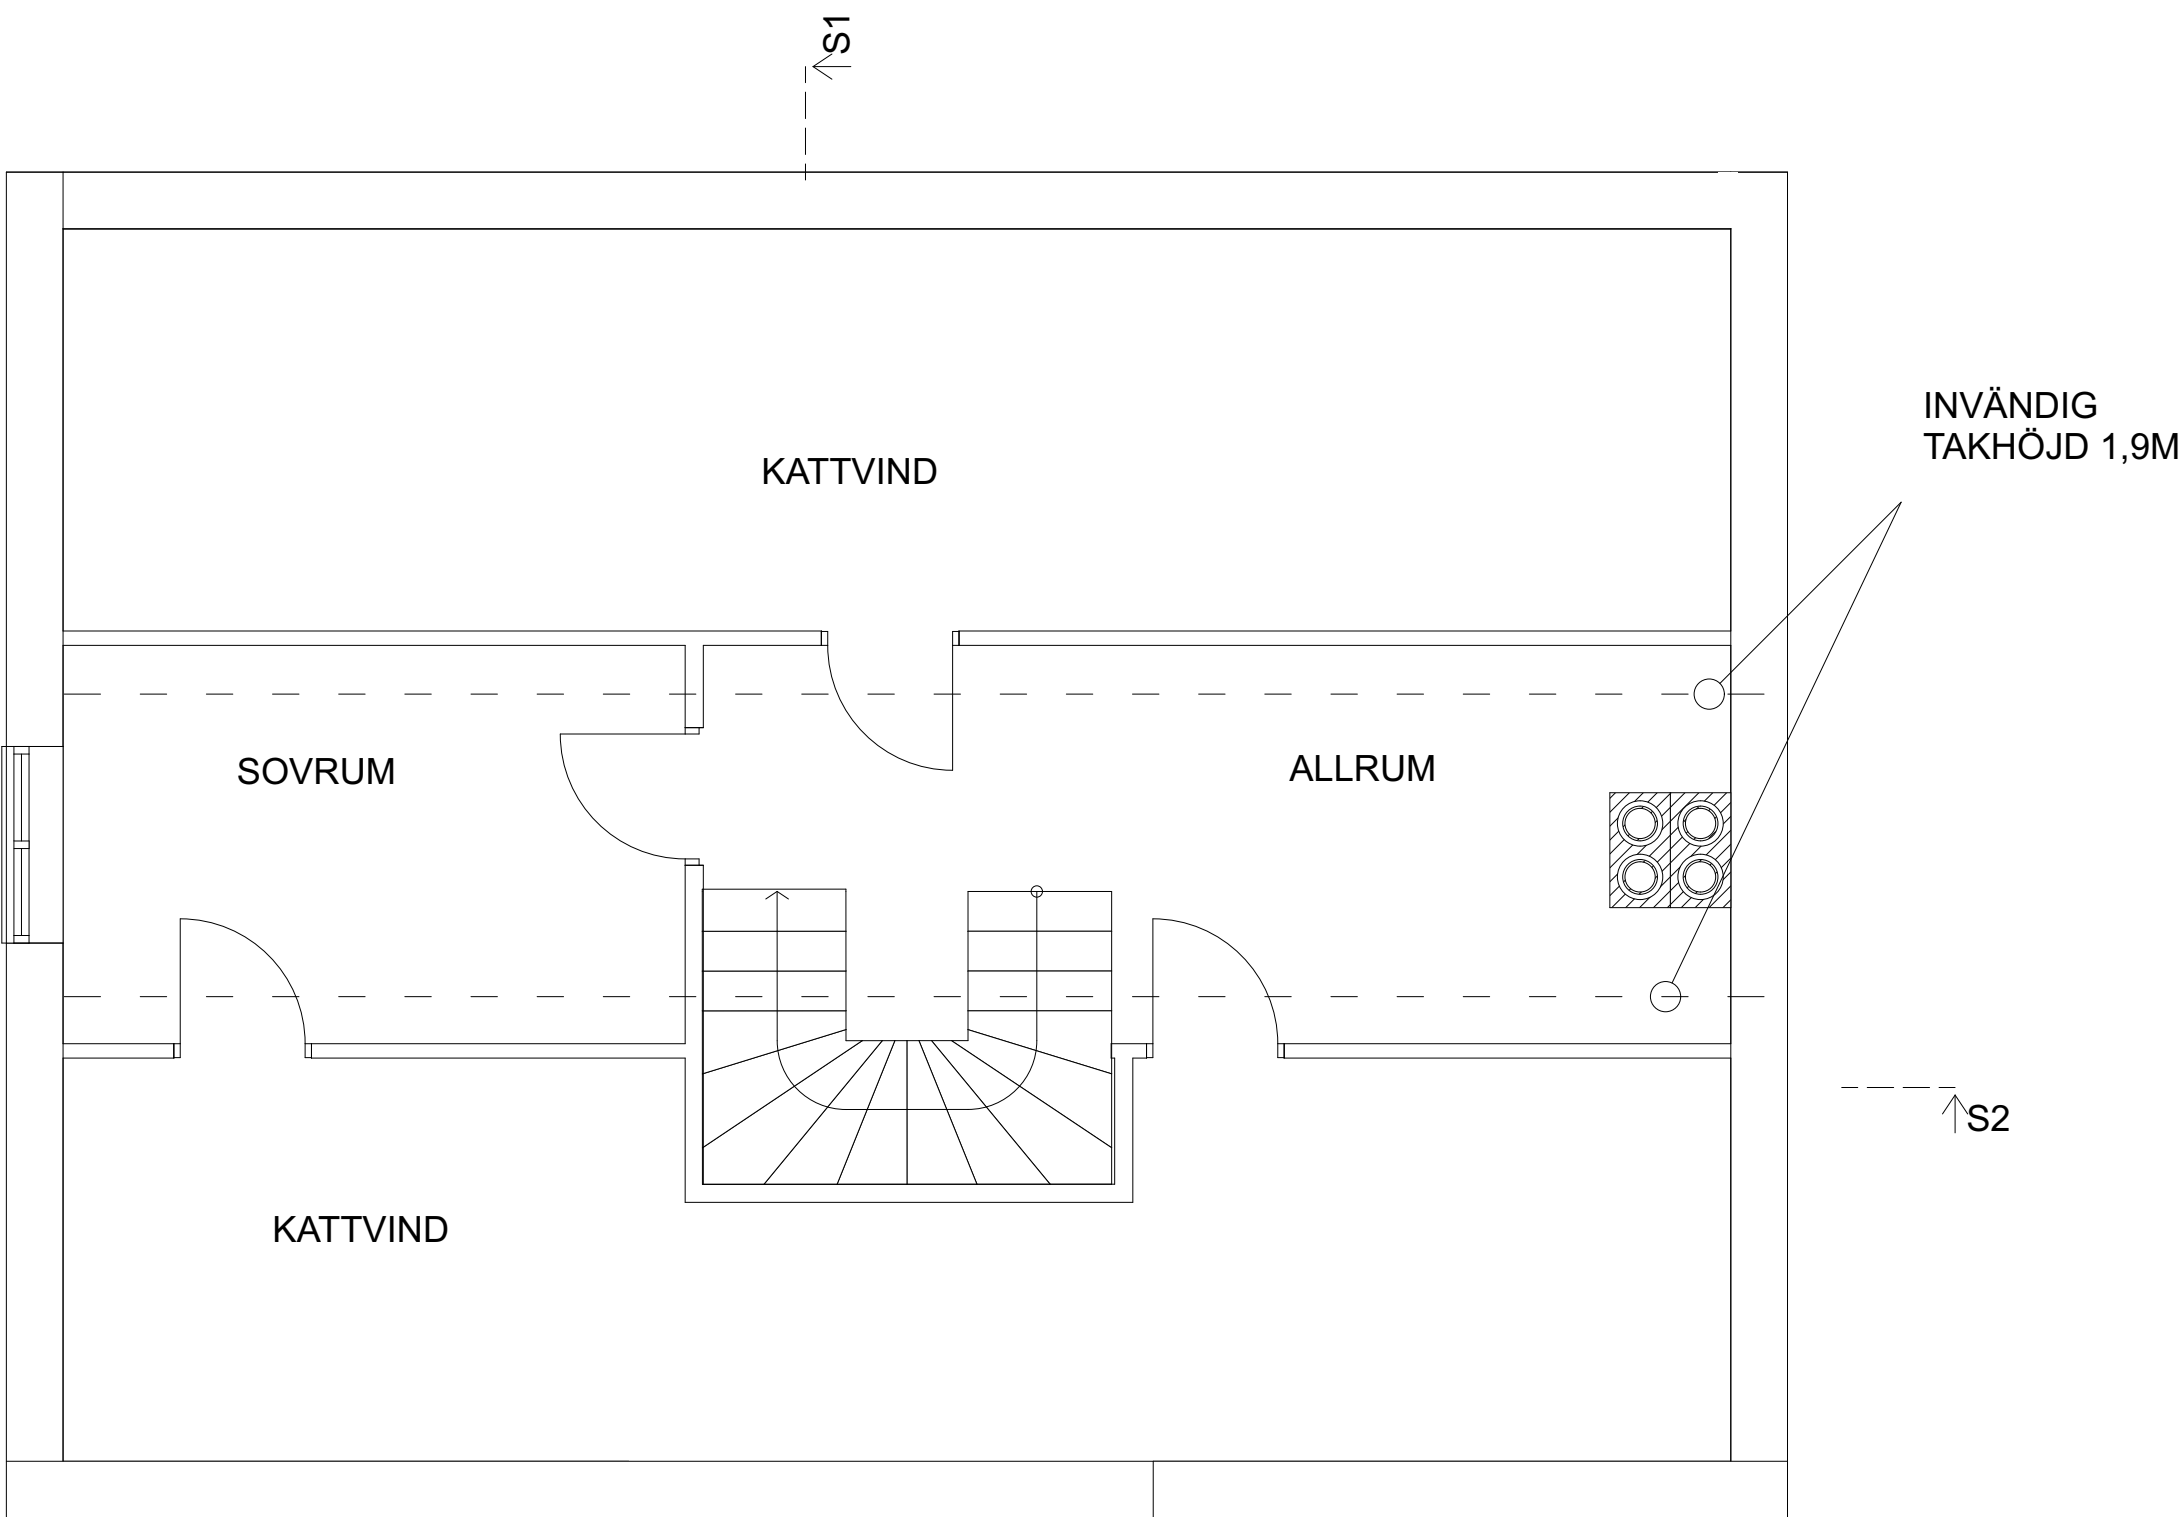

VINDEN
INREDD VIND 26 m²

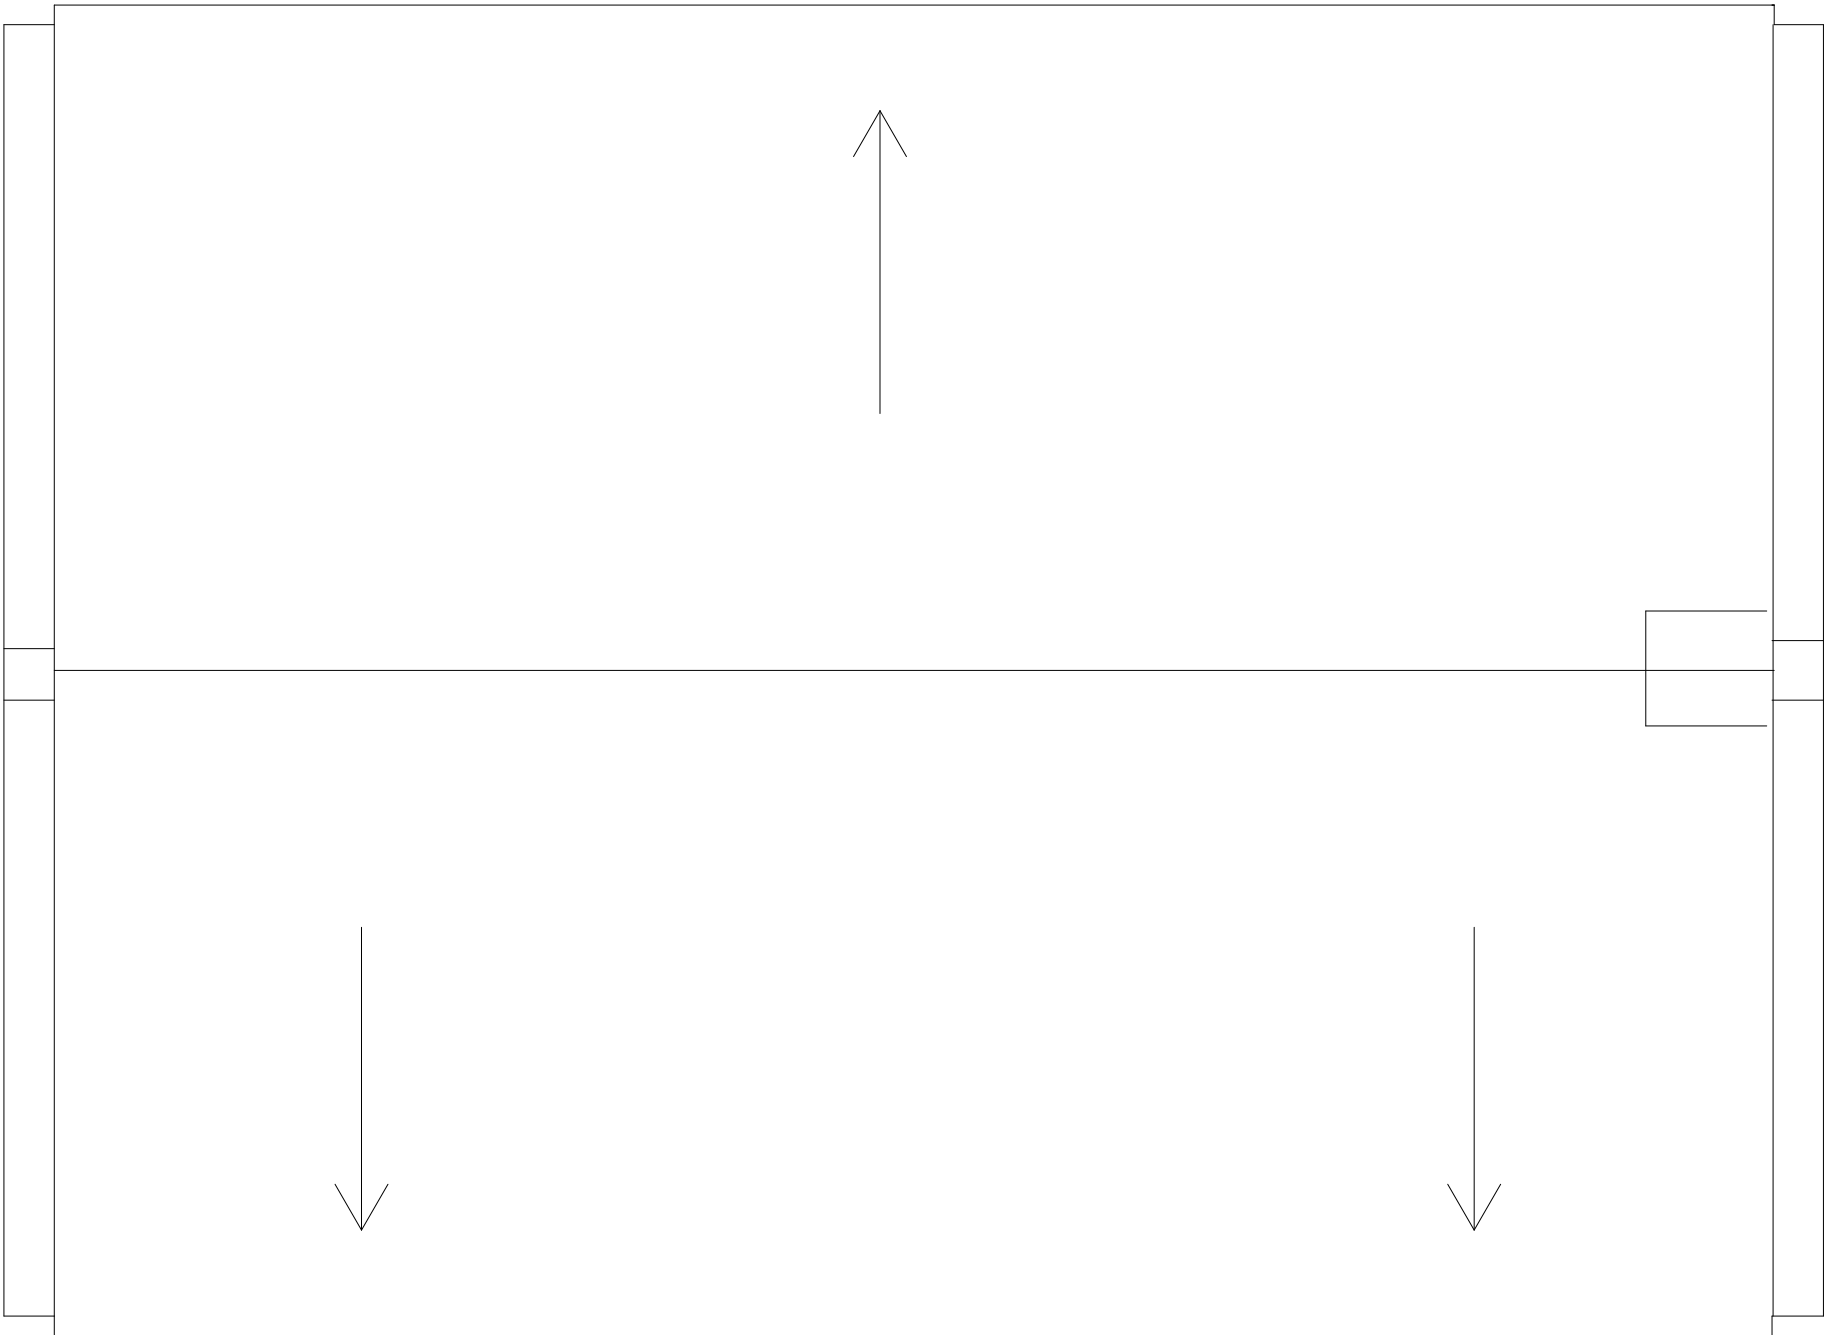

TAKPLAN

REV. FRONTPISPIS UTGÅR, NY PLACERING AV TRAPPA		20 01 27	OD		
BET	ANDRING AVSER	DATUM	Sign.		
BYGGLOVSHANDLING					
KV BLACKEN 7, BROMMA					
		Mobil: 0767639196 info@archiwara.com www.archiwara.com			
UPPDRAG NR 1912-0101	RITAD AV O. DIAWARA	HANDLÄGGARE O. DIAWARA			
DATUM 19-12-02	ANSVARIG O.D	OUSMANE. DIAWARA			
NY BYGGNAD AV VILLA					
PLANER					
SKALA A1 A1 1:50 A3 1:100	NUMMER A-40.1-101		BET A		