

FASAD MOT NORDVÄST

METER  
0 1 2 3 4 5

BYGGLOVSRITNING

STRUMPAN 2

SKALA 1:100 (A4)


ANSV. ARKITEKT: CLAS VALLIN

RITAD AV: LEONARDO MORAIS

2019.05.19

CLAS VALLIN ARKITEKTER AB - Nyckelbyvägen 47 - 178 90 Ekerö - 08-560 203 90 - Mob: 0704-918 104 - info@clasvallin.com - www.clasvallin.com


Ritningen är skyddad enligt upphovsrättslagen och får inte kopieras, spridas eller i övrigt användas utan upphovsmannens medgivande

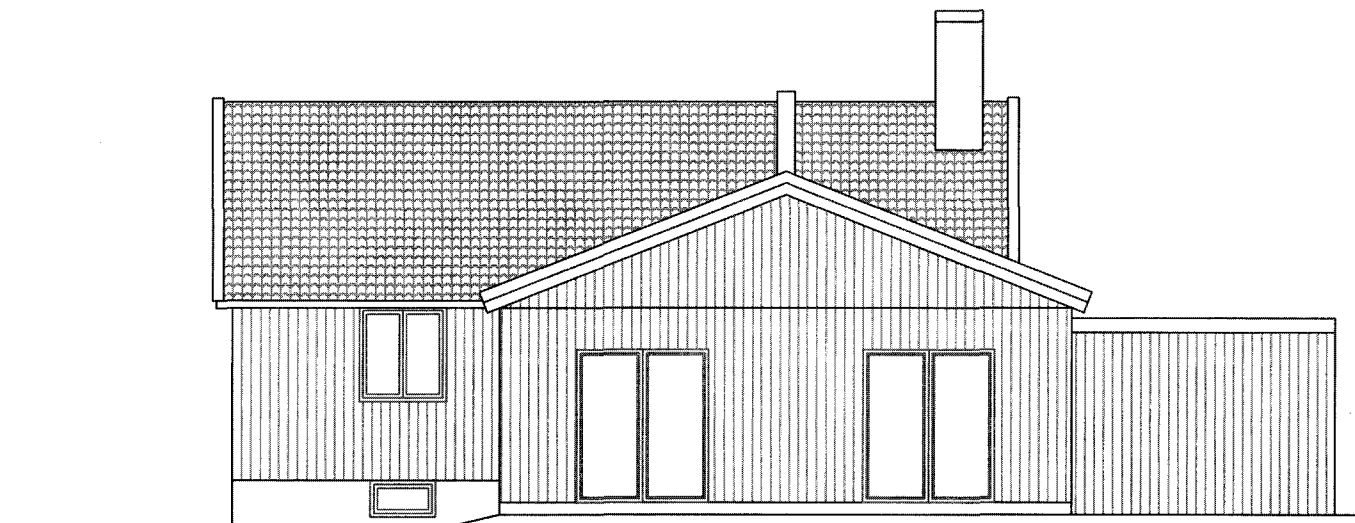

TILLBYGGNAD

FASAD MOT SYDOST

(INGA ÄNDRINGAR)

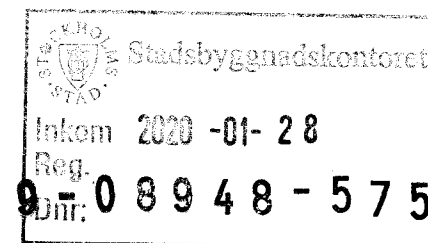

METER

A horizontal number line with tick marks labeled 0, 1, 2, 3, 4, and 5.


BYGGGLOVSRITNING	STRUMPAN 2	SKALA 1:100 (A4)	ANSV. ARKITEKT: CLAS VALLIN	RITAD AV: LEONARDO MORAIS	2019.05.19
<p>CLAS VALLIN ARKITEKTER AB - Nyckelbyvägen 47 - 178 90 Ekerö - 08-560 203 90 - Mob: 0704-918 104 - <a href="mailto:info@clasvallin.com">info@clasvallin.com</a> - <a href="http://www.clasvallin.com">www.clasvallin.com</a></p> <p>Ritningen är skyddad enligt upphovsrättslagen och får inte kopieras, spridas eller i övrigt användas utan upphovsmannens medgivande</p>					

Stadsbyggnadskontoret  
Inkom 2020 -01- 28  
Reg.  
19 Dnr: 08948 - 575

~~TILLBYGGNAD~~




- utgår

METER



0 1 2 3 4 5

BYGGGLOVSRITNING	STRUMPAN 2	SKALA 1:100 (A4)	ANSV. ARKITEKT: CLAS VALLIN	RITAD AV: LEONARDO MORAIS	2019.05.19
<p>CLAS VALLIN ARKITEKTER AB - Nyckelbyvägen 47 - 178 90 Ekerö - 08-560 203 90 - Mob: 0704-918 104 - <a href="mailto:info@clasvallin.com">info@clasvallin.com</a> - <a href="http://www.clasvallin.com">www.clasvallin.com</a></p> <p>Ritningen är skyddad enligt upphovsrättslagen och får inte kopieras, spridas eller i övrigt användas utan upphovsmannens medgivande</p>					

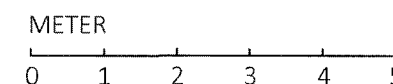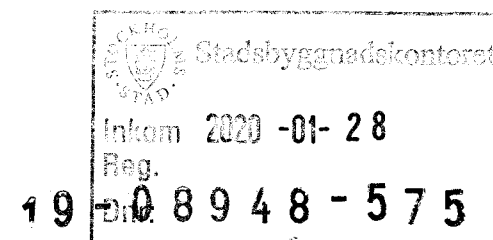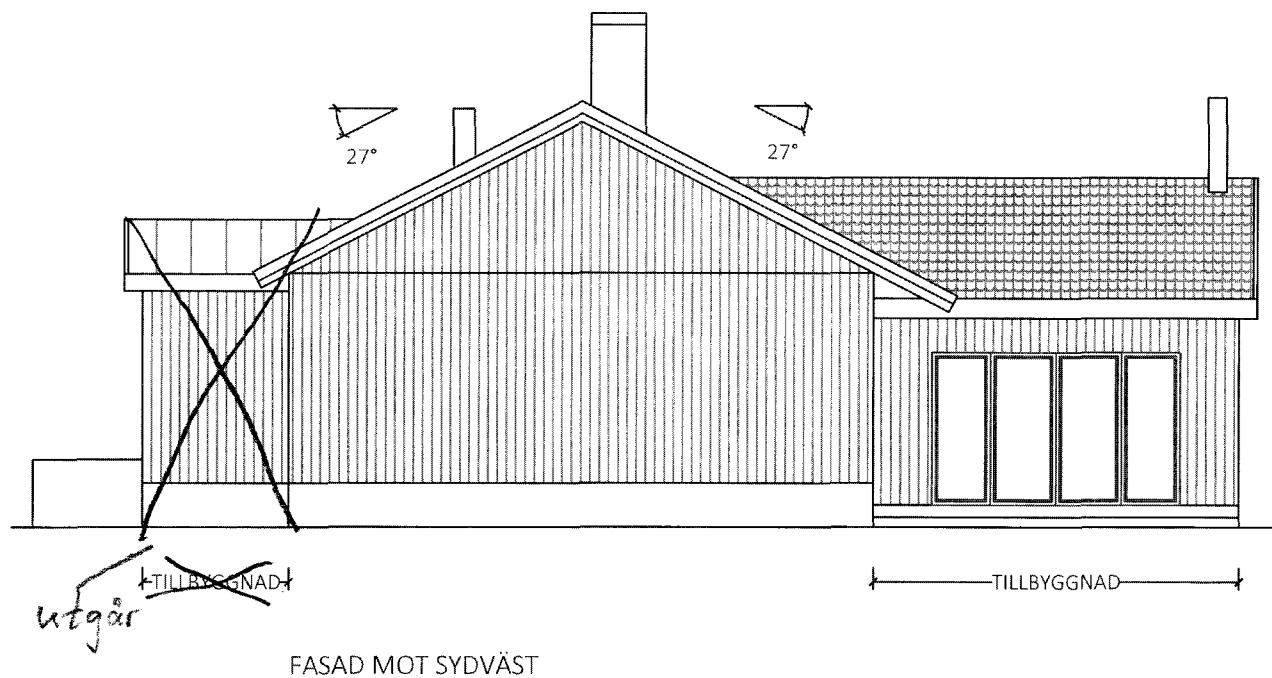

BYGGGLOVSRITNING	STRUMPAN 2	SKALA 1:100 (A4)	ANSV. ARKITEKT: CLAS VALLIN	RITAD AV: LEONARDO MORAIS	2019.05.19
CLAS VALLIN ARKITEKTER AB - Nyckelbyvägen 47 - 178 90 Ekerö - 08-560 203 90 - Mob: 0704-918 104 - <a href="mailto:info@clasvallin.com">info@clasvallin.com</a> - <a href="http://www.clasvallin.com">www.clasvallin.com</a> Ritningen är skyddad enligt upphovsrättslagen och får inte kopieras, spridas eller i övrigt användas utan upphovsmannens medgivande					