

FÖRKLARINGAR


SE: A--49-1-001100BL

FÖRESKRIFTER

SE: A--49-1-001100BL

HÄNVISNINGAR

SE: A--49-1-001100BL

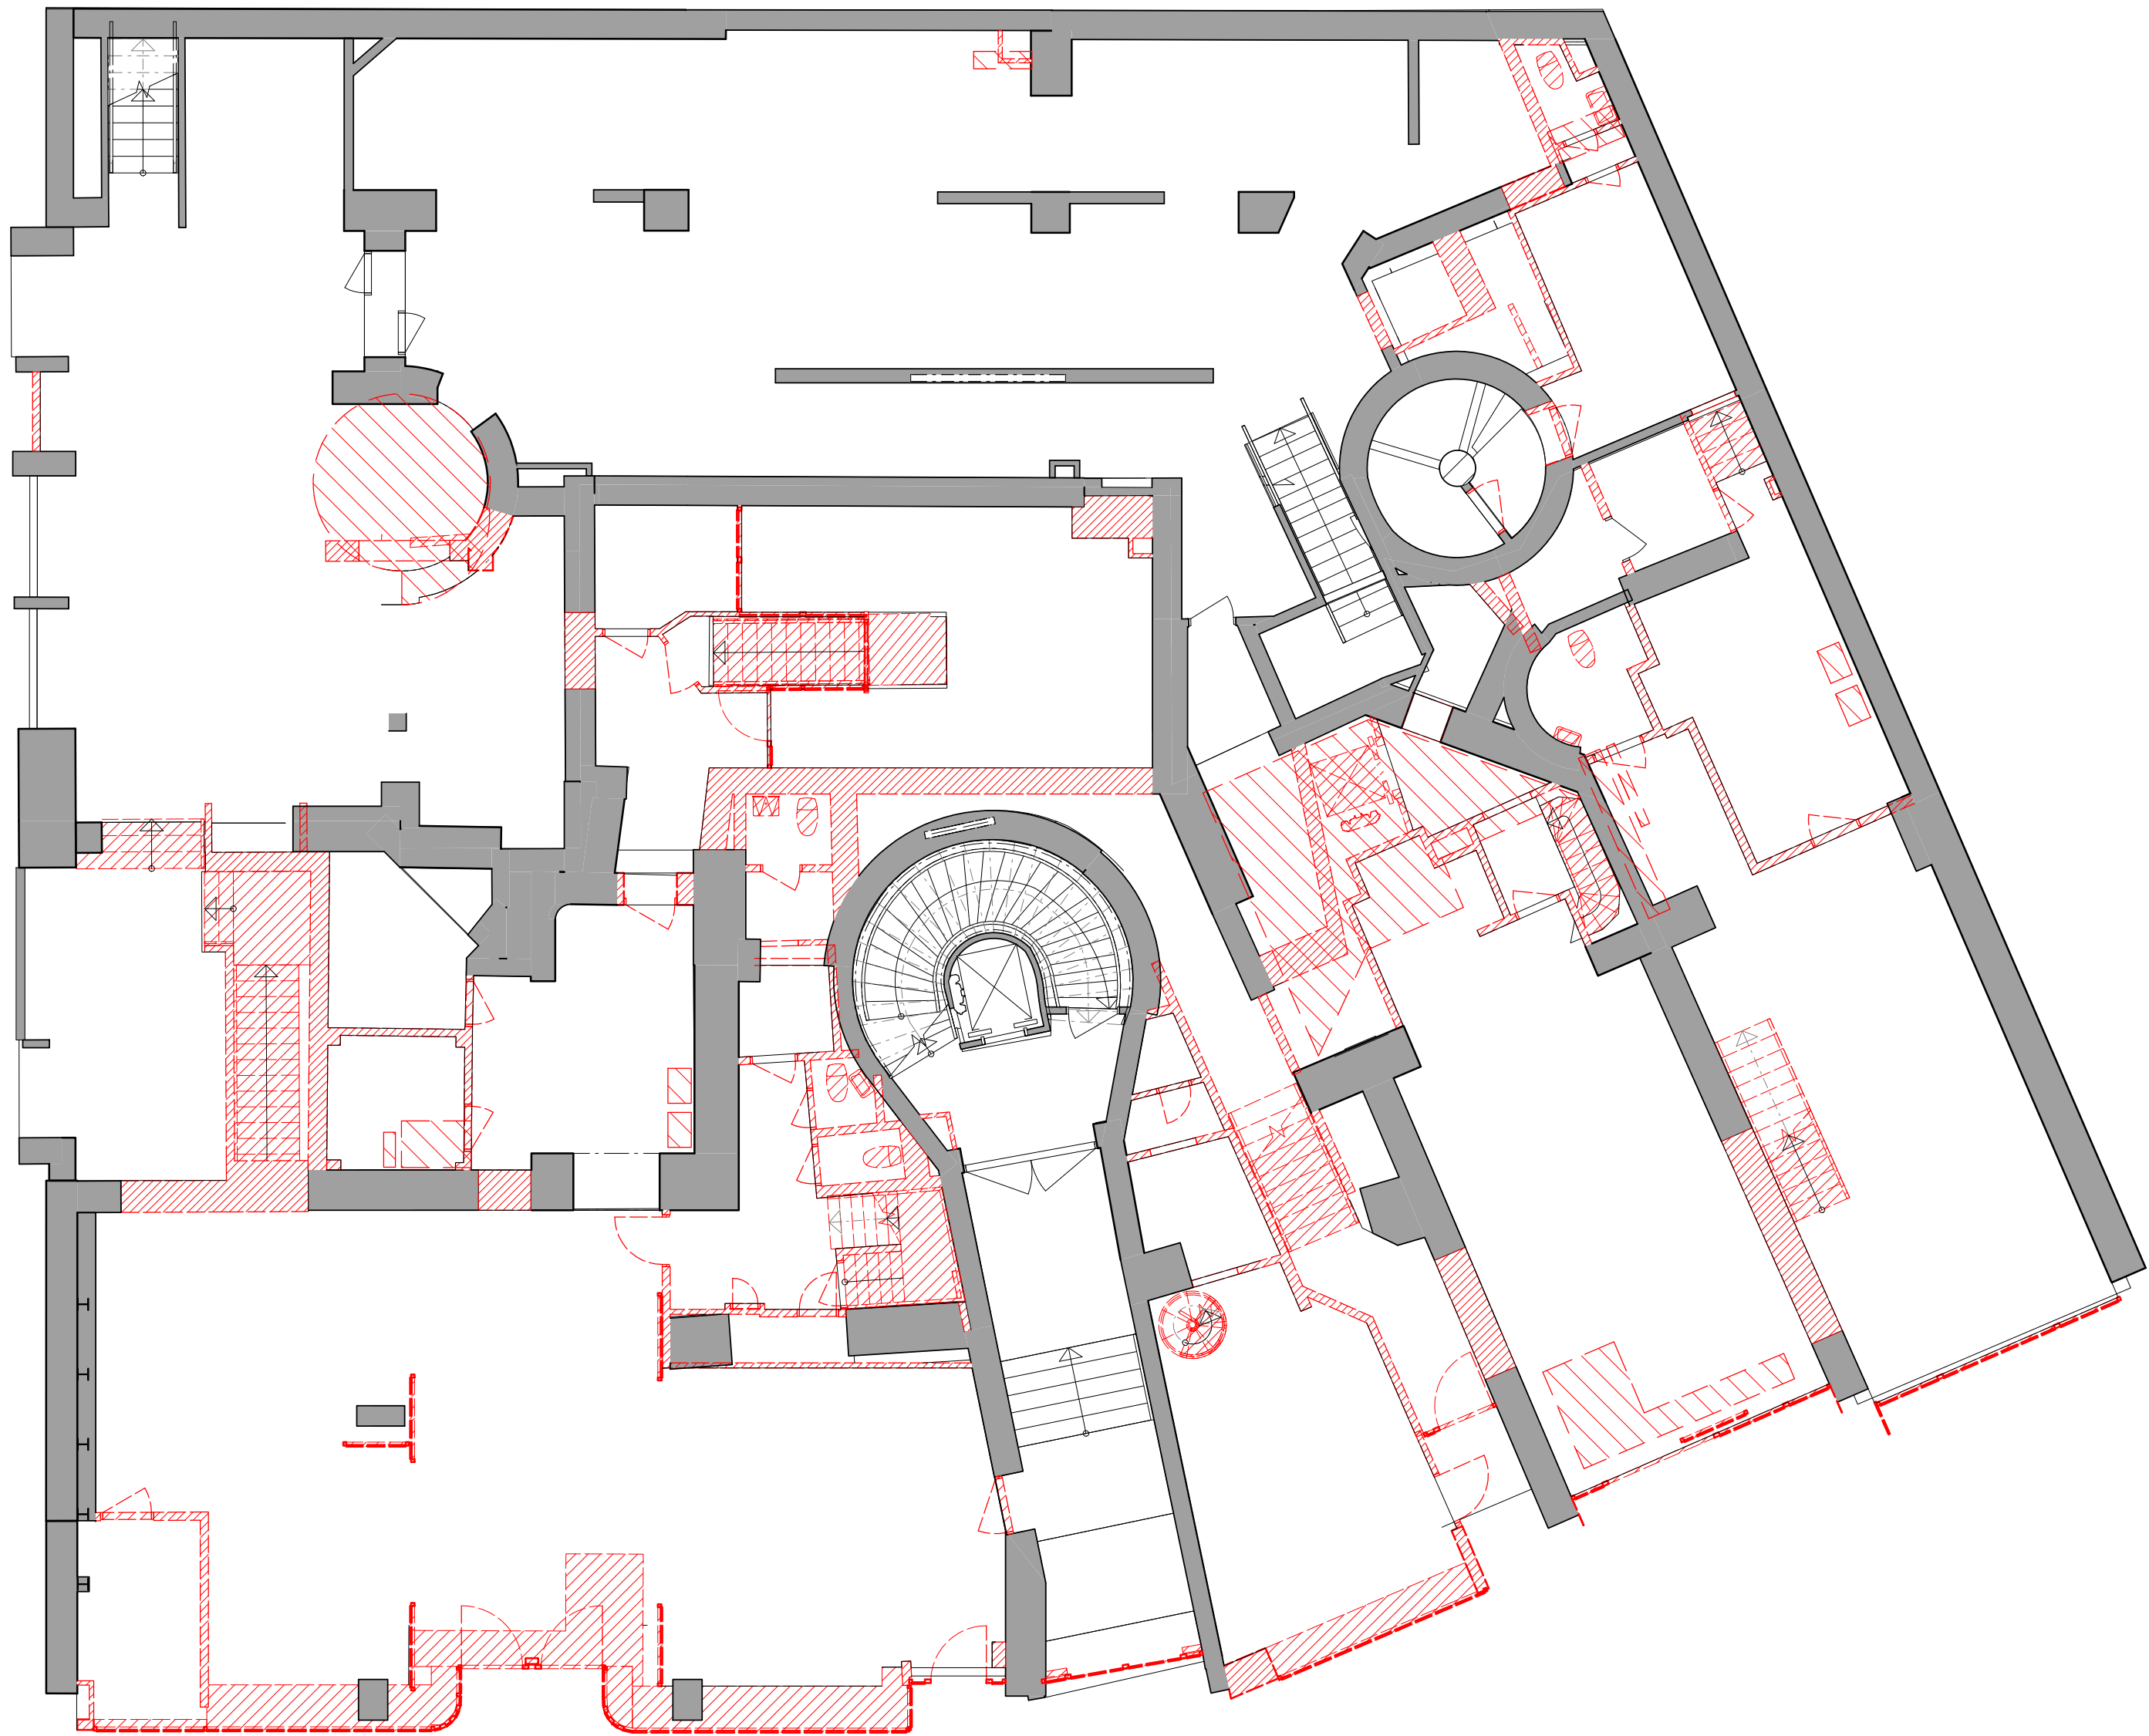

A   A BL PM 01		2020-01-31	TRS
BET	ÄNDRING AVSER	DATUM	SIGN
BYGGLOVHANDLING			
VASAKRONAN			
<div>ORIENTERINGSGRUPP</div> <div><div><div>STUREPLAN 2</div><div>BRIGER JÄRSGATAN</div></div><div><div>STUREPLAN 1</div><div>GÅRD</div></div></div>			
VASAKRONANS PROJEKTNUMMER		SPERLINGENS BACKE 45	
1411900007		KONTORSFASTIGHET	
(A) WINGÅRDH ARKITEKTKONTOR AB		T: 010-788 10 00	
BR BRIAB		T: 08-410 102 50	
E TYRÉNS AB		T: 010-452 20 00	
K LÖÖSTRÖM		T: 08-755 11 60	
SP CONWISE STOCKHOLM AB		T: 08-400 297 50	
S ÅF-INFRASTRUCTURE AB		T: 010-505 00 00	
V ÅF-INFRASTRUCTURE AB		T: 010-505 00 00	
W ÅF-INFRASTRUCTURE AB		T: 010-505 00 00	
-		T:	
C SWECO		T: 08-695 60 00	
INGÅENDE DELENTREPRENADER			
UPPDRAG NR 062 016		RITAD/KONSTR AV B. ERIKSSON	
DATUM 2020-01-31		HÄNDLAGGARE T.-R. SÖDERSTRÖM	
		ANSVARIG M. WAHLGREN	
		FASTIGHET/KST 14119	
		BYGGNAD 001	
KONTOR, OM- OCH TILLBYGGNAD			
RIVNING, PLAN 02 (GATUPLAN)			
SKALA 1:100	NUMMER A--49-1-0002100BL	REV A	

