

FÖRKLARINGAR

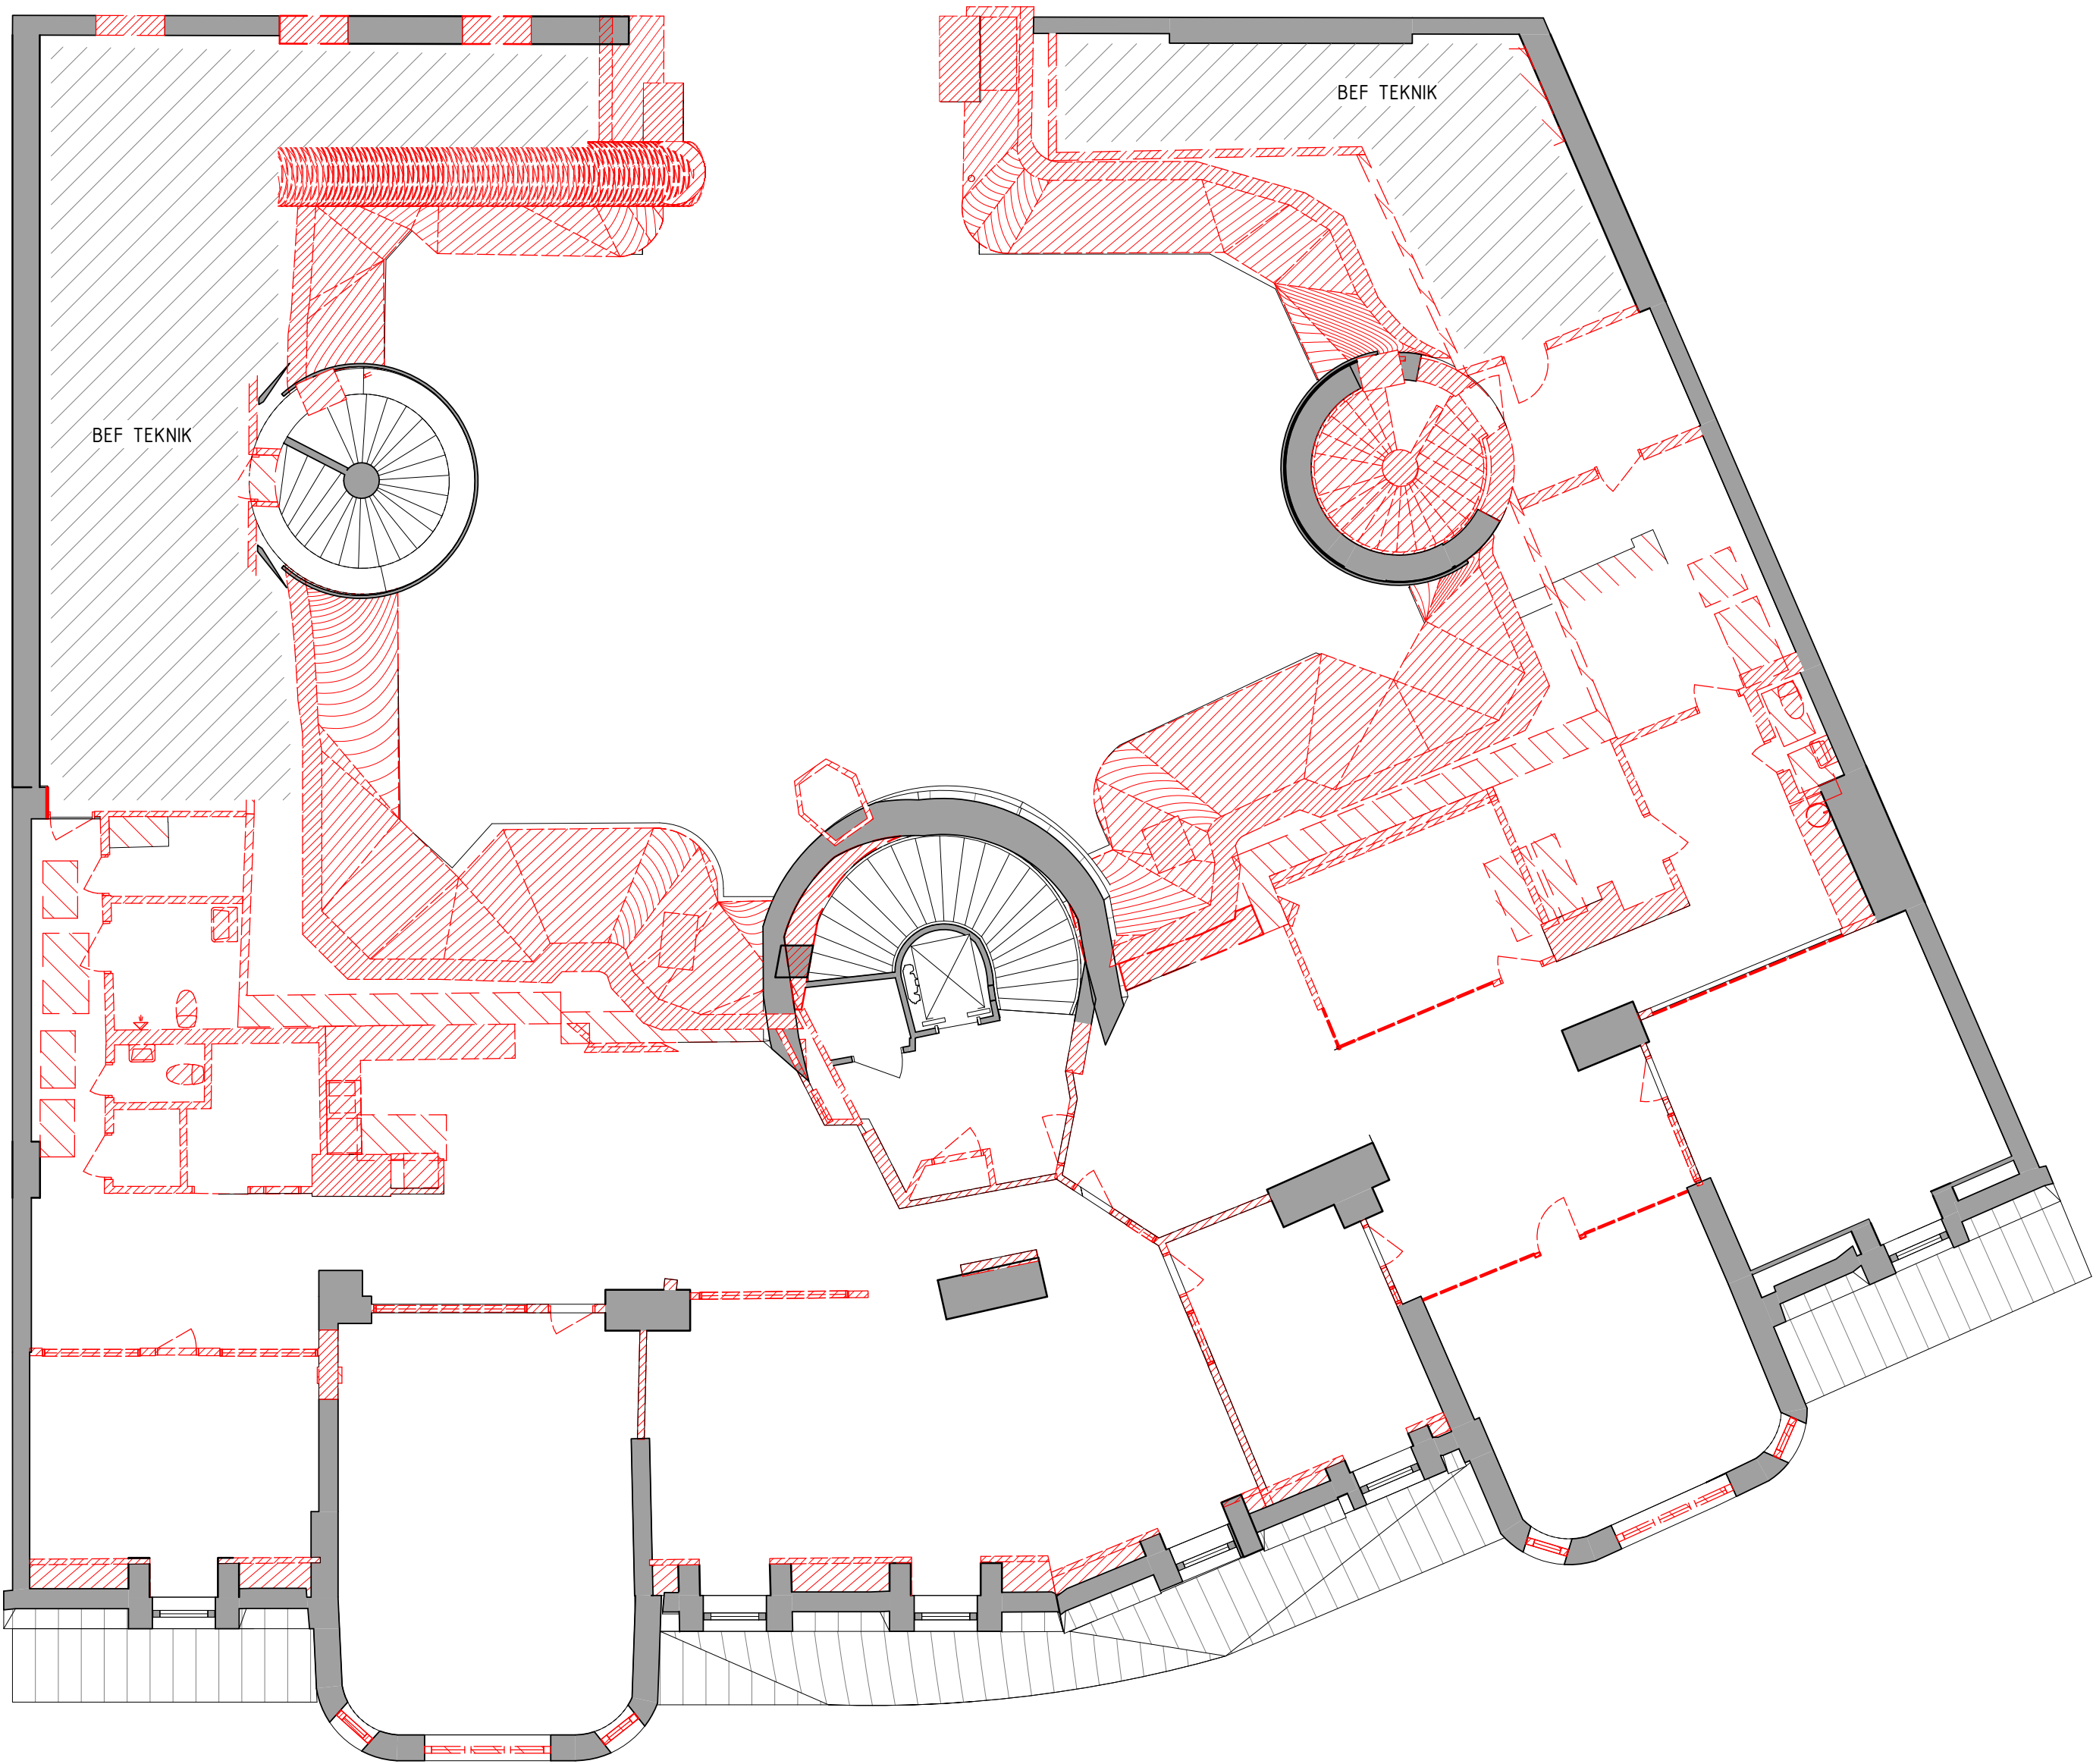
SE: A--49-1-001100BL

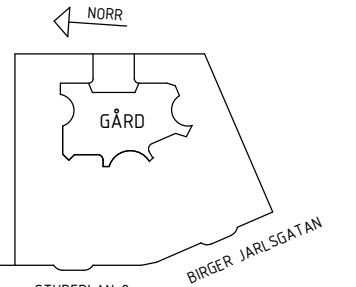
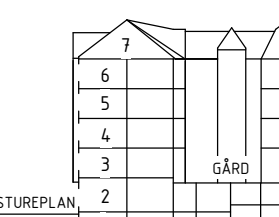
FÖRESKRIFTER

SE: A--49-1-001100BL

HÄNVISNINGAR

SE: A--49-1-001100BL



A A BL PM 01		2020-01-31	TRS
BET	ÄNDRING AVSER	DATUM	SIGN
BYGGLOVHANDLING			
VASAKRONAN			
ORIENTERINGSFIGUR			
			
VASAKRONANS PROJEKTNUMMER		SPERLINGENS BACKE 45	
1411900007		KONTORSFASTIGHET	
(A)	WINGÅRDH ARKITEKTKONTOR AB	T: 010-788 10 00	
BR	BRIAB	T: 08-410 102 50	
E	TYRÉNS AB	T: 010-452 20 00	
K	LOOSTRÖM	T: 08-755 11 60	
SP	CONVISE STOCKHOLM AB	T: 08-400 297 50	
S	ÄF-INFRASTRUCTURE AB	T: 010-505 00 00	
V	ÄF-INFRASTRUCTURE AB	T: 010-505 00 00	
W	ÄF-INFRASTRUCTURE AB	T: 010-505 00 00	
-	-	T:	
C	SWECO	T: 08-695 60 00	
INGÅENDE DELENTREPRENADER			
UPPDRAG NR	RITAD/KONSTR AV	HANDLÄGGARE	
062 016	B. ERIKSSON	T.-R. SÖDERSTRÖM	
DATUM	ANSVARIG	FASTIGHET/KST	BYGGNAD
2020-01-31	M. WAHLGREN	14119	001
KONTOR, OM- OCH TILLBYGGNAD			
RIVNING, PLAN 07			
SKALA	NUMMER	REV	
1:100	A--49-1-0007100BL	A	

