



FÖRKLARINGAR

FÖRESKRIFTER

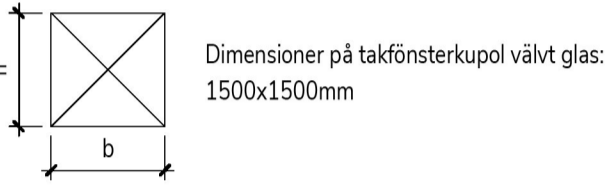

Dimensioner på takfönsterkupol välvat glas:
1500x1500mm

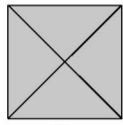

10 ST Takfönsterkupoler som skall vara
automatiska rökuttagspunkter vid brand

- Karm och bäge i högklassig PVC
- Invändig lågenergiruta med invändigt laminerat glas
- U-värde 0,72 W/m²/K
- Med fjärrstyrt INTEGRA® medföljer fjärrkontroll och regnsensor
- Takfönsterkupolen har en sarghöjd på 150 mm
- Utvändig kulör standard (velux) Grå RAL 7043
- Kulör för stälbågar, Vit RAL 9010

Eller likv.

HÄNVISNINGAR

A	BYGGLOVS KOMMENTAR	20-01-30	JU
BET	ÄNDRINGEN AVSER	DATUM	SIGN

INFORMATIONSHANDLING



K-Lab Projektering AB
T: +46 (0)70 763 1069

K - L A B

info@k-lab.se
www.k-lab.se



RADISSON BLU ROYAL VIKING

RIVNING
PLANRITNING
SAMMANSATT REDOVISNING
ÖVERSIKT

UPPDRAGENR: 00004	DATUM 2020-01-30	ANSVARIG: G. EDGE
SKALA (@A1) 1:100	NUMMER: K20-1-01301	BET: