



2020-02-07
20-02461-575

0 5 m

BYGGLOV Brf Kritan i Stockholm

Nya balkonger och fönsterdörrar på gårdsfasad
Ritningsunderlag från ombyggnation 1984

Renstiernas gata 41 A & B Datum: 2020-02-03
Typplan Ritning: A03
Skala: 1:100

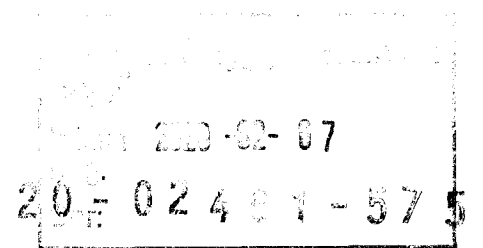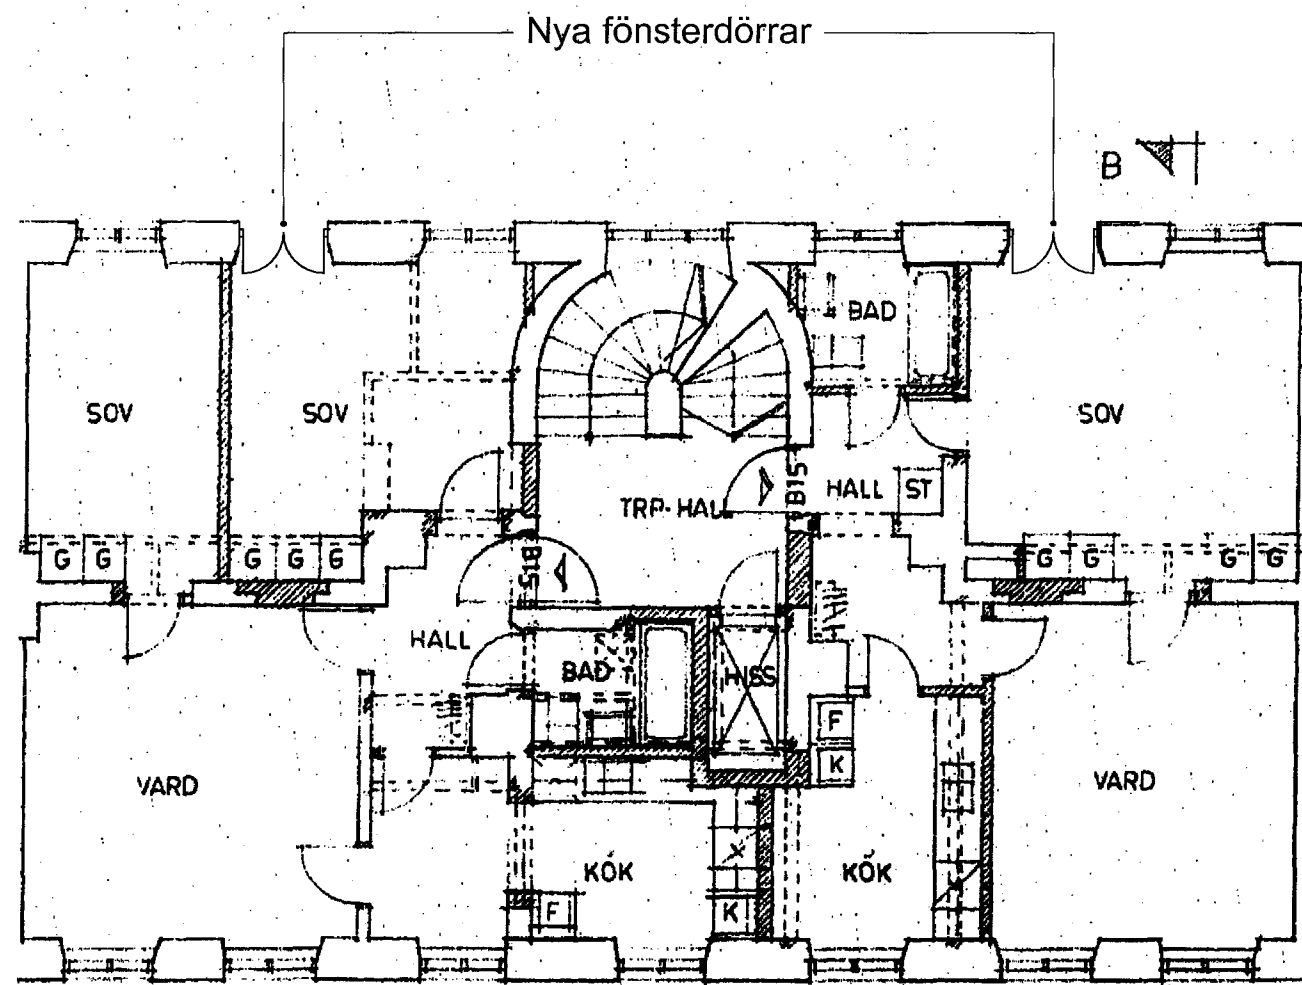


0 5 m

BYGGLOV Brf Kritan i Stockholm

Nya balkonger och fönsterdörrar på gårdsfasad
Ritningsunderlag från ombyggnation 1984



Renstiernas gata 43 Datum: 2020-02-03
Våning 1 trappa Ritning: A06
Skala: 1:100

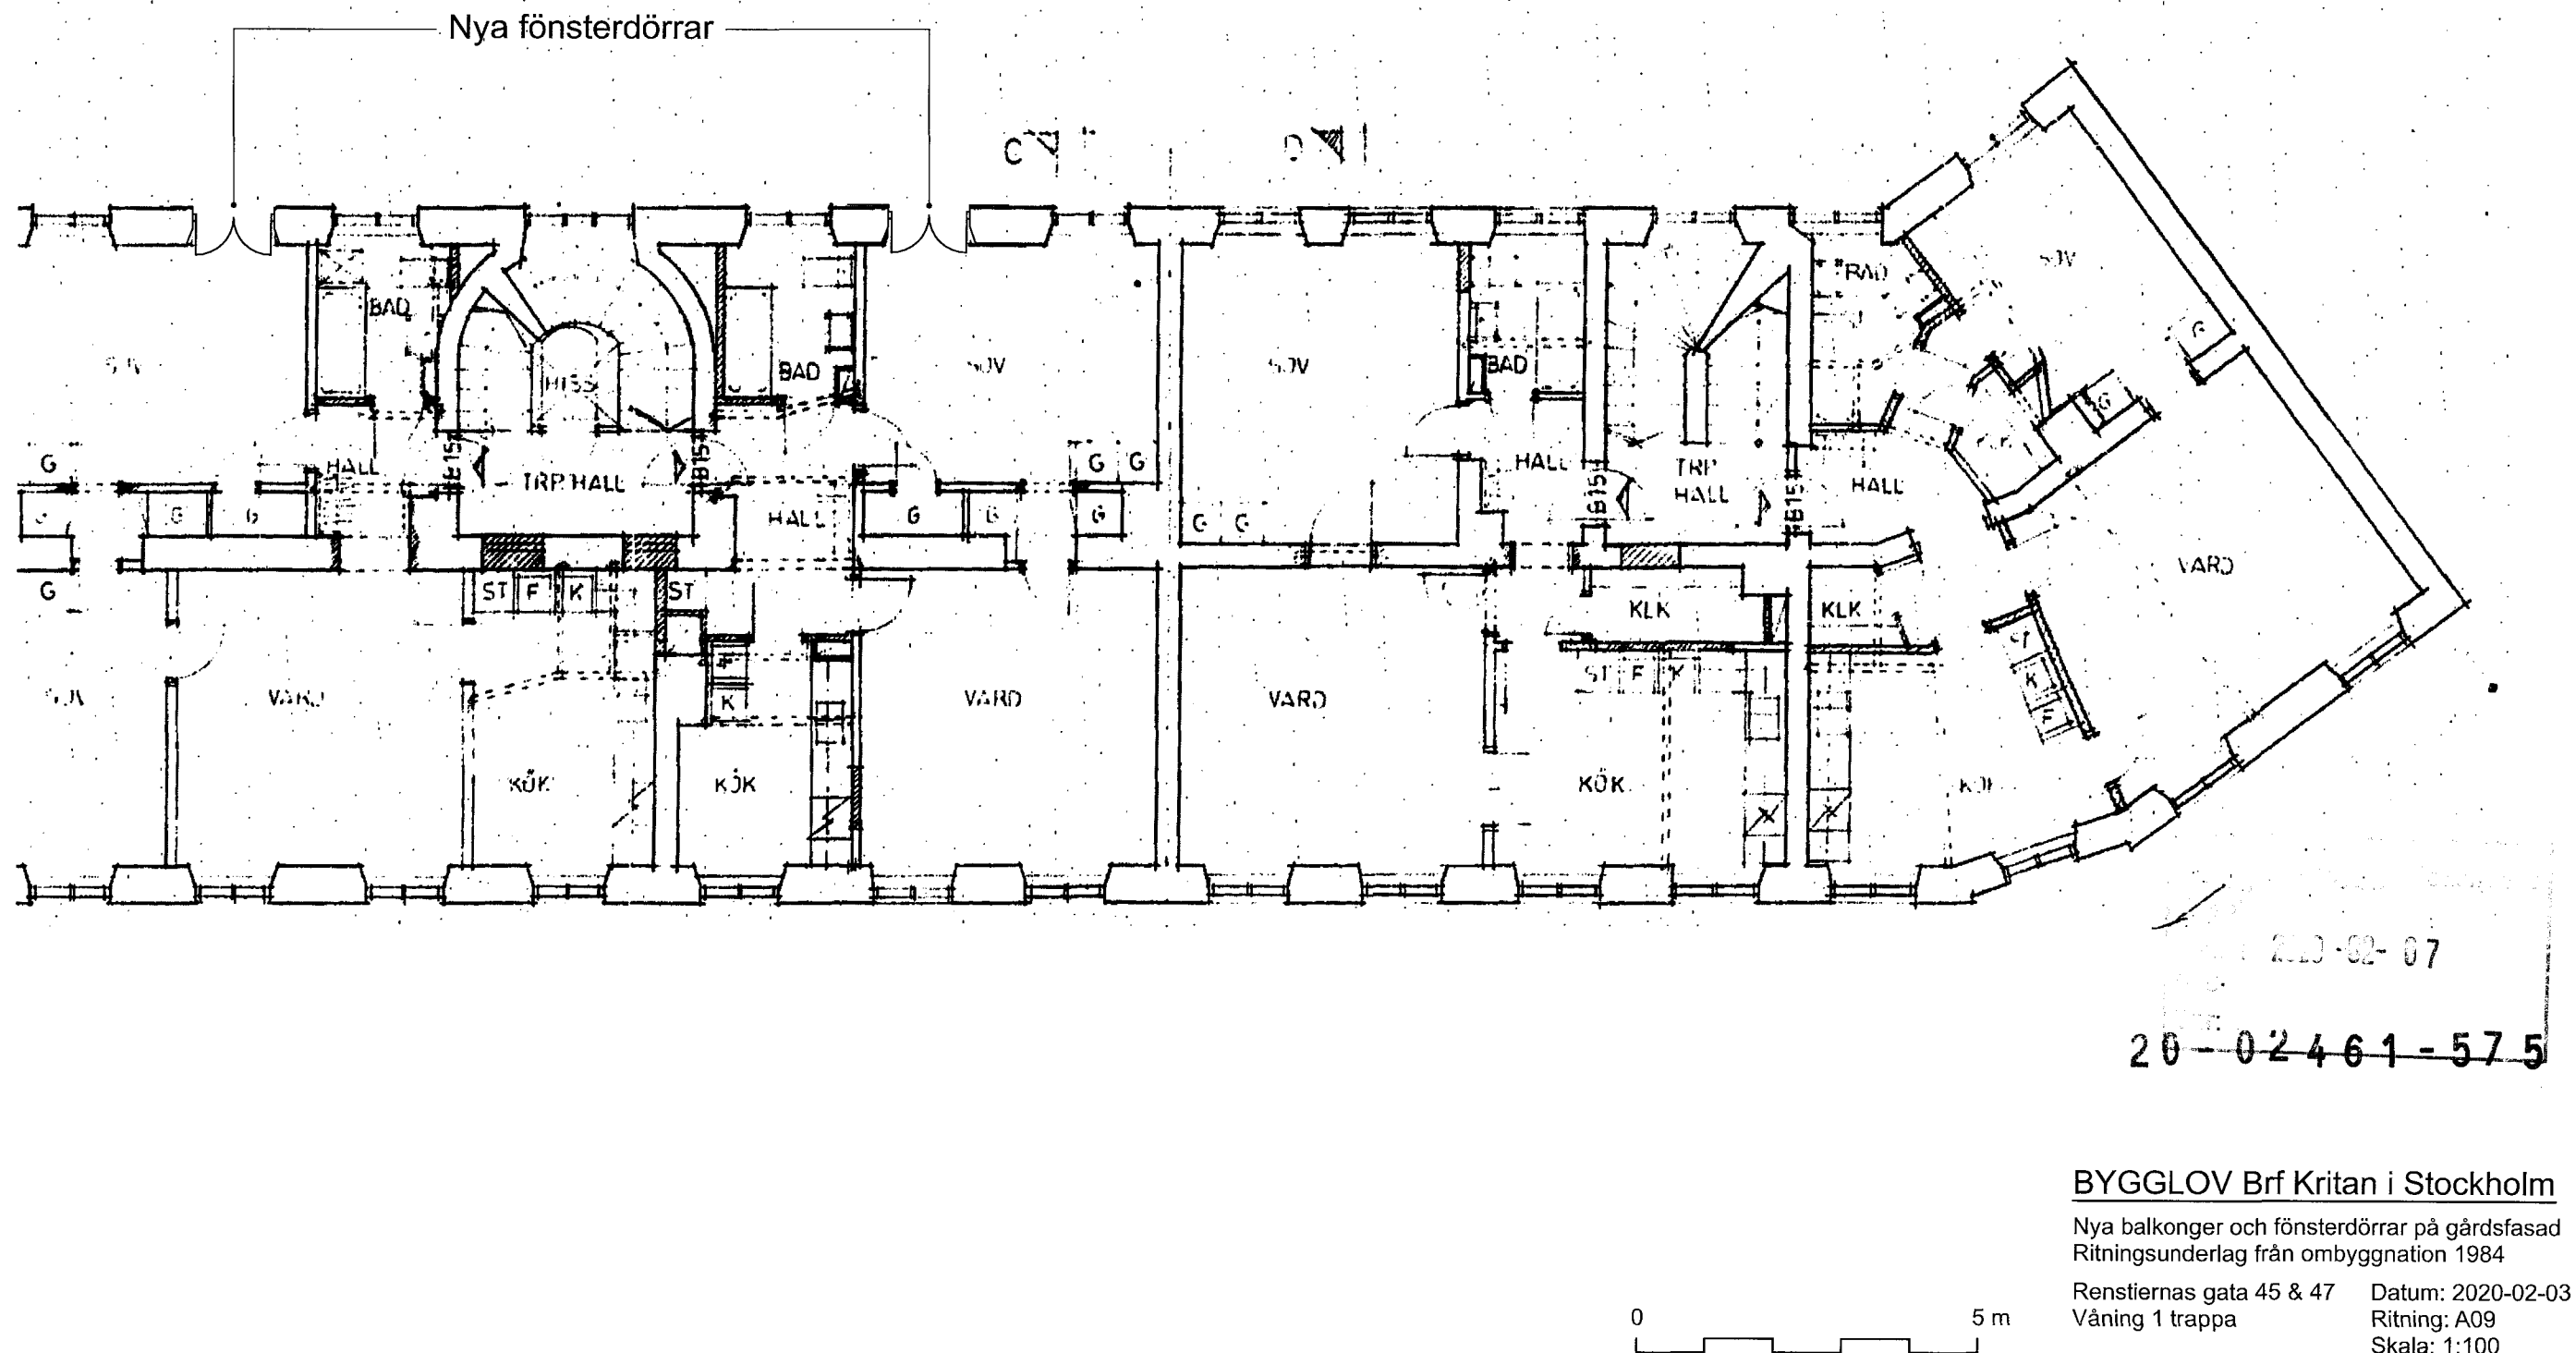

BYGGLOV Brf Kritan i Stockholm

Nya balkonger och fönsterdörrar på gårdsfasad
Ritningsunderlag från ombyggnation 1984

Renstiernas gata 45 & 47 Datum: 2020-02-03
Våning 1 trappa Ritning: A09
Skala: 1:100

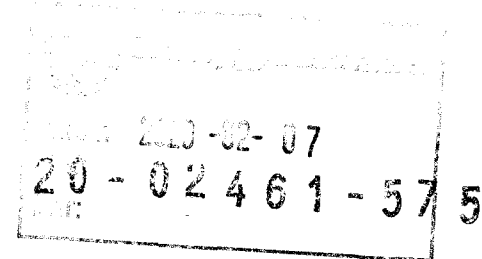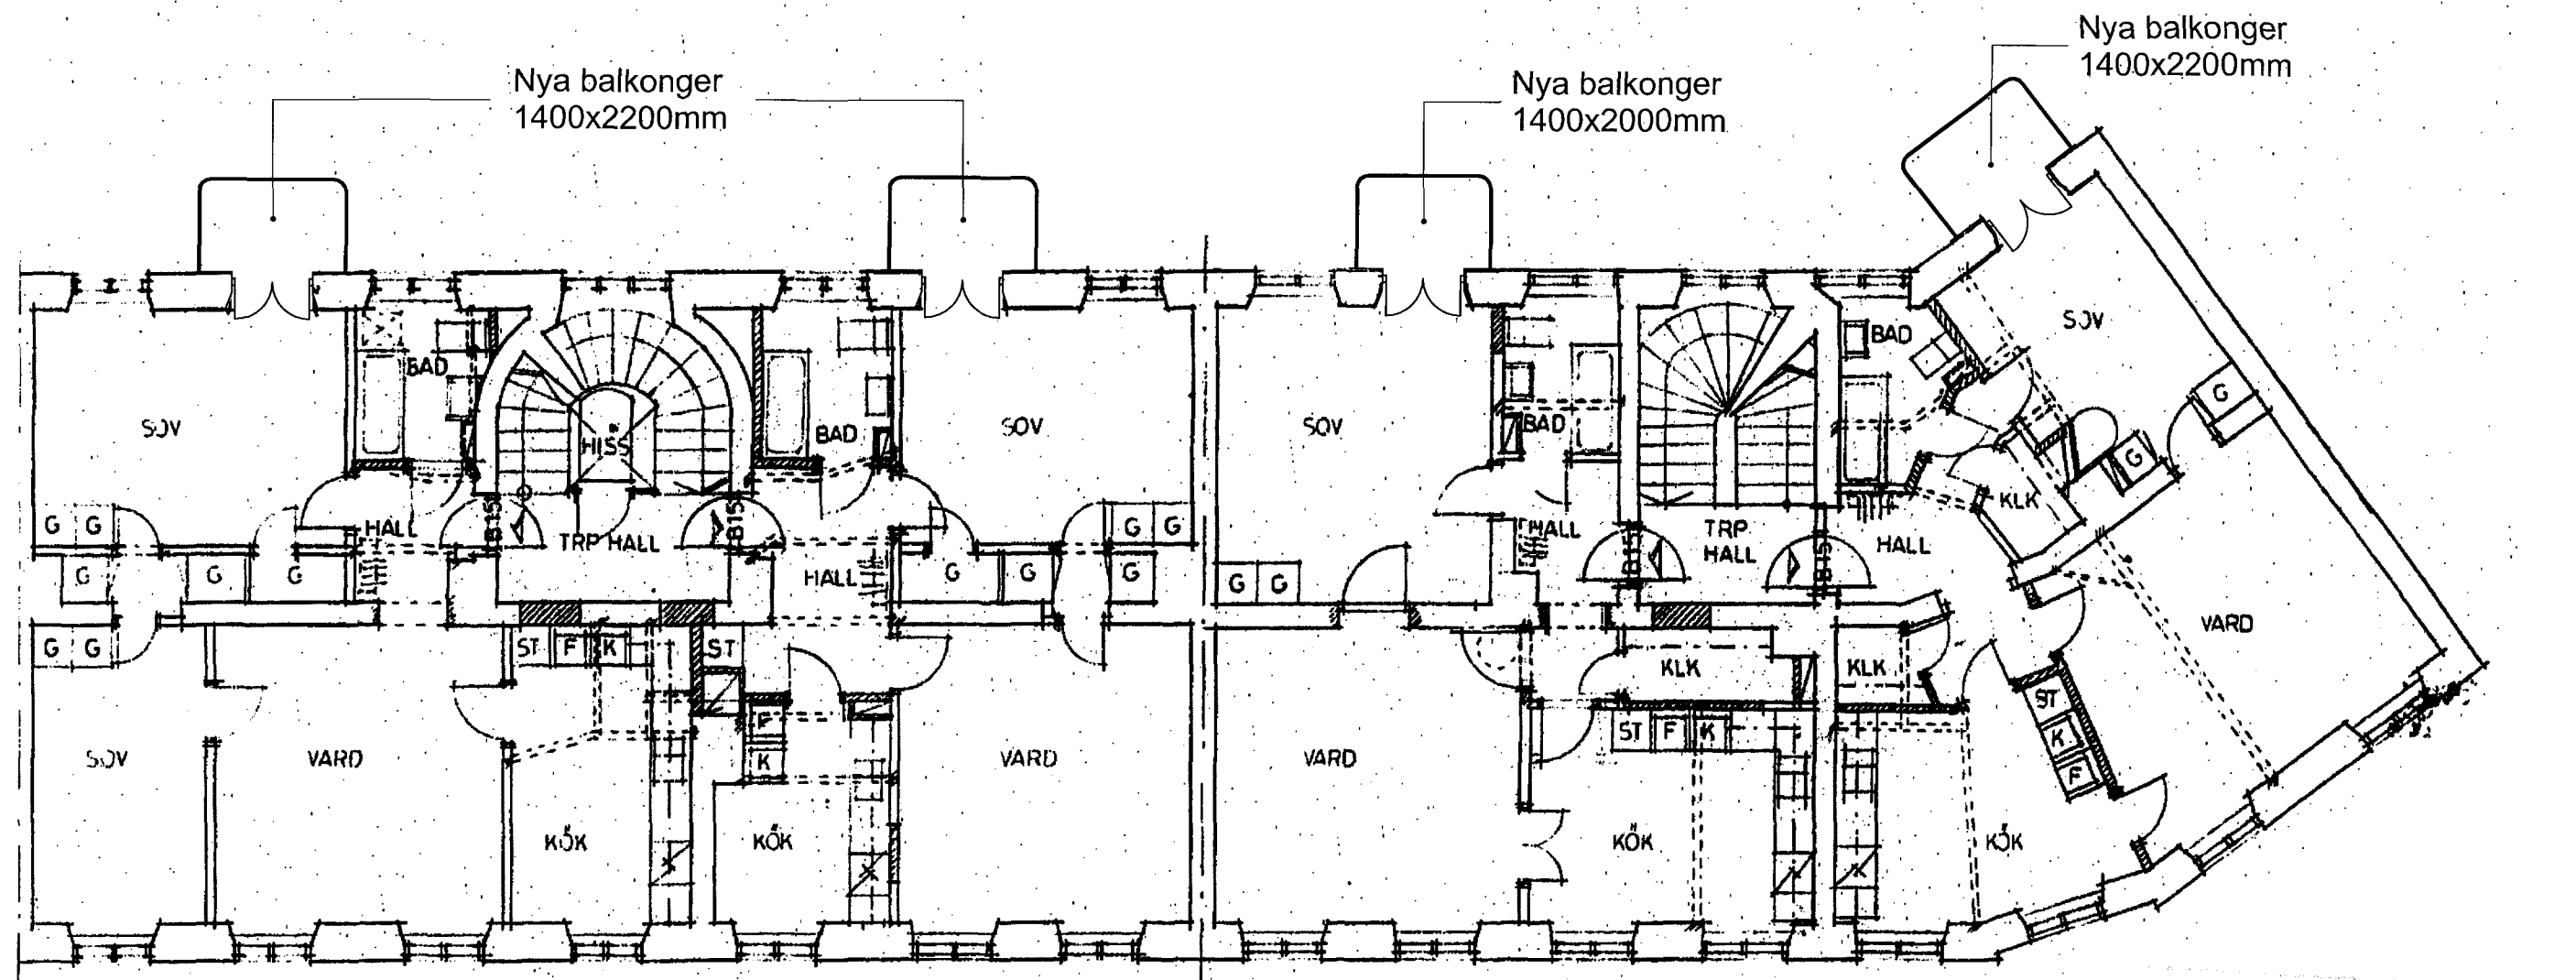

BYGGLOV Brf Kritan i Stockholm

Nya balkonger och fönsterdörrar på gårdsfasad
Ritningsunderlag från ombyggnation 1984

Renstiernas gata 45 & 47 Datum: 2020-02-03
Typplan Ritning: A10
Skala: 1:100

