



Gårdsfasad mot nordost

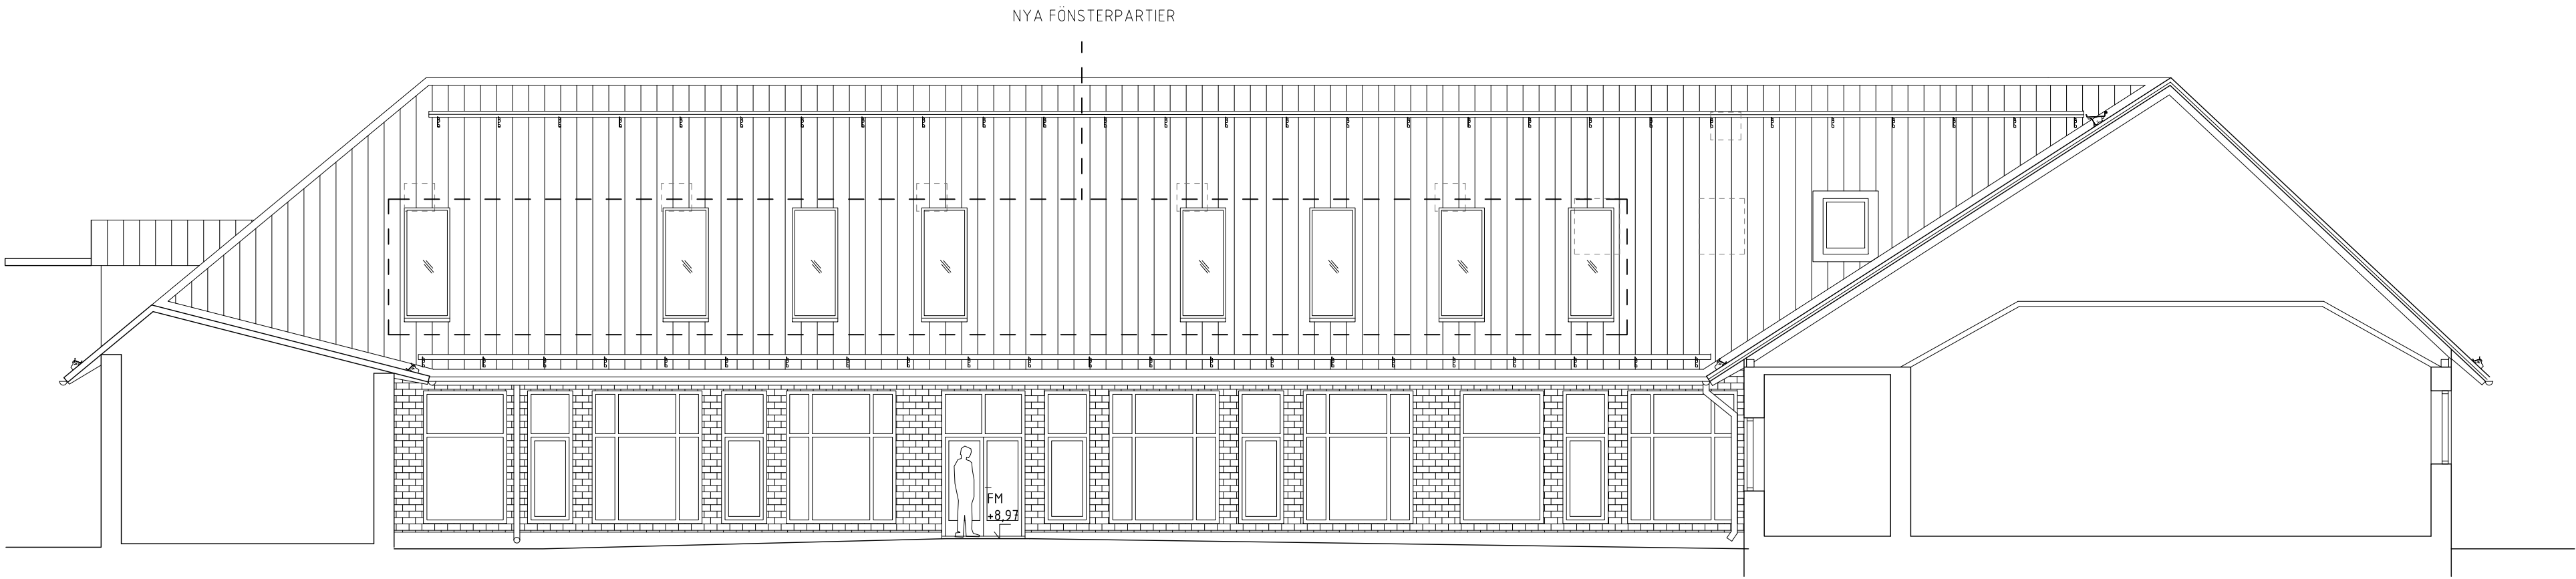



Gårdsfasad mot nordväst



Gårdsfasad mot sydväst

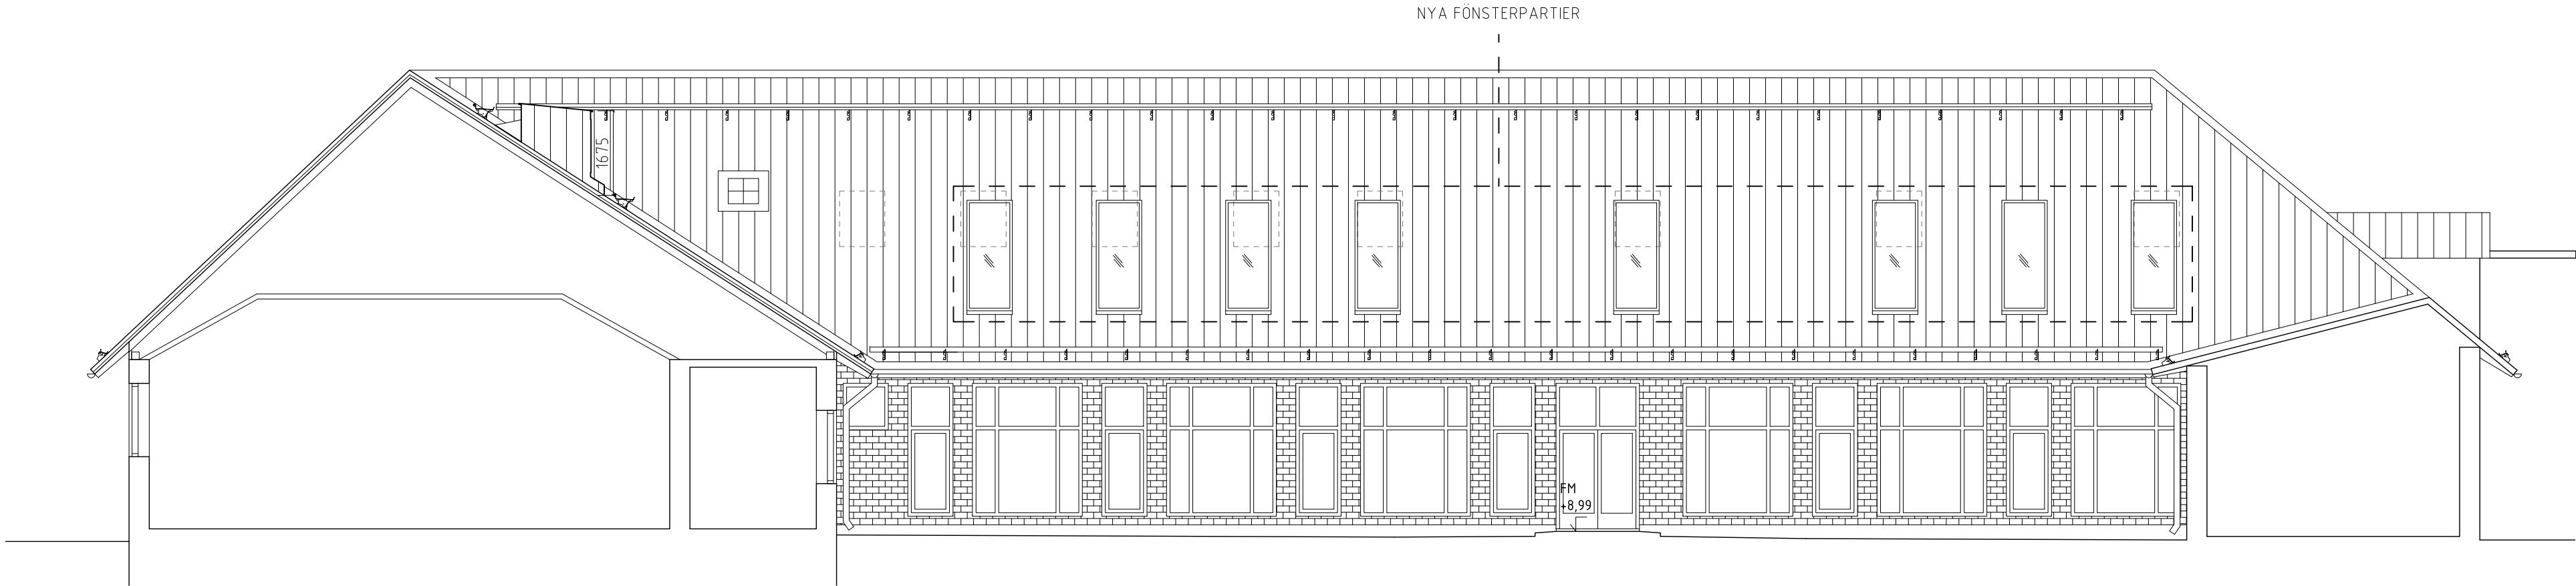

Gårdsfasad mot sydost

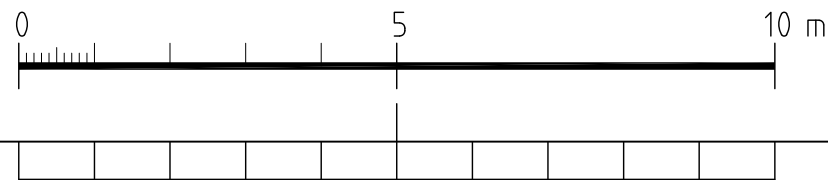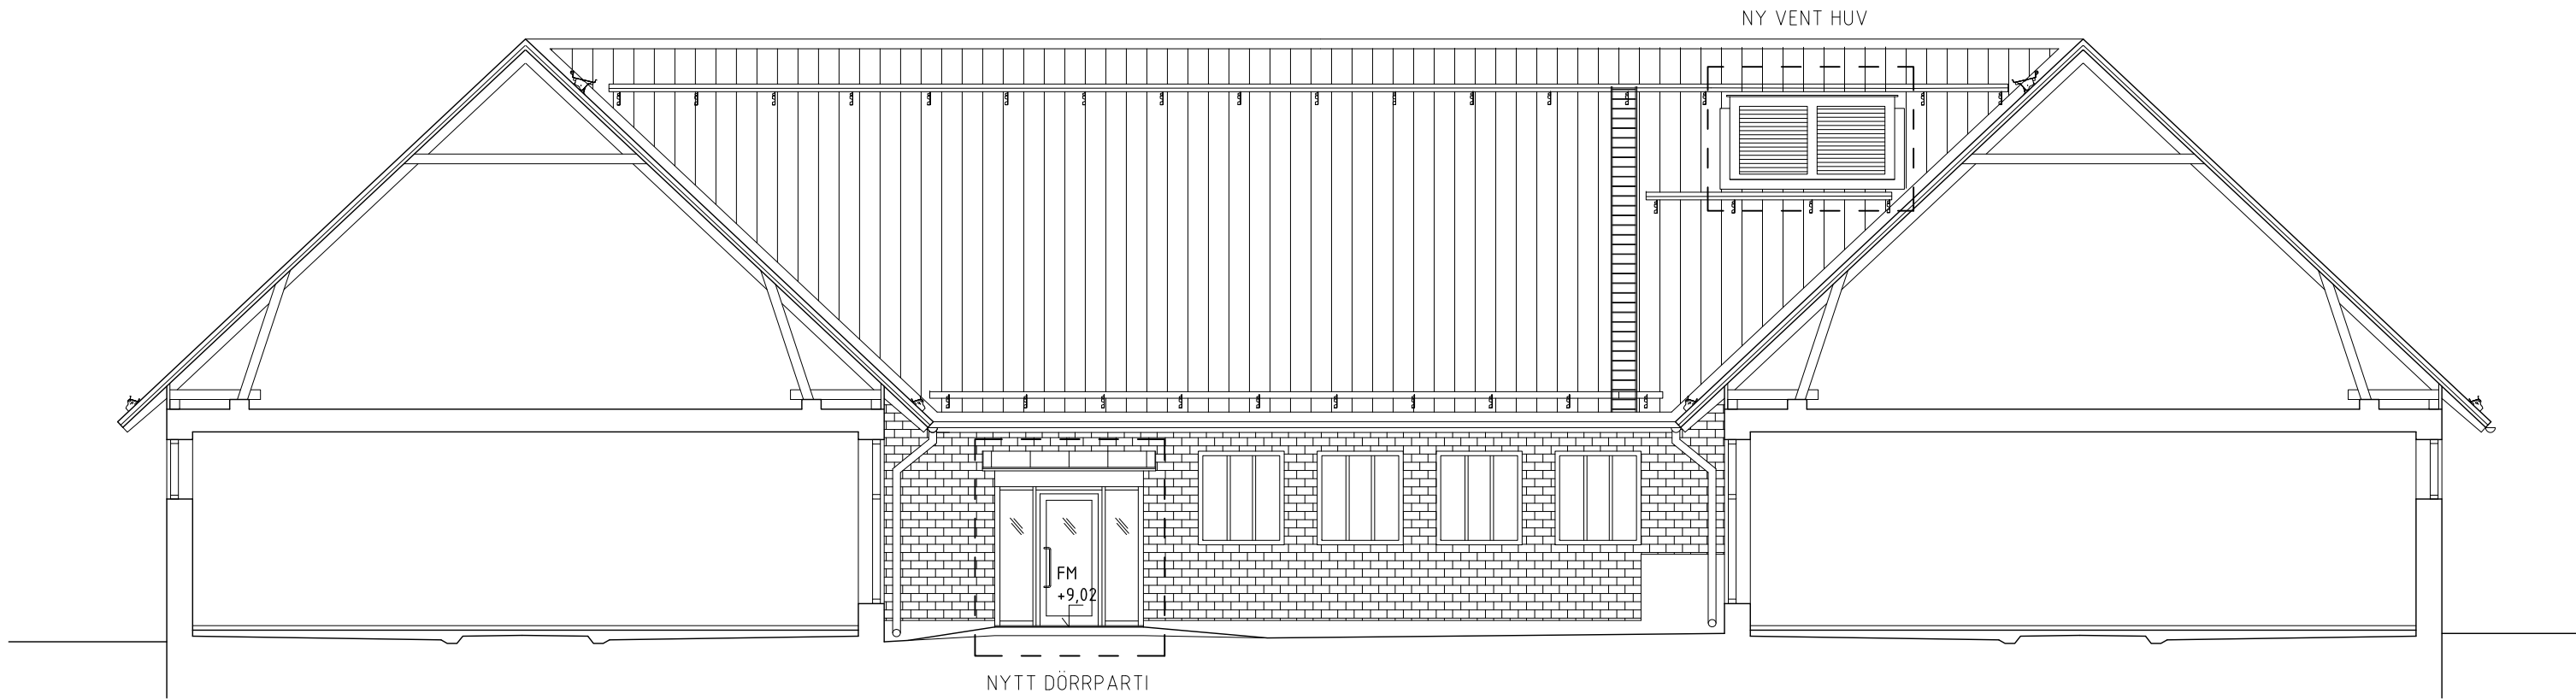

FÖRKLARINGAR

MÅTT ANGES I MILLIMETER.
PLUSHÖJDER ANGES I METER.

FÖRESKRIFTER

KULÖRER
VINDFÅNG PARTIER: GRÅ LIKA OMGIVANDE
BEFINTLIGA PARTIER
VINDFÅNG TAK: SVART LIKA BEFINTLIGA
TAKPLÅTAR
TAKFÖNSTER: SVARTA LIKA BEFINTLIG
TAKFÖNSTER
VENTILATIONSHUV: TEGELRÖD LIKA BEFINTLIG

HÄNVISNINGAR

PLAN 1	A-40.1-101
PLAN 2	A-40.1-102
TAKPLAN	A-4.1.1-103
SEKTION	A-40.2-101
FASADER DEL 2	A-40.3-102

A	PM2	ANTAL TAKFÖNSTER	JUSTERADE	2020-02-07	MC
BET	ANT	ÄNDRINGEN	AVSER	DATUM	SIGN.

BYGGLOV

LOKALISERINGSFIGUR

AKADEMISKA HUS

Akademiska Hus AB Region Stockholm akademiskahus.se	UPPDRAG NR 4171:10:00	RITAD AV SIHI	HANDLÄGGARE MACR			
	ANSVARIG LOUISE MASRELIEZ					
	KONSULT MARGE ARKITEKTER					
	DATUM 191017	REV./REL. DATUM 200207				
REGISTERFASTIGHET NORRA DJURGÅRDEN 1:44 BYGGNADSVÄRKSNUMMER A0059016 HUSED	PLANID 1	ANSV. PART A	FORMAT A1	SKALA 1:100	NUMMER A-40.3-101	BET A
REGISTERINGSNUMMER			PLO 2020-02-07 13:53 I:\PROJEKTVÄRKTREK 16\RTNINGAR\2_BLR\1\DEF\A-40_3-101.DWG SIMON ELANDER HINNERUD			