



Utgångsbyggnad för ny
nödutrymningsväg
via trappa.

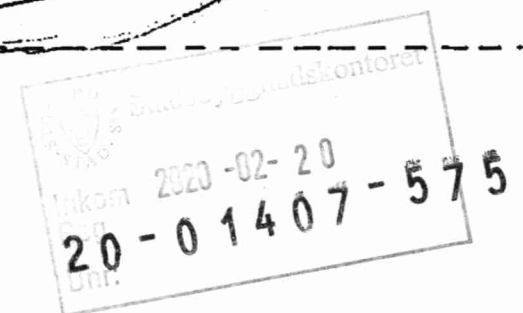

Stockholm den 18 maj 1936.

Jeltinger - *Sten Fries*

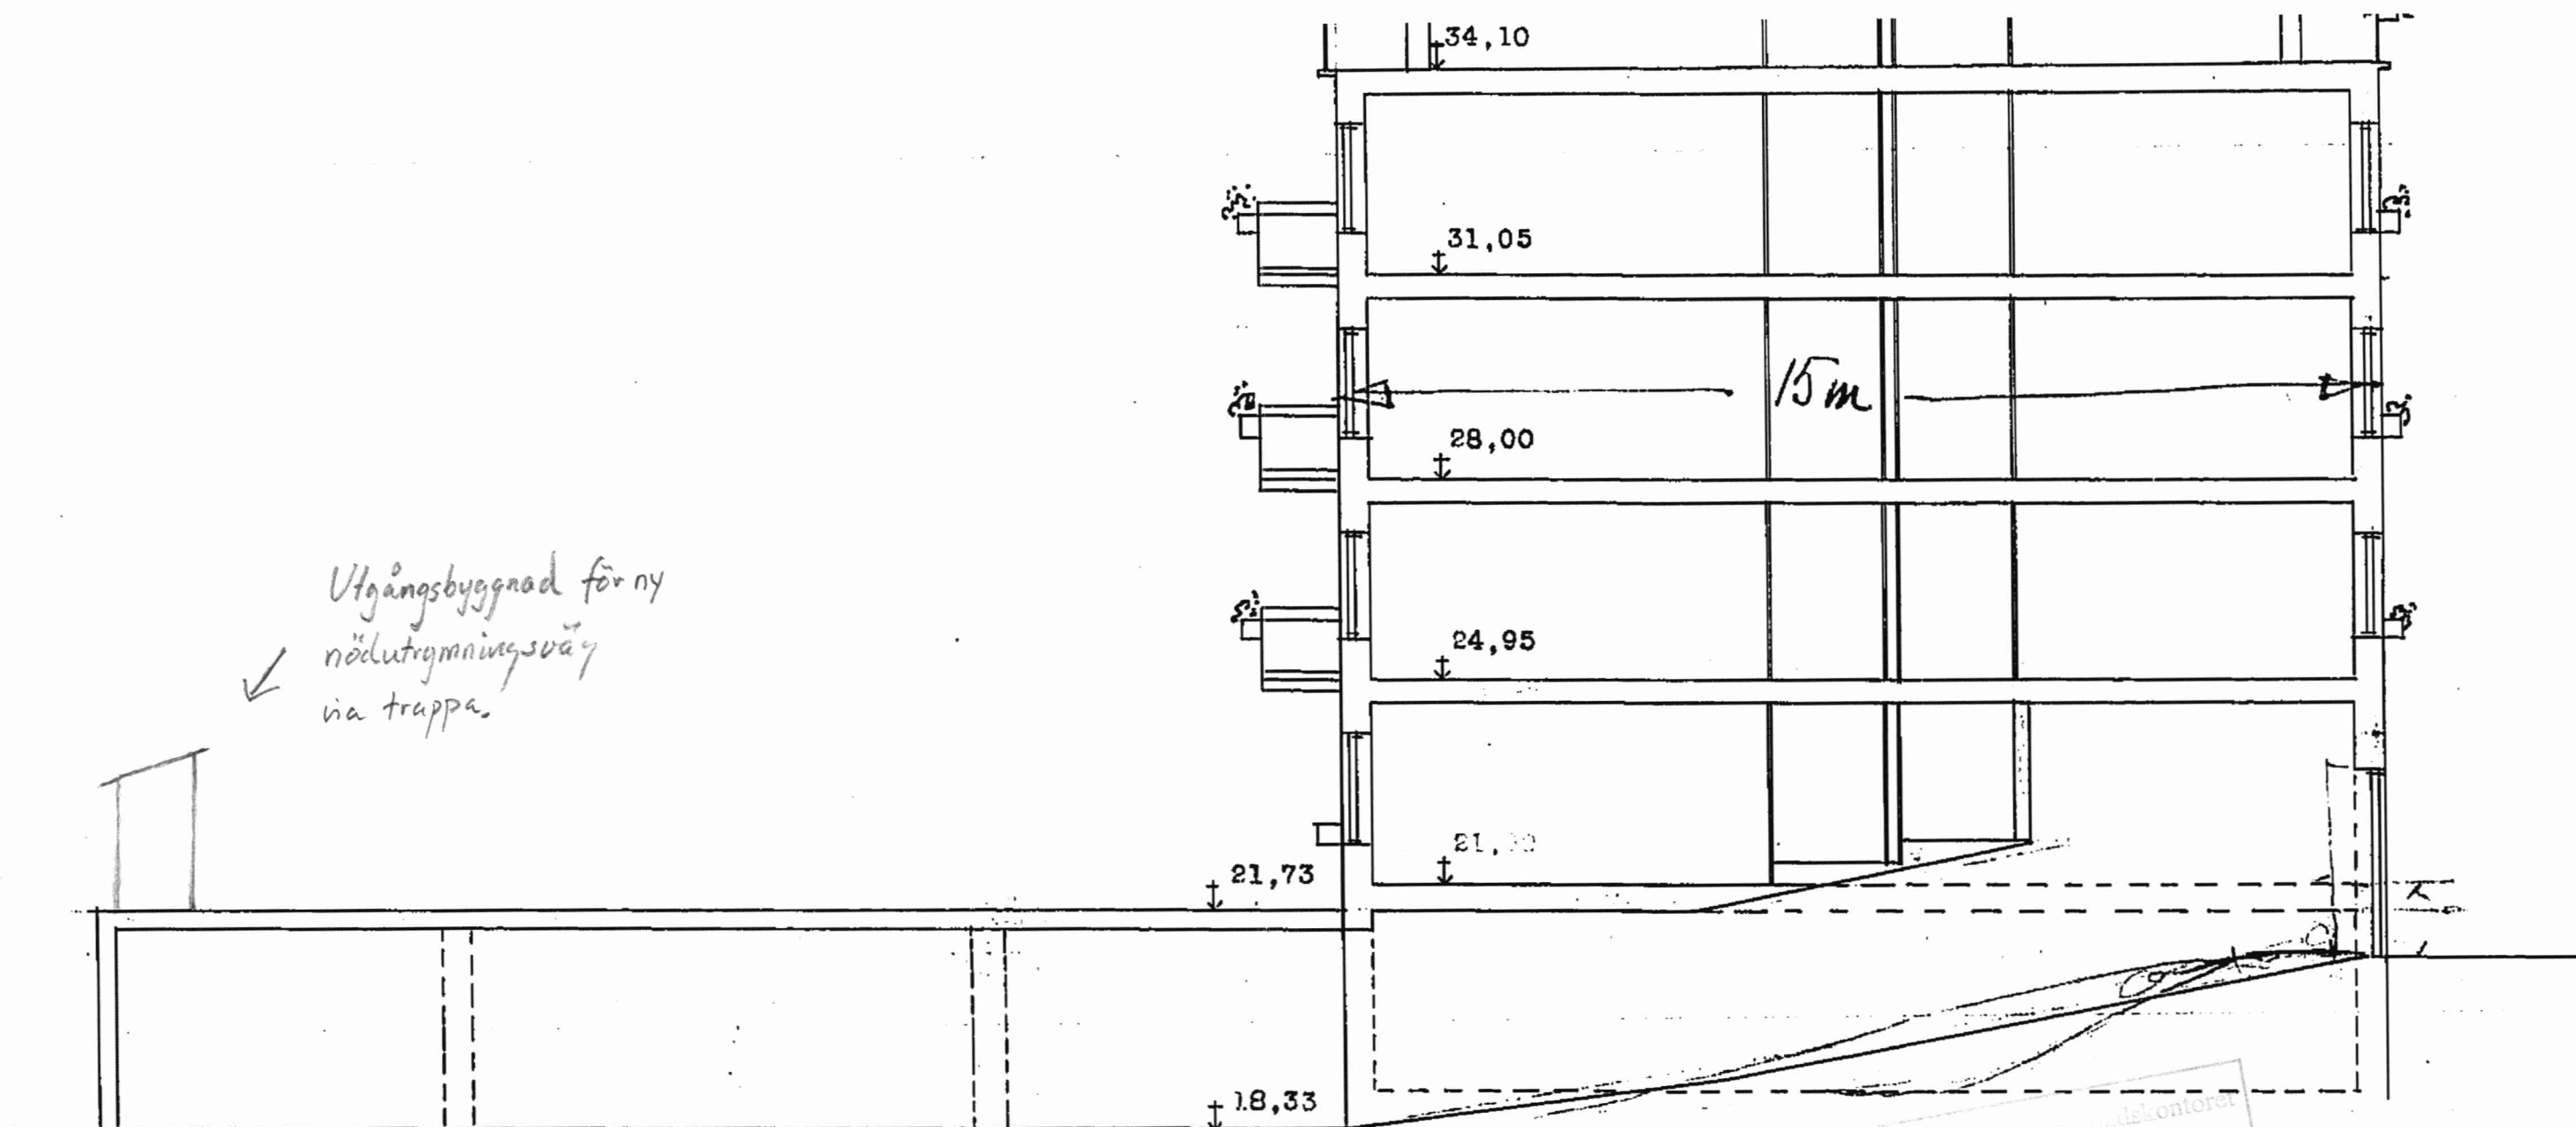