

c 82 01  
1936



Ky Rörstrand No. 26.

Ritning till nybyggnad. Skala 1:100

Fasader.

Stadsbyggnadskontoret  
Inkom 2020-02-20

Utgångsbyggnad för ny  
utrymningsväg via  
trappa.

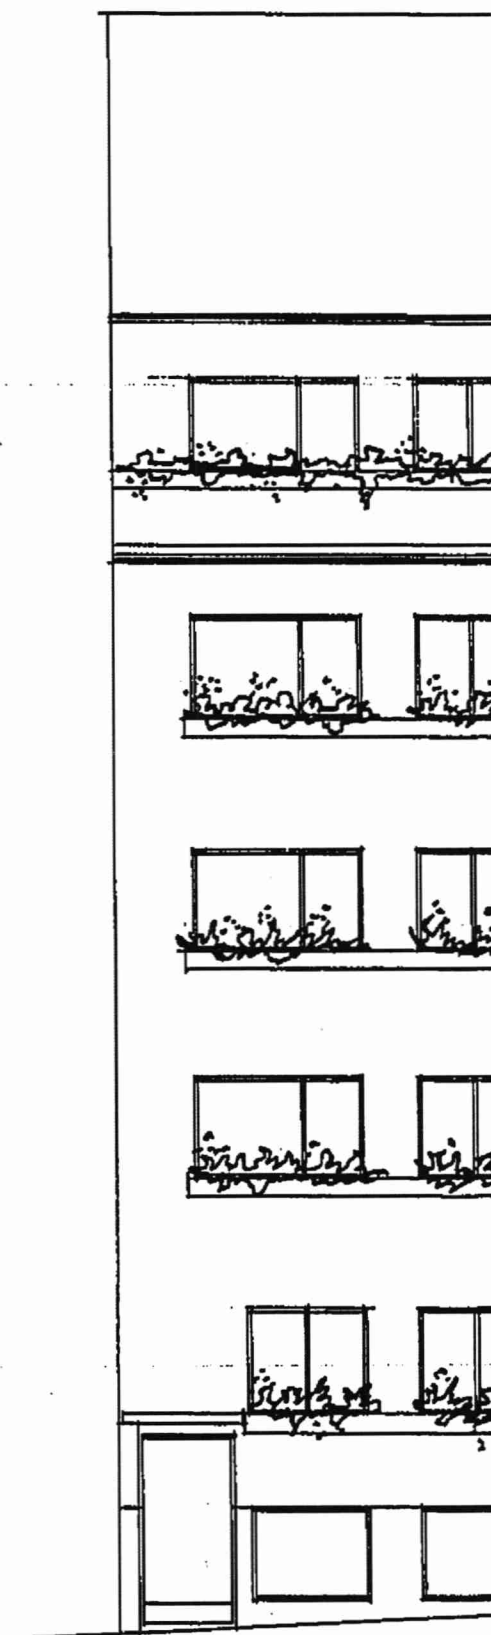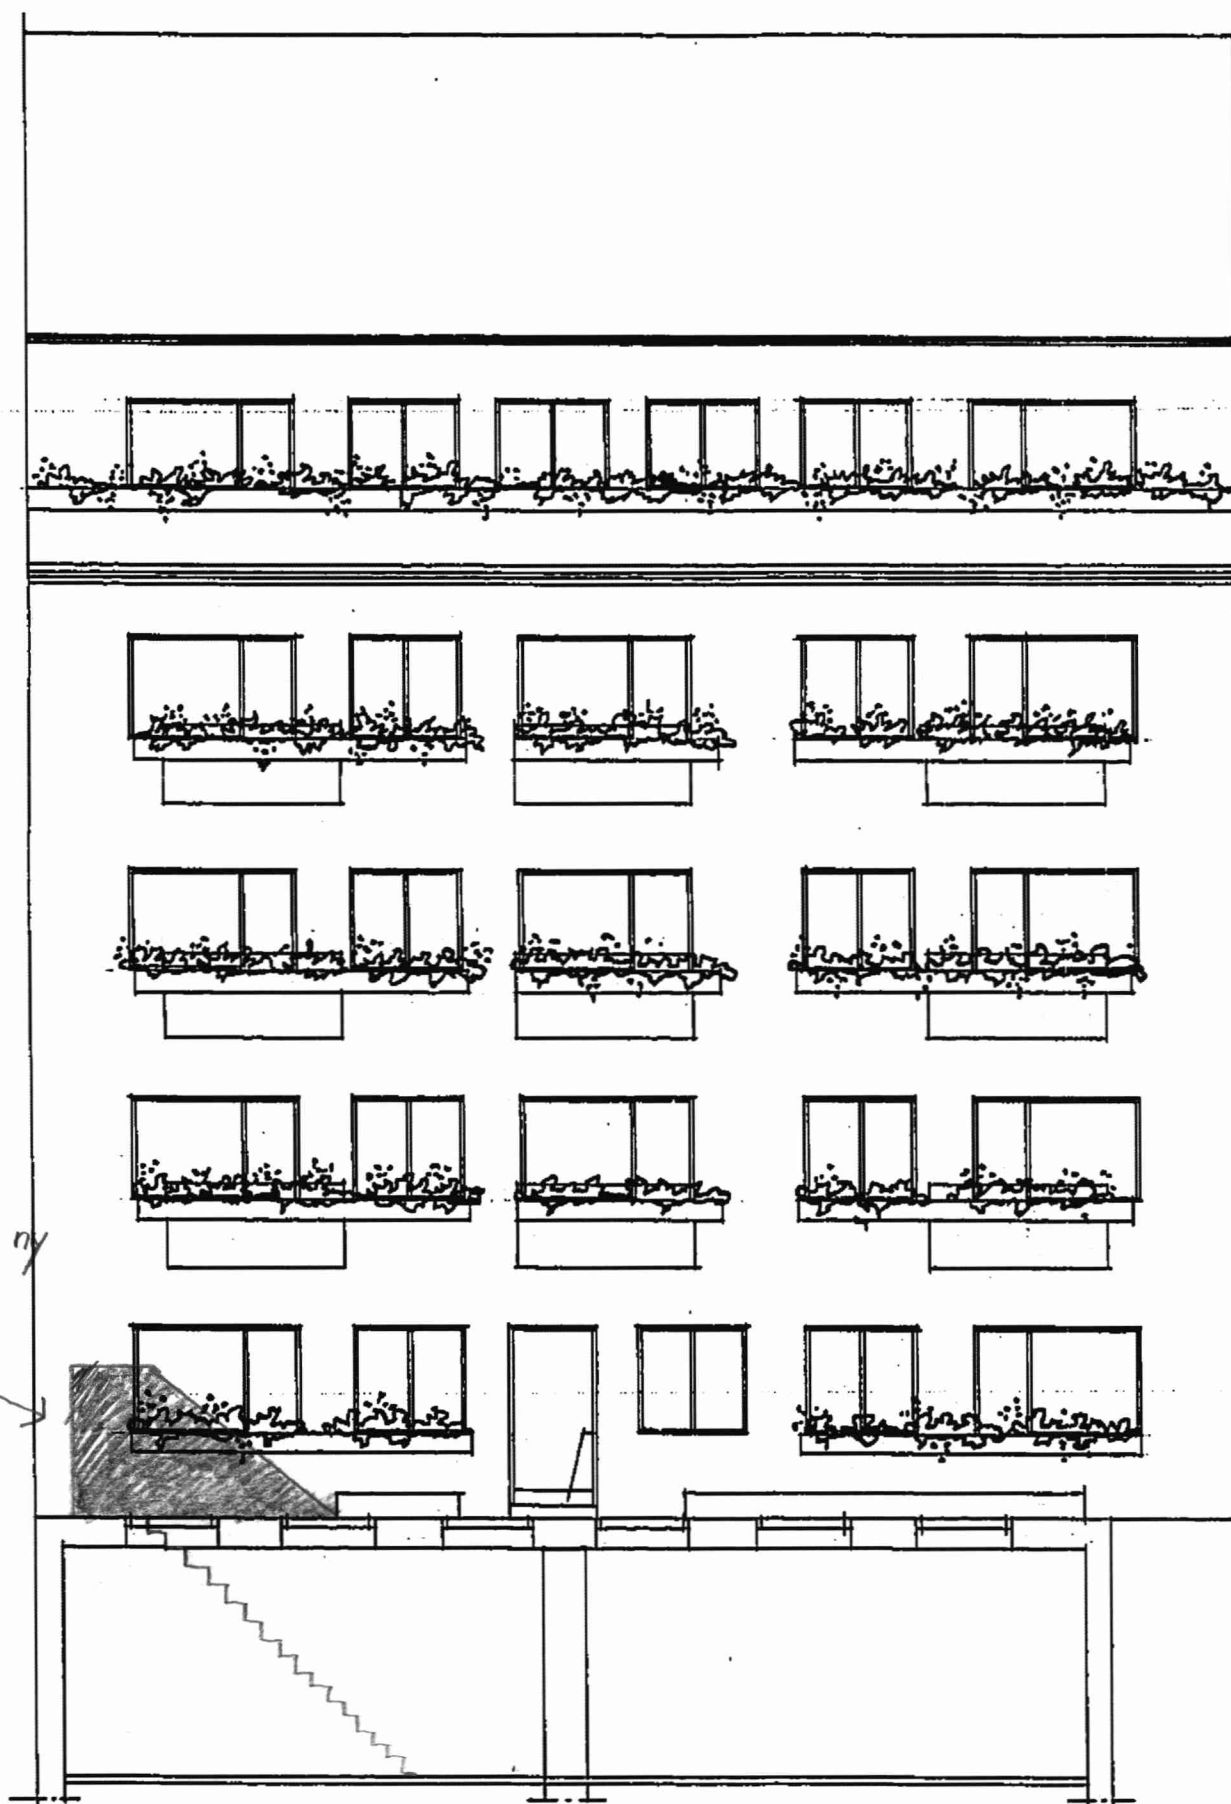

fasad mot Kamakaregat

fasad mot gården

Stadsbyggnadskontoret  
Inkom 2020-02-20  
Reg.  
20-01407-575