

FÖRKLARINGAR

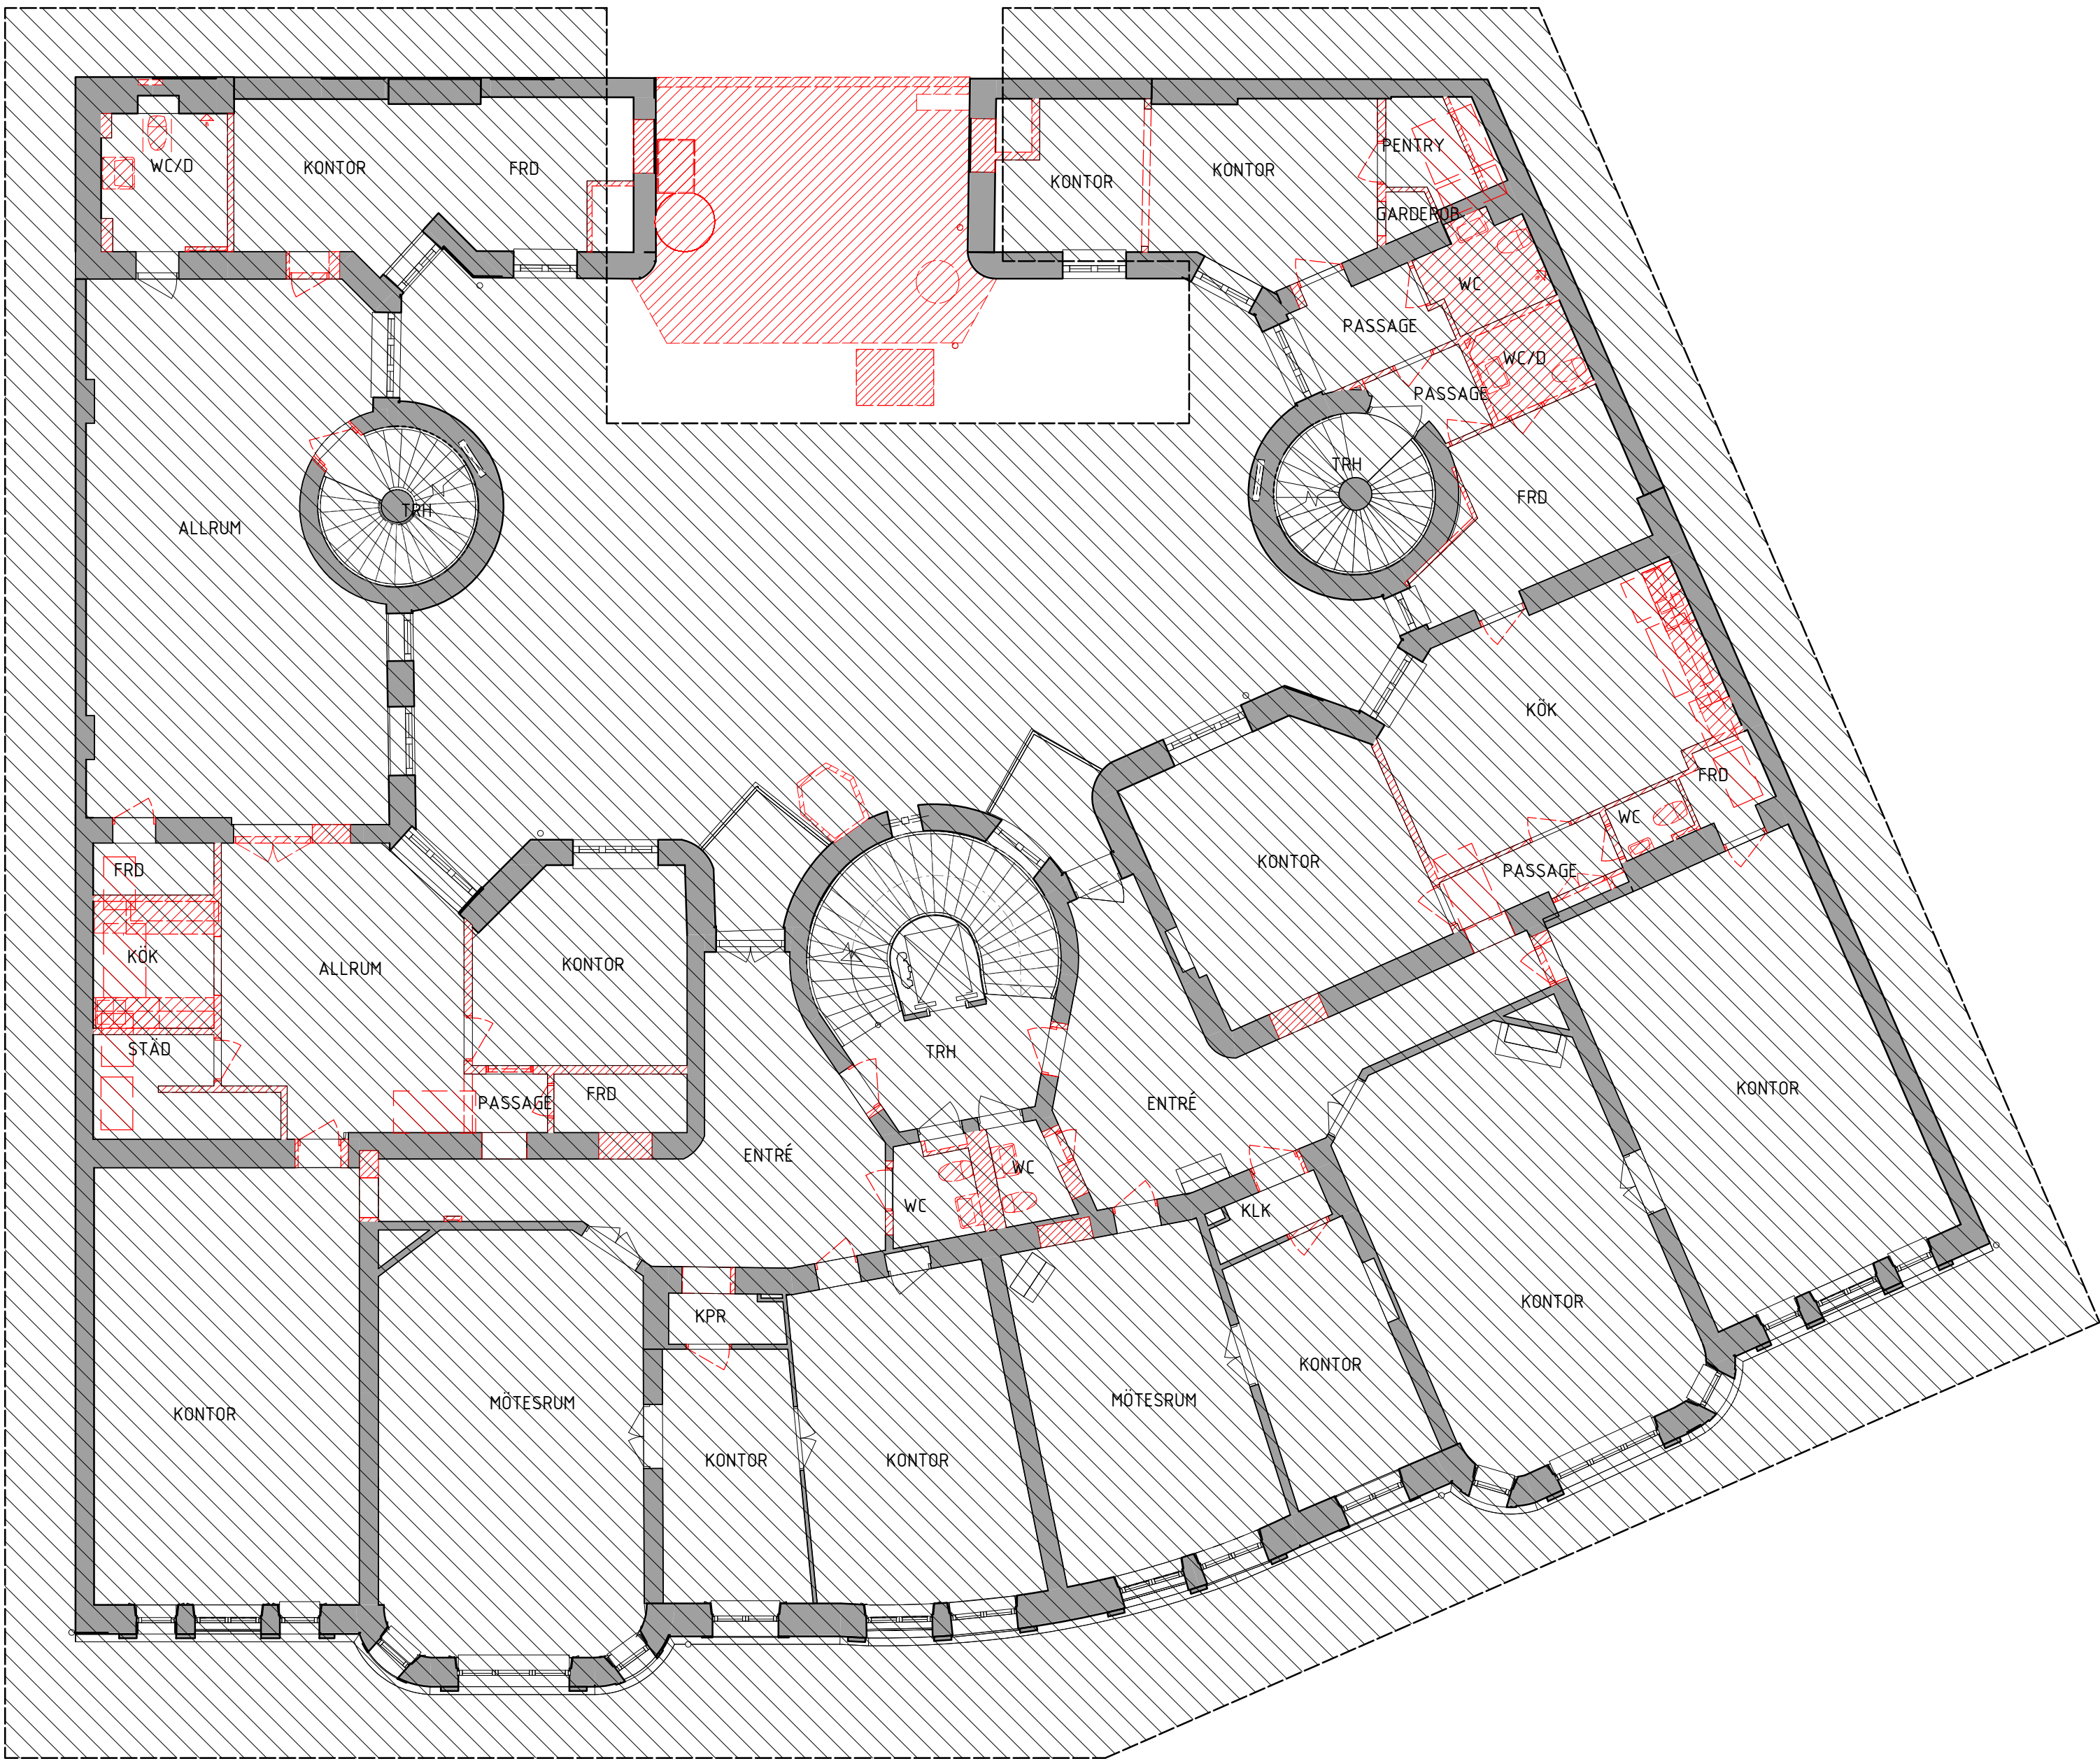
SE: A--49-1-003100BL1

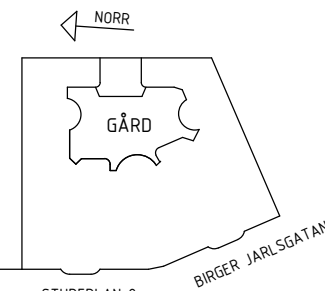
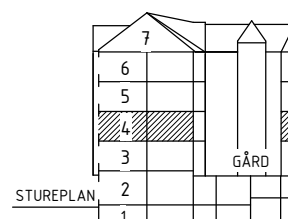
FÖRESKRIFTER

SE: A--49-1-003100BL1

HÄNVISNINGAR

SE: A--49-1-003100BL1



BET		ÄNDRING AVSER		DATUM	SIGN
BYGGLOVHANDLING					
VASAKRONAN					
ORIENTERINGSFIGUR					
					
VASAKRONANS PROJEKTNUMMER		SPERLINGENS BACKE 45			
1411900007		KONTORSFASTIGHET			
(A) WINGÅRDH ARKITEKTKONTOR AB		T: 010-788 10 00			
BR BRIAB		T: 08-410 102 50			
E TYRÉNS AB		T: 010-452 20 00			
K LÖOSTRÖM		T: 08-755 11 60			
SP CONWISE STOCKHOLM AB		T: 08-400 297 50			
S ÄF-INFRASTRUCTURE AB		T: 010-505 00 00			
V ÄF-INFRASTRUCTURE AB		T: 010-505 00 00			
W ÄF-INFRASTRUCTURE AB		T: 010-505 00 00			
-		T:			
C SWECO		T: 08-695 60 00			
INGÅENDE DELENTREPRENADER					
UPPDRAG NR 062 016		RITAD/KONSTR AV H. BEJMAR		HANDLÄGGARE T.-R. SÖDERSTRÖM	
DATUM 2020-02-20		ANSVARIG M. WAHLGREN		FASTIGHET/KST 14119	BYGGNAD 001
KONTOR, OM- OCH TILLBYGGNAD LÄNKBYGGNAD & TAK RIVNING, PLAN 04					
SKALA 1:100		NUMMER A--49-1-0004100BL1			REV
ORIGINALFORMAT: A1					

