

FÖRKLARINGAR


SE: A--49-1-003100BL1

FÖRESKRIFTER

SE: A--49-1-003100BL1

HÄNVISNINGAR

SE: A--49-1-003100BL1

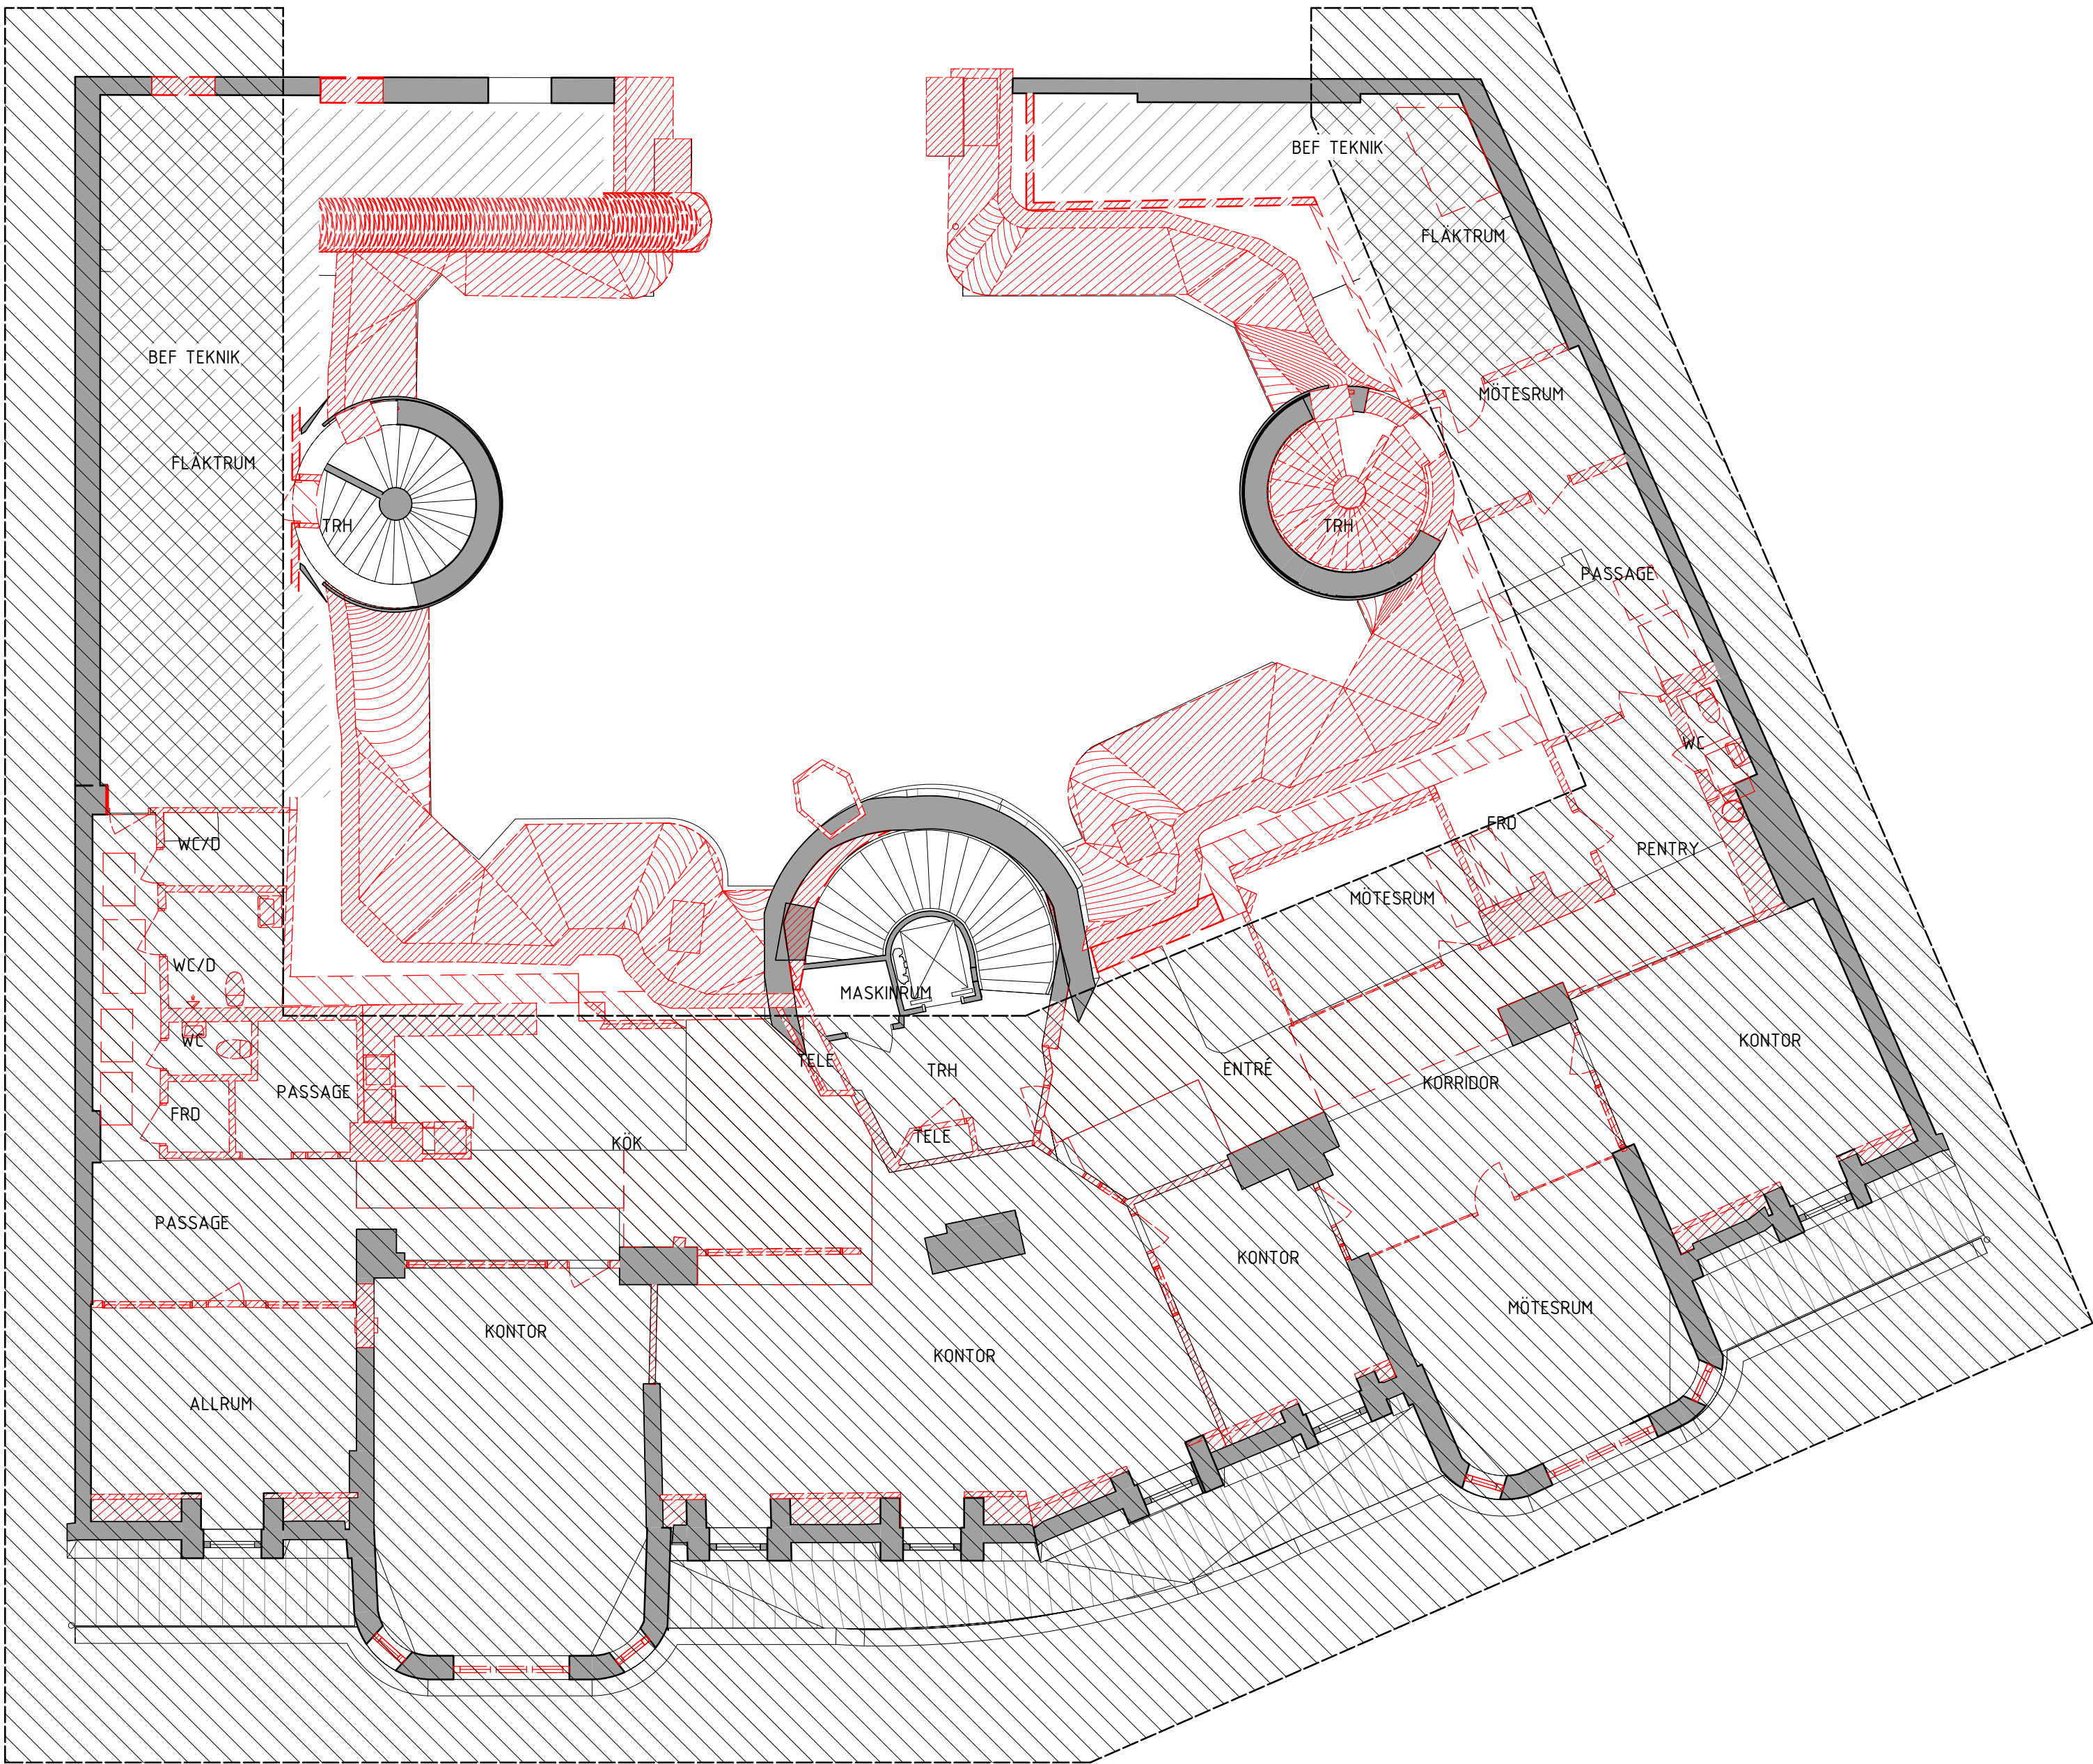

BET	ÄNDRING AVSER		DATUM	SIGN
BYGGLOVHANDLING				
VASAKRONAN				
<div>ORIENTERINGSGRUPP</div> <div><div><div>STUREPLAN 2</div><div>BRIDG JÄRSGATAN</div></div><div><div>STUREPLAN 1</div><div>GÄRD</div></div></div>				
VASAKRONANS PROJEKTNUMMER		SPERLINGENS BACKE 45		
1411900007		KONTORSFASTIGHET		
A WINGÅRDH ARKITEKTKONTOR AB		T: 010-788 10 00		
BR BRIAB		T: 08-410 102 50		
E TYRÉNS AB		T: 010-452 20 00		
K LÖÖSTRÖM		T: 08-755 11 60		
SP CONWISE STOCKHOLM AB		T: 08-400 297 50		
S ÅF-INFRASTRUCTURE AB		T: 010-505 00 00		
V ÅF-INFRASTRUCTURE AB		T: 010-505 00 00		
W ÅF-INFRASTRUCTURE AB		T: 010-505 00 00		
-		T:		
C SWECO		T: 08-695 60 00		
INGÅENDE DELENTREPRENADER				
UPPDRAG NR 062 016		RITAD/KONSTR AV H. BEJMAR		HANDLÄGGARE T.-R. SÖDERSTRÖM
DATUM 2020-02-20		ANSVARIG M. WAHLGREN		FASTIGHET/KST 14119
				BYGGNAD 001
KONTOR, OM- OCH TILLBYGGNAD LÄNKBYGGNAD & TAK RIVNING, PLAN 07				
SKALA 1:100		NUMMER A--49-1-0007100BL1		REV

ORIGINALFORMAT: A1

