

FÖRKLARINGAR


MÄTT I METER

KOORDINATER SWEREF 99 18 00 00

	X	Y
KLUBBHUS:		
A1	157612,029	6579512,863
A2	157608,192	6579520,109
A3	157629,225	6579531,248
A4	157633,062	6579524,001

TENNISBANOR:		
B1	157600,856	6579520,973
B2	157573,963	6579571,713
B3	157600,476	6579585,750
B4	157610,500	6579566,820
B5	157615,802	6579569,628
B6	157632,648	6579537,813

KURSIVERADE KOORDINATER ÄNDRADE I REV. C

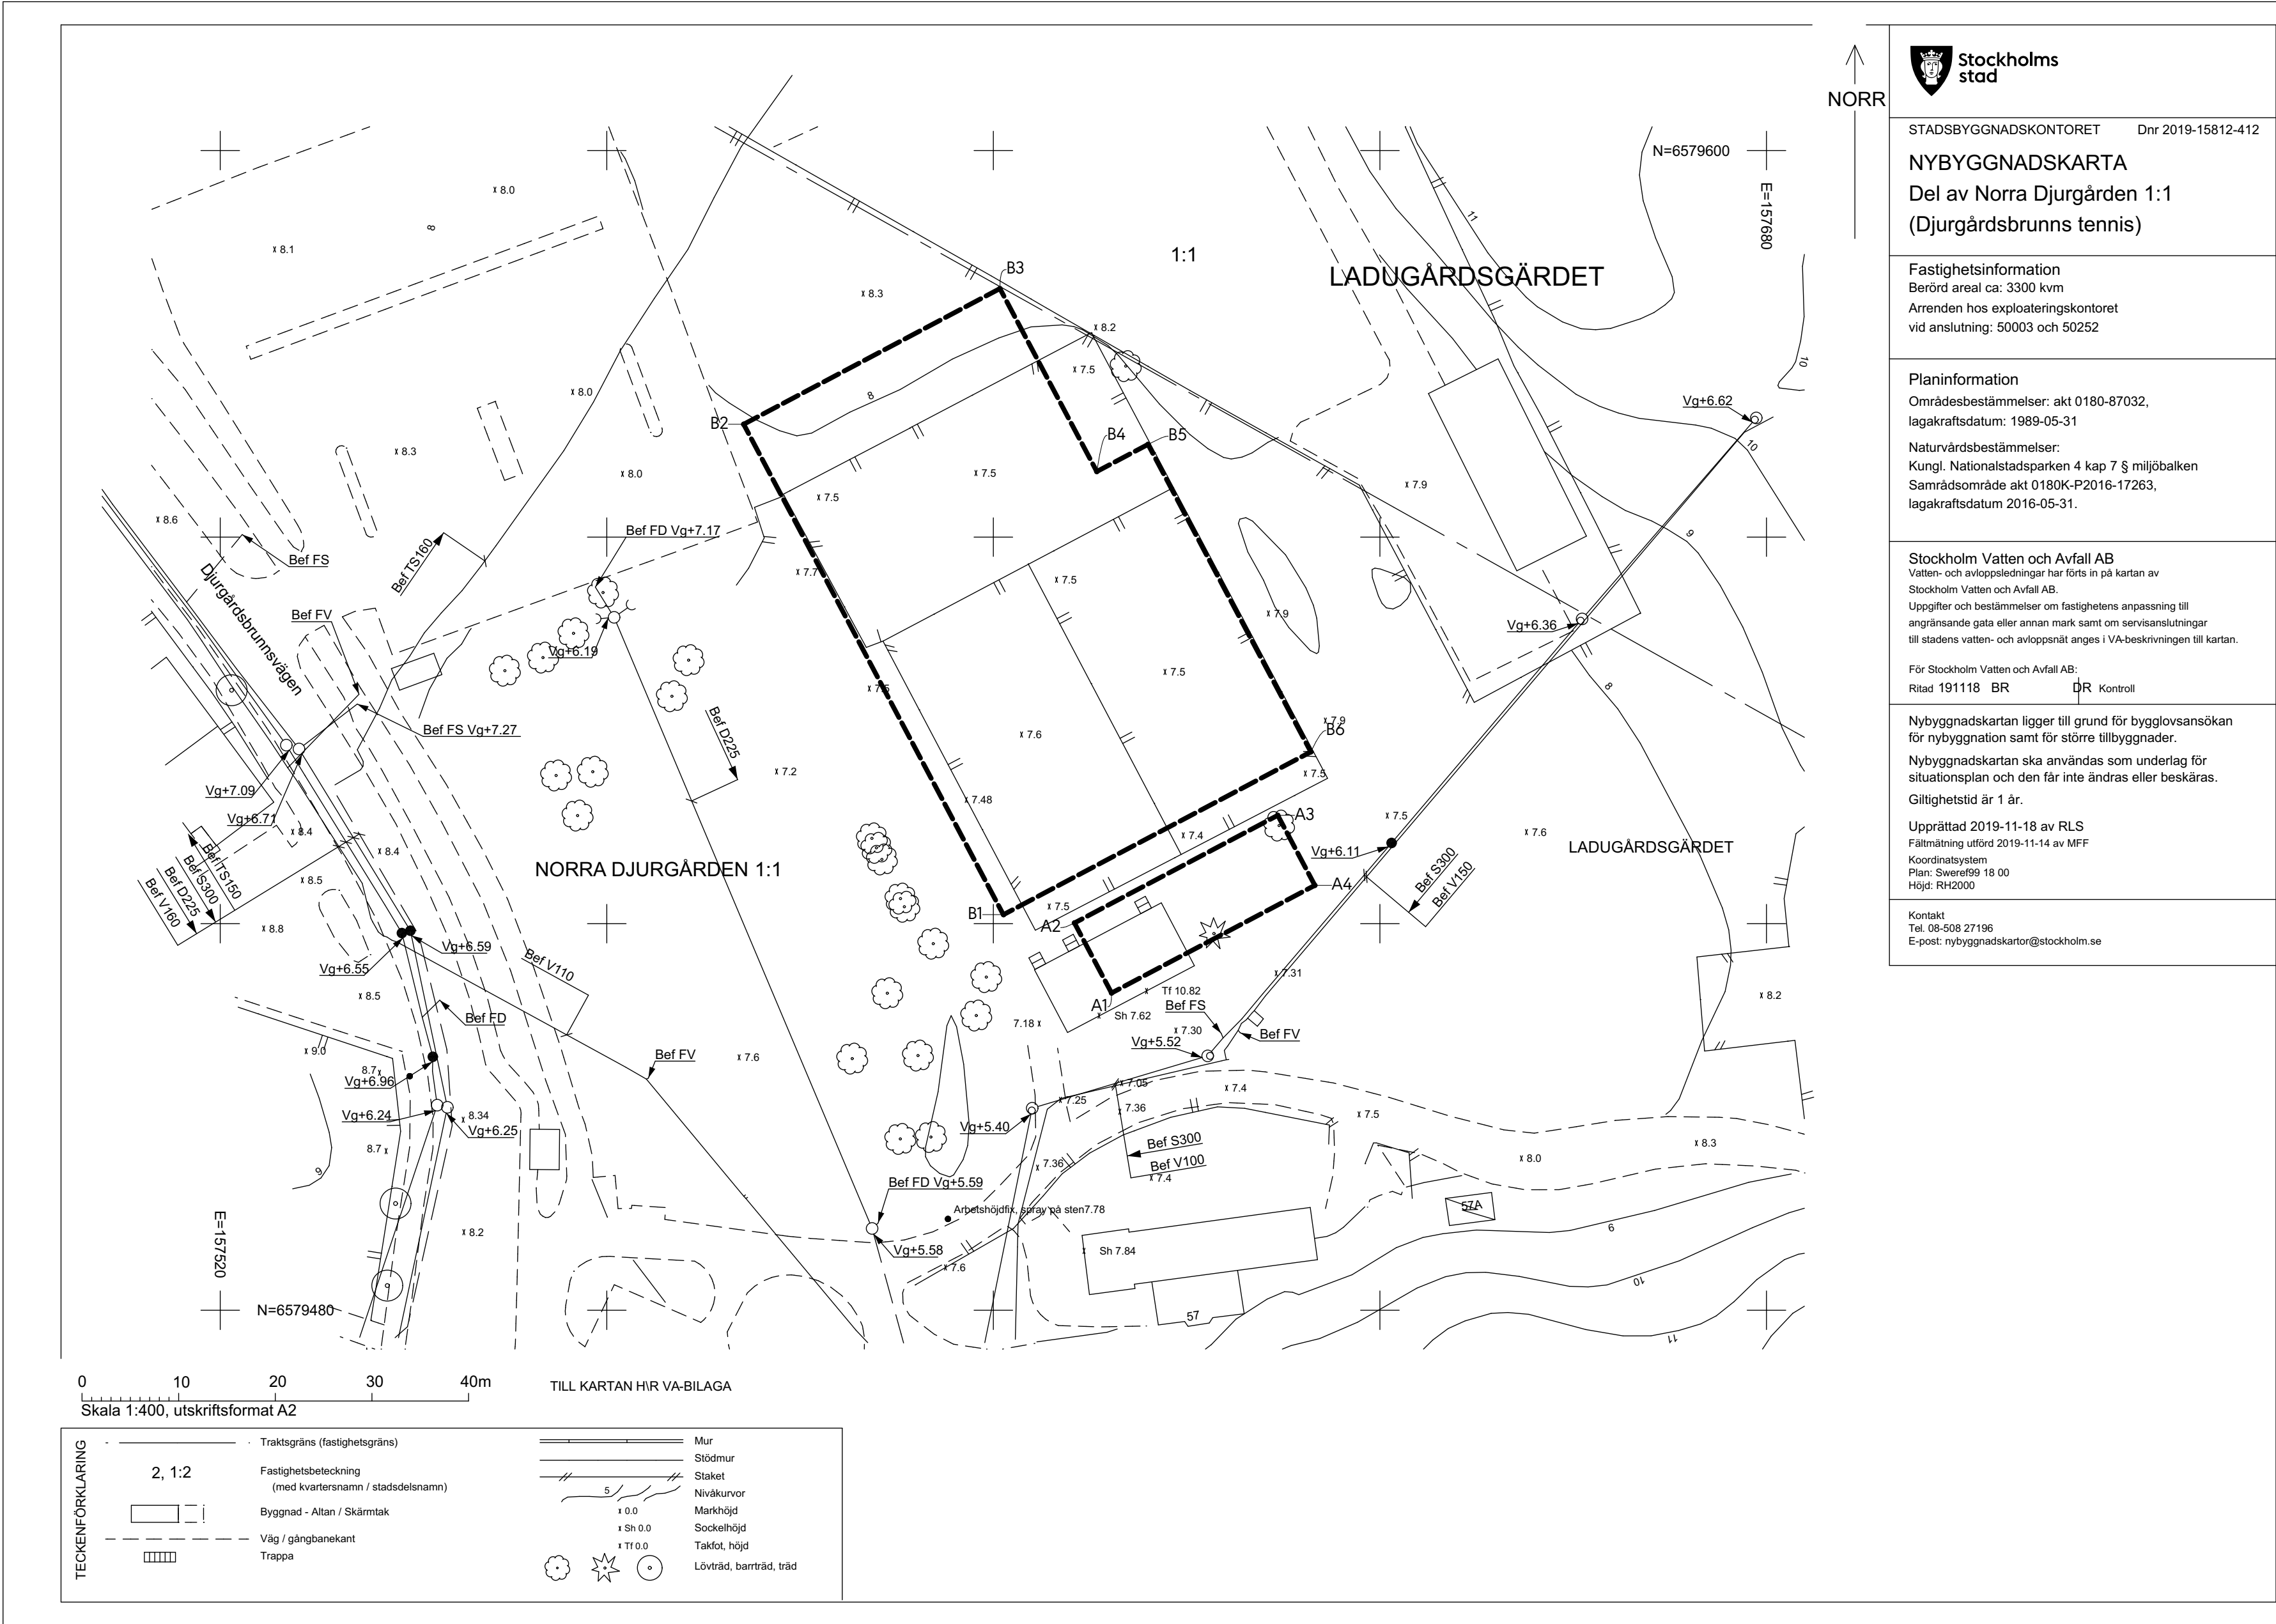

STADSBYGGNADSKONTORET  
Dnr 2019-15812-412

NYBYGGNADSKARTA  
Del av Norra Djurgården 1:1  
(Djurgårdsbrunns tennis)


Fastighetsinformation  
Berörd areal ca: 3300 kvm  
Arrenden hos exploateringskontoret  
vid anslutning: 50003 och 50252

Planinformation  
Områdesbestämmelser: akt 0180-87032,  
lagakraftsdatum: 1989-05-31  
Naturvårdsbestämmelser:  
Kungl. Nationalstadsparken 4 kap 7 § miljöbalken  
Samrådsområde akt 0180K-P2016-17263,  
lagakraftsdatum 2016-05-31.

Stockholm Vatten och Avfall AB  
Vatten- och avloppsledningar har förts in på kartan av  
Stockholm Vatten och Avfall AB.  
Uppgifter och bestämmelser om fastighetens anpassning till  
angränsande gata eller annan mark samt om servitutsbelysningar  
till stadens vatten- och avloppsnät anges i VA-beskrivningen till kartan.  
  
För Stockholm Vatten och Avfall AB:  
Risad 191118 BR QR Kontroll

Nybyggnadskartan ligger till grund för bygglovsansökan  
för nybyggnation samt för större tillbyggnader.  
Nybyggnadskartan ska användas som underlag för  
situationsplan och den får inte ändras eller beskåras.  
Giltighetstid är 1 år.  
  
Upprättad 2019-11-18 av RLS  
Fältmätning utförd 2019-11-14 av MFF  
Koordinatsystem:  
Plan: Sweref99 18 00  
Höjd: RH2000

Kontakt  
Tel. 08-508 27198  
E-post: nybyggnadskartor@stockholm.se

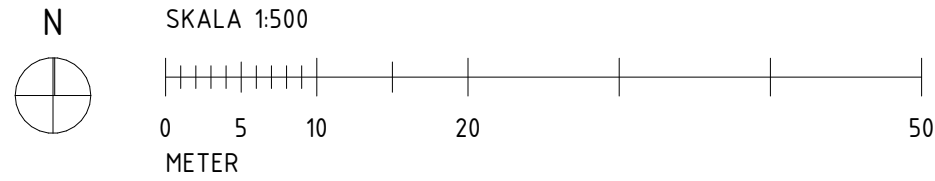

C	MINSKAT KLUBBHUS	2020-02-14	JB
B	TENNISBANOR MINSKAD UTBREDNING	2019-12-04	JB
A	KOMPL. MED NYB-KARTA OCH KOORD	2019-11-22	JB
BET	ÄNDRING AVSER	DATUM	Sign.

BYGGLOVSHANDLING

Norra Djurgården 1:1

BYGG- HÄRRE	Index	
A	ARKIPOL	
UPPDRAG NR	RITAD AV	HANDLAGGARE
		JB
DATUM	ANSVARIG	
2019-10-07	JB	

Djurgårdsbrunn, tennisklubb  
Situationsplan på nybyggnadskarta och  
koordinater

SKALA A1 A3 1:500 1:1000	NUMMER A-01-1-01	BS C
-----------------------------	---------------------	---------