



SCHAKTPLAN 1 : 100

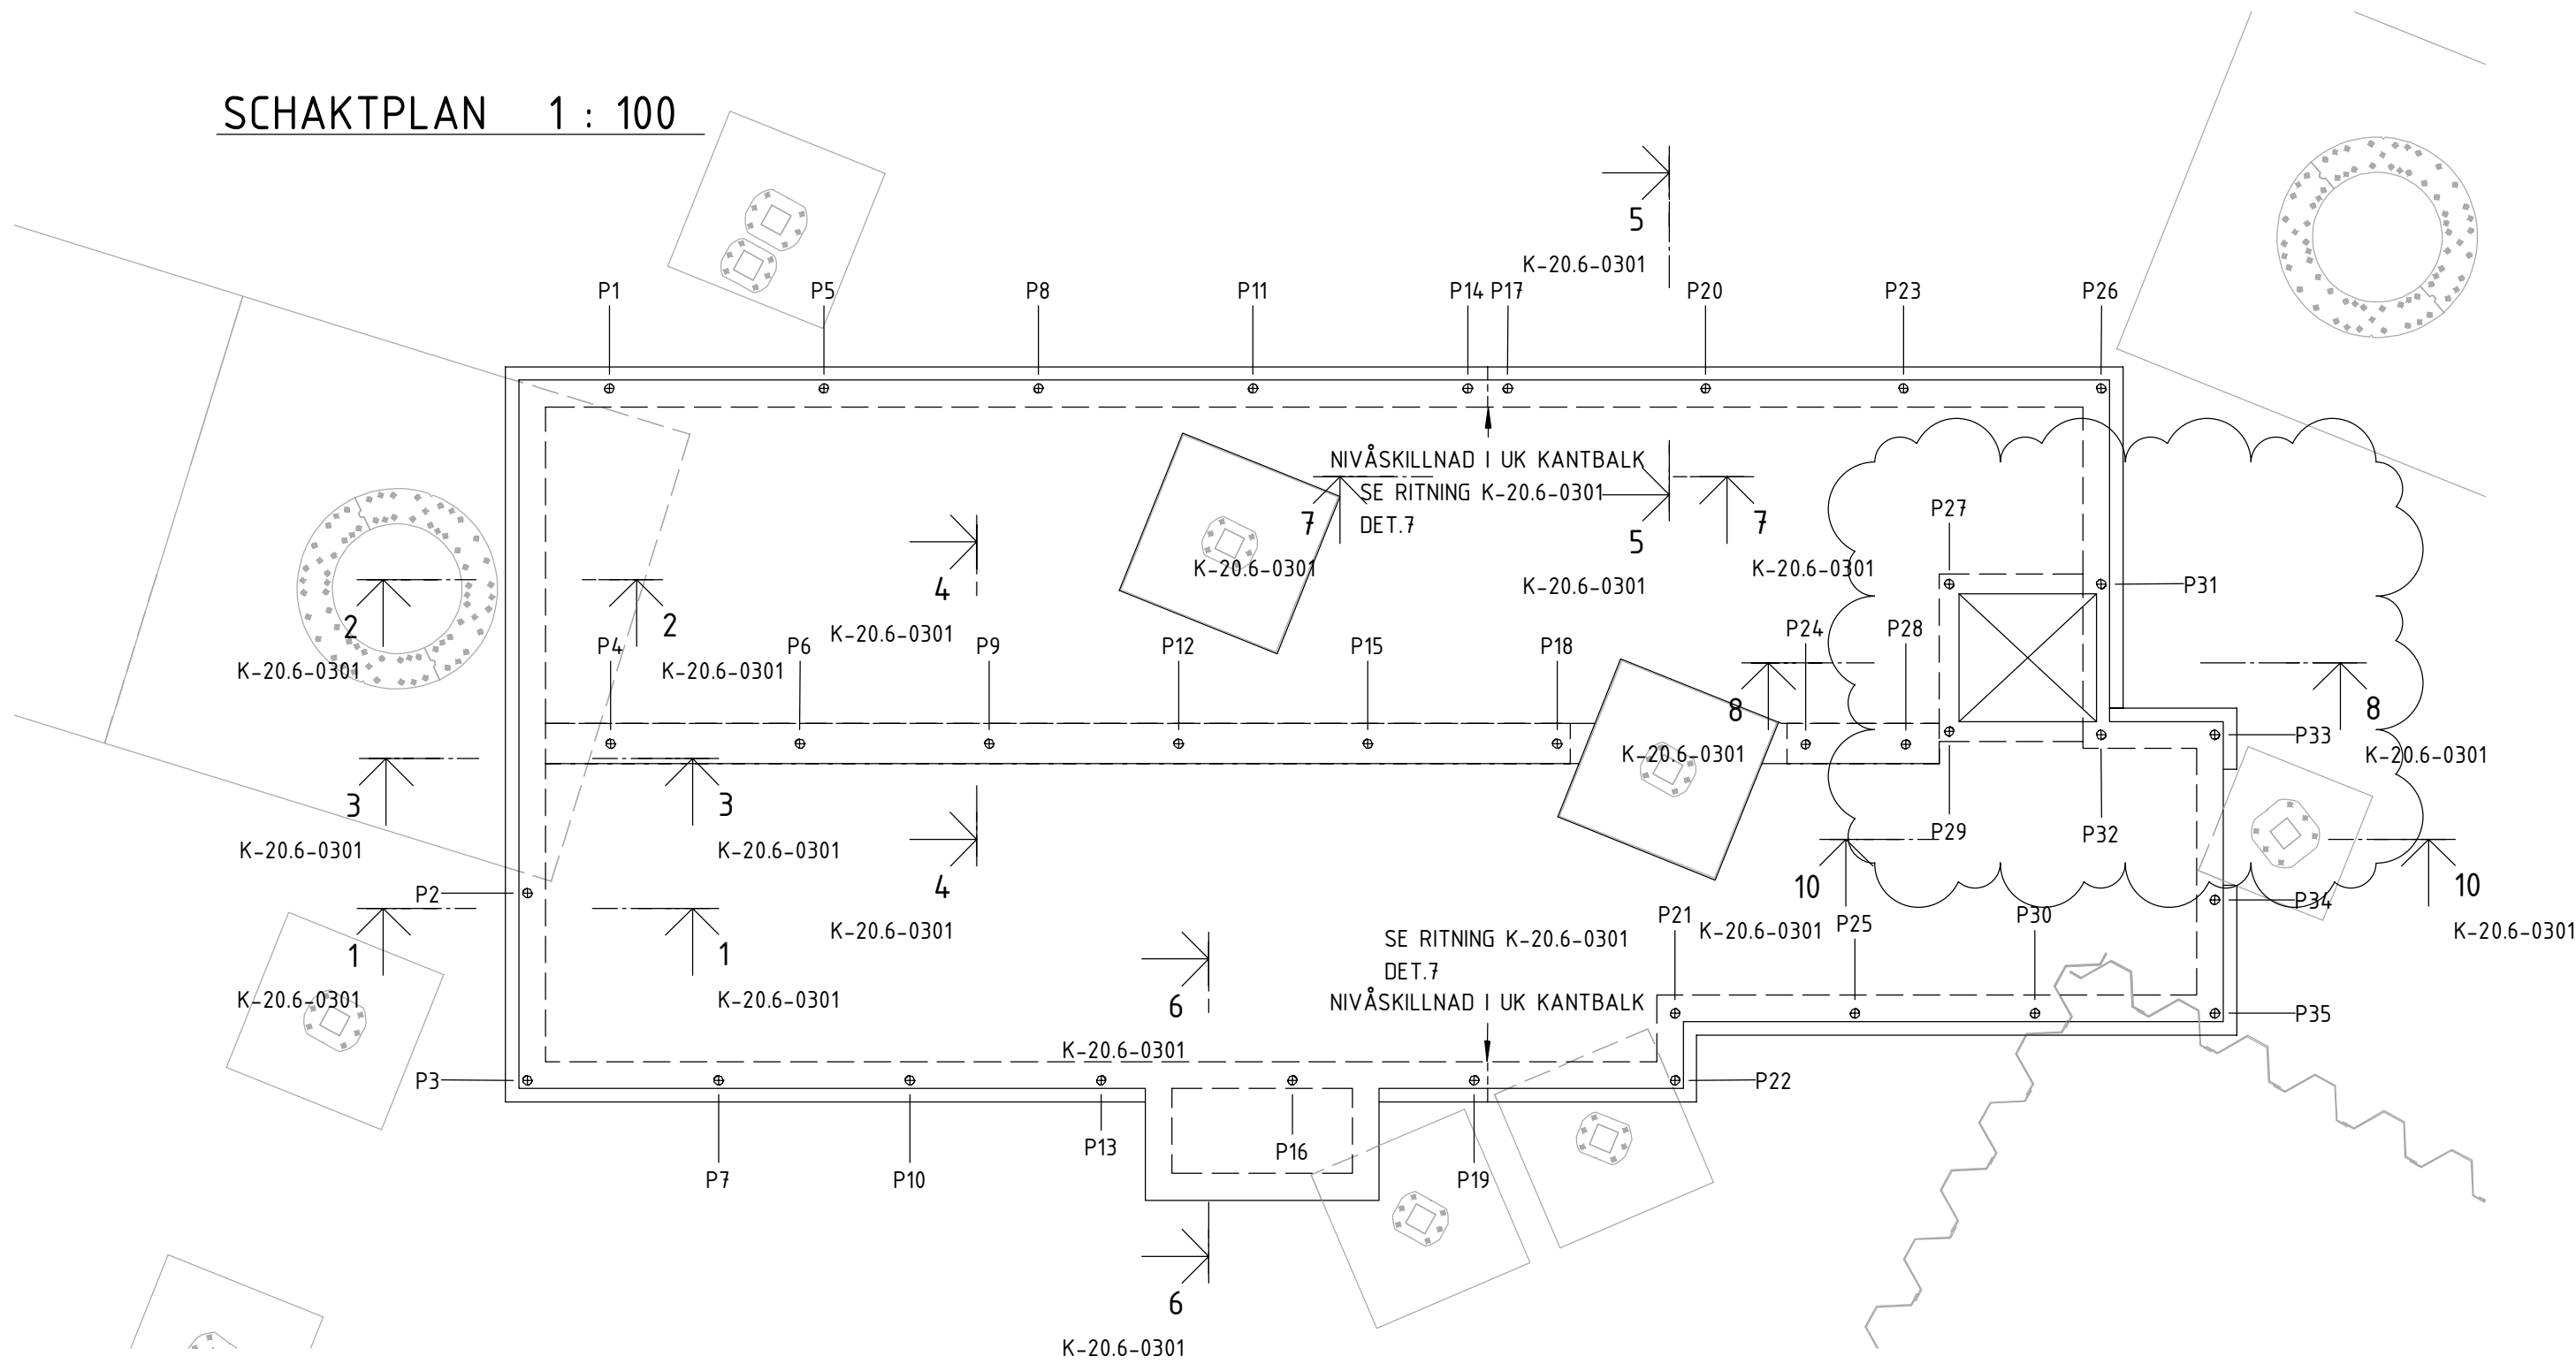

PÅLPLAN 1 : 100

PÅLTABELL BIERGARTEN							
PÅL LITT	PÅLTYP	X (m)	Y (m)	AVSKÄRNING (m)	ANTAGEN PÅLLÄNGD (m)	FÖRANKRINGS LÅNGD I FRISKT BERG (mm)	TRYCKPLÅT
P1	RD140/10	426,465	768,742	1,990	7,4 m	500	250x250x25
P2	RD140/10	428,138	761,278	1,990	8,0 m	500	250x250x25
P3	RD140/10	429,180	758,680	1,990	8,0 m	500	250x250x25
P4	RD140/10	428,462	763,816	2,250	7,6 m	500	250x250x25
P5	RD140/10	429,445	769,937	1,990	7,0 m	500	250x250x25
P6	RD140/10	431,090	764,871	2,250	7,4 m	500	250x250x25
P7	RD140/10	431,837	759,745	1,990	7,5 m	500	250x250x25
P8	RD140/10	432,425	771,132	1,990	6,0 m	500	250x250x25
P9	RD140/10	433,719	765,925	2,250	7,0 m	500	250x250x25
P10	RD140/10	434,493	760,810	1,990	6,9 m	500	250x250x25
P11	RD140/10	435,405	772,327	1,990	5,0 m	500	250x250x25
P12	RD140/10	436,348	766,979	2,250	6,2 m	500	250x250x25
P13	RD140/10	437,149	761,876	1,990	6,3 m	500	250x250x25
P14	RD140/10	438,385	773,523	1,990	4,0 m	500	250x250x25
P15	RD140/10	438,977	768,033	2,250	5,2 m	500	250x250x25
P16	RD140/10	439,805	762,941	1,990	6,0 m	500	250x250x25
P17	RD140/10	438,942	773,746	2,195	4,0 m	500	250x250x25
P18	RD140/10	441,605	769,088	2,250	4,8 m	500	250x250x25
P19	RD140/10	442,330	763,954	1,990	5,5 m	500	250x250x25
P20	RD140/10	441,690	774,848	2,195	3,8 m	500	250x250x25
P21	RD140/10	444,746	766,000	2,195	5,2 m	500	250x250x25
P22	RD140/10	445,118	765,072	2,195	5,5 m	500	250x250x25
P23	RD140/10	444,437	775,950	2,195	3,5 m	500	250x250x25
P24	RD140/10	445,060	770,463	2,250	4,5 m	500	250x250x25
P25	RD140/10	447,245	767,002	2,195	5,2 m	500	250x250x25
P26	RD140/10	447,185	777,052	2,195	3,0 m	500	250x250x25
P27	RD140/10	446,163	773,491	2,450	4,5 m	500	250x250x25
P28	RD140/10	446,453	771,021	2,250	4,5 m	500	250x250x25
P29	RD140/10	446,984	771,442	2,450	4,7 m	500	250x250x25
P30	RD140/10	449,744	768,005	2,195	5,0 m	500	250x250x25
P31	RD140/10	448,274	774,337	2,195	3,7 m	500	250x250x25
P32	RD140/10	449,114	772,242	2,195	4,0 m	500	250x250x25
P33	RD140/10	450,692	772,875	2,195	3,6 m	500	250x250x25
P34	RD140/10	451,611	770,585	2,195	3,6 m	500	250x250x25
P35	RD140/10	452,244	769,007	2,195	4,5 m	500	250x250x25
Grand total: 35					188,6 m		

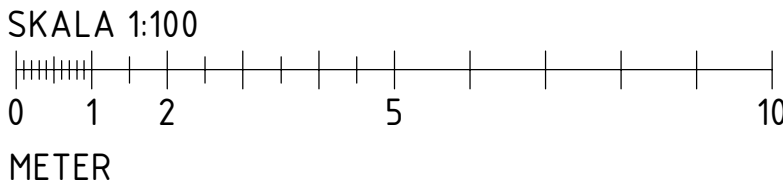

FÖRKLARINGAR

- BERGSCHAKT
- JORDSCHAKT
- GRUNDPLATTANS KANT
- SB + ANGER SCHAKTBOTTEN

JORDSCHAKT FÖR BYGGNAD UTFÖRS MED SLÄNTLUTNING 1:1,5

FÖRESKRIFTER

ALLMÄNNA FÖRESKRIFTER K-00.0-0001

HÄNVISNINGAR

- GRUNDPLAN K-15.1-0311
- ÖVERSIKTSPLAN K-20.0-0301
- ARMERINGSPLAN K-22.1-0311
- GRUND- OCH ARMERINGSDETALJER K-22.6-0301

A	K-PM17	2019-12-06	ANZ
BET	ÄNDRINGEN AVSER	DATUM	SIGN
BYGGHANDLING			
BLUE HARVEST			
GRÖNA LUNDS TIVOLI			
WSP Byggsprojektering Arenavägen 7 121 88 Stockholm-Globen Tel: 010-722 50 00 wsp.com			
UPPDRAG NR	RITAD/KONSTR. AV	HANDLAGGARE	
10261661	ANZ	ALG	
DATUM	ANSVARIG		
2019-10-23	ALG		
Gröna Lunds Tivoli SCHAKTPLAN OCH PÅLPLAN BIERGARTEN			
SKALA	NUMMER	BET	
A1 1:100 A3 1:200	K-11.1-0311	A	