



VINDSPLAN
BOAREA (BOA) 2*26,6 m²
(GOLVYTA 2*41,4 m²)

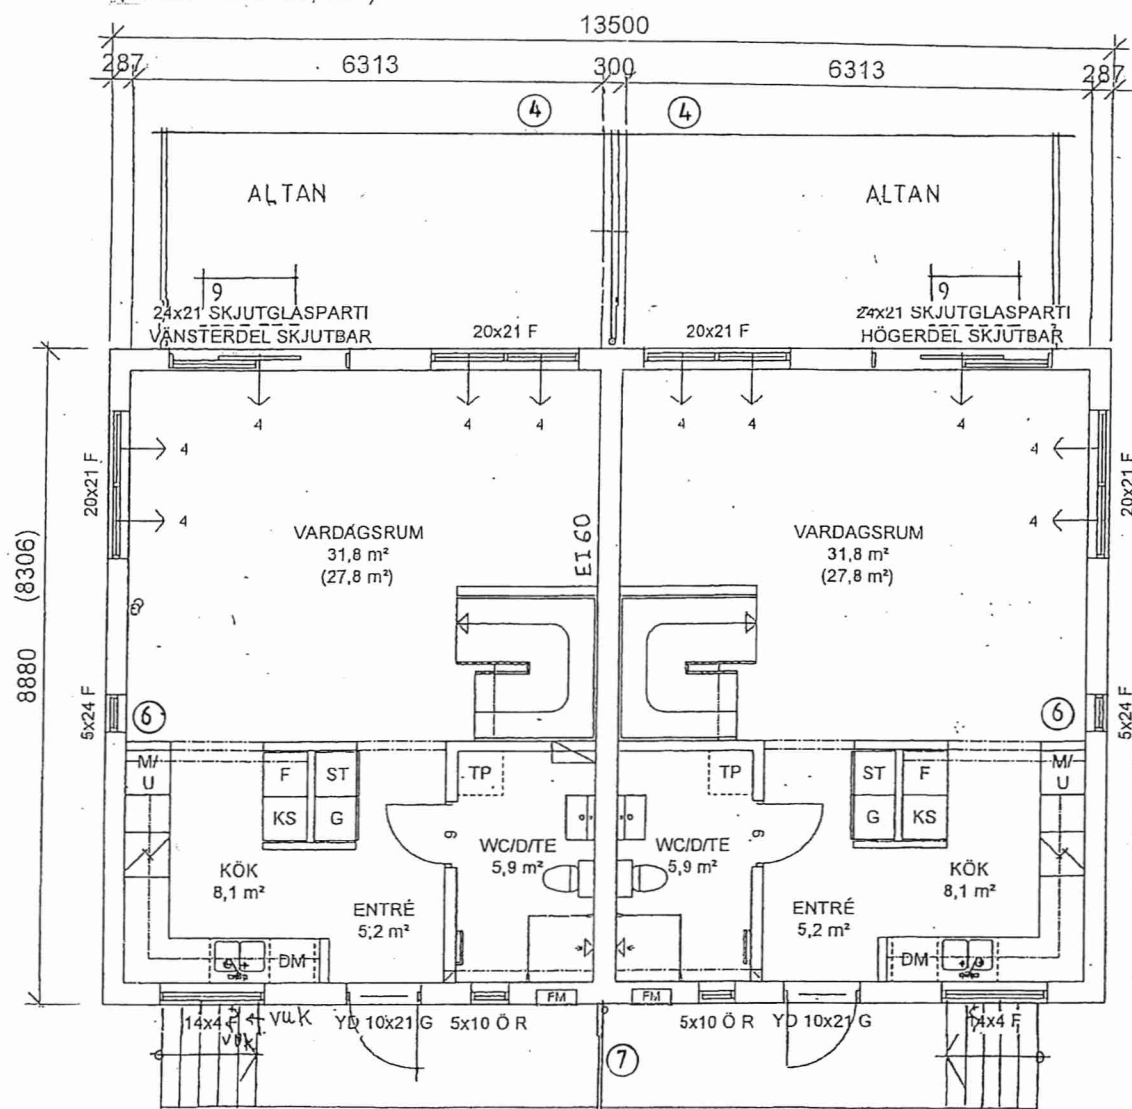


ENTRÉPLAN

BOAREA (BOA) 2*52,4 m²
BYGGYTA (BYA) 119,9 m²

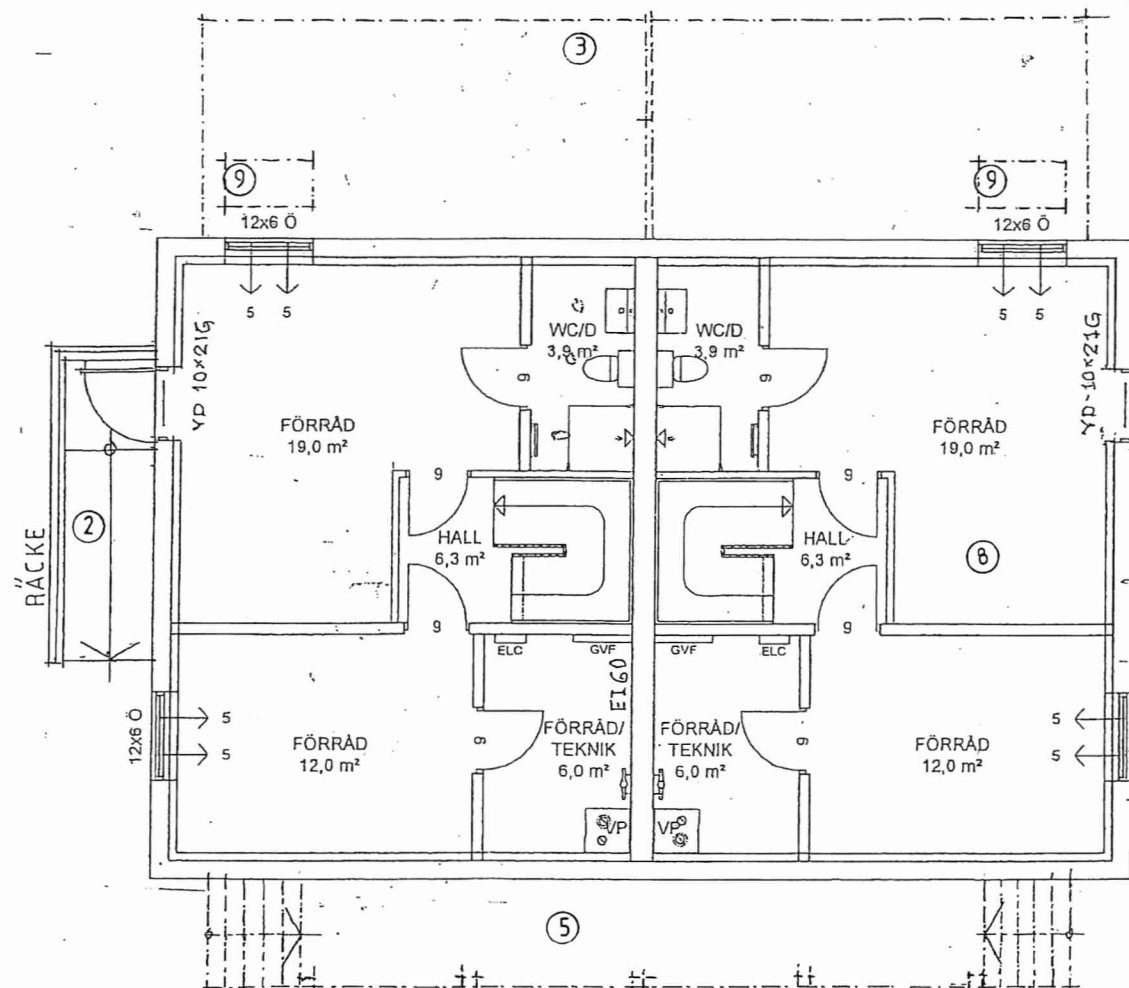

KÄLLARPLAN
(GOLVYTA 2*49,8 m²)

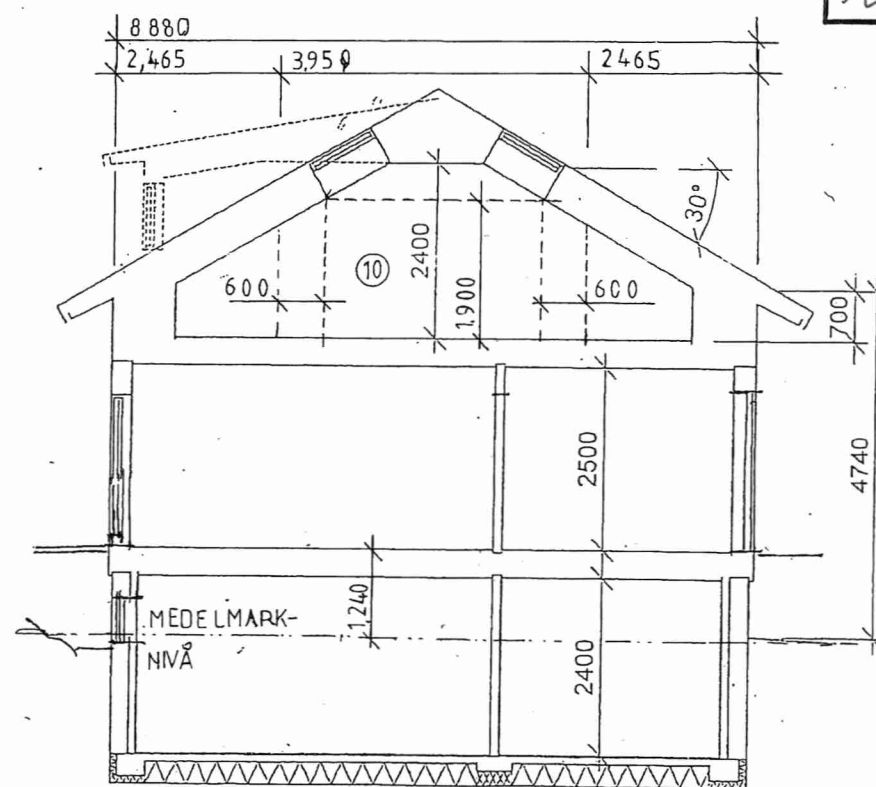

SEKTION


0 1 2 3 4 5 m

- FÖRKLÄRNINGAR
- R= RÄGLAS FÖNSTER
 - F= FASTA FÖNSTER
 - Ö= ÖPPNINGSBART FÖNSTER
 - = FRESH 90
 - ← = SPALTVENTIL
 - = VATTENMÄTARE
 - = HANDUKSTÖRK
 - FM= FASADMÄTARSKÅP
 - VUK= VÄGGVATTENUTKASTARE
 - GVF= GOLVVÄRMEFÖRDELARE
 - ELC = GRUPPCENTRAL FÖR EL
 - VL= VINDSLUCKA
 - = SYNLIG BALK
 - MIN. 2,2m FRÅN F.G. VID 2,5m
 - MIN. 2,1m FRÅN F.G. VID 2,4m
 - = DÖLD BALK
 - = SYNLIG UNDERARM
 - LEVERANSOMFATTNING ENLIGT AVTAL

- ÄNDRINGSLOV
- ÄNDRINGAR AV TIDIGARE BEVILJAT BYGGLOV. RITN. 2017-07-12, SENASTE REVIDERING 2019-04-19 DNR: 2017-10747-575
1. GARAGEFART MED MUR ERSATT AV UTV. KÄLLARTRAPPA LÄNGS FASAD
 2. UTVÄNDIG KÄLLARTRAPPA RAKT UT NU UTV. TRAPPA LÄNGS FASAD
 3. MARKNIVÄ ÄNDRAD. NÄR NU UPP TILL ALTANDECK
 4. TRAPPOR FRÅN ALTANDECK BORT
 5. NU ÖPPET UTRYMME UNDER ENTRÉALTAN
 6. ÄNDRAD HÖJD PÅ FÖNSTER
 7. NY SKÄRMVÄGG MELLAN ENTRÉER
 8. GARAGE I KÄLLAREN ERSATT AV FÖRRÅD. H.M. SOM I ANDRA HALVAN
 9. LJUSGENOMSLÄPP I ALTAN
 10. INREDNING AV VINDSPLAN MED REDOVISADE RUMSHÖJDER


Granskad
SE STOCKHOLMS BYGGNADSNÄMND
Tillhör nämndens beslut
2020-01-31

REV	ANT	REVIDERINGEN AVSER	SIGN	DATUM
STORESUND ARKITEKTER AB				
Borohus				
512 65 MJÖBÄCK Tel. 0325 18620				
HANDLÄGGARE Martin Simonsson			Tel 0703-209571	
RITAD AV MS		GRANSKAD AV	DATUM 2019-09-25	
ÄNDRINGSLOVSRITNING				
PREBENDET 17 (HUS 4) PARHUS				
STOCKHOLM STAD				
SVANBERG & SJÖGREN BYGG AB				
PLAN & SEKTION				
AVTALSNUMMER 3315		SKALA A3=1:100	RITNINGNUMMER	REV

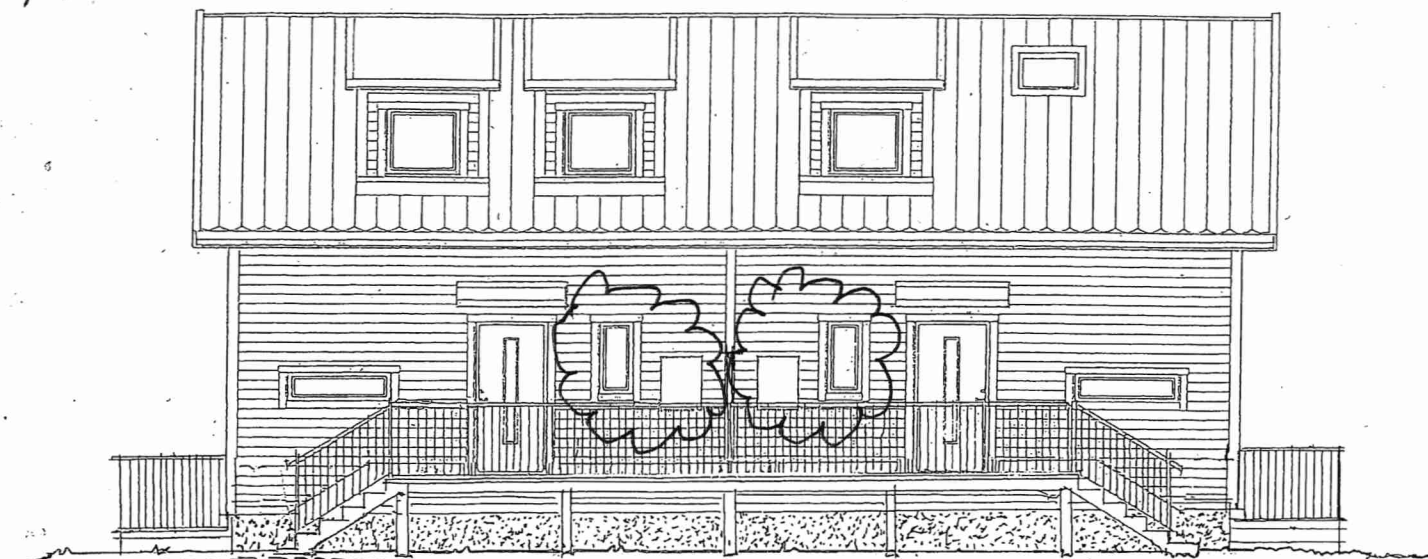


FASAD MOT ÖSTER

⑤

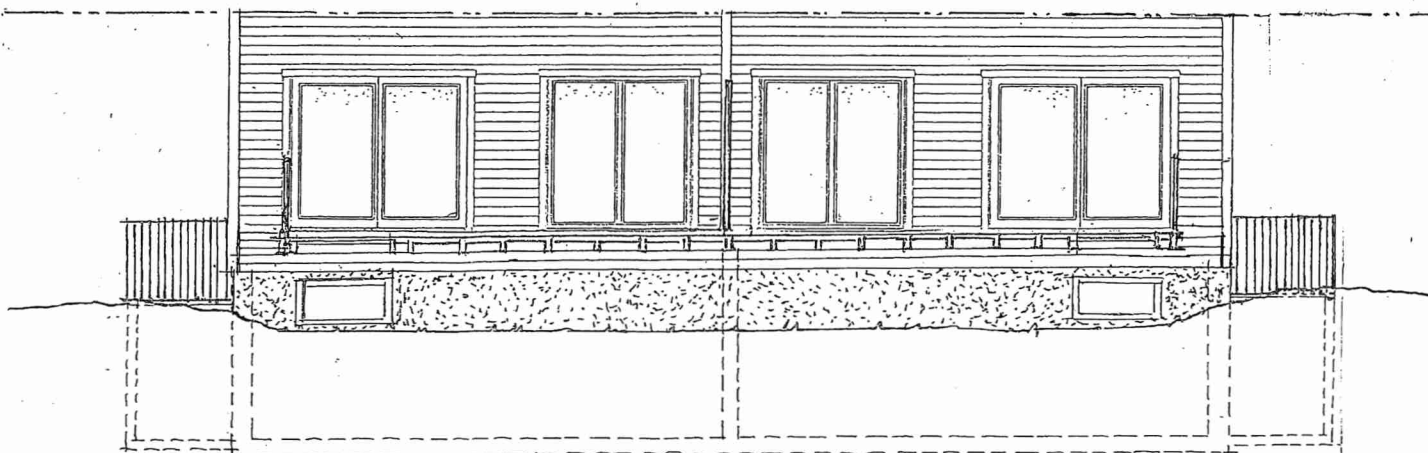

FASAD MOT VÄSTER-NÄRMAST Huset

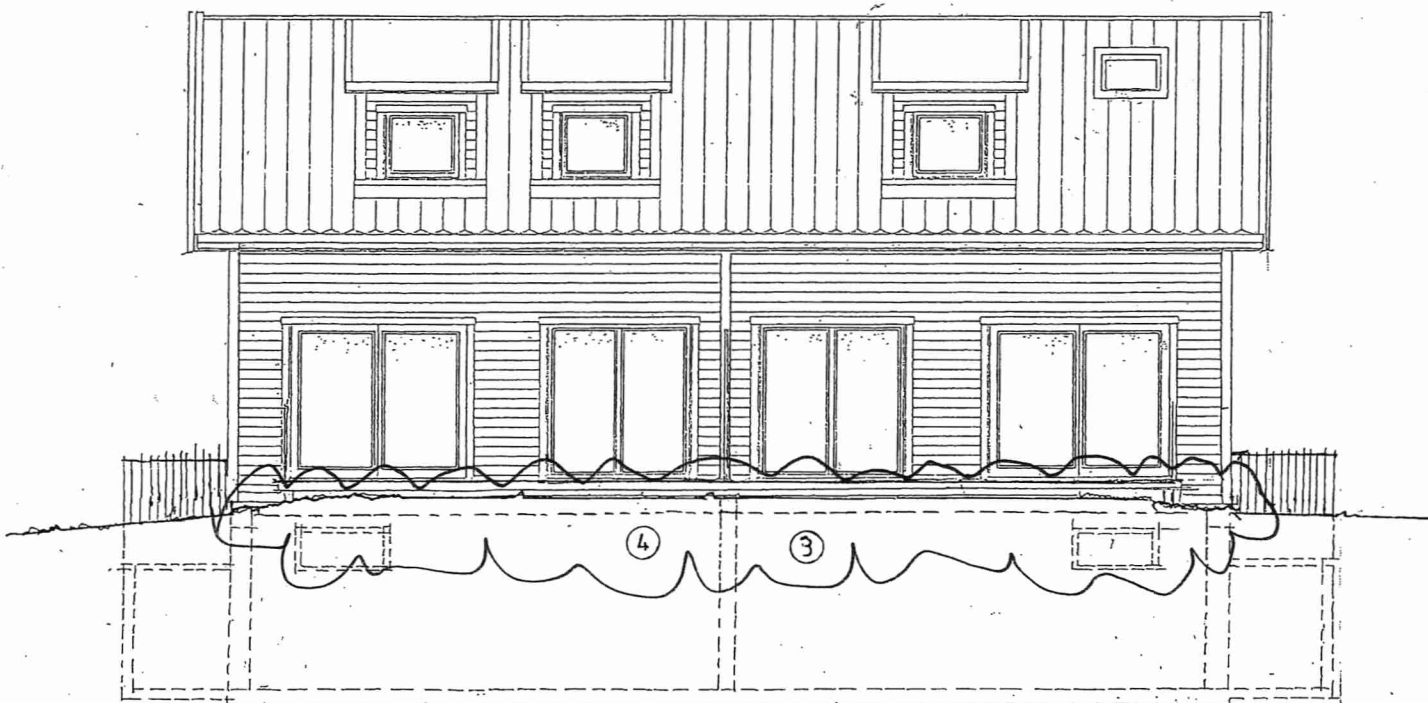

FASAD MOT VÄSTER

④


③



FASAD MOT SÖDER

②

URSPRUNGLIG
MARKLINJE
⑦ SIFFRORNA ÄR ÄNDRINGAR
FÖRKLARINGAR-SE PLANRITN.

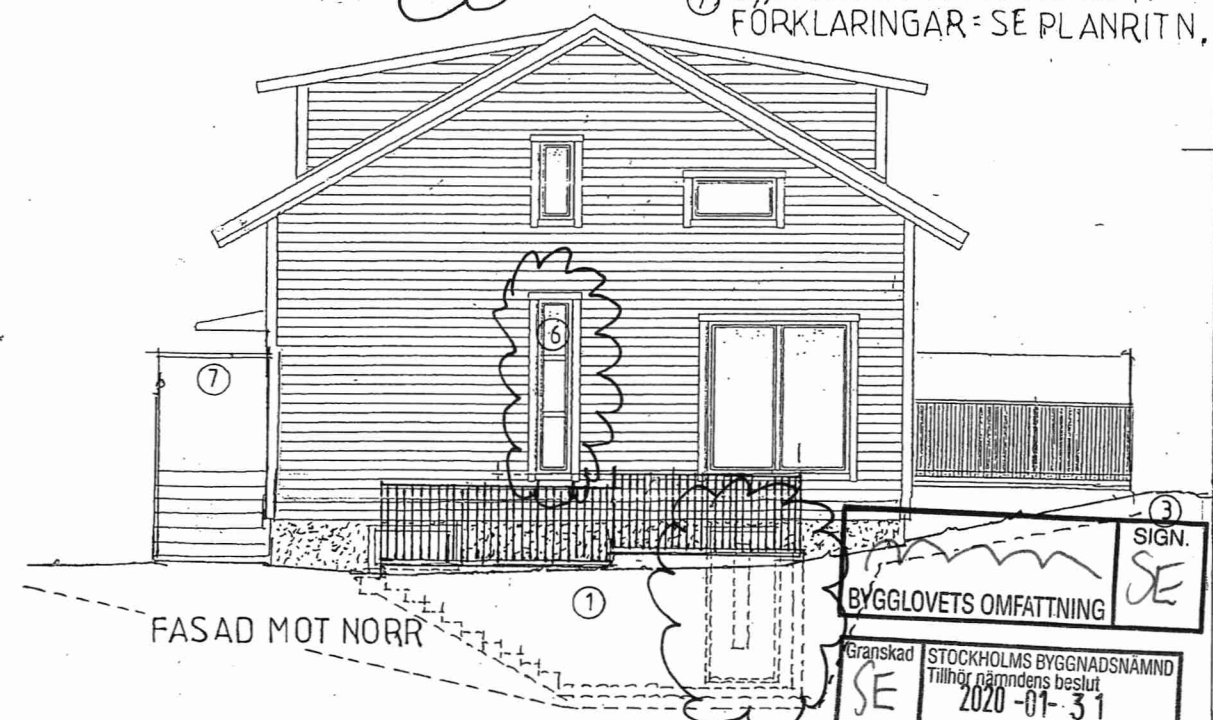

FASAD MOT NORR

①



0 1 2 3 4 5 m

STORESUND ARKITEKTER AB

Borohus

512 65 MJÖBÄCK Tel. 0325 18620

HANDLÄGGARE
Martin Simonsson

Tel 0703-209571

RITAD AV
MS

GRANSKAD AV

DATUM
2019-09-25

AVTALSNUMMER
3315

SKALA
A3=1:100

RITNINGNUMMER

REV

REV ANT. REVIDERINGEN AVSER SIGN. DATUM

ÄNDRINGSLOVSRITNING

PREBENDET 1-7 (HUS 4) PARHUS

STOCKHOLM STAD

SVANBERG & SJÖGREN BYGG AB
FASADER