

FÖRKLARINGAR


SE A--40-1-0003100BL1

FÖRESKRIFTER

SE A--40-1-0003100BL1

HÄNVISNINGAR

SE A--40-1-0003100BL1

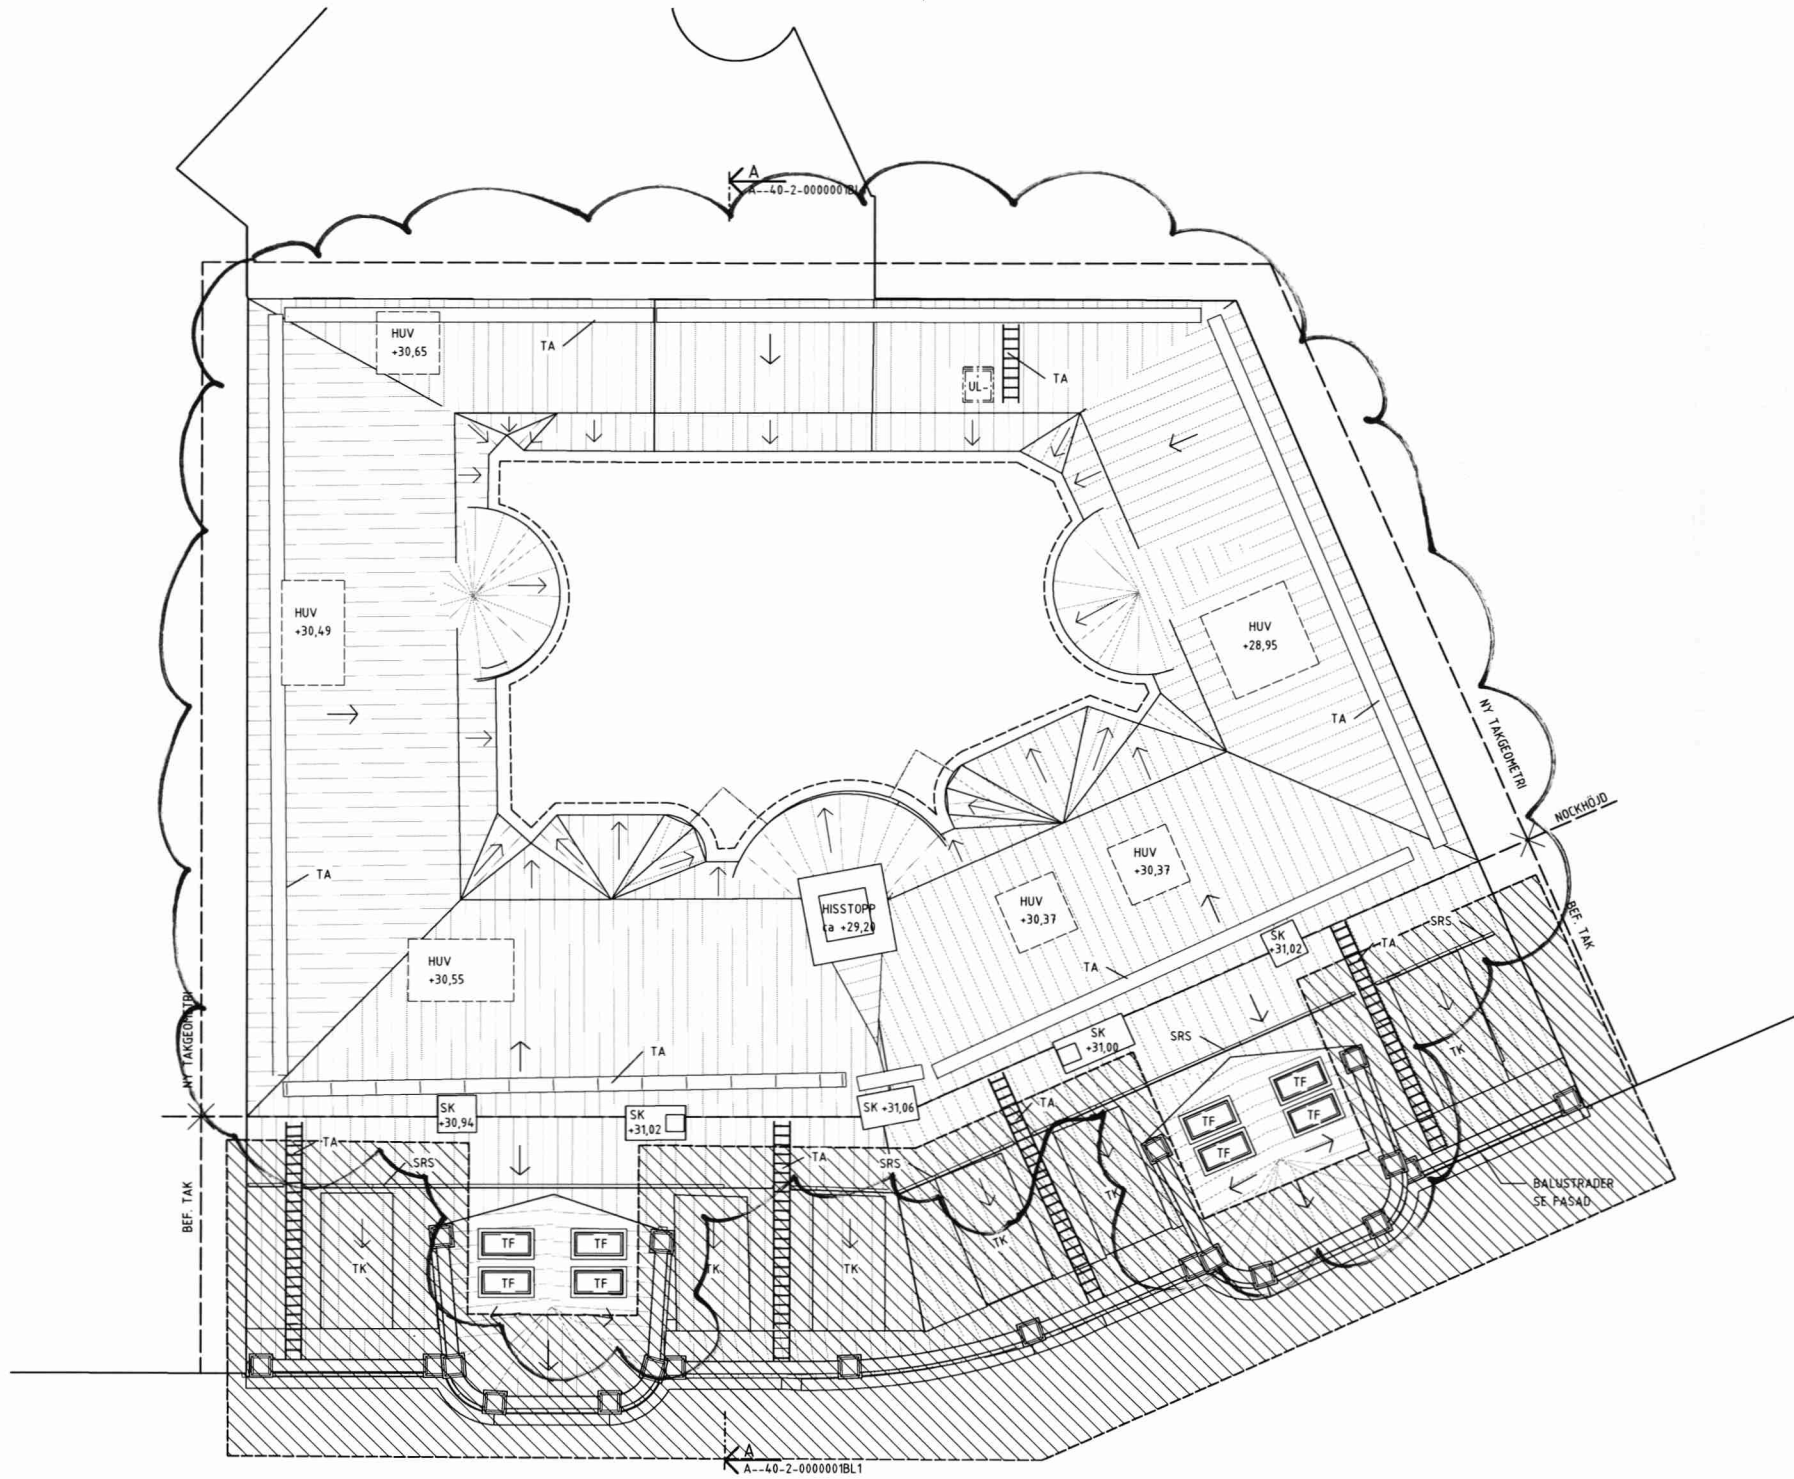



BET	ÄNDRING AVSE	DATUM	SIGN
BYGGLOVHANDLING			
VASAKRONAN			
ORIENTERINGSFIGUR			
VASAKRONANS PROJEKTNUMMER		SPERLINGENS BÄCKE 45	
1411900007		KONTORSFASTIGHET	
A	WINGÅRDH ARKITEKTKONTOR AB	T: 010-788 10 00	
BR	BRIAB	T: 08-410 102 50	
E	TYRÉNS AB	T: 010-452 20 00	
K	LOOSTRÖM	T: 08-755 11 60	
SP	CONVISE STOCKHOLM AB	T: 08-400 297 50	
S	ÄF-INFRASTRUCTURE AB	T: 010-505 00 00	
V	ÄF-INFRASTRUCTURE AB	T: 010-505 00 00	
W	ÄF-INFRASTRUCTURE AB	T: 010-505 00 00	
-	-	T:	
C	SWECO	T: 08-695 60 00	
INGÅENDE DELRENTREPRENADER			
UPPDRAG NR	RITAD/KONSTR AV	HANDLÄGGARE	
062 016	H. BEJMAR	T.-R. SÖDERSTRÖM	
DATUM	ANSVARIG	FASTIGHET/KST	BYGGNAD
2020-02-20	M. WAHLGREN	14119	001
KONTOR, OM- OCH TILLBYGGNAD LÄNKBYGGNAD & TAK TAKPLAN			
SKALA	NUMMER	I REV	
1:100	A--40-1-0008100BL1		





SE A--40-1-0003100BL1

SE A--40-1-0003100BL1

SE A--40-1-0003100BL1

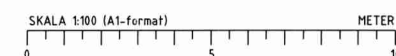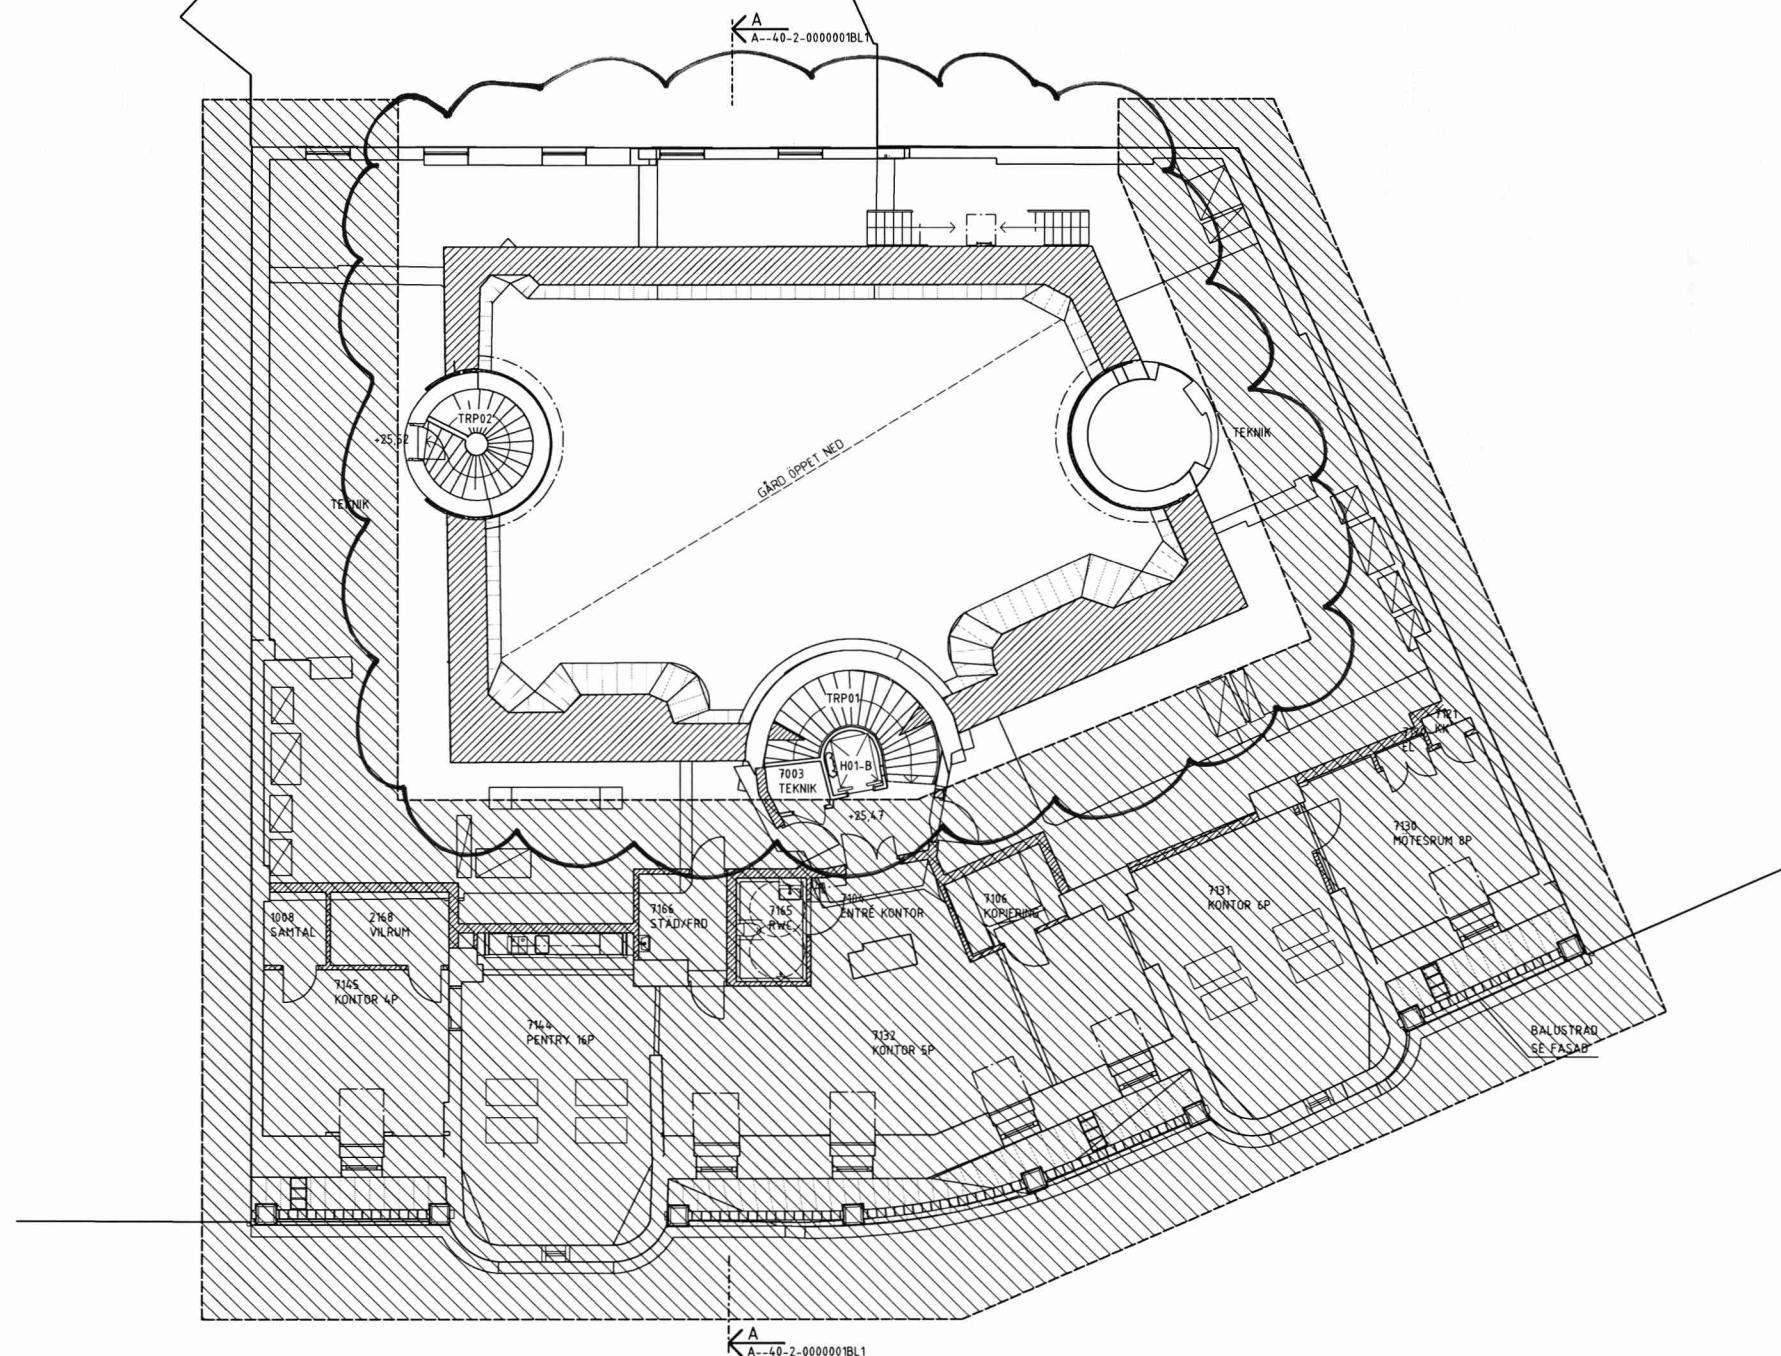

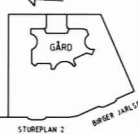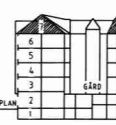BET	ÄNDRING AVSEER	DATUM	SIGN
<h1 style="margin: 0;">BYGGLOVHANDLING</h1>			
<h1 style="margin: 0;">VASAKRONAN</h1>			
<div style="display: flex; justify-content: space-between; align-items: flex-start;"> <div style="width: 45%;"> <p>ORIENTERINGSFIGUR</p>  </div> <div style="width: 50%;">  </div> </div>			
VASAKRONANS PROJEKTNUMMER		SPERLINGENS BACKE 45	
1411900007		KONTORSFASTIGHET	
(A) WINGÅRDH ARKITEKTKONTOR AB		T: 010-788 70 00	
BR BRIBAB		T: 08-410 102 55	
E TYRÉNS AB		T: 010-452 20 00	
K LÖÖSTRÖM		T: 08-755 11 60	
SP CONVISE STOCKHOLM AB		T: 08-400 297 70	
S ÅF-INFRASTRUCTURE AB		T: 010-505 00 00	
V ÅF-INFRASTRUCTURE AB		T: 010-505 00 00	
W ÅF-INFRASTRUCTURE AB		T: 010-505 00 00	
- -		T:	
C SWECO		T: 08-695 60 00	
INGÄNDE DELENTRENNADER			
UPPDAG NR 062 016		RITAD/KONSTR AV H. BEJMAR	
DATUM 2002-02-20		HANDLÄGGARE T-R. SÖDERSTRÖM	
		FASTIGHET / KST 14119	
		BYGGNAD 001	
<h2 style="margin: 0;">KONTOR, OM- OCH TILLBYGGNAD LÄNKBYGGNAD & TAK PLAN 07</h2>			
SKALA		NUMMER	
1:100		A--4-0-1-0007100BL1	
ORIGINALFORMAT: A1			

FÖRKLARINGAR



SE A--40-1-0003100BL1



FÖRESKRIFTER

SE A--40-1-0003100BL1

HÄNVISNINGAR

SE A--40-1-0003100BL1

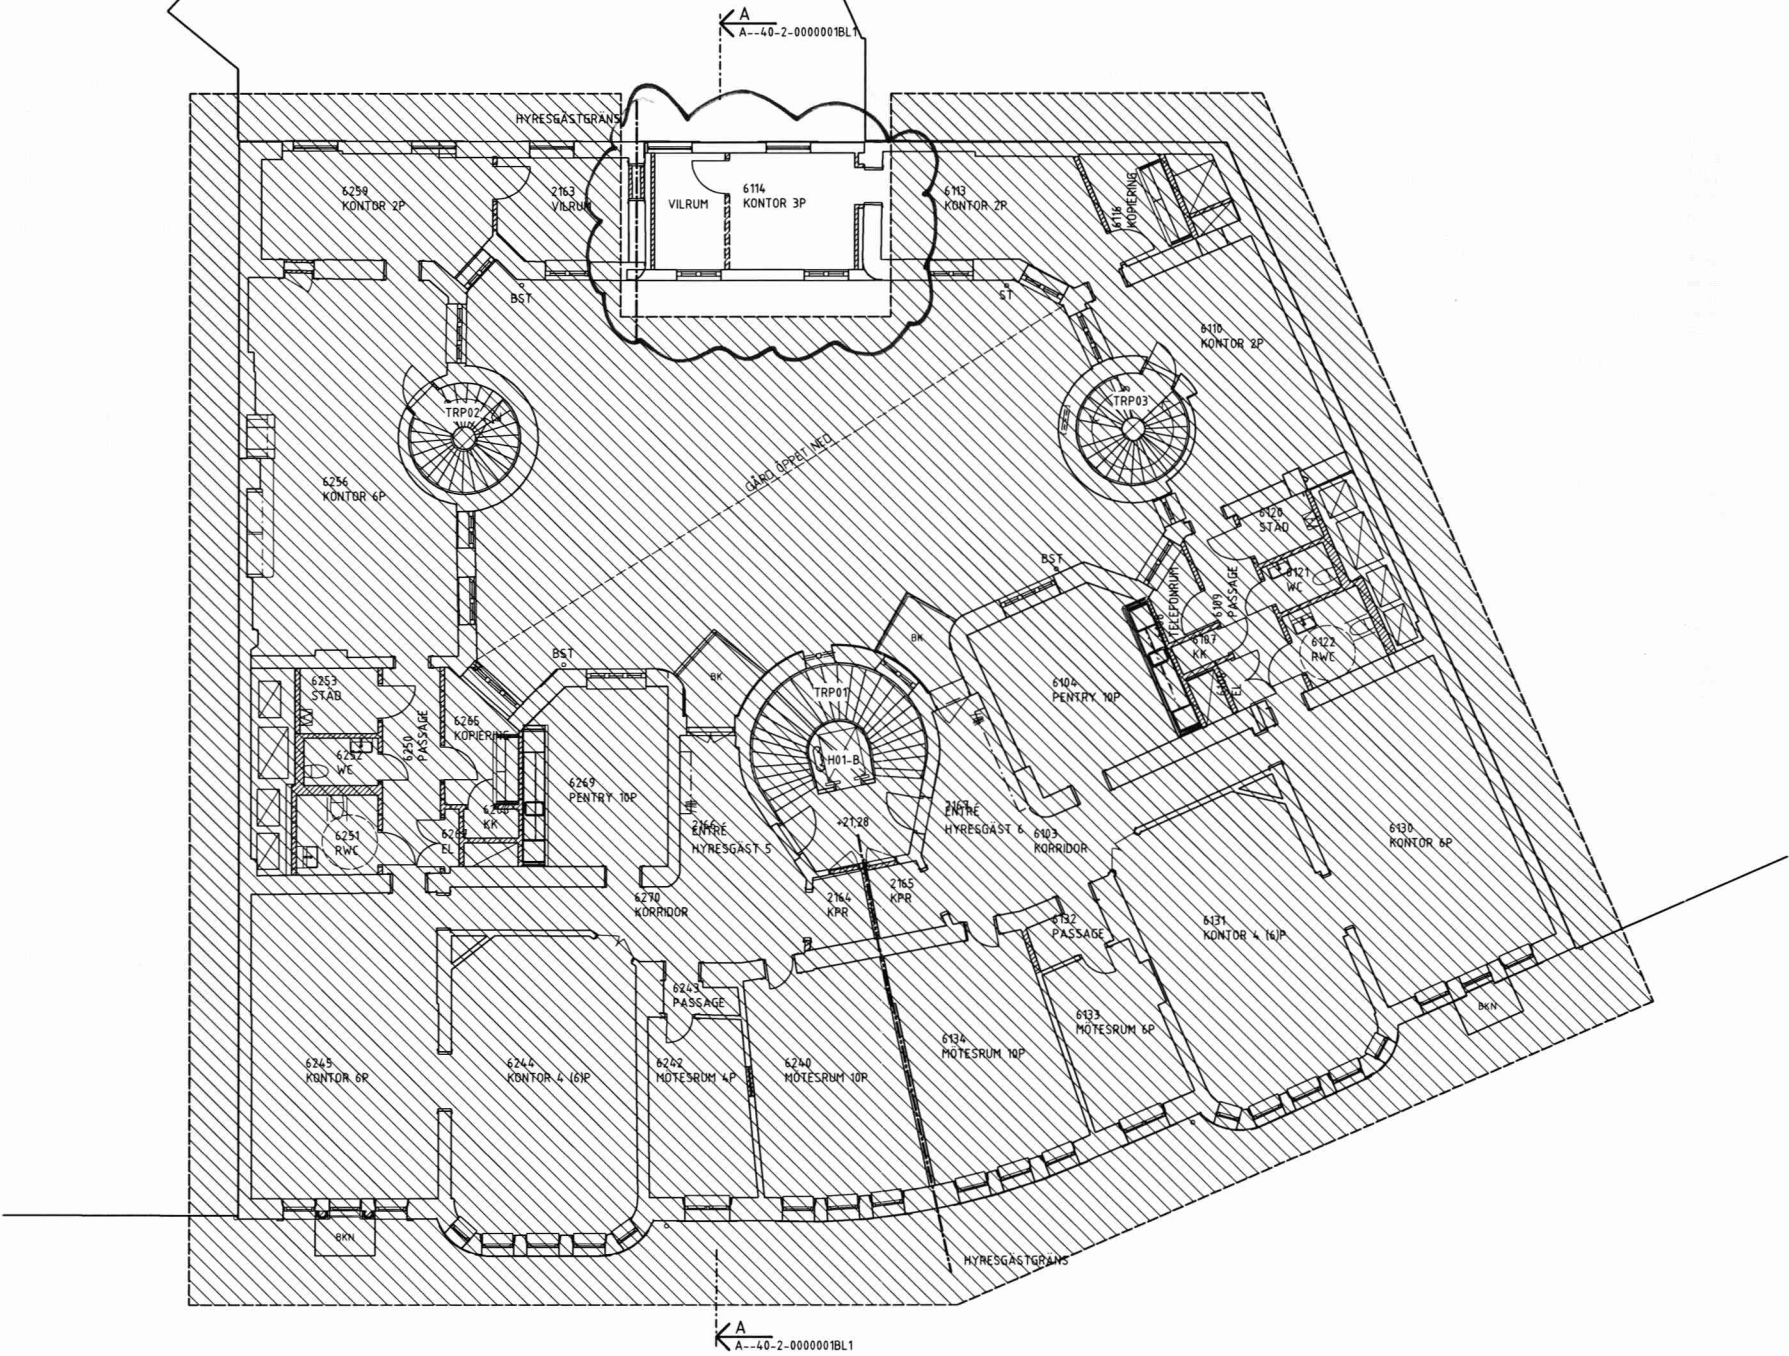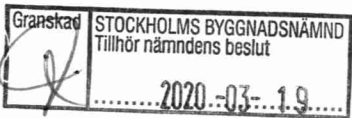

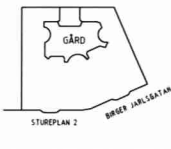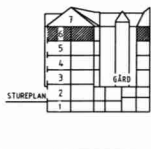BET	ÄNDRING ÄVSE		DATUM	SIGN	
BYGGLOVHANDLING					
VASAKRONAN					
<div>ÖRENTERINGSFIGUR</div> <div></div> <div>STUREPLAN 2</div> <div></div> <div>STUREPLAN 1</div>					
VASAKRONANS PROJEKTNUMMER		SPERLINGENS BACKE 45			
14.11900007		KONTORSFASTIGHET			
(A)	WINGÄRDH	ARKITEKT	KONTOR AB	T: 010-788 10 00	
BR	BRIAB			T: 08-410 102 50	
E	TYRÉN	AB		T: 010-452 20 00	
K	LOÖSTRÖM			T: 08-755 11 60	
SP	CONVISE	STOCKHOLM	AB	T: 08-400 297 50	
S	ÄF-INFRASTRUCTURE	AB		T: 010-505 00 00	
V	ÄF-INFRASTRUCTURE	AB		T: 010-505 00 00	
W	ÄF-INFRASTRUCTURE	AB		T: 010-505 00 00	
-	-			T:	
C	SWECCO			T: 08-695 60 00	
INGÄENDE DELENTREPRENADER					
UPPDRAG NR	062 016	RITAD/KONSTR AV	H. BEJMAR	HANDLÄGGARE	T.-R. SÖDERSTRÖM
DATUM	2020-02-20	ANSVARIG	M. WAHLGREN	FASTIGHET/TYST	14119
				BYGGNAD	001
KONTOR, OM- OCH TILLBYGGNAD					
LÄNKBYGGNAD & TAK					
PLAN 06					
SKALA	1:100	NUMMER	A--40-1-0006100BL1		
			REV		
ORIGINALFORMAT: A1					



FÖRKLARINGAR


SE A--40-1-0003100BL1

FÖRESKRIFTER

SE A--40-1-0003100BL1

HÄNVISNINGAR

SE A--40-1-0003100BL1

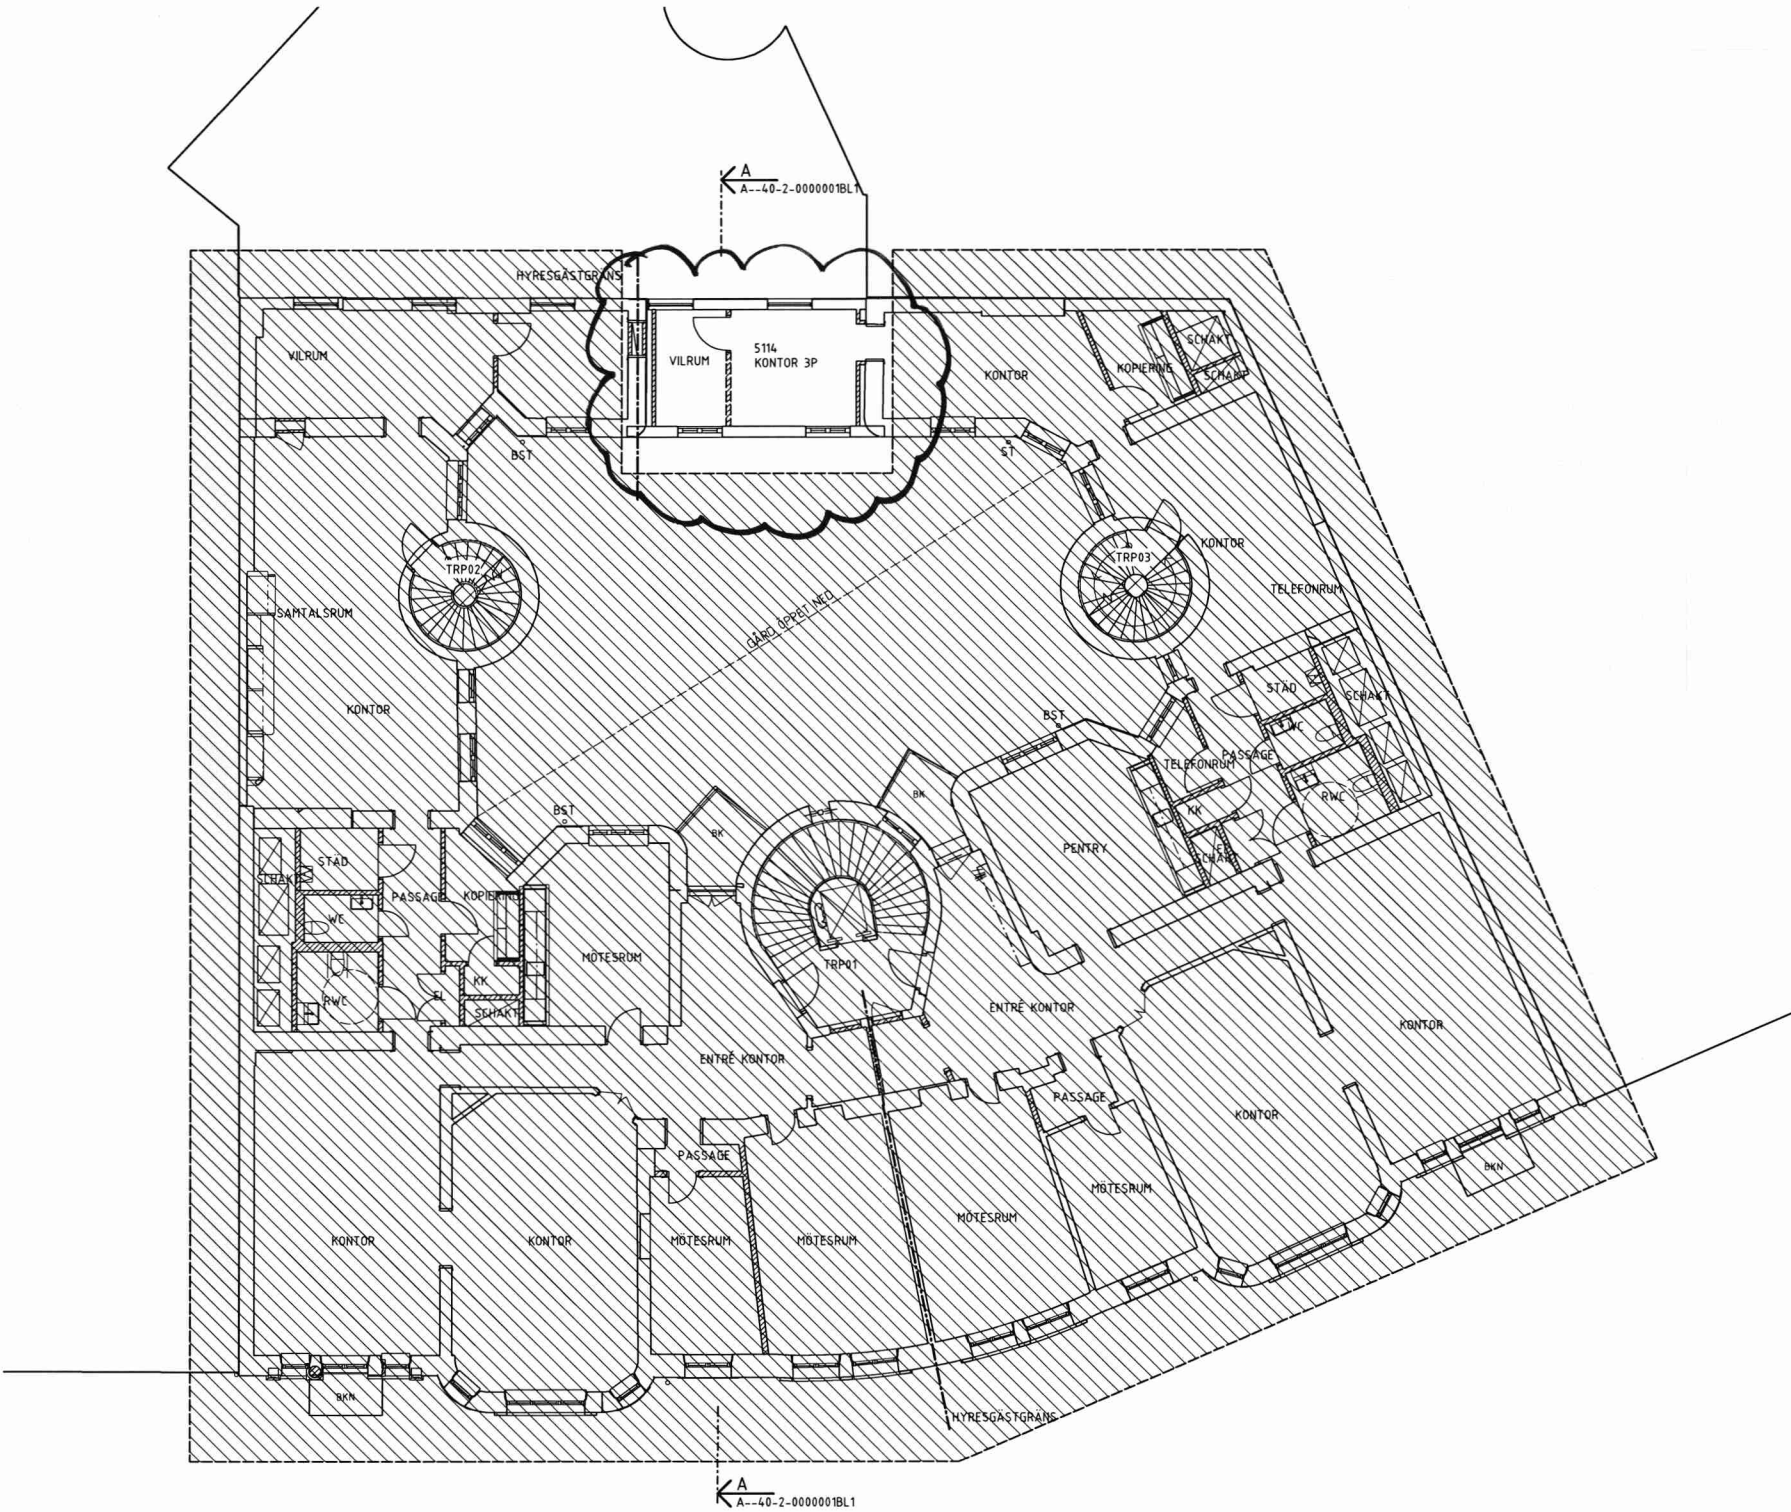

BET	ÄNDRING AVSER		DATUM	SIGN
BYGGLOVHANDLING				
VASAKRONAN				
ORIENTERINGSSKISS				
STUREPLAN 2				
STUREPLAN				
STUREPLAN 1				
STUREPLAN 2				
VASAKRONANS PROJEKTNUMMER	SPERLINGENS BACKE 45
14.1900007	KONTORSFASTIGHET

A	WINGÅRDH ARKITEKTKONTOR AB	T: 010-788 10 00
BR	BRIBAB	T: 08-410 102 50
E	TYRÉNIS AB	T: 010-452 20 00
K	LOOSTRÖM	T: 08-755 11 60
SP	CONVISE STOCKHOLM AB	T: 08-400 297 50
S	ÄF-INFRASTRUCTURE AB	T: 010-505 00 00
V	ÄF-INFRASTRUCTURE AB	T: 010-505 00 00
W	ÄF-INFRASTRUCTURE AB	T: 010-505 00 00
-	T:	
C	SWECO	T: 08-695 60 00

INGÅENDE DELENTREPRENADER

UPPGÖR NR	RITÄG/KONSTR AV	HANDLAGARE
062 016	H. BEJMAR	T.-R. SÖDERSTRÖM
DATUM	ANSVARIG	FASTIGHET/TXST
2020-02-20	M. WAHLGREN	14.119
		BYGGNAD
		001

KONTOR, OM- OCH TILLBYGGNAD
LÄNKBYGGNAD & TAK
PLAN 05

SKALA	NUMMER	REV
1:100	A--40-1-0005100BL1	

ORIGINALFORMAT: A1